


APC. Rev. 07 05/11/14

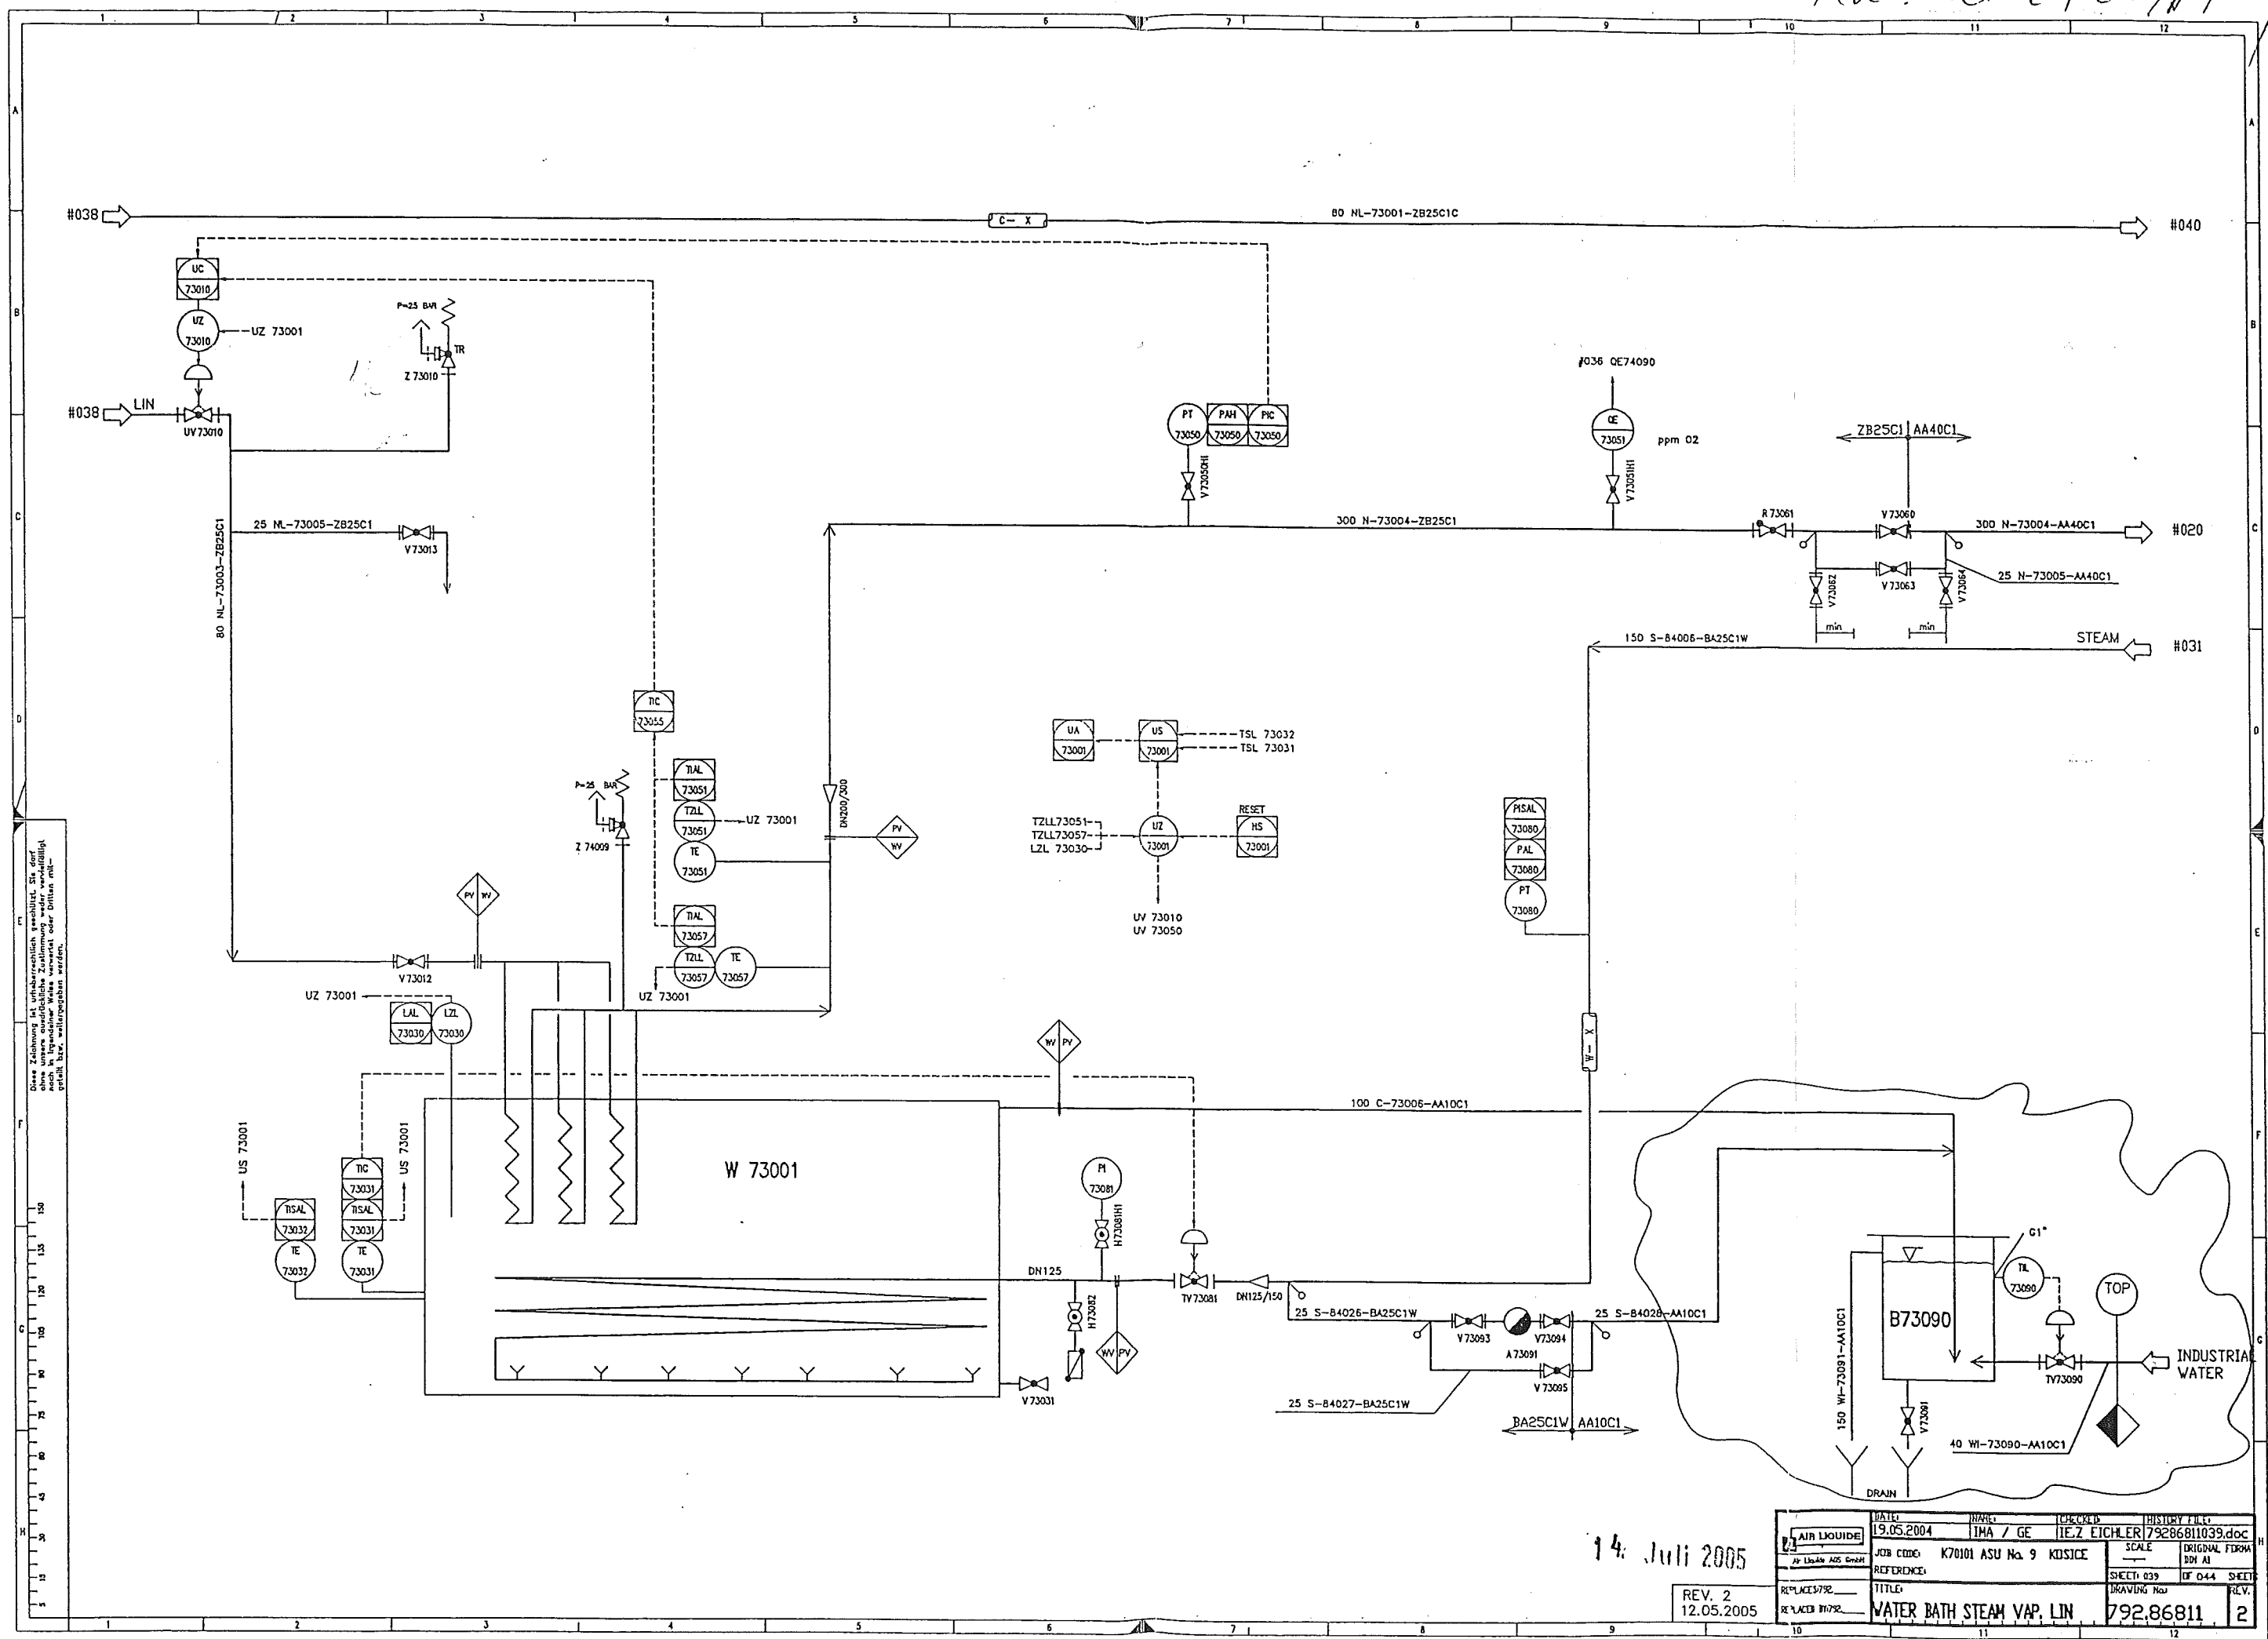

Die Zeichnung ist urheberrechtlich geschützt. Sie darf ohne unsere schriftliche Zustimmung weder vervielfältigt noch in irgendeiner Weise vorverarbeitet oder Dritten mitgeteilt werden.

14. Juli 2005

REV. 2
12.05.2005

DATE	19.05.2004	NAME	IMA / GE	CHECKED	HEZ EICHLER	HISTORY FILE	79286811039.doc
JOB CODE	K70101 ASU No. 9	KOSICE	SCALE	ORIGINAL FROM	BDI AI		
REFERENCE			SHEET 039	OF 044	SHEET		
TITLE	WATER BATH STEAM VAP. LIN						
REPLACES/REV			DRAWING No.	792.86811	REV.	2	

Made by : Ing.Supak
Date : 11.10.2005
revision : 0

VAM Anlagentechnik und Montagen
01 - 5 - 6801 - 01 KOSICE AIR LIQUIDE TANKFARM - AS BUILT
Line Number : 150WI73091 ZB10C1

	Weight (kg)
pipe mat.:	50,47
con. valves	-
man. valves:	0,50
pr. supports:	-
sek. supports	-
summe:	50,97

AS BUILT

Stückliste 03 150WI73091 ZB10C1 Revision:									
Teilenummer	NW1	NW2	Teilebezeichnung	Einzelgew.	Menge	EP-Lieferung	EP-Montage	gesamt	Stunden ges.
FEHLER diese Liste bitte nur mit Menu 1 sortiert nach BG - Leitung - Rokls verwenden									

ELBOW11	150	2,6	Elbow 90°, type 3 1.4541 DIN 2605-1 168,3x2,6		3,88 kg	2,00				
FLANGE5	150	0	Welding neck flange 1.4541 DIN EN 1092-1		7,75 kg	1,00				
GASKET4	150	0	Gasket Graphite w. CrNi-Inlay DIN EN 1514-1			1,00				
NUT3	20	0	Hexagon nut A4-70 DIN EN ISO 4032		0,06 kg	8,00				
PIPE2	150	2,6	Pipe, welded 1.4541 DIN EN ISO 1127 168,3x2,6		10,80 kg	3,00				
SCREW6	20	0	Hexagon head screw A2-70 DIN EN ISO 4014 80		0,26 kg	8,00				
WASH9	21	0	WASHER B A4-70			8,00				
Summe: 03 150WI73091 ZB10C1					50,47 kg					

Liefersumme:	
Montagesumme:	
Gesamtsumme:	
Gesamt-Stunden:	
Gesamtgewicht:	50,47 kg
** Ende der Ausgabe	

Stückliste 03 150W73091 MAN VAL BY AL Revision:										
Teilenummer		NW1	NW2	Teilebezeichnung	Einzelgew.	Menge	EP-Lieferung	EP-Montage	gesamt	Stunden ges.

FEHLER diese Liste bitte nur mit Menu 1 sortiert nach BG - Leitung - Rokls verwenden

VV73091	25	0	VALVE V73091 by AL-AGS	0,50 kg	1,00				
Summe: 03 150W73091 VALVES BY AL				0,50 kg					

Liefersumme:	
Montagesumme:	
Gesamtsumme:	
Gesamt-Stunden:	
Gesamtgewicht:	0,50 kg
** Ende der Ausgabe	

AS
2005
11.10.2005