


Diese Zeichnung ist urheberrechtlich geschützt. Sie darf ohne unsere ausdrückliche Zustimmung weder vervielfältigt noch in irgendeiner Weise verwertet oder Dritten mitgeteilt bzw. weitergegeben werden.

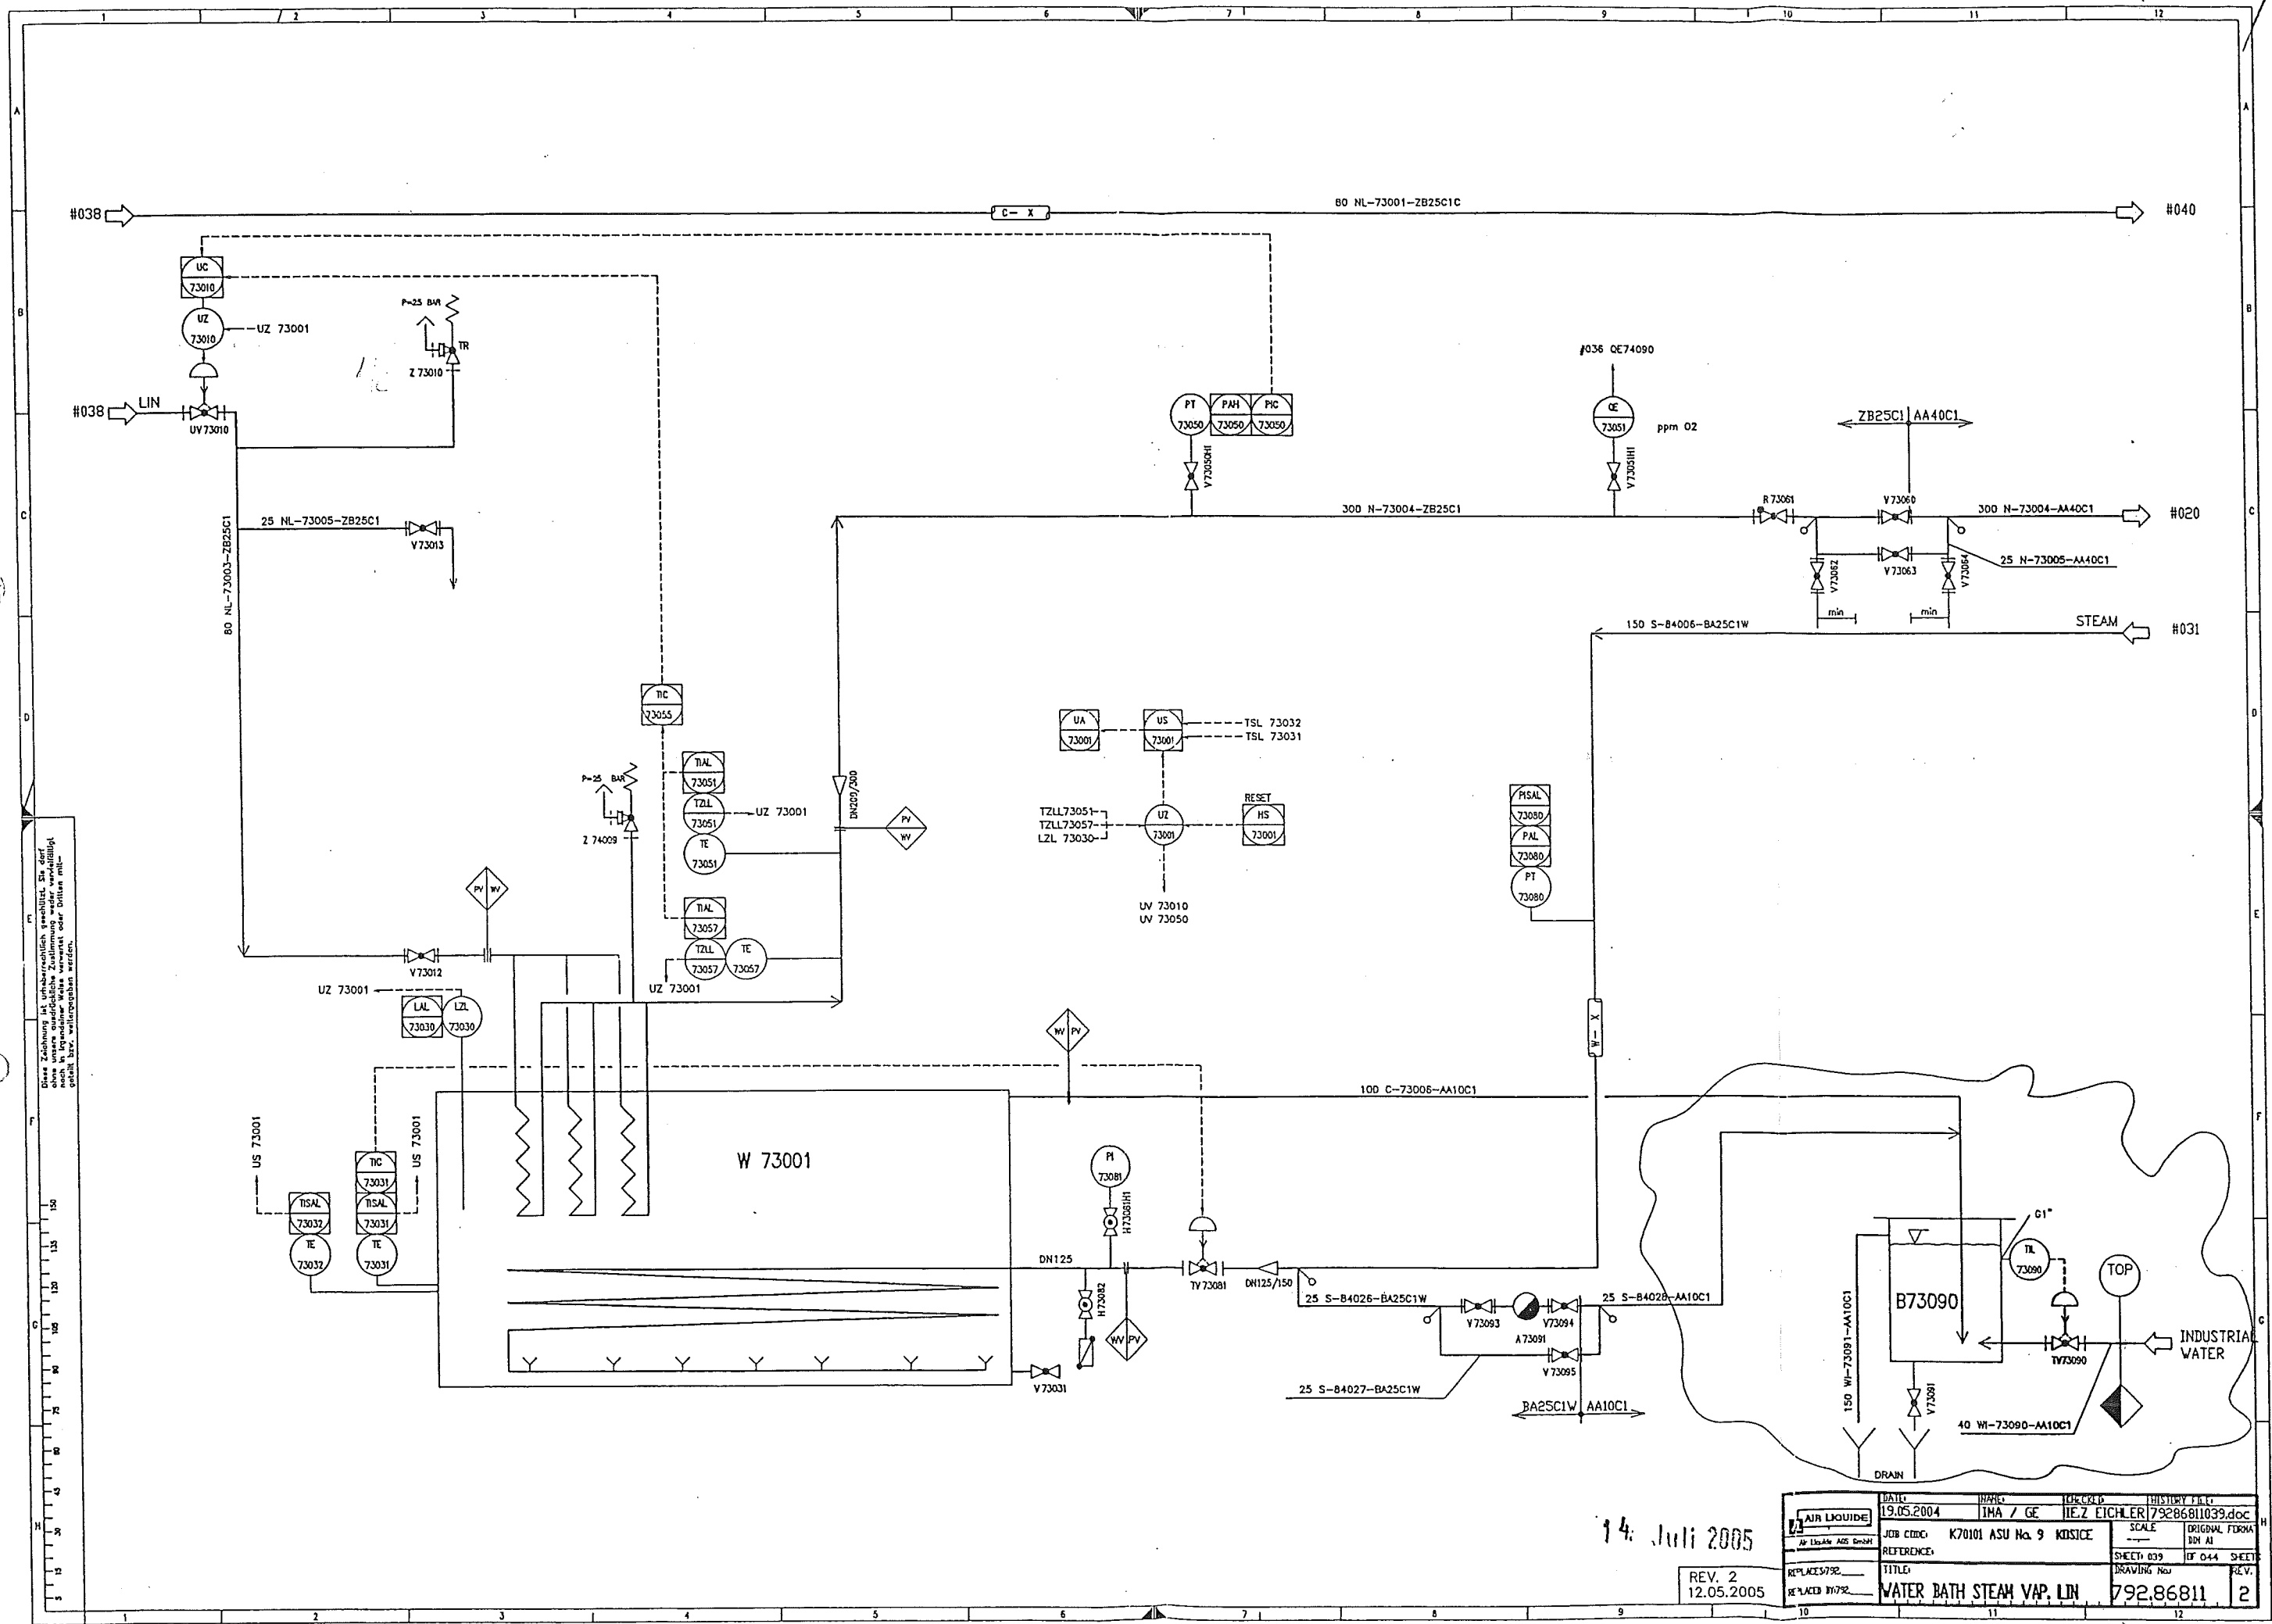

REV. 2
12.05.2005

DATE		NAME		CHECKED		HISTORY FILED	
19.05.2004		IMA / GE		HEZ EICHLER		79286811039.doc	
AIR LIQUIDE		JOB CODE		K70101 ASU Na 9 KNSICE		SCALE	
Air Liquide AGS GmbH		REFERENCE				ORIGINAL FORM DDI AI	
REPLACE 5792		TITLE		DRAWING No.		OF 044 SHEET	
REPLACED BY 792		WATER BATH STEAM VAP. LIN		792.86811		REV.	
10		11		12		13	

Made by : Ing. Supak
Date : 11.10.2005
revision : 0

VAM **Anlagentechnik und Montagen**
01 - 5 - 6801 - 01 KOSICE AIR LIQUIDE TANKFARM - AS BUILT
Line Number : 40W173090 ZB10C1

	Weight (kg)
pipe mat.:	15,63
con. valves	14,00
man. valves:	-
pr. supports:	-
sek. supports	-
summe:	29,63

AS BUILT

Stückliste 03 40W173090 ZB10C1 Revision:

Teilenummer	NW1	NW2	Teilbezeichnung	Einzelgew.	Menge	EP-Lieferung	EP-Montage	gesamt	Stunden ges.
-------------	-----	-----	-----------------	------------	-------	--------------	------------	--------	--------------

FEHLER diese Liste bitte nur mit Menu 1 sortiert nach BG - Leitung - Rokls verwenden

ELBOW11	50	2	Elbow 90°, type 3 1.4541 DIN 2605-1 60,3x2	0,35 kg	4,00				
FLANGE5	100	0	Welding neck flange 1.4541 DIN EN 1092-1	4,50 kg	1,00				
FLANGE7	40	0	Welding neck flange 1.4541 DIN EN 1092-1	2,00 kg	1,00				
GASKET2	40	2	Gasket Graphite w. CrNi-Inlay DIN EN 1514-1 92x2x49		2,00				
GASKET2	100	2	Gasket Graphite w. CrNi-Inlay DIN EN 1514-1		1,00				
HEXNUT1	12	0	Hexagon head nut A2-70 DIN EN ISO 4032	0,02 kg	8,00				
HEXNUT1	16	0	Hexagon head nut A2-70 DIN EN ISO 4032	0,03 kg	8,00				
PIPE12	50	2	PIPE 1.4541 DIN EN ISO 1127 60,3x2	2,92 kg	1,50				
RED4	100	2,6	Reducer, concentric 1.4541 DIN 2616-2 114,3x2,6x88,9x2,3	0,65 kg	1,00				
RED5B	80	2,3	Reducer, concentric 1.4541 DIN 2616-1 88,9x2,3x60,3x2	0,38 kg	1,00				
SCREW5	16	0	Hexagon head screw A2-70 DIN EN ISO 4014 70	0,14 kg	8,00				

Stückliste 03 40W173090 CON VAL BY AL Revision:									
Teilenummer	NW1	NW2	Teilebezeichnung	Einzelgew.	Menge	EP-Lieferung	EP-Montage	gesamt	Stunden ges.
FEHLER diese Liste bitte nur mit Menu 1 sortiert nach BG - Leitung - Rokls verwenden									
VTV73090	40	0	VALVE TV73090 by AL-AGS	14,00 kg	1,00				
Summe: 03 40W173090 VALVES BY AL				14,00 kg					

Liefersumme:	
Montagesumme:	
Gesamtsumme:	
Gesamt-Stunden:	
Gesamtgewicht:	14,00 kg
** Ende der Ausgabe	