



ARC. 20.07 05/11/14

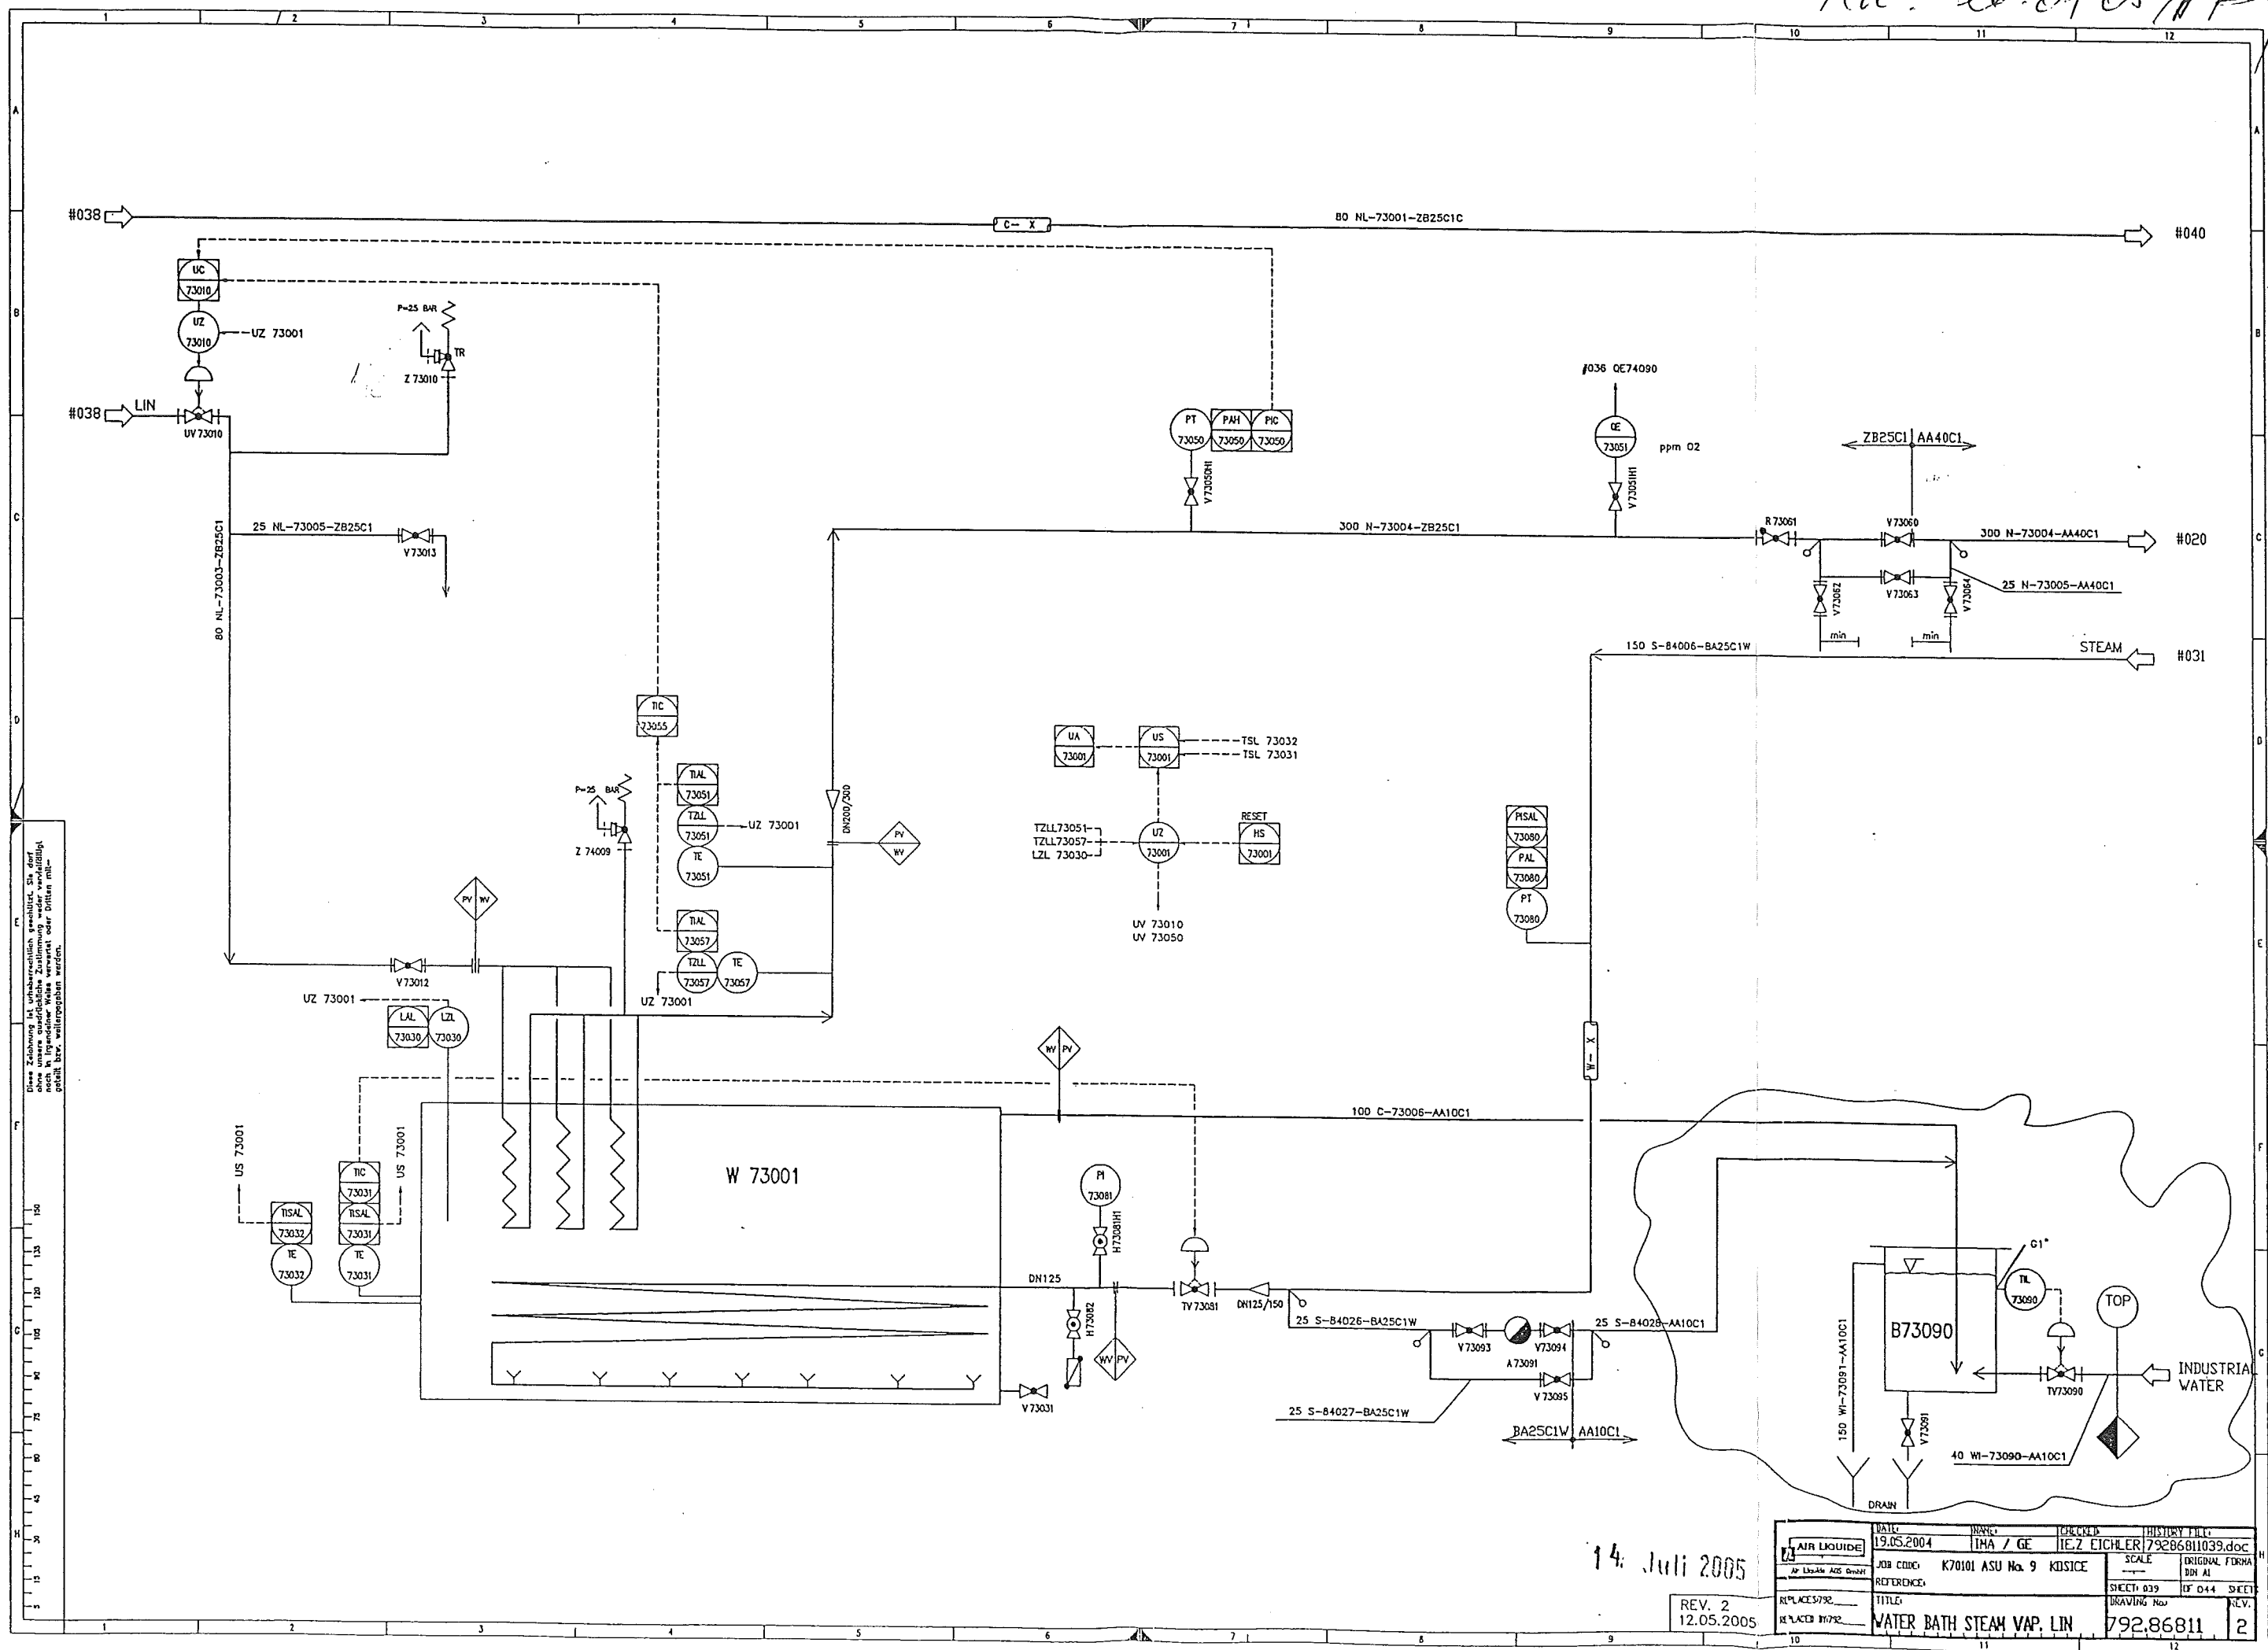

14. Juli 2005

REV. 2  
12.05.2005

DATE		INVOICE		INSTRUMENT		HISTORY FILE	
19.05.2004		1MA / GE		IE7 EICHER		79286811039.doc	
AIR LIQUIDE Air Liquide AG GmbH		JOB CODE: K70101 ASU No. 9		K01CE		SCALE ORIGINAL FORM A 90 AL	
REFERENCE:		TITLE:		SHEET: 039		OF 044	
REPLACE/S/92		REPLACE/S/92		DRAWING No:		REV.	
WATER BATH STEAM VAP. LIN		792.86811		2			

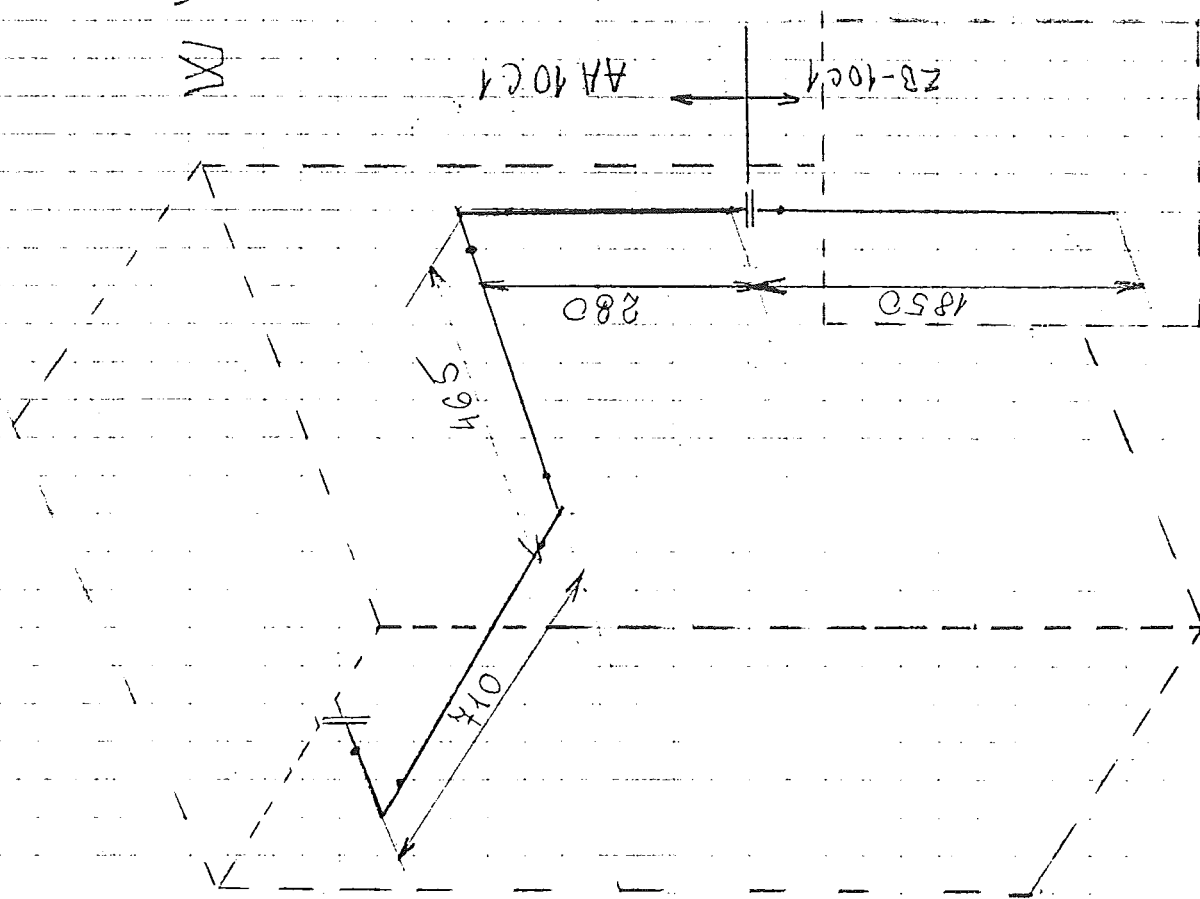

100 C 73 006

B 73090

100 C 73 006

Made by : Ing. Supak  
Date : 11.10.2005  
revision : 0

## **VAM Anlagentechnik und Montagen**

01 - 5 - 6801 - 01 KOSICE AIR LIQUIDE TANKFARM - AS BUILT

Line Number : 100 C-73006 AA10C1

	Weight (kg)
pipe mat.:	62,07
con. valves	-
man. valves:	-
pr. supports:	-
sek. supports	-
summe:	62,07

AS BUILT

Stückliste 02 100 C-73006 AA10C1 Revision: 0

Teilenummer	NW1	NW2	Teilebezeichnung	Einzelgew.	Menge	EP-Lieferung	EP-Montage	gesamt	Stunden ges.
-------------	-----	-----	------------------	------------	-------	--------------	------------	--------	--------------

FEHLER diese Liste bitte nur mit Menu 1 sortiert nach BG - Leitung - Rokis verwenden

ELBOW8	100	3,6	Elbow 90°, type 3 1.0254 DIN 2605-1 114,3x3,6	2,35 kg	3,00				
FLANGE1	100	0	Welding neck flange 1.0038 DIN EN 1092-1	4,50 kg	2,00				
FLANGE5	100	0	Welding neck flange 1.4541 DIN EN 1092-1	4,50 kg	1,00				
GASKET2	100	2	Gasket Graphite w. CrNi-Inlay DIN EN 1514-1		2,00				
NUT9	16	0	HEXAGON NUT 5-2	0,03 kg	16,00				
PIPE11	100	2,6	PIPE 1.4541 DIN EN ISO 1127 114,3x2,6	7,27 kg	2,00				
PIPE5	100	3,6	Pipe 1.0254 DIN EN ISO 1127 114,3x3,6	9,83 kg	2,50				
SCREW12	16	0	HEXAGON HEAD SCREW 5,6 SATZ 70	0,12 kg	16,00				
WASH11	17	0	WASHER B 5-2		16,00				
Summe: 02 100 C-73006 AA10C1				62,07 kg					

Liefersumme:

Montagesumme:

Gesamtsumme:

Gesamt-Stunden:

Stückliste 02 100 C-73006 AA10C1 Revision: 0

Teilenummer	NW1	NW2	Teilebezeichnung	Einzelgew.	Menge	EP-Lieferung	EP-Montage	gesamt	Stunden ges.
-------------	-----	-----	------------------	------------	-------	--------------	------------	--------	--------------

FEHLER diese Liste bitte nur mit Menu 1 sortiert nach BG - Leitung - Rokls verwenden

Gesamtgewicht:

62,07 kg

\*\* Ende der Ausgabe

ASBULT