
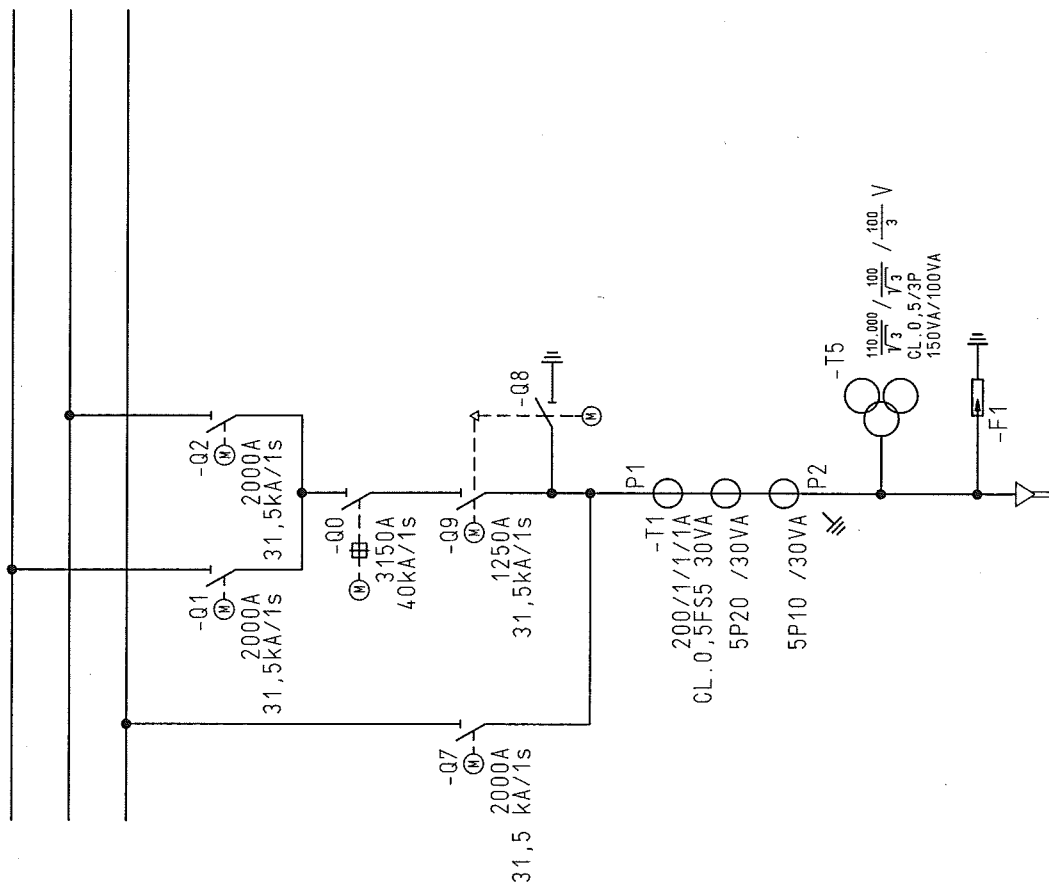



50.3023.01.000.700.xxx		=E21.P				US STEEL KOSICE 50.3023.01			
			Date	Name		SUBSTATION T01, -E21 INTERLOCKING DIAGRAM			
		Drawn	13.04.05	ROSENTHAL					
		Checked	13.04.05	H. KLUGE					
			Norm						
02	AS BUILT	01.12.2006	KL			025.011551-5010		(4)	02
01	MODIFICATION	28.05.2005	KL			Sub.i.i:		Rpl.by:	Sh.
State Revision		Date	Name	Original		Sub.i.i:		Rpl.by:	Sh.

[illegible]




HJ011551
=E21.P
B01
KLUGEH


22	AS BUILT	01.12.2006	KL	Bearb ROSENTHAL	Datum	13.04.05	US STEEL KOSICE	 AREVA	50_3023_01_000_700_xxx	S=E21.P	/ 801
01	MODIFICATION	29.09.2005	KL	Sepr. H. KLUGE			SUBSTATION T01				
Ust.	Aenderung	Datum	Name	Norm	Urspr.:	Ers.f.:	Ers.d.:		025_011551-5010	02	BL

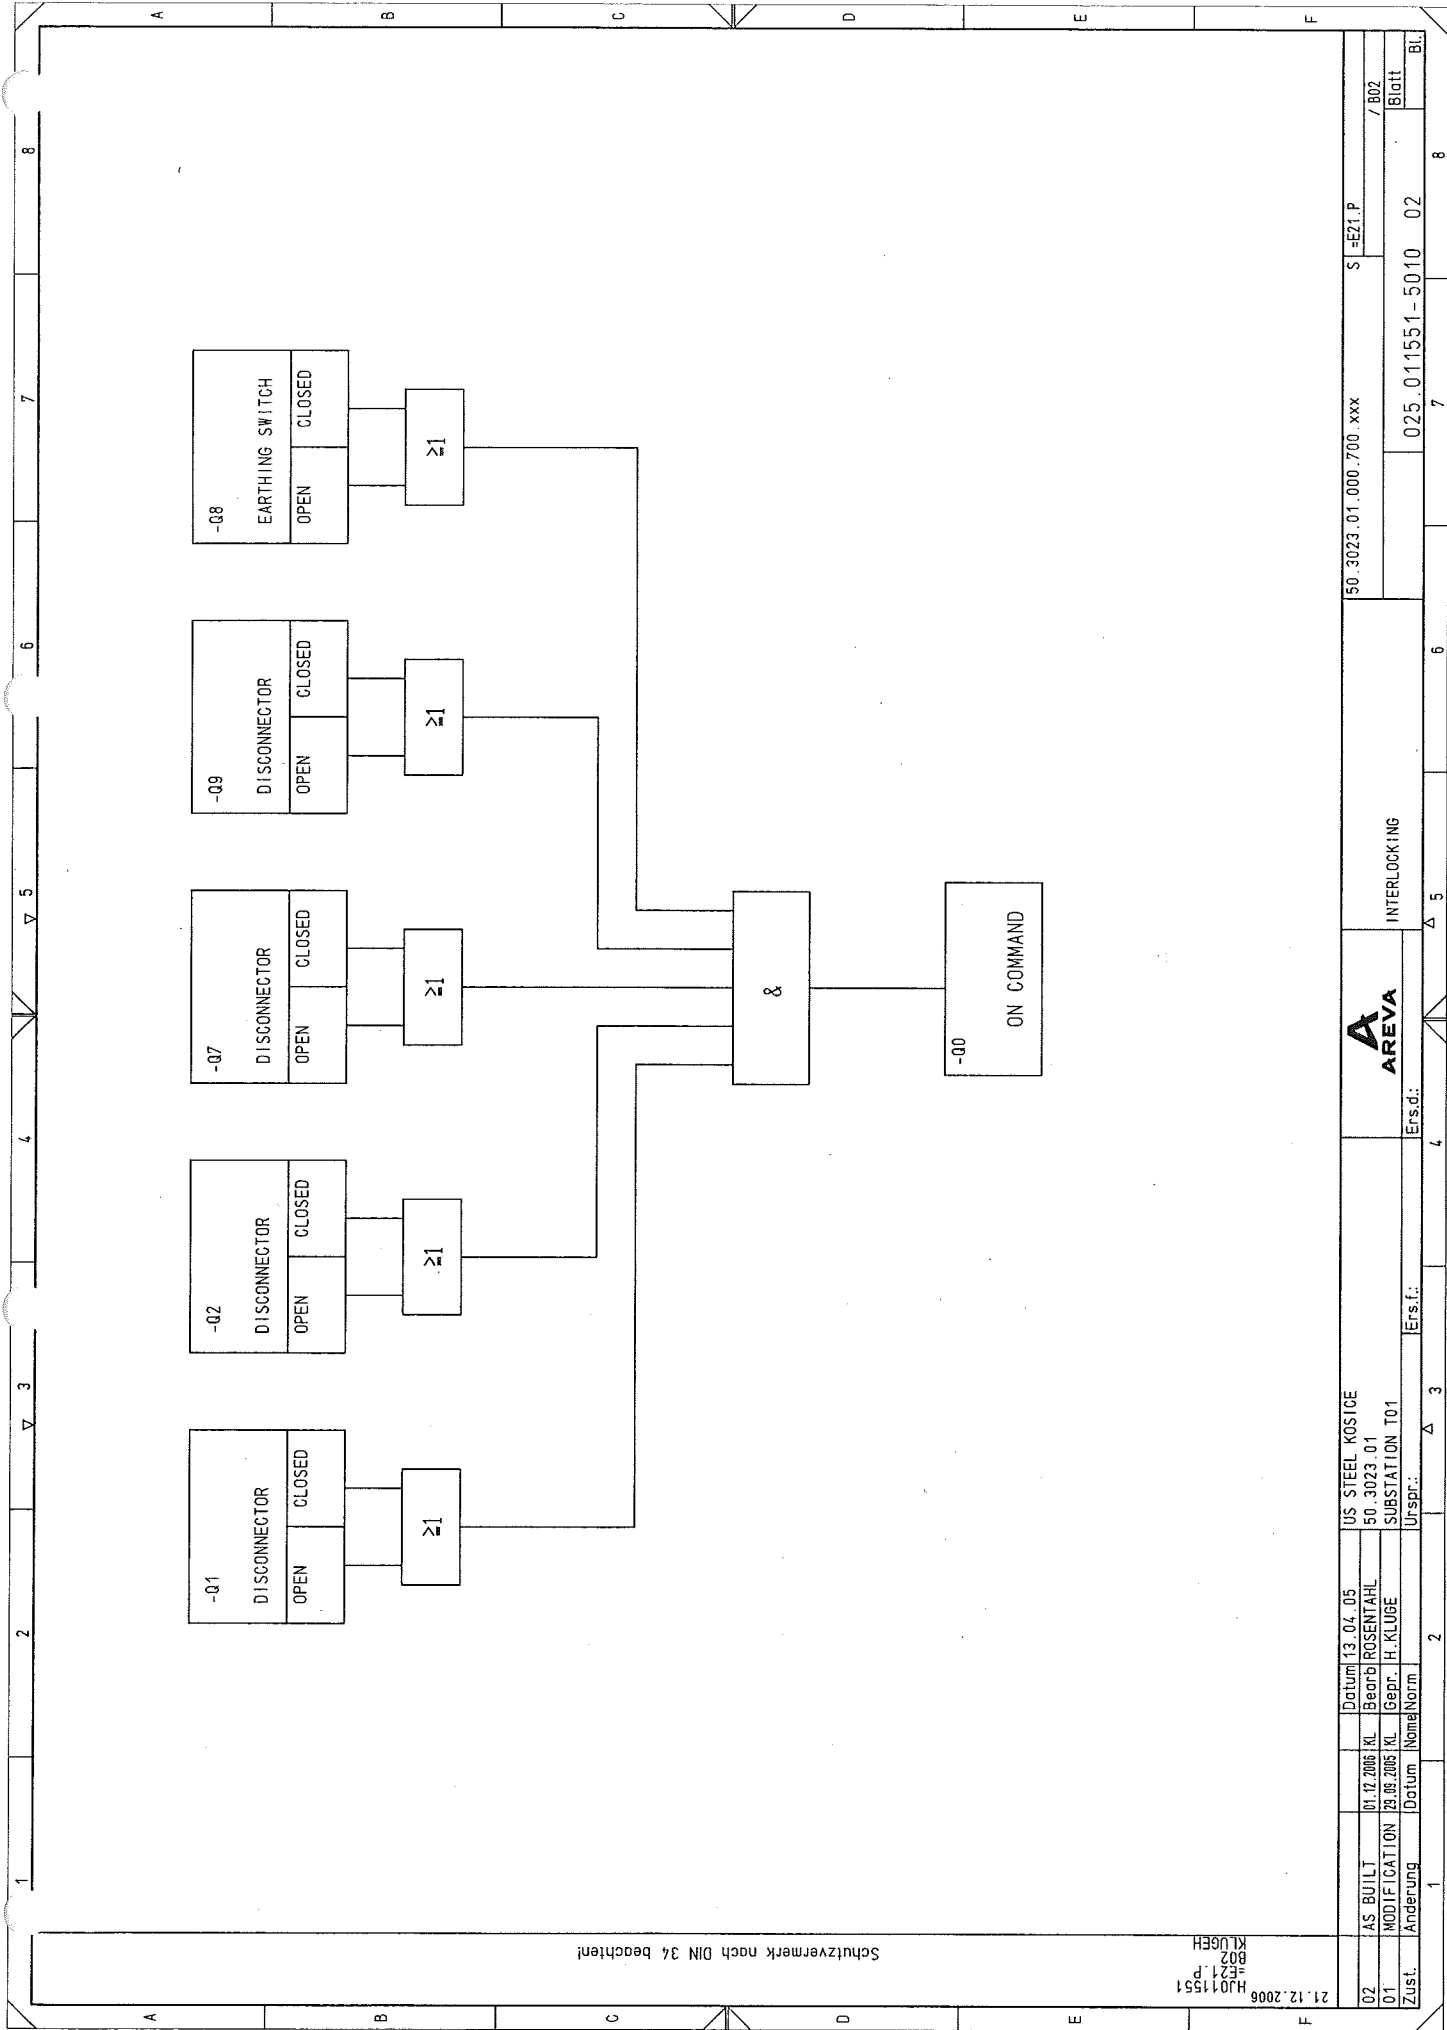


02	AS BUILT	01.12.2006	KL	BechB ROSENTHAL	Datum	13.04.05	US STEEL KOSTICE	50.3023.01	50.3023.01.000.700.xxx	S E21.P	7	8
01	MODIFICATION	23.09.2005	KL	Gepr. H. KLUGE	Datum	23.09.2005	KL	Gepr. H. KLUGE	025.011551-5010	02	7	8
Zust.	Anderung											
INTERLOCKING										025.011551-5010	02	8

 

			Datum	13.04.05	US STEEL KOSICE				50.3023.01.000.700.xxx	S	=E21 P	
002	AS BUILT	Kl.	01.12.2006	Kl.	Bearb	ROSENTHAL			50.3023.01			/ B03
001	MODIFICATION	Kl.	29.03.2005	Gedr.	H. KLUGE	SUBSTATION T01						Bleibt
Zust.	Änderung	Datum	Name	Norm	Ers.f.: e	Erspr.: e			INTERLOCKING	025.041551-5010	02	BL

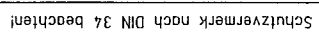

02	AS BUILT	10.12.2006	KL	Bernd ROSENTHAL	50_3023_01	 AREVA	US STEEL KOSICE 50_3023_01 SUBSTATION T01	50_3023_01_000_700_xxx S -E21.P
01	MODIFICATION	29.04.2005	KL	Gepr. H. KLUGE				
Änderung		Datum	Nominalnorm	Urspr.:	Ers.f.:	Ers.d.:	INTERLOCKING	025_011551-5010
Zust.								BL

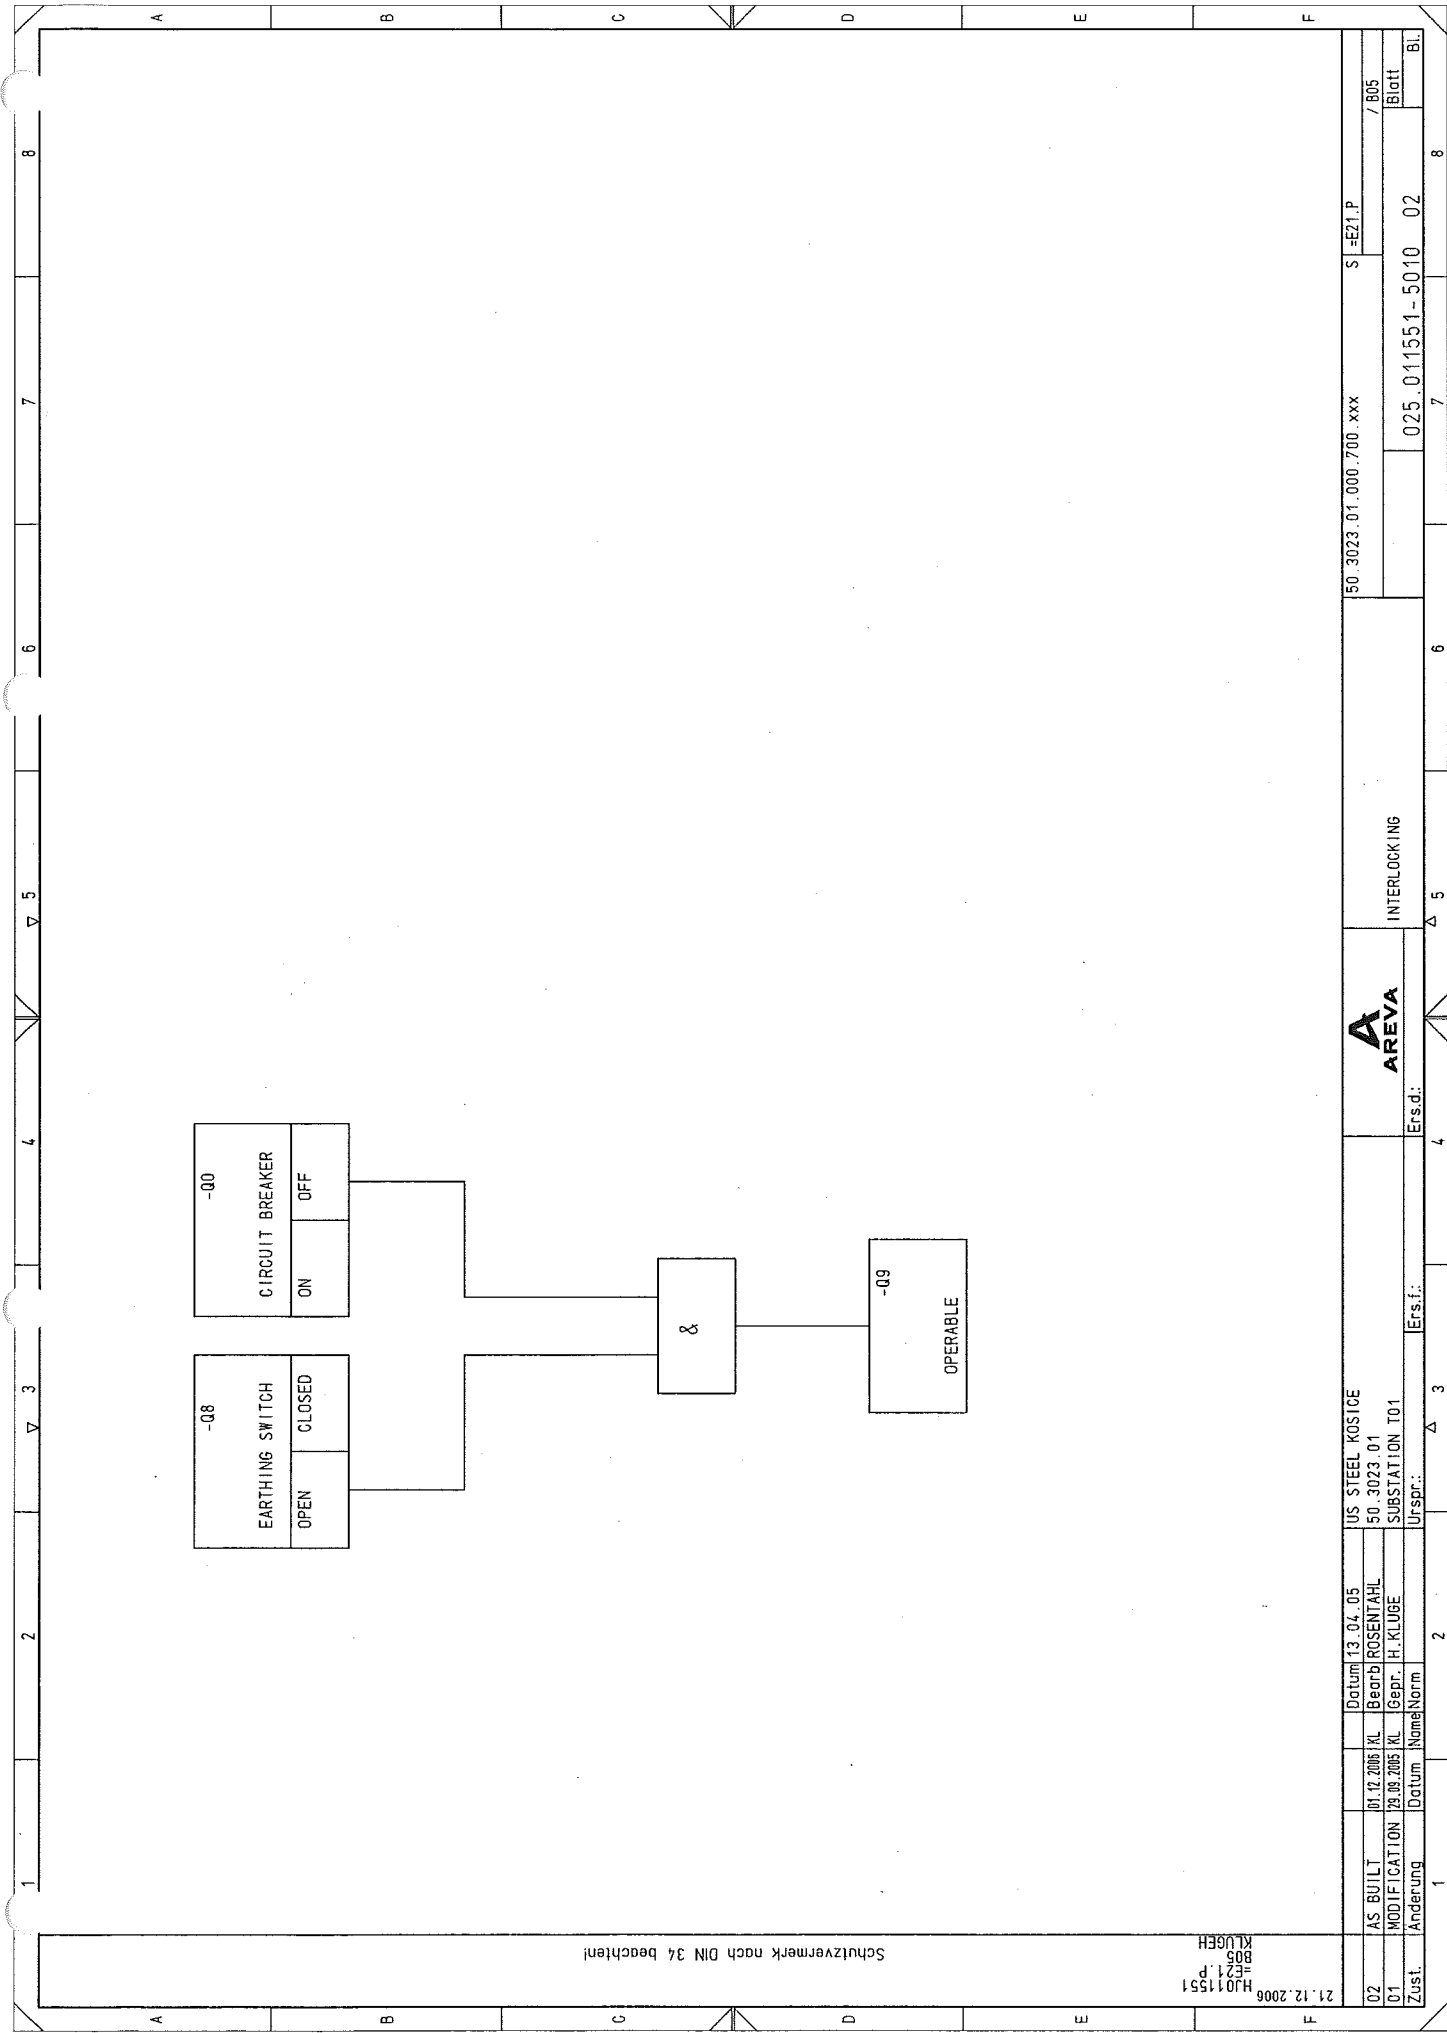

INTERLOCKING

50.3023.01.000.700.xxx S #E21.P

7 805

Blatt


025.011551-5010_02

Bl.

Schutzvermerk nach DIN 34 beachten!

21.12.2006
HJ011551
E21.P
KLUGEH

02	AS BUILT	01.12.2006	KL	Bearb: ROSENTHAL	Datum	13.04.05	US STEEL KOSICE	50.3023.01	50.3023.01	50.3023.01.000.700.xxx	S=E21.P	/B06
01	MODIFICATION	23.03.2005	KL	Gepr.: H. KLUGE	Datum	23.03.2005	SUBSTATION T01	50.3023.01	50.3023.01	50.3023.01.000.700.xxx	S=E21.P	/B06
Zust.	Änderung	Datum	Name	Norm	Urspr.:	Ers.f.:	Ers.d.:	INTERLOCKING	025.011551-5010	02	02	BL

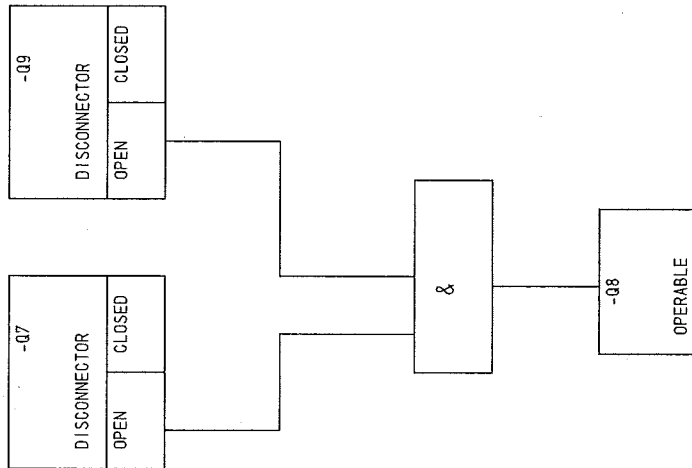

INTERLOCKING

Schutzvermerk nach DIN 34 beachten!

21.12.2006
HJ011551
-E21 P
KLUGE

02	AS BUILT	01.12.2006	KL	Beordr ROSENTHAL	Datum	13.04.05	US STEEL KOSICE	50.3023.01	000.700.xxx	S1-E21 P	8
01	MODIFICATION	23.05.2005	KL	Gepr. H. KLUGE	Datum	01.12.2006	KL	Beordr ROSENTHAL	50.3023.01	/ 807	8
Zust.	Änderung	Datum	Name	Norm	Urspr.	Ersd.	Ersd.	Urspr.	025.011551-5010	02	8
INTERLOCKING											8
AREVA											8
Blatt											8
Bl.											8

