


Rev. 10.07.05 M K-L

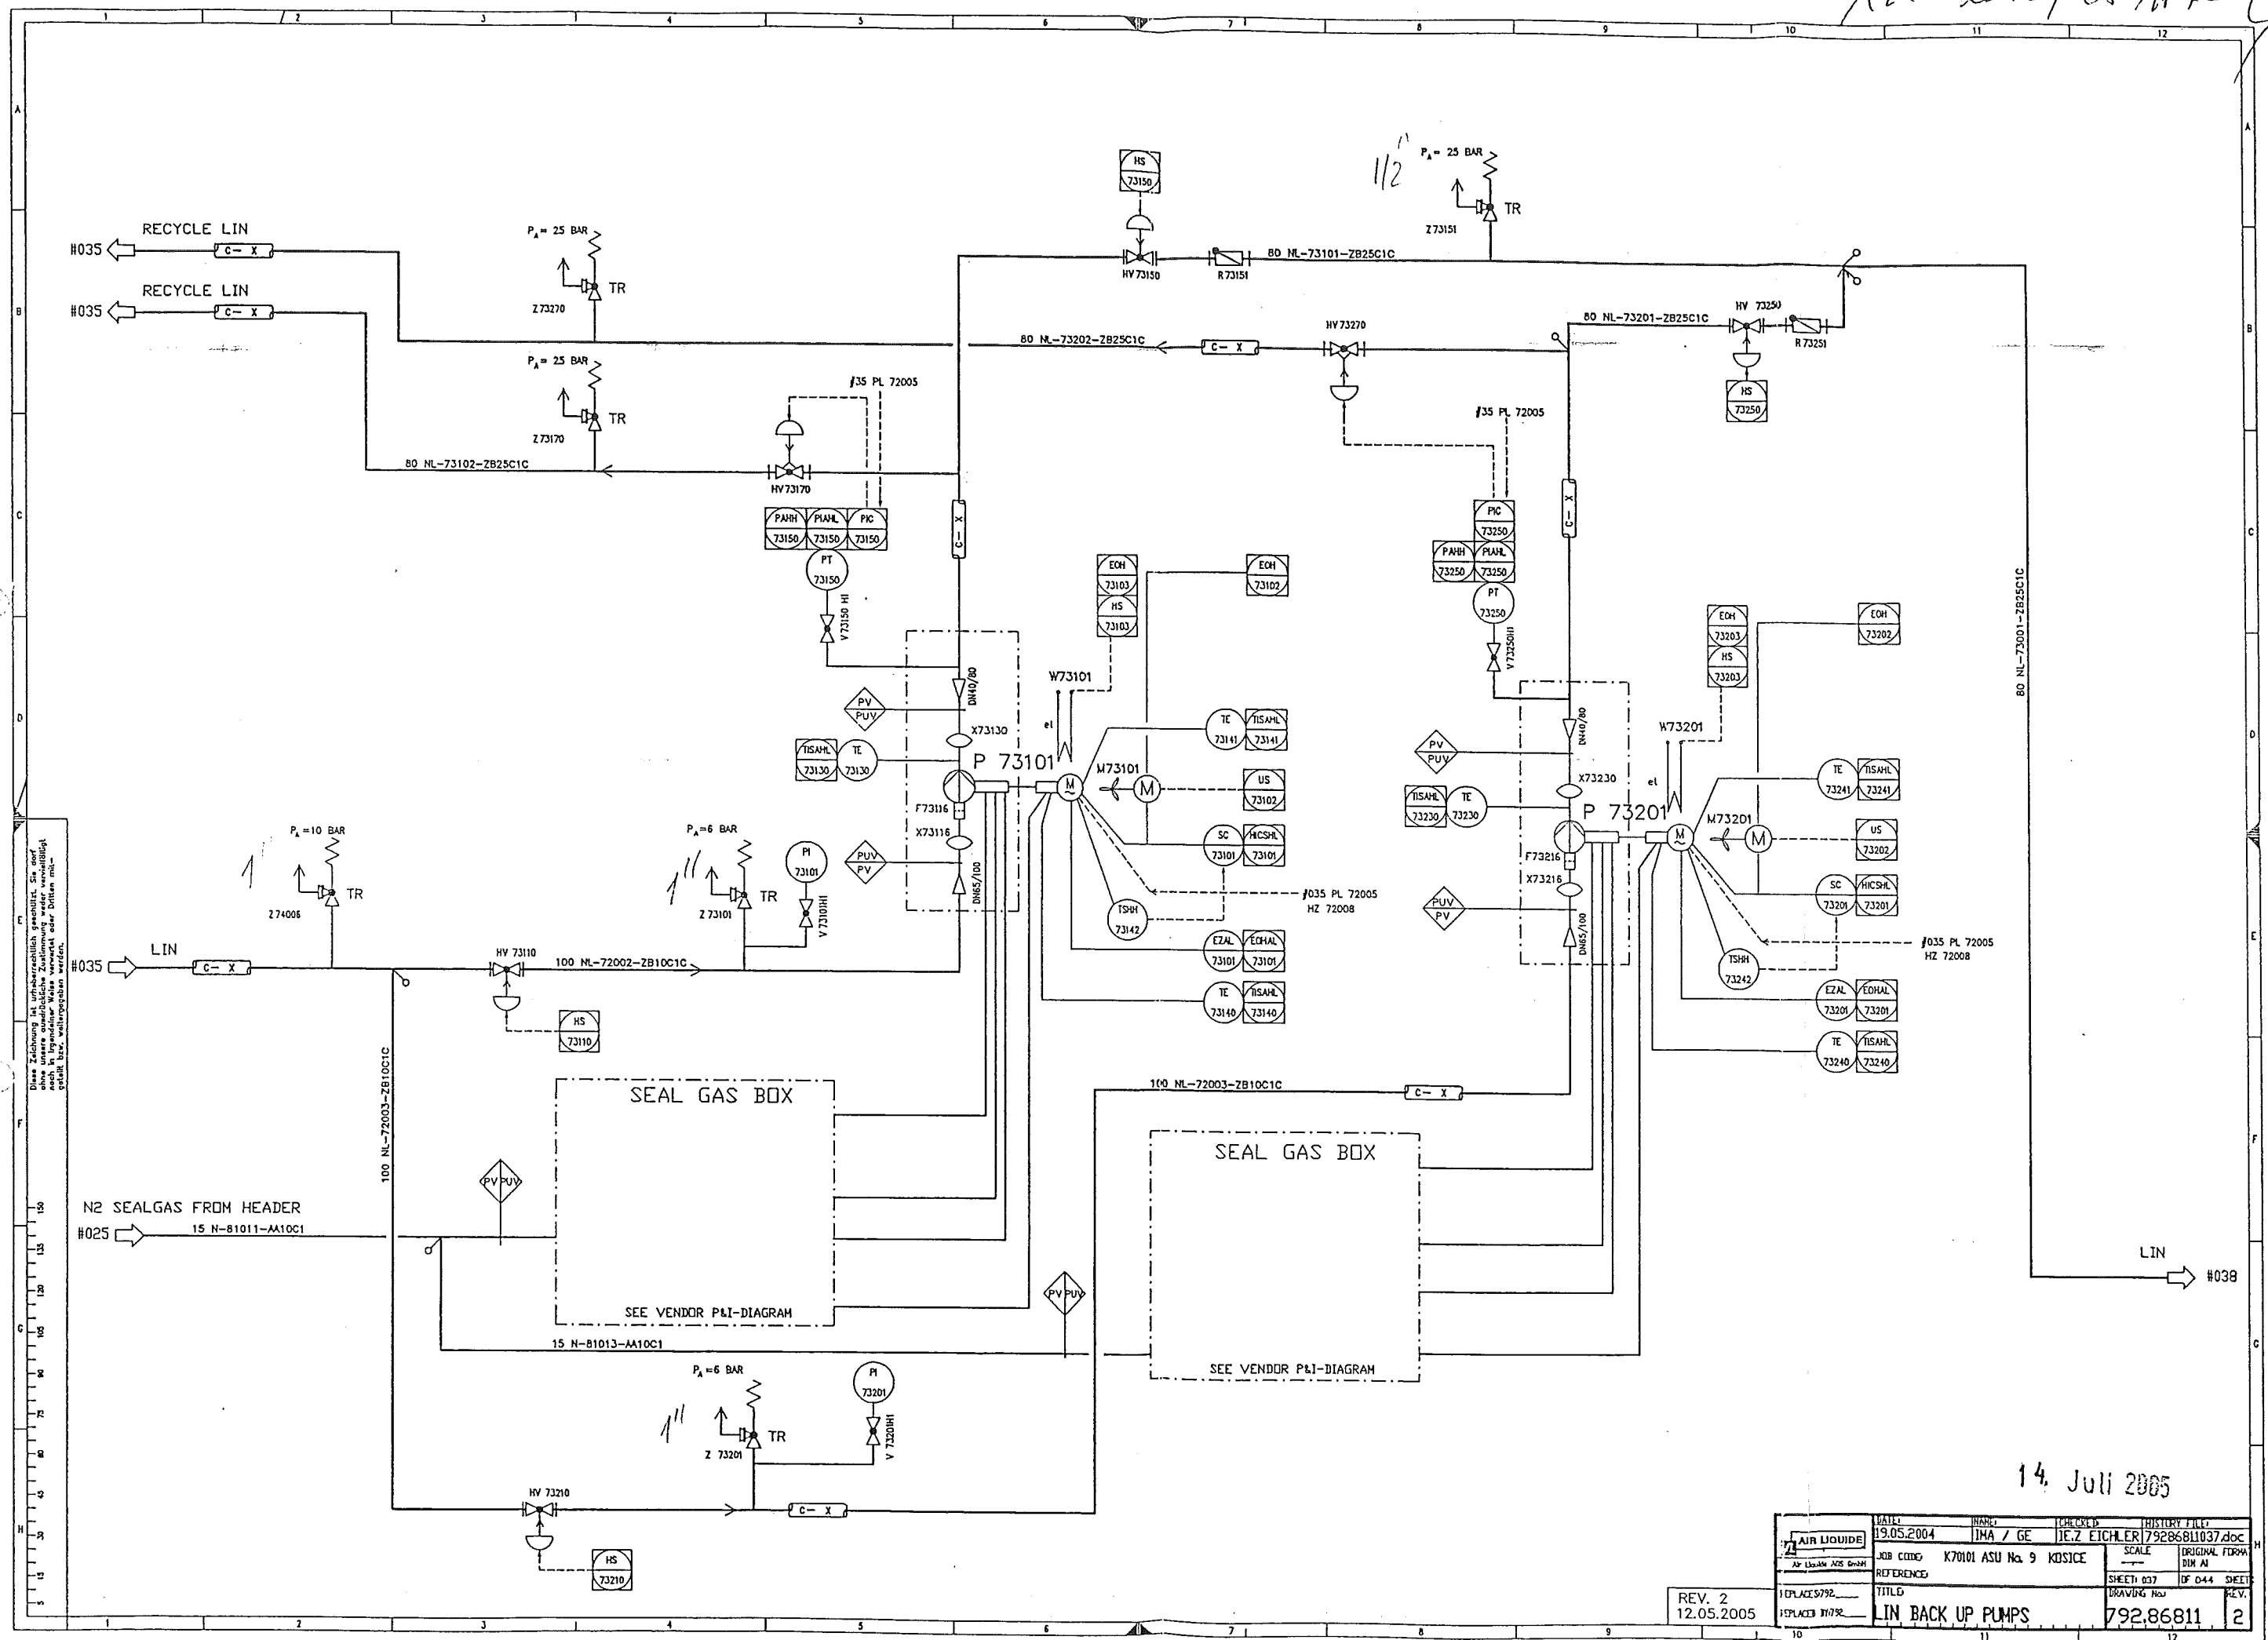

Das Zeichnung ist urheberrechtlich geschützt. Es darf ohne unsere schriftliche Zustimmung weder vervielfältigt noch in irgendeiner Weise verwendet oder Dritten mitgeteilt werden.

14. Juli 2005

REV. 2 12.05.2005	1 REPLACES 5792 2 REPLACES 11/7/92	TITLE LIN BACK UP PUMPS	DATE 19.05.2004	NAME IMA / GE	CHECKED J.E.Z. EICHLER/79286811037.doc	SCALE 1:1	ORIGINAL FORM BIN A1	SHEET 037 OF 044	SHEET REV.
----------------------	---------------------------------------	----------------------------	--------------------	------------------	---	--------------	-------------------------	---------------------	---------------

Made by : Ing. Supak
Date : 11.10.2005
revision : 0

VAM Anlagentechnik und Montagen

01 - 5 - 6801 - 01 KOSICE AIR LIQUIDE TANKFARM - AS BUILT

Line Number : 15 N-81013 AA10C1

	Weight (kg)
pipe mat.:	3,56
con. valves	-
man. valves:	-
pr. supports:	-
sek. supports	-
summe:	3,56

AS BUILT

Stückliste 02 15 N-81013 AA10C1 Revision: 0									
Teilenummer	NW1	NW2	Teilebezeichnung	Einzelgew.	Menge	EP-Lieferung	EP-Montage	gesamt	Stunden ges.
FEHLER diese Liste bitte nur mit Menu 1 sortiert nach BG - Leitung - Rokls verwenden									

ELBOW8	15	2	Elbow 90°, type 3 1.0254 DIN 2605-1 21,3x2,0		0,04 kg	1,00				
PIPE5	15	2	Pipe 1.0254 DIN EN ISO 1127 21,3x2		0,95 kg	3,70				
			Summe: 02 15 N-81013 AA10C1		3,56 kg					

Liefersumme:	
Montagesumme:	
Gesamtsumme:	
Gesamt-Stunden:	
Gesamtgewicht:	3,56 kg
** Ende der Ausgabe	

ASBUILT