


KPC - 26.04.05 M.F.Y

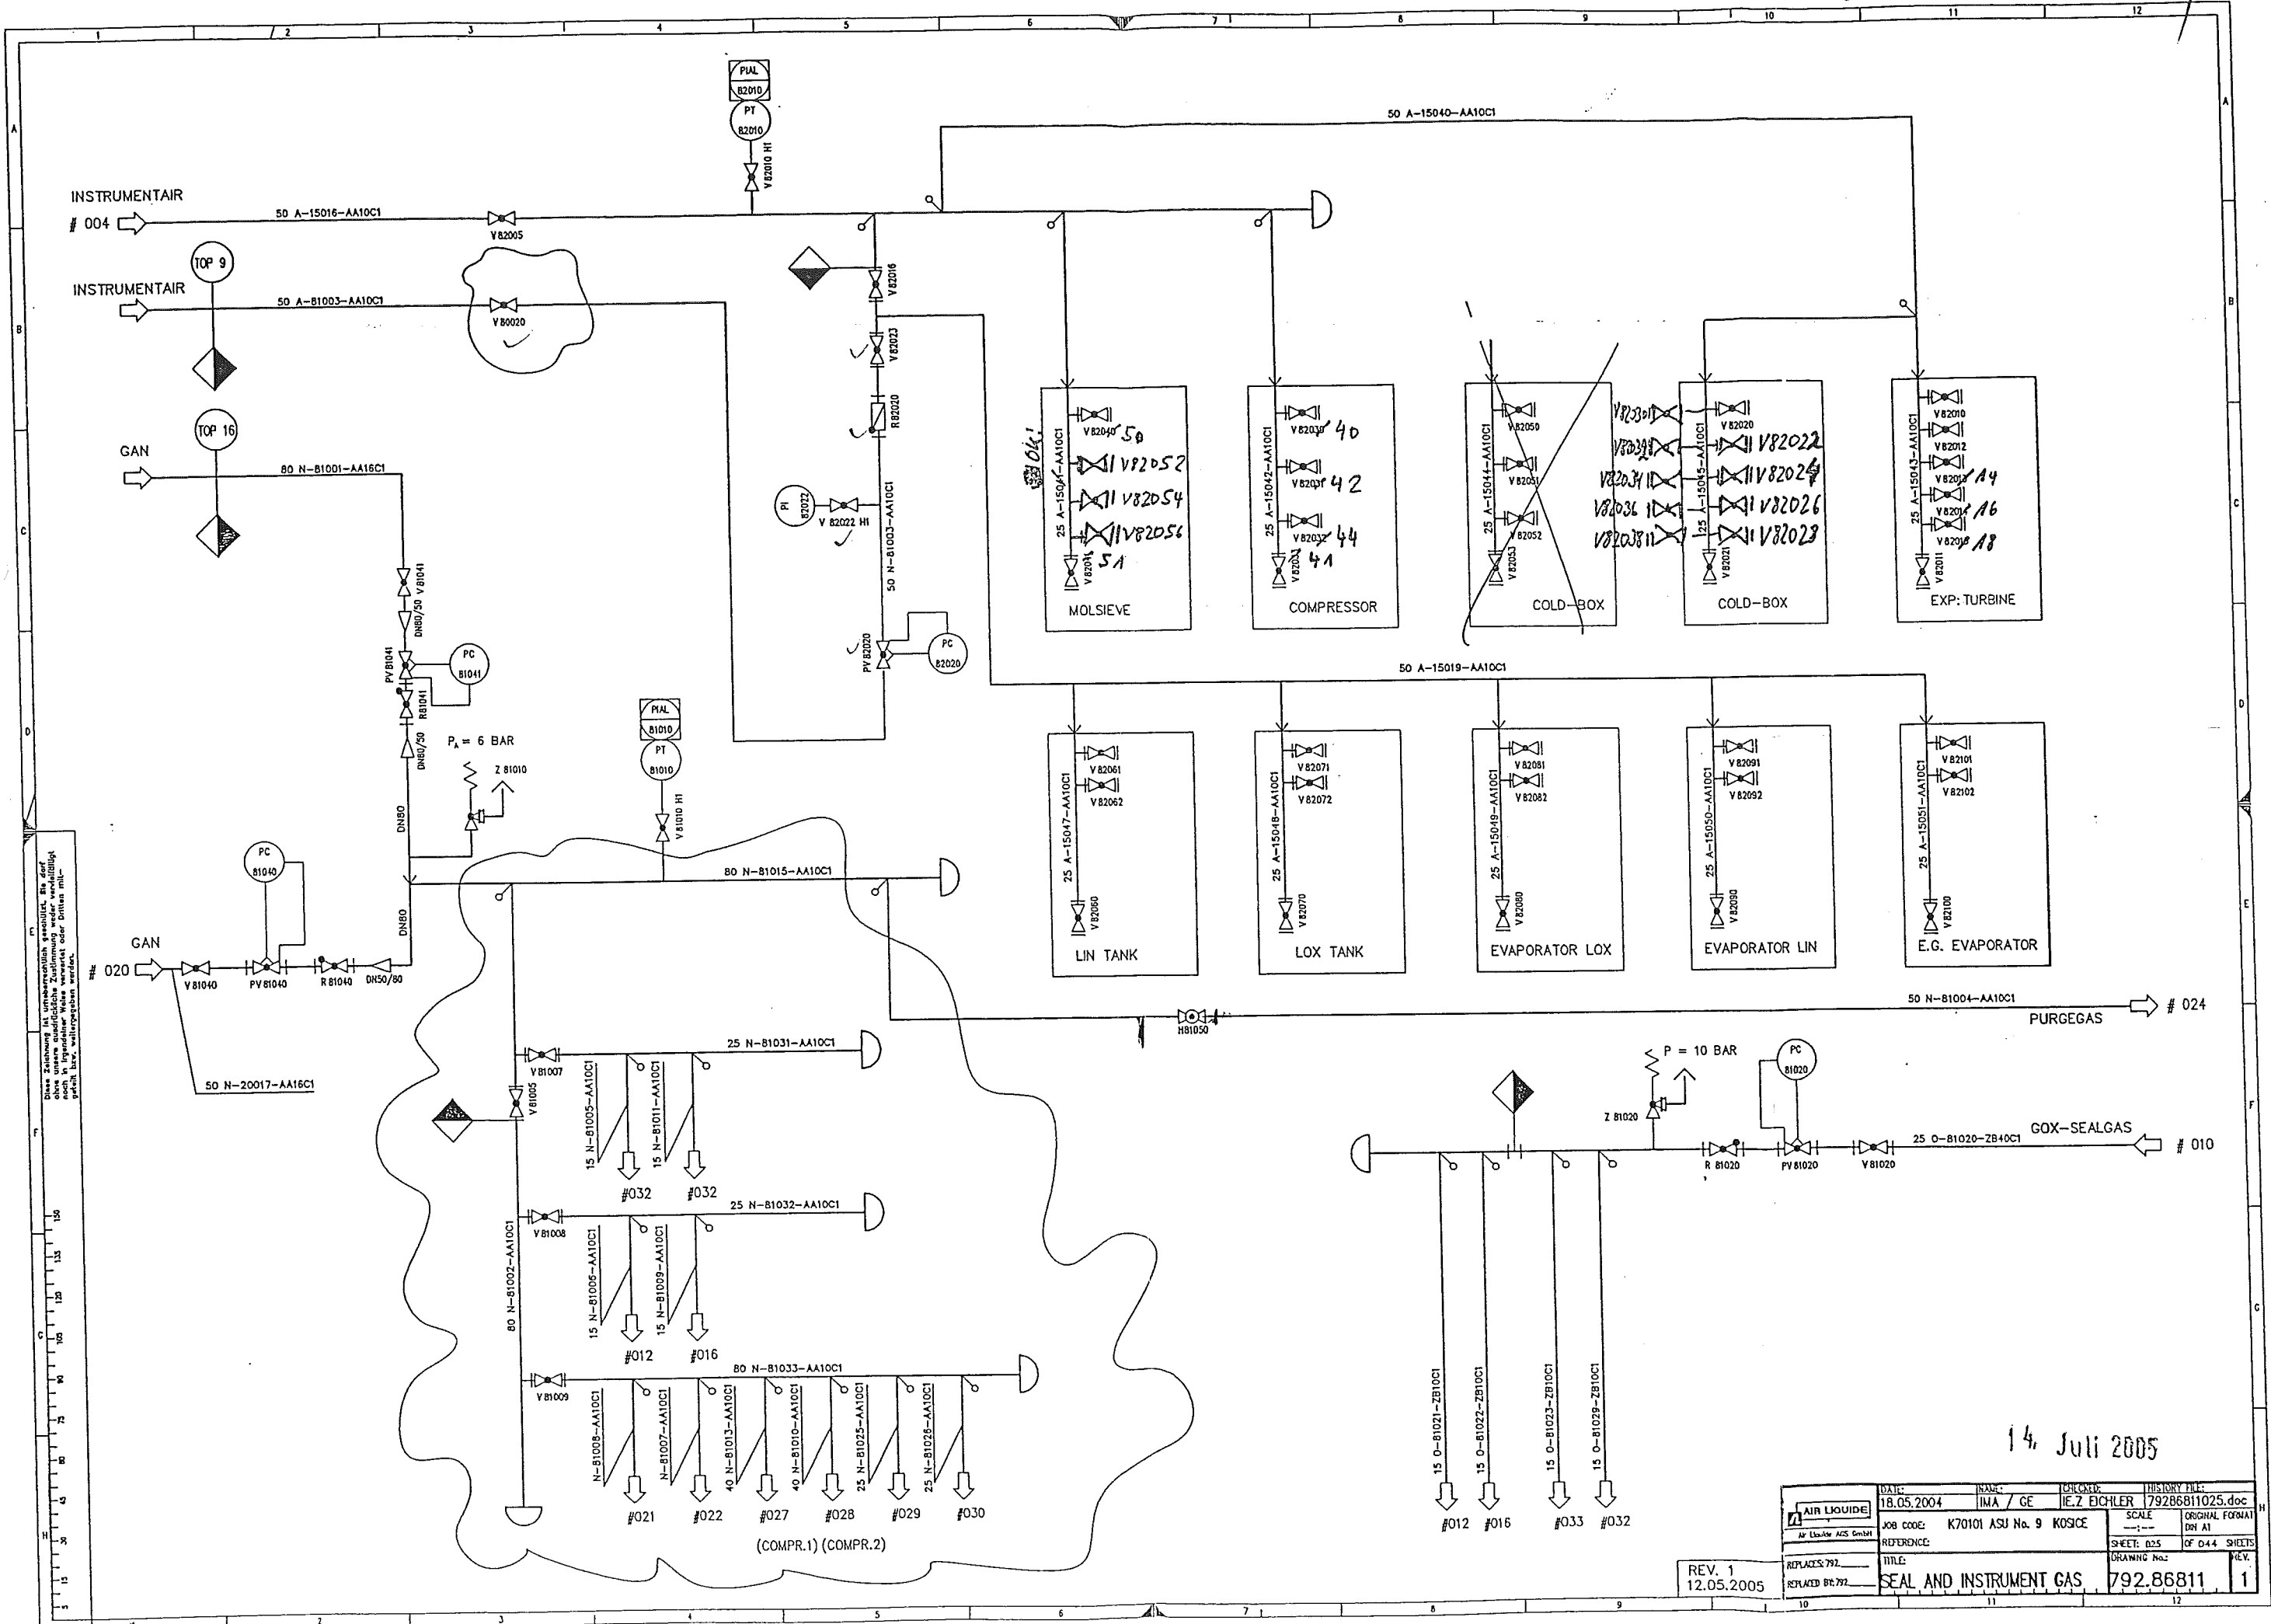

Diese Zeichnung ist urheberrechtlich geschützt. Sie darf ohne schriftliche Zustimmung weder vervielfältigt noch in irgendeiner Weise weitergegeben werden.

14. Juli 2005

AIR LIQUIDE Air Liquide AGS GmbH	DATE:	18.05.2004	NAME:	IMA / GE	CHECKED:	IEZ ECHLER	HISTORY FILE:	79286811025.doc
	JOB CODE:	K70101 ASU No. 9	KOSICE	SCALE:	1:1	ORIGINAL FORMAT:	DIN A1	
	REFERENCE:			SHEET:	025	OF 044	SHEETS	
	TITLE:	SEAL AND INSTRUMENT GAS		DRAWING No:	792.86811			1

REV. 1
12.05.2005

REPLACES 792
REPLACES BY 792

Made by : Ing. Supak
Date : 11.10.2005
revision : 0

VAM Anlagentechnik und Montagen
01 - 5 - 6801 - 01 KOSICE AIR LIQUIDE TANKFARM - AS BUILT
Line Number : 25 A-15048 ZB10C1

	Weight (kg)
pipe mat.:	40,01
con. valves	-
man. valves:	2,40
pr. supports:	3,00
sek. supports	-
summe:	45,41

AS BUILT

Stückliste 02 25 A-15048 AA10C1 Revision: 0						
---	--	--	--	--	--	--

Teilenummer	NW1	NW2	Teilebezeichnung	Einzelgew.	Menge	EP-Lieferung	EP-Montage	gesamt	Stunden ges.
-------------	-----	-----	------------------	------------	-------	--------------	------------	--------	--------------

FEHLER diese Liste bitte nur mit Menu 1 sortiert nach BG - Leitung - Rokls verwenden

ELBOW8	25	2,6	Elbow 90°, type 3 1.0254 DIN 2605-1 33,7x2,6	0,12 kg	10,00				
NIPPLE1	25	0	WELD NIPPLE 1.0254 G1/2"		3,00				
PIPE5	25	2,6	Pipe 1.0254 DIN EN ISO 1127 33,7x2,6	1,99 kg	19,50				
Summe: 02 25 A-15048 AA10C1				40,01 kg					

Liefersumme:	
Montagesumme:	
Gesamtsumme:	
Gesamt-Stunden:	
Gesamtgewicht:	40,01 kg
** Ende der Ausgabe	

AS BUILT

Stückliste 02 25 A-15048 VALVES BY AL Revision:									
---	--	--	--	--	--	--	--	--	--

Teilenummer	NW1	NW2	Teilebezeichnung	Einzelgew.	Menge	EP-Lieferung	EP-Montage	gesamt	Stunden ges.
-------------	-----	-----	------------------	------------	-------	--------------	------------	--------	--------------

FEHLER diese Liste bitte nur mit Menu 1 sortiert nach BG - Leitung - Rokls verwenden

BV	25	0	BALL VALVE TYP 2-R PN10 BV82071, BV82072, BV82082	0,80 kg	3,00				
			Summe: 02 25 A-15048 VALVES BY AL	2,40 kg					

Liefersumme:	
Montagesumme:	
Gesamtsumme:	
Gesamt-Stunden:	
Gesamtgewicht:	2,40 kg
** Ende der Ausgabe	

AS BUILT

Stückliste 02 25 A-15048 PRI SUP 000000 Revision:						
---	--	--	--	--	--	--

Teilenummer	NW1	NW2	Teilebezeichnung	Einzelgew.	Menge	EP-Lieferung	EP-Montage	gesamt	Stunden ges.
-------------	-----	-----	------------------	------------	-------	--------------	------------	--------	--------------

FEHLER diese Liste bitte nur mit Menu 1 sortiert nach BG - Leitung - Rokls verwenden

PG02	25	0	ROHRBÜGEL 1.4571 33,7	0,50 kg	6,00				
Summe: 02 25 A-15048 PRI SUP 000000				3,00 kg					

Liefersumme:	
Montagesumme:	
Gesamtsumme:	
Gesamt-Stunden:	
Gesamtgewicht:	3,00 kg
** Ende der Ausgabe	