


POREALIZAČNÉ ZAMERANIE

"Kyslíkový aparát č.9 - Top view +3,50m"

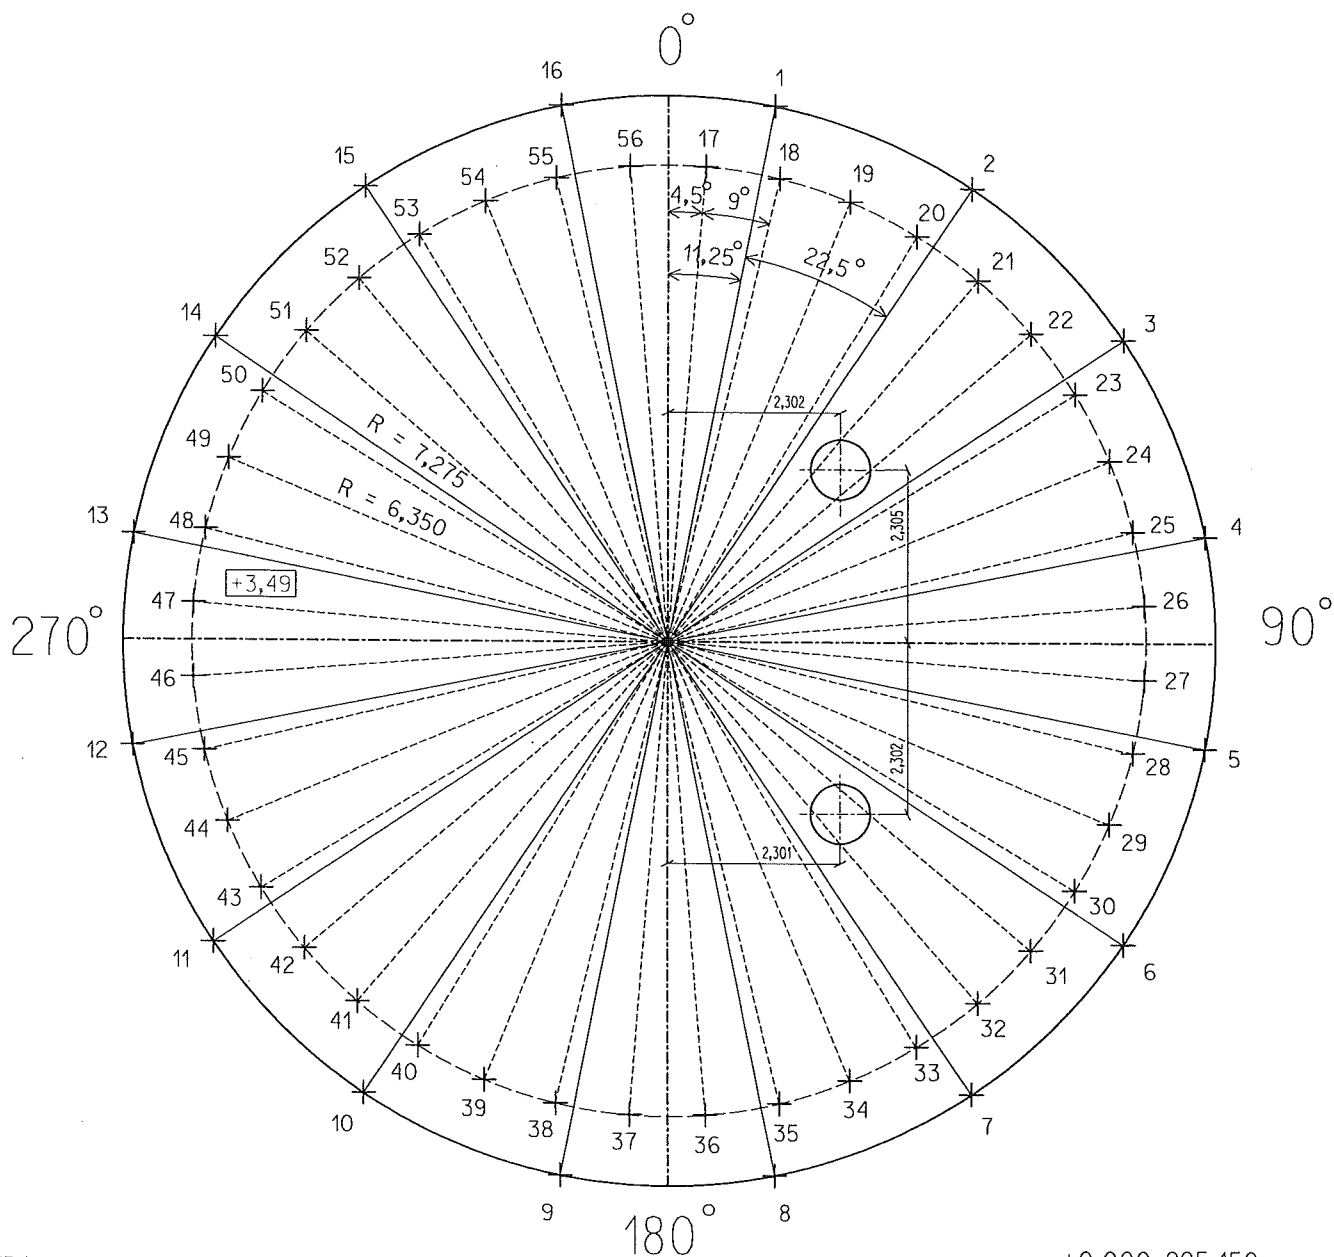

LEGENDA :

- - Projektovaná os
- + - Kotevná šruba, pás

±0,000=225,150m n.m.

Poznámka: Porealizačné zameranie je porovnané s výkresom č.79287041

Vyhotovil: Ing. Z.Filo, Ing. S.Gergely
 Dátum: december 2004
 Prevzal:

M 1 : 100

Autorizačne overil: Prof. Ing. L. Kundák, CSc.



Kyslíkový aparát č.9 - porealizačné zameranie kotvení vo výške +3,50m

PROJEKTOVANÝ STAV			SKUTKOVÝ STAV						
Ozn.	Y [m]	X [m]	Ozn,	Y [m]	X [m]	Výška [m]	ΔY [mm]	ΔX [mm]	
Kotevné šróby	1	11 126,600	3 097,895	1	11 126,605	3 097,896	+ 3,65	5	1
	2	11 123,977	3 098,982	2	11 123,979	3 098,977	+ 3,66	2	-5
	3	11 121,971	3 100,989	3	11 121,973	3 100,986	+ 3,66	2	-3
	4	11 120,885	3 103,612	4	11 120,880	3 103,607	+ 3,66	-5	-5
	5	11 120,885	3 106,450	5	11 120,885	3 106,451	+ 3,65	0	1
	6	11 121,971	3 109,072	6	11 121,969	3 109,071	+ 3,65	-2	-1
	7	11 123,979	3 111,080	7	11 123,979	3 111,075	+ 3,66	0	-5
	8	11 126,602	3 112,165	8	11 126,597	3 112,160	+ 3,66	-5	-5
	9	11 129,440	3 112,165	9	11 129,443	3 112,160	+ 3,66	3	-5
	10	11 132,062	3 111,079	10	11 132,066	3 111,084	+ 3,65	4	5
	11	11 134,069	3 109,072	11	11 134,064	3 109,067	+ 3,65	-5	-5
	12	11 135,155	3 106,449	12	11 135,159	3 106,451	+ 3,65	4	2
	13	11 135,155	3 103,611	13	11 135,160	3 103,610	+ 3,65	5	-1
	14	11 134,069	3 100,988	14	11 134,074	3 100,990	+ 3,65	5	2
	15	11 132,062	3 098,981	15	11 132,065	3 098,980	+ 3,65	3	-1
	16	11 129,439	3 097,895	16	11 129,437	3 097,894	+ 3,65	-2	-1
Kotevi	17	11 127,523	3 098,699	17	11 127,523	3 098,697	+ 3,89	0	-2
	18	11 126,538	3 098,855	18	11 126,545	3 098,855	+ 3,89	7	0
	19	11 125,590	3 099,163	19	11 125,588	3 099,161	+ 3,89	-2	-2
	20	11 124,702	3 099,616	20	11 124,703	3 099,616	+ 3,89	1	0
	21	11 123,896	3 100,201	21	11 123,901	3 100,202	+ 3,89	5	1
	22	11 123,191	3 100,906	22	11 123,186	3 100,908	+ 3,89	-5	2
	23	11 122,605	3 101,713	23	11 122,605	3 101,705	+ 3,89	0	-8
	24	11 122,153	3 102,600	24	11 122,146	3 102,598	+ 3,89	-7	-2
	25	11 121,845	3 103,548	25	11 121,839	3 103,549	+ 3,89	-6	1
	26	11 121,690	3 104,532	26	11 121,690	3 104,527	+ 3,89	0	-5
	27	11 121,690	3 105,528	27	11 121,682	3 105,522	+ 3,88	-8	-6
	28	11 121,845	3 106,512	28	11 121,849	3 106,510	+ 3,89	4	-2
	29	11 122,153	3 107,460	29	11 122,148	3 107,466	+ 3,90	-5	6
	30	11 122,606	3 108,348	30	11 122,606	3 108,350	+ 3,89	0	1
	31	11 123,191	3 109,154	31	11 123,190	3 109,159	+ 3,88	-1	5
	32	11 123,896	3 109,859	32	11 123,891	3 109,865	+ 3,88	-5	6
	33	11 124,703	3 110,445	33	11 124,702	3 110,444	+ 3,88	-1	-1
	34	11 125,591	3 110,897	34	11 125,589	3 110,898	+ 3,89	-3	1
	35	11 126,538	3 111,205	35	11 126,538	3 111,200	+ 3,88	0	-5
	36	11 127,522	3 111,360	36	11 127,530	3 111,358	+ 3,89	8	-2
	37	11 128,518	3 111,360	37	11 128,519	3 111,363	+ 3,89	1	3
	38	11 129,502	3 111,205	38	11 129,504	3 111,209	+ 3,89	2	4
	39	11 130,450	3 110,897	39	11 130,450	3 110,899	+ 3,89	0	2
	40	11 131,338	3 110,444	40	11 131,343	3 110,448	+ 3,89	5	4
	41	11 132,144	3 109,859	41	11 132,145	3 109,859	+ 3,89	1	0
	42	11 132,849	3 109,154	42	11 132,850	3 109,149	+ 3,89	1	-5
	43	11 133,434	3 108,348	43	11 133,438	3 108,350	+ 3,89	4	1
	44	11 133,887	3 107,460	44	11 133,891	3 107,459	+ 3,89	4	-1
	45	11 134,195	3 106,512	45	11 134,192	3 106,512	+ 3,88	-3	0
	46	11 134,350	3 105,529	46	11 134,358	3 105,528	+ 3,88	8	-1
	47	11 134,350	3 104,532	47	11 134,358	3 104,527	+ 3,89	8	-5
	48	11 134,195	3 103,548	48	11 134,197	3 103,543	+ 3,88	2	-5
	49	11 133,887	3 102,600	49	11 133,890	3 102,600	+ 3,89	3	0
	50	11 133,435	3 101,713	50	11 133,434	3 101,707	+ 3,89	-1	-6
	51	11 132,849	3 100,906	51	11 132,844	3 100,906	+ 3,89	-5	0
	52	11 132,144	3 100,202	52	11 132,152	3 100,200	+ 3,88	8	-2
	53	11 131,338	3 099,616	53	11 131,339	3 099,613	+ 3,89	1	-3
	54	11 130,450	3 099,164	54	11 130,452	3 099,156	+ 3,89	2	-8
	55	11 129,503	3 098,856	55	11 129,497	3 098,848	+ 3,89	-6	-8
	56	11 128,518	3 098,700	56	11 128,514	3 098,695	+ 3,89	-5	-5

Poznámka: merané výšky sú vzťahné k referenčnej výške ±0,000 ≡ 225,150m n.m.