

AIRFILTER F10001

MAC V11010 / V11040

BAC V16010 / V16040


VAM GmbH & Co  
Anlagentechnik und Montagen


**VAM**

Organizačná zložka zahraničnej osoby

Oslo Košice 998

Č. - 040 17 Košice - Barca

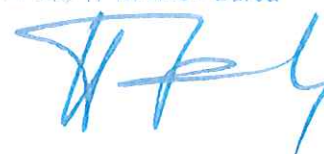

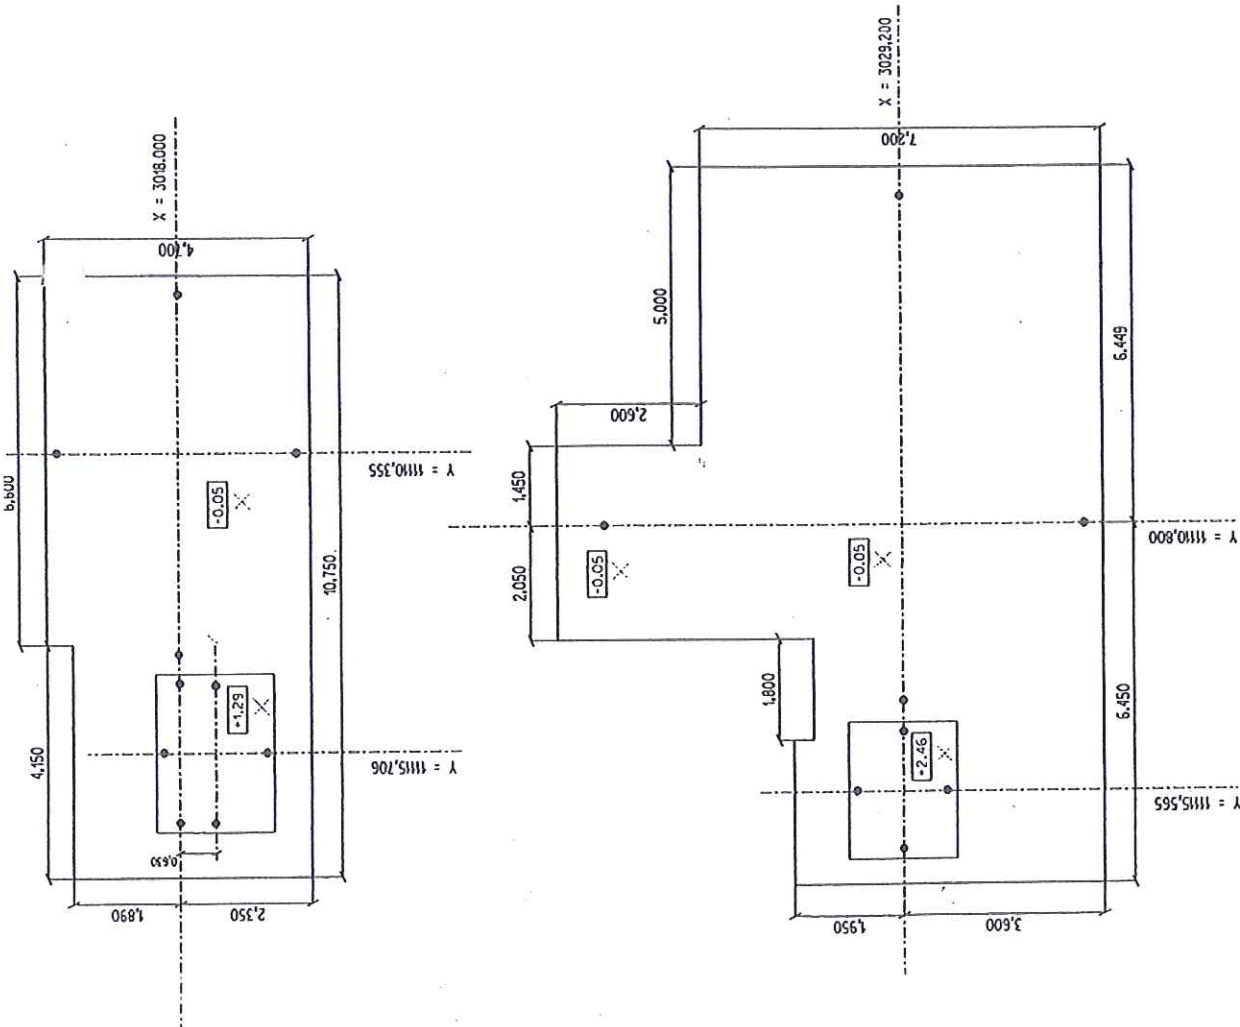

# LEGENDA :

- Projektovaná os
- vytýčený bod na osi

Poznámka: výška je meraná na vrchu betónu a je signalizovaná krížikom na betóne



Ra 25.08.05

$\pm 0,000 = 225,150 \text{ m n.m.}$

Ndžitosťami a presnosťou zodpovedá predpisom.

Autorizačné overenie: Prof. Ing. L. Kundk, CSc.

Vytvoril: Ing. Filo, Ing. Szabó	Meral: Ing. Filo, Ing. Szabó	Kontrola: Prof. Ing. L. Kundák, CSc.
Okres: Košice II	Kraj: Košický	Dátum: 25.08.2005
Investor: U.S.Steel Košice s.r.o.	Dodávateľ:	
Objekt:  KYSLÍKOVÝ APARÁT Č.9		
	Súr. systém : Lokálny	
	Výšk. systém : Jadran	
	Formát :	
	Zákazka č.: -	
	Mierka : -	Arch. číslo : -
Vytýčenie osí pre osadenie technológie na S0 002		