




Diese Zeichnung ist urheberrechtlich geschützt. Sie darf ohne unsere ausdrückliche Zustimmung weder vervielfältigt noch in irgendeiner Weise verwertet oder Dritten mitgeteilt bzw. weitergegeben werden.

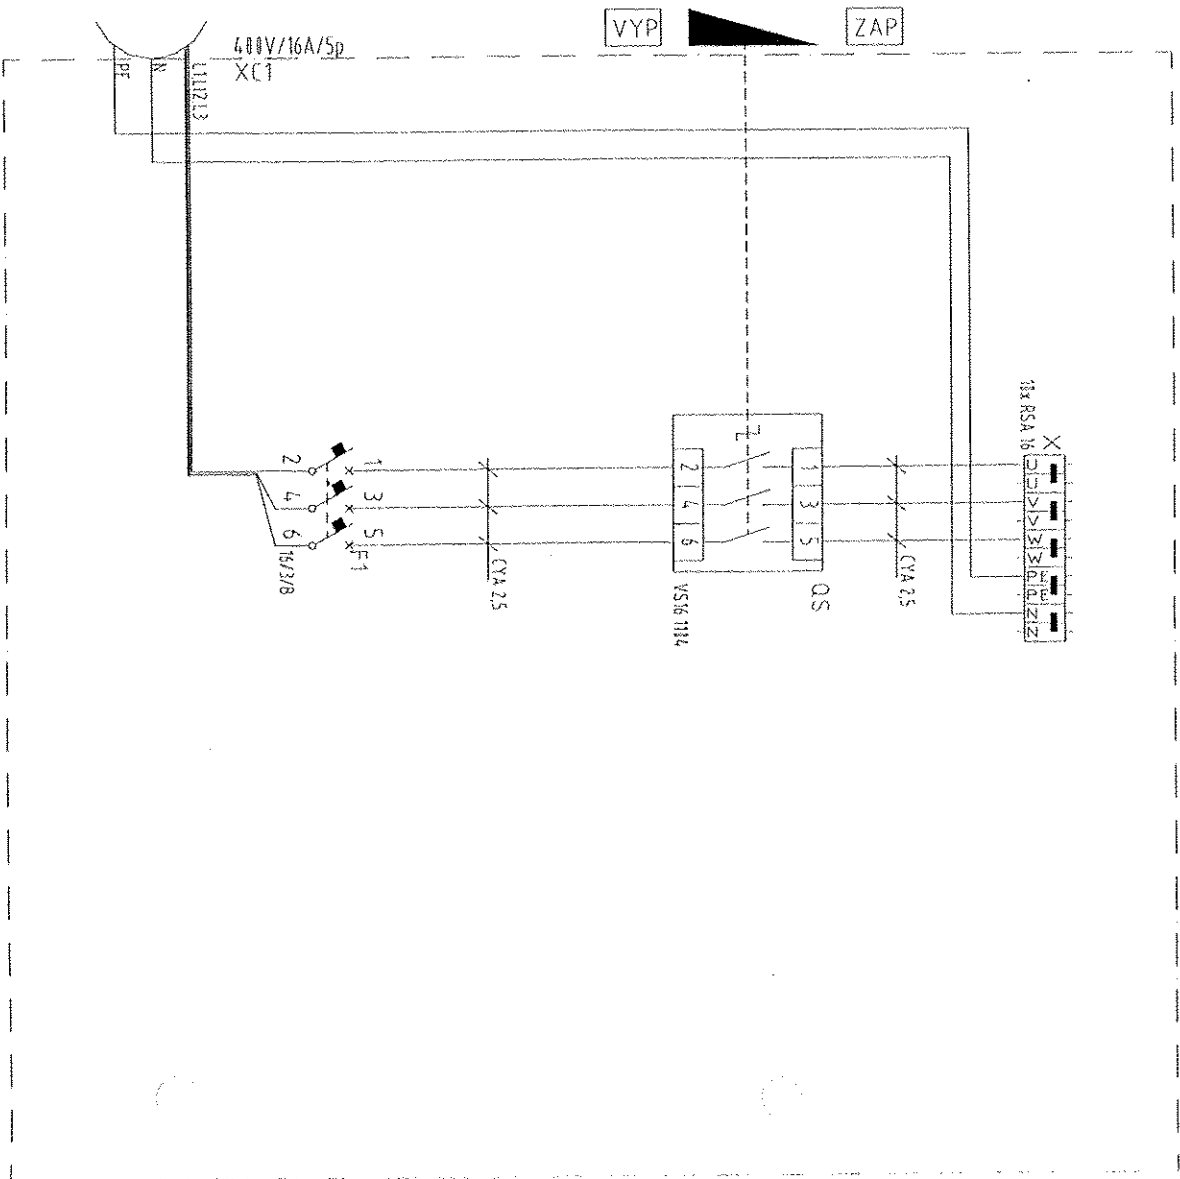

NAPÁŤOVÁ SÚSTAVA:
3NPE~50Hz, 400V/TN-S
OCHRANA:
SAMOČINNÝM ODPOJENÍM NAPÁJANIA

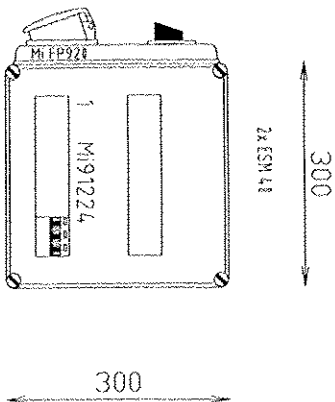

POZNÁMKA/NOTE:
PLATÍ PRE VŠETKY ZASUVKOVÉ
VÁLID FOR ALL SOCKETS BOX
SKRINE 03XZ1÷3
04XZ1÷3
VYPÍNAČ VYBAVIŤ UZAMYKANÍM
SWITCH WITCH LOCK

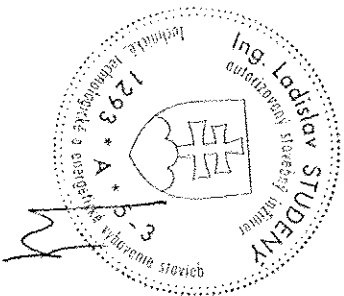

VATECH		B	10/2005	ING. STUDENTÝ	ING. BARONIK	SKUTKOVÝ STAV
ELIN EBG SR		A				
		0	05/2005	ING. STUDENTÝ	ING. RIEMER	REALIZAČNÝ PROJEKT
		REV.	DATE	NAME	CHECKED	HISTORY FILE
AIR LIQUIDE		JOB CODE: K70101		SCALE		ORIGINAL FORMAT
		REFERENCE: -----		SHEET: 002		OF 004 SHEETS
REPLACES: 79		TITLE: UNIT- LIN, LOX TANKS AND CHIMNEY		DR. No: 02.EE-02		-VATECH
REPLACED BY: 79		ZASUVKOVÁ SKRÍŇA 03XZ1÷2		DRAWING NO: 792.87794		REV.
		SOCKET, BOX 03XZ1÷2				B