C1 -2xT -2xN

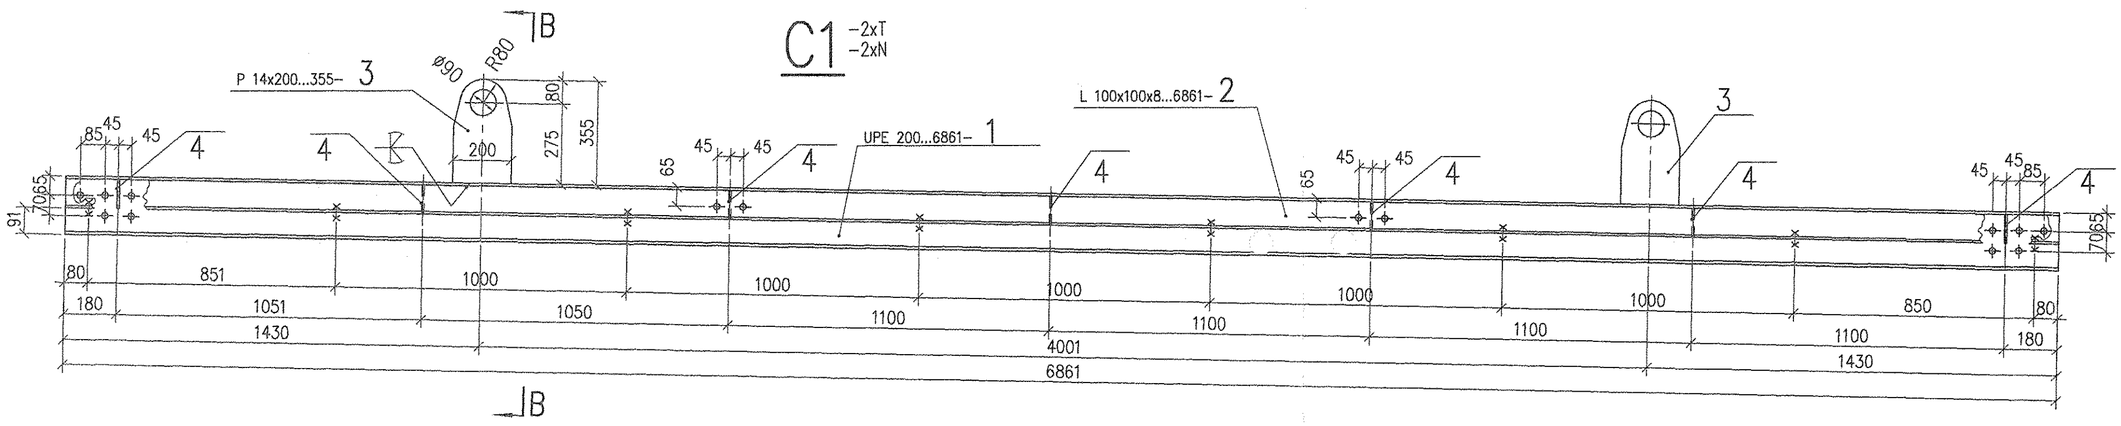

C2 -4x

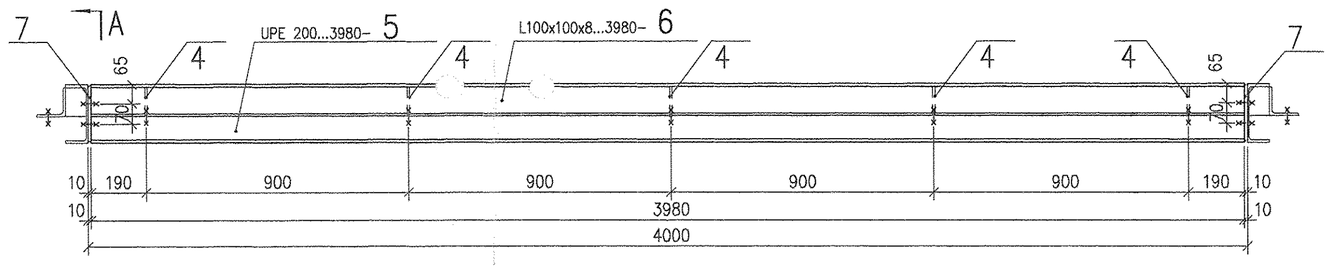

Pohlad P2

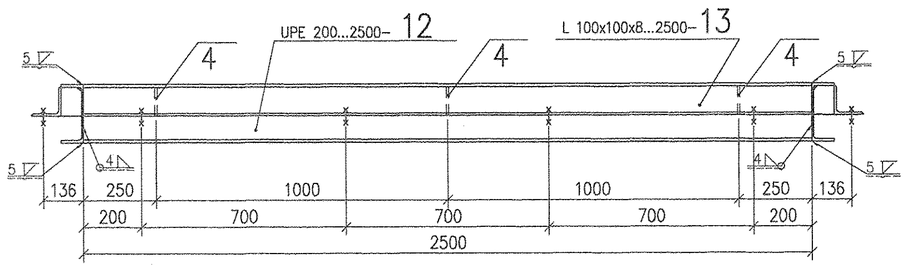

Rez D-D

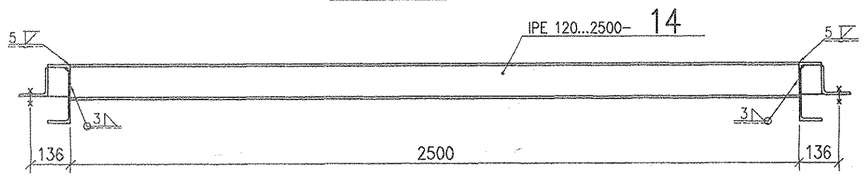

C3 -4x

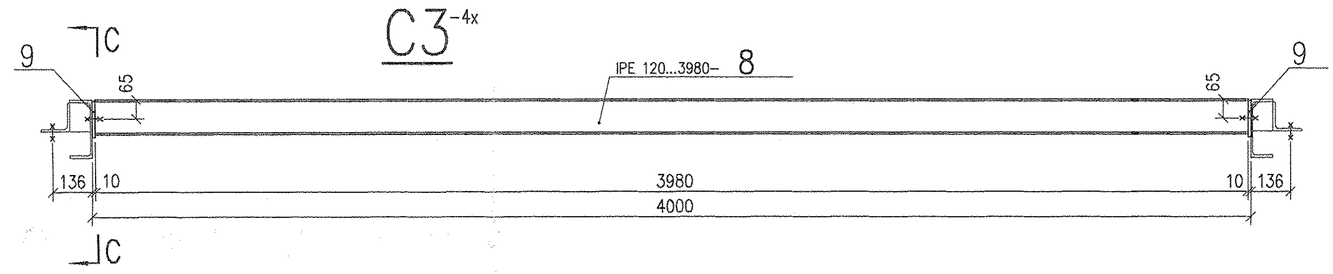

C4 -2x

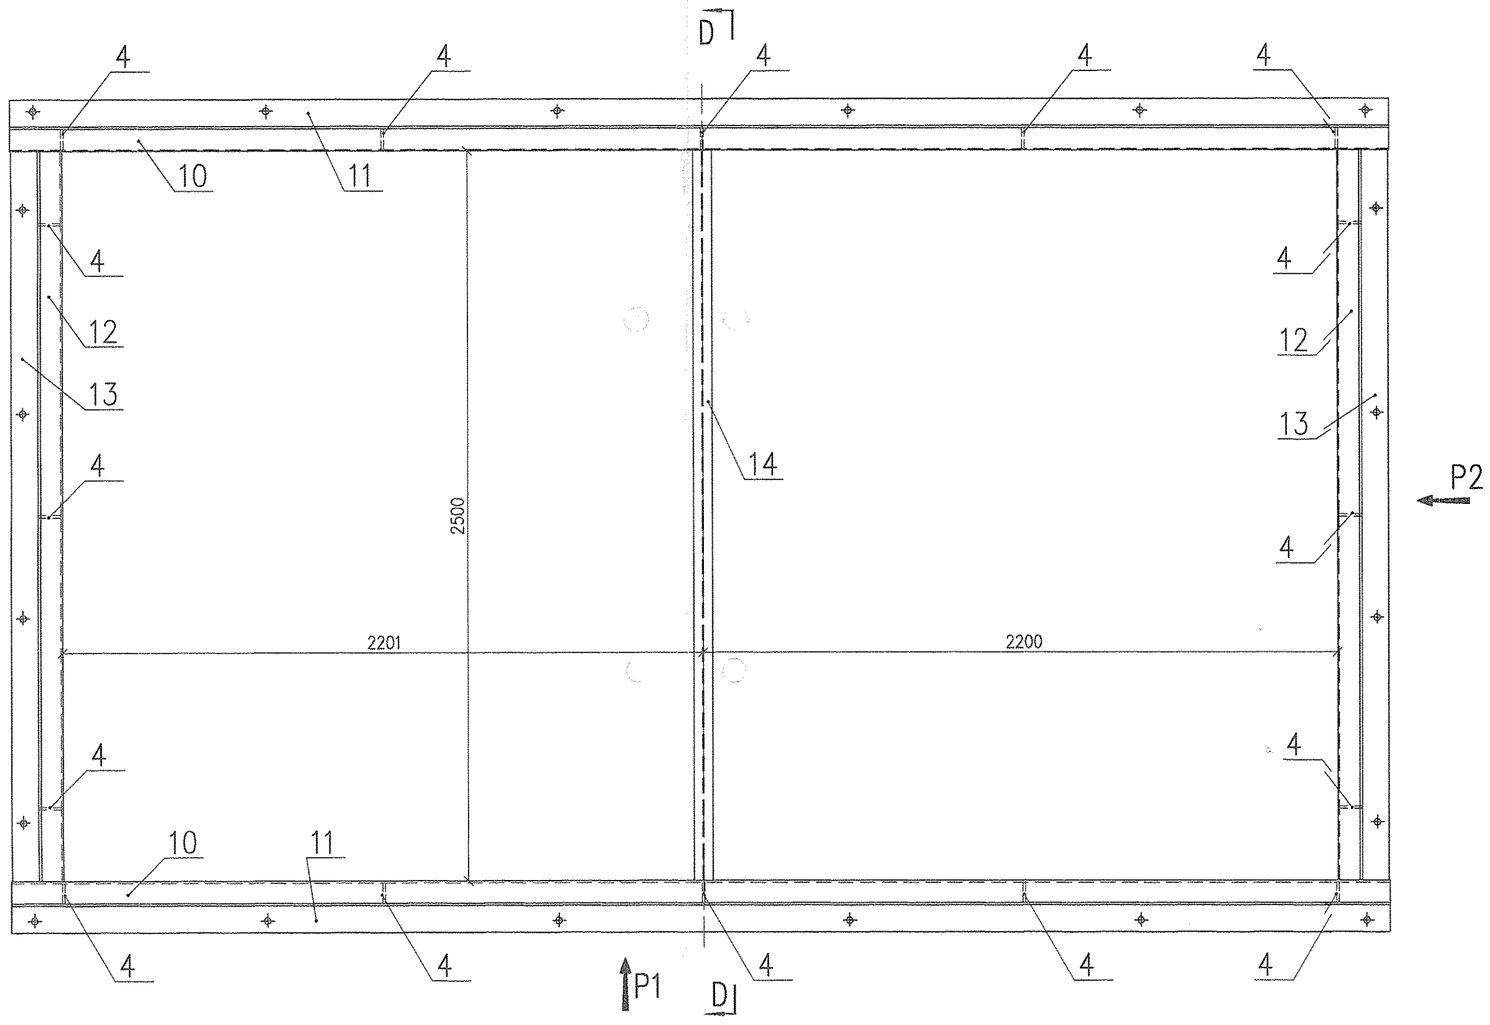

Rez A-A

M 1:10

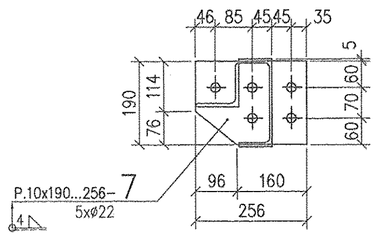

Rez B-B

M 1:5

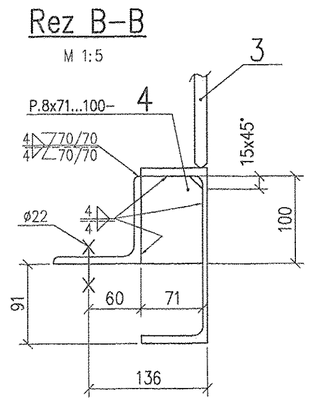

Rez C-C

M 1:10

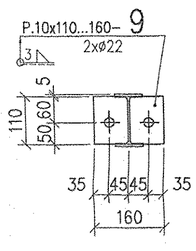

Pohlad P1

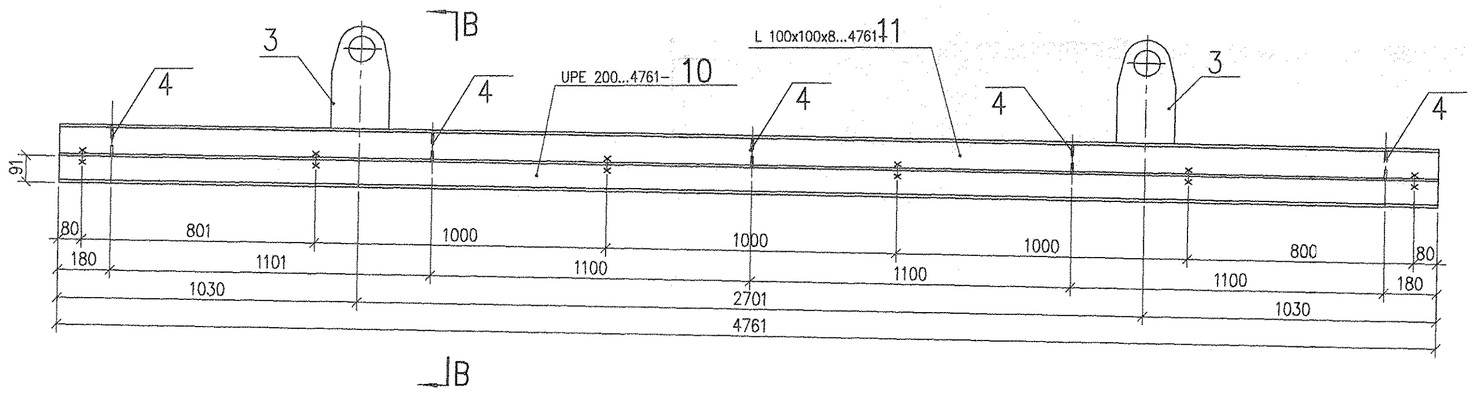

Poznamky:

- Montaznu zostavu vid vykr. c.1071-MZ-1
- OK vyrabat podla STN 732601 skup. B
- Povrchova uprava vo vnutornom prostredi:
  rucne ocistit a odmastit, stupen St2
  zakladny nater epoxidovy 50 mikrometrov
  vrchny nater epoxidovy 80 mikrometrov
- Povrchova uprava vo vonkajsom prostredi:
  rucne ocistit a odmastit, stupen St2
  zakladny nater epoxidovy 100 mikrometrov
  vrchny nater epoxidovy 80 mikrometrov
  kryci nater epoxidovy 60 mikrometrov
- Farebny odtien RAL 5005

PROJEKT SKUTOČNÉHO VYHOTOVENIA

Zmena Rev.	Popis zmeny Modification	Meno Name	Dátum Date
C			
B			
A			

KOREX PLUS

	Date	Name	Číslo zákazky/Order No.	Číslo materiálu/Bill of material No.
2005				
Kreslil Made by	17.08	Kozma	1071	03
Kontroloval Checked	17.08	Kozma	Číslo výkresu: Drawing No.	1071-03

Mierka Scale 1:15, 1:10

Názov: Title:

USS-Kosice

Odberatelne kryty
Kompresorova stanica

21 22 23 24

M N P Q R