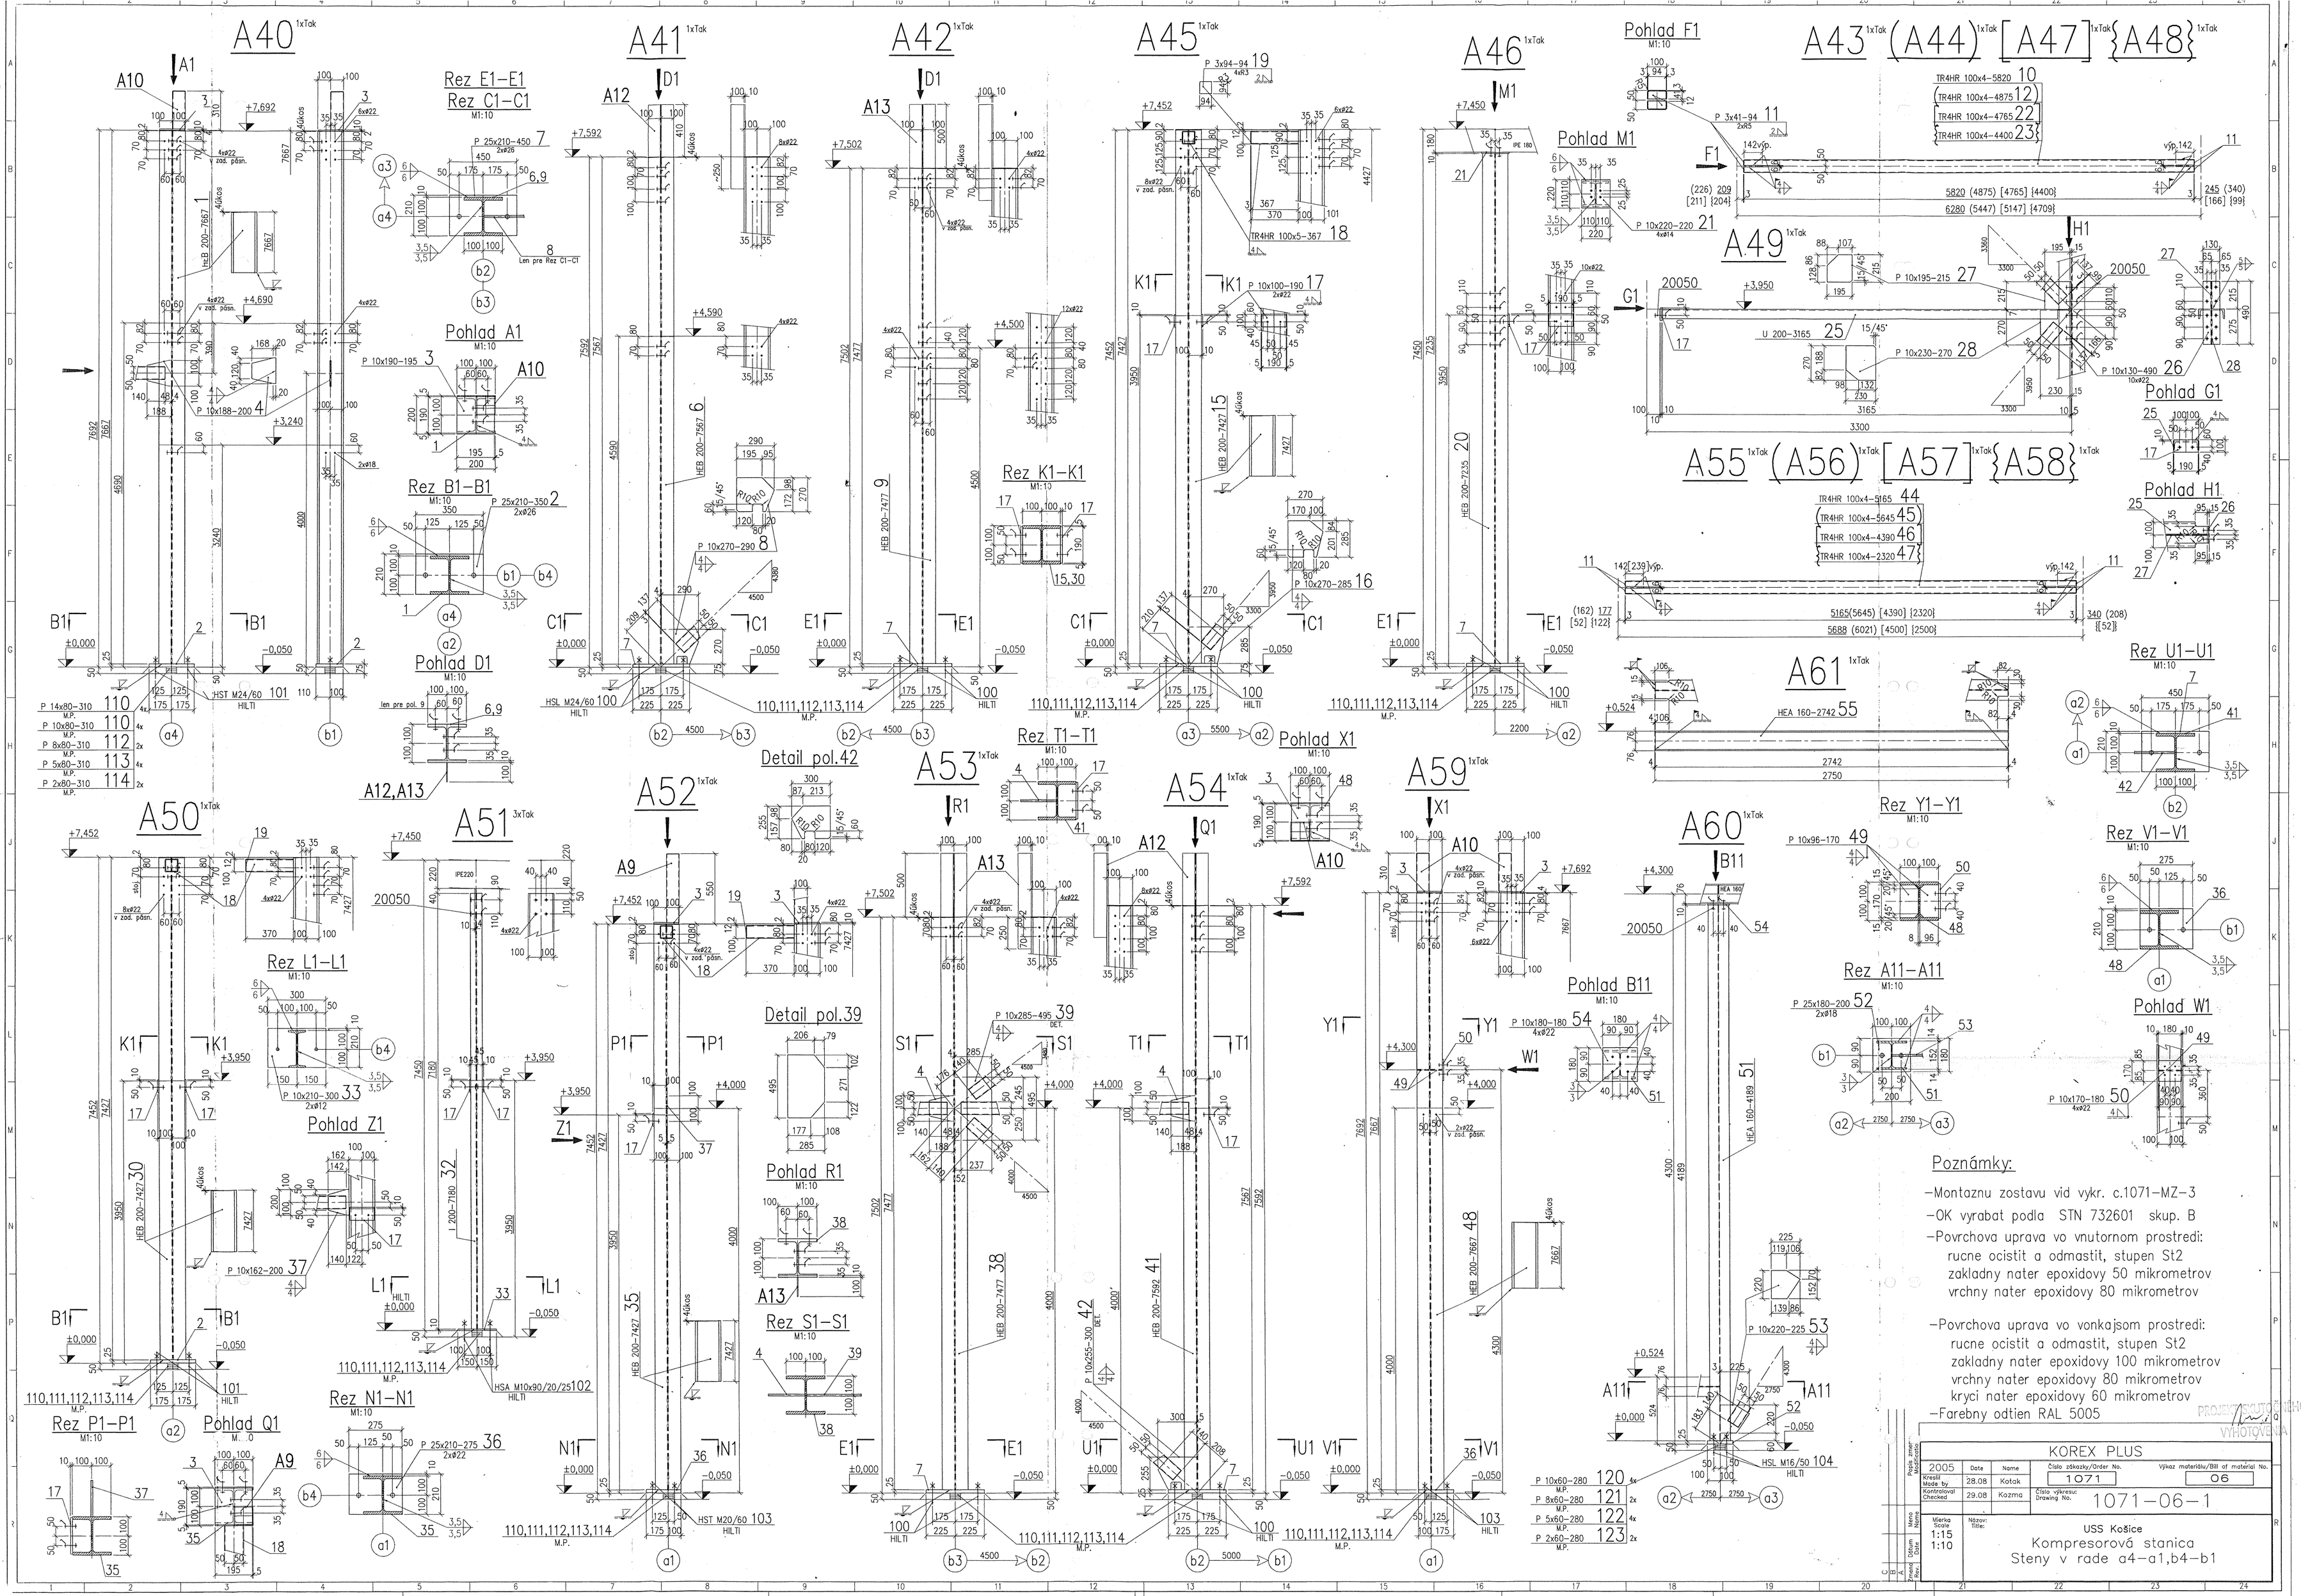

Poznámky:

- Montaznu zostavu vid vykr. c.1071–MZ–3
- OK vyrabat podla STN 732601 skup. B
- Povrchova uprava vo vnutornom prostredi:
  rucne ocistit a odmastit, stupen St2
  zakladny nater epoxidovy 50 mikrometrov
  vrchny nater epoxidovy 80 mikrometrov
- Povrchova uprava vo vonkajsom prostredi:
  rucne ocistit a odmastit, stupen St2
  zakladny nater epoxidovy 100 mikrometrov
  vrchny nater epoxidovy 80 mikrometrov
  kryci nater epoxidovy 60 mikrometrov
- Farebny odtien RAL 5005

PROJEKT SKUTOČNÉHO VYHOTOVENIA

Popis zmien Modifications			KOREX PLUS	
2005	Date	Name	Číslo zákazky/Order No. 1071	Výkaz materiálu/Bill of material No. 06
Kreslil Made by	28.08	Kotak		
Kontroloval Checked	29.08	Kozma	Číslo výkresu: Drawing No. 1071–06–1	
Mierka Scale 1:15 1:10	Názov: Title:		USS Košice Kompresorová stanica Steny v rade a4–a1,b4–b1	