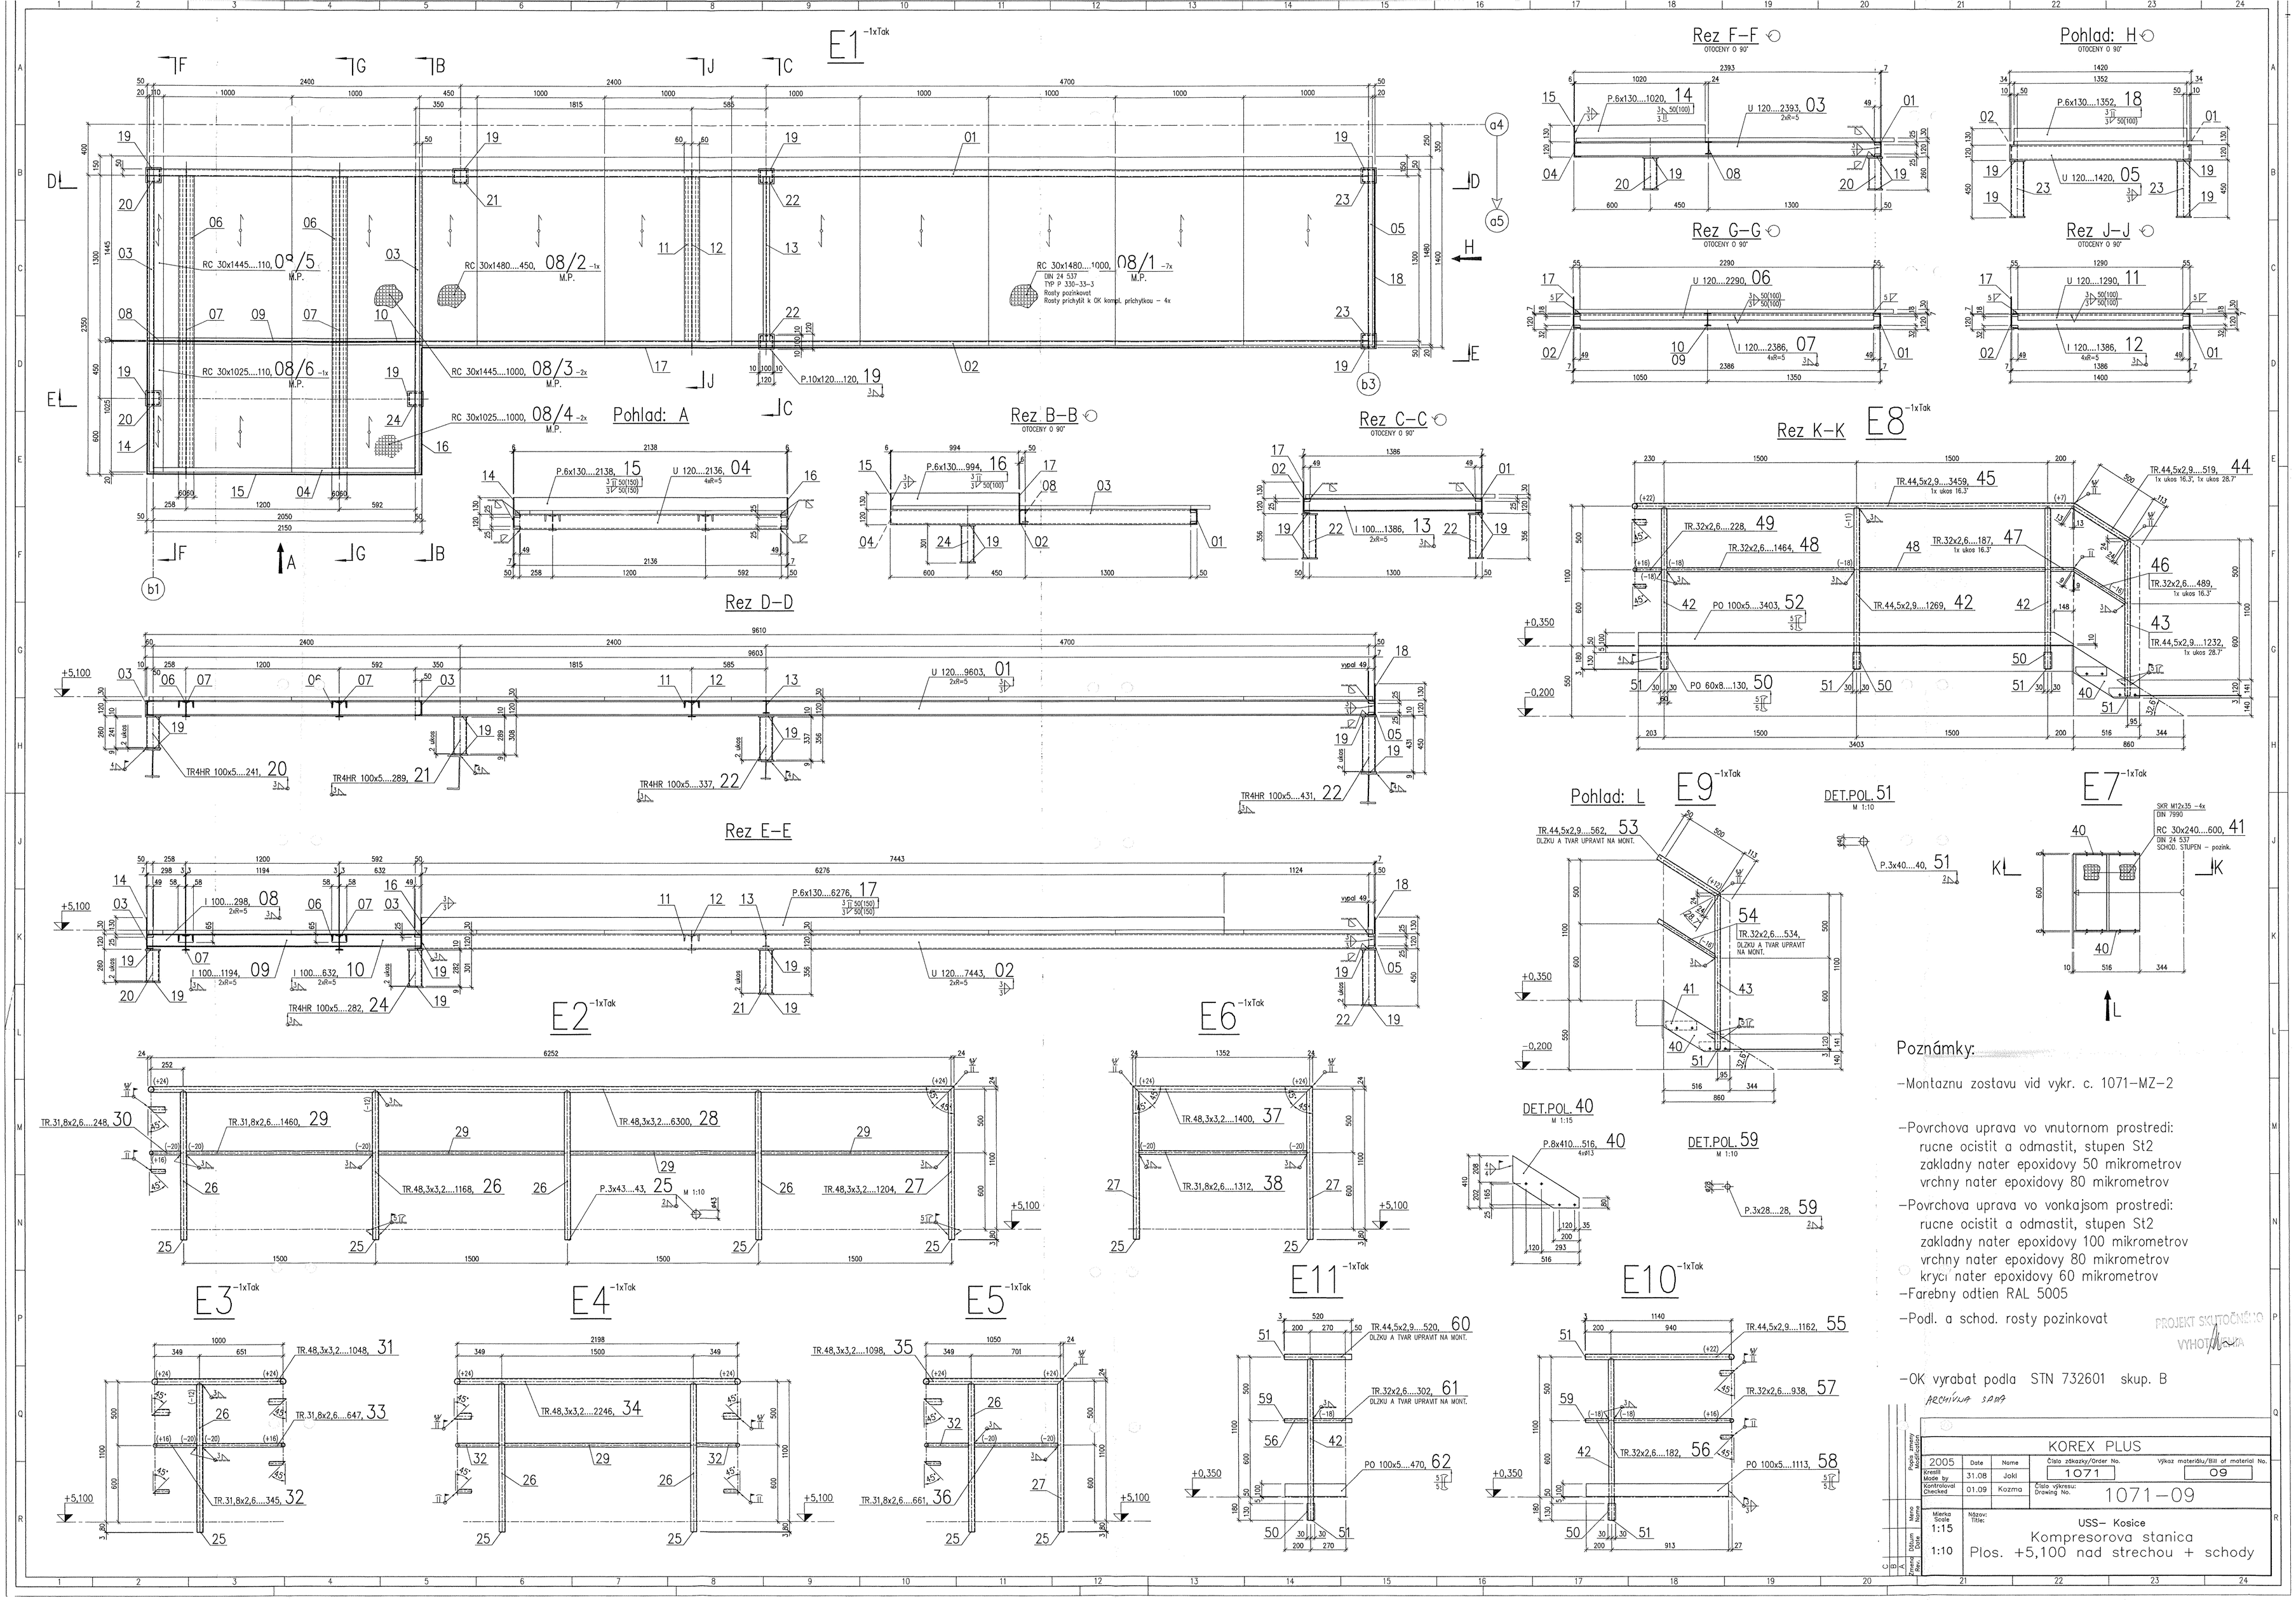

Poznámky:

-Montaznu zostavu vid vykr. c. 1071-MZ-2

-Povrchova uprava vo vnutornom prostredi:
rucne ocistit a odmastit, stupen St2
zakladny nater epoxidovy 50 mikrometrov
vrchny nater epoxidovy 80 mikrometrov

-Povrchova uprava vo vonkajsom prostredi:
rucne ocistit a odmastit, stupen St2
zakladny nater epoxidovy 100 mikrometrov
vrchny nater epoxidovy 80 mikrometrov
krycí nater epoxidovy 60 mikrometrov

-Farebny odtien RAL 5005

-Podl. a schod. rosty pozinkovat

-OK vyrabat podla STN 732601 skup. B

ARCHÍVNA SADA

PROJEKT SKUTOČNÉHO VYHOTOVENIA

Popis zmeny Modification	2005	Date	Name	KOREX PLUS
	Kreslil Made by	31.08	Jakl	Číslo zákazky/Order No. 1071 — Výkaz materiálu/Bill of material No. 09
	Kontroloval Checked	01.09	Kozma	Číslo výkresu: Drawing No. 1071-09
Mono Name	Mierka Scale 1:15	Názov: Title:		USS- Kosice
Dátum Date	1:10			Kompresorova stanica
Zmena Rev.				Plos. +5,100 nad strechou + schody