


Diese Zeichnung ist urheberrechtlich geschützt. Sie darf ohne unsere ausdrückliche Zustimmung weder vervielfältigt noch in irgendeiner Weise verwertet oder Dritten mitgeteilt bzw. weitergegeben werden.

HUS (HLAVNÁ UZEMŇOVACIA SVORKOVNICA)
EKVIVOTENCIALNA SVORKOVNICA (OBO BETTERMANN)

KRYT 2x1801/AH

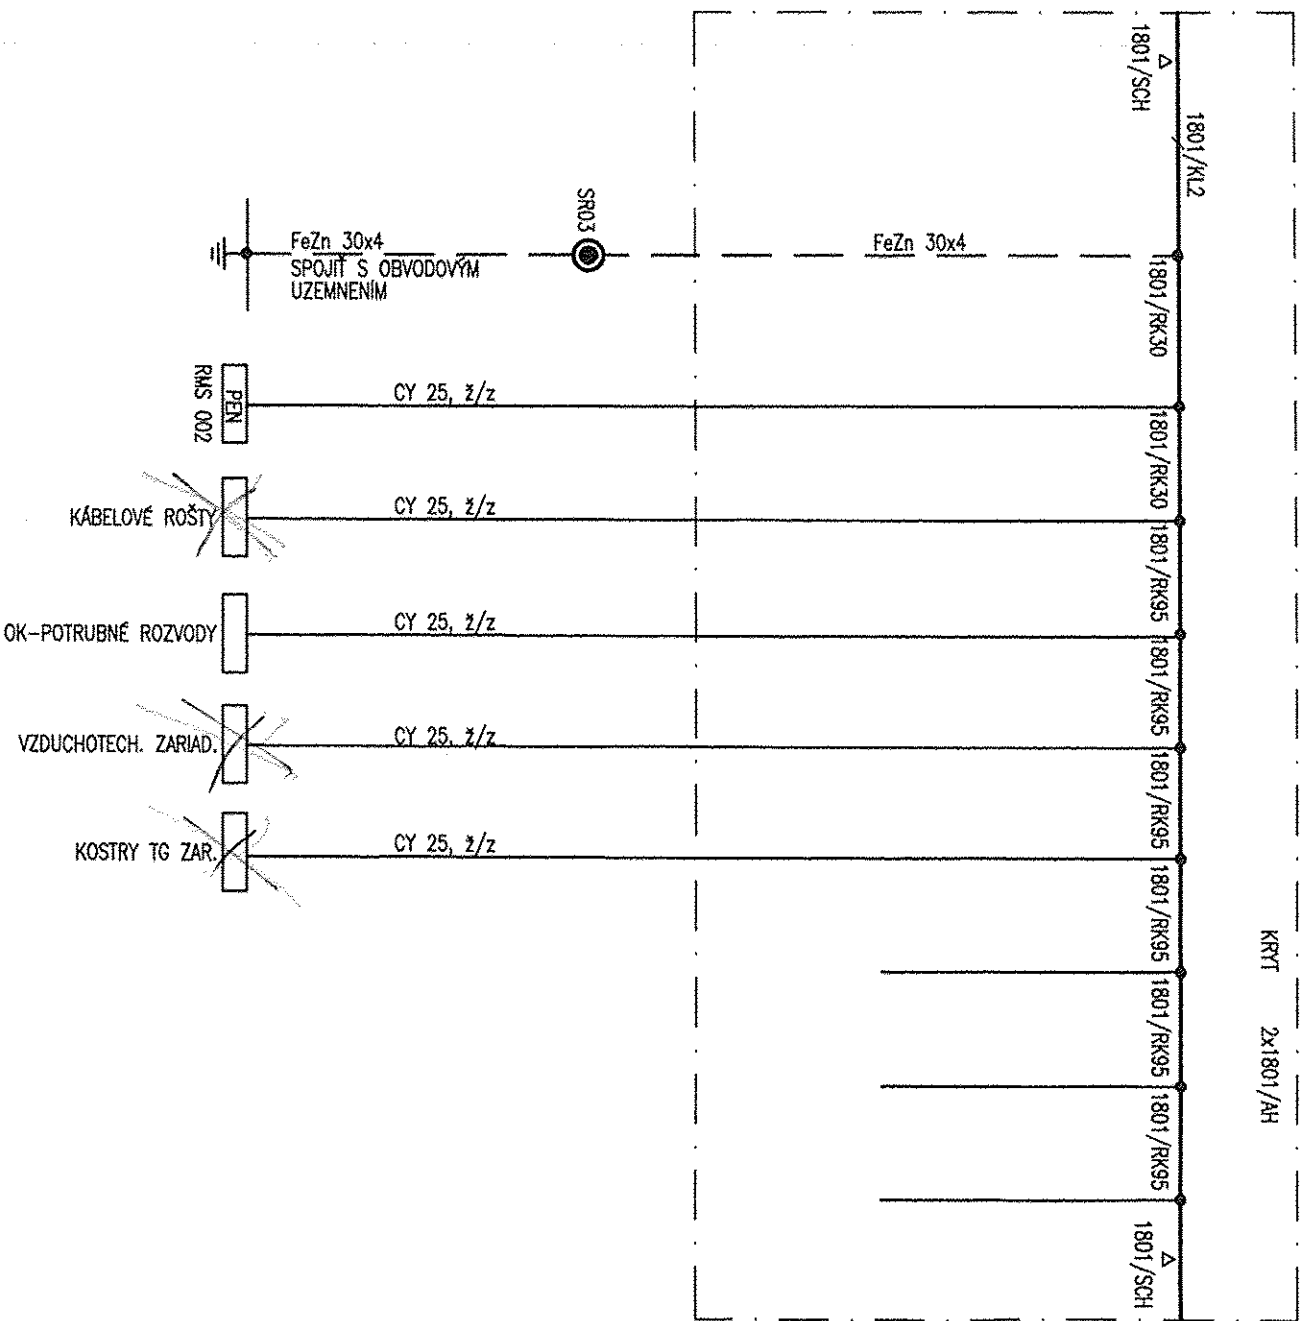

POZNÁMKA:

1. EKIVIVOTENCIALNU SVORKOVNICU INŠTALOVAŤ NA STENE VO VÝŠKE cca 1m,
VEDLA HLAVNÉHO ROZVADOŽAČA RMS 002

HS HSV s.r.o. KOŠICE
Technický úsek

FREIGABE
FOR CONSTRUCTION

Re 1 1. 08. 05

REALIZAČNÝ PROJEKT JE SPRACOVANÝ POD Z.Č. 3821.2.002



REV.	DATE	NAME	CHECKED	FIRST ISSUE	HISTORY FILE
0	06.07.2005	ING.ŠIMKAMINOVÁ	ING.KOJVOŠKA		

AIR LIQUIDE

JOB CODE: K70101
REFERENCE: ASU No.9 KOŠICE
TITLE: UNIT 1 COMPRESSOR BUILDING
SD 002-KOMPRESOROVÁ STANICA / COMPRESSOR INSTALLATION
SCHEMA OCHRAN. POSP./PROTEC.CONNECT. DIAG.
SHEET: 006 OF 006 SHEETS
DRAWING NO.: 792.87451
REV.