
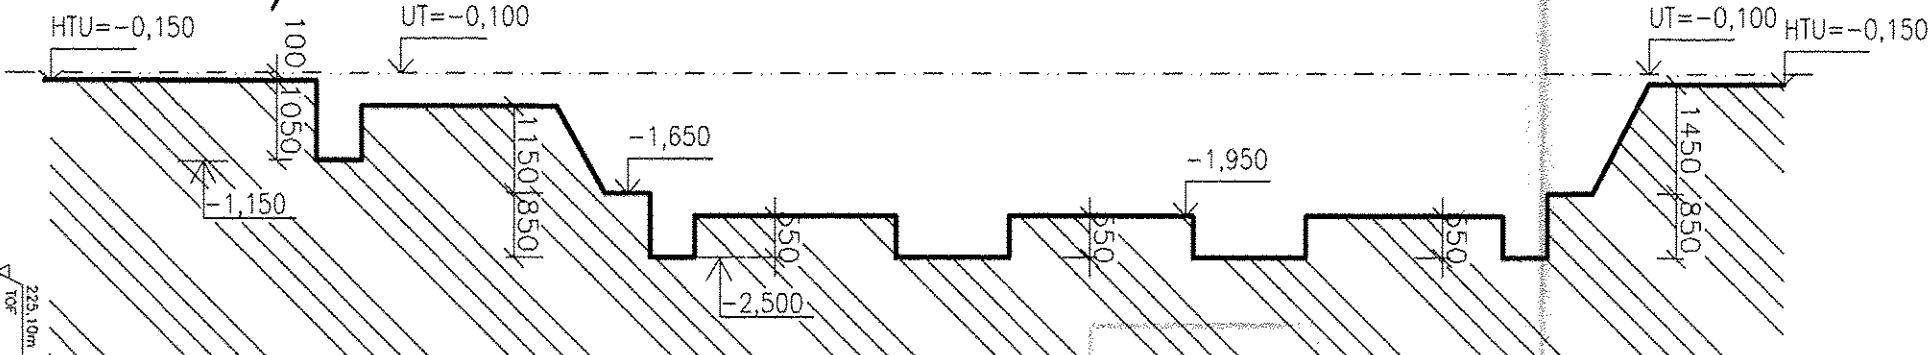


REZ 2-2/SECTION 2-2

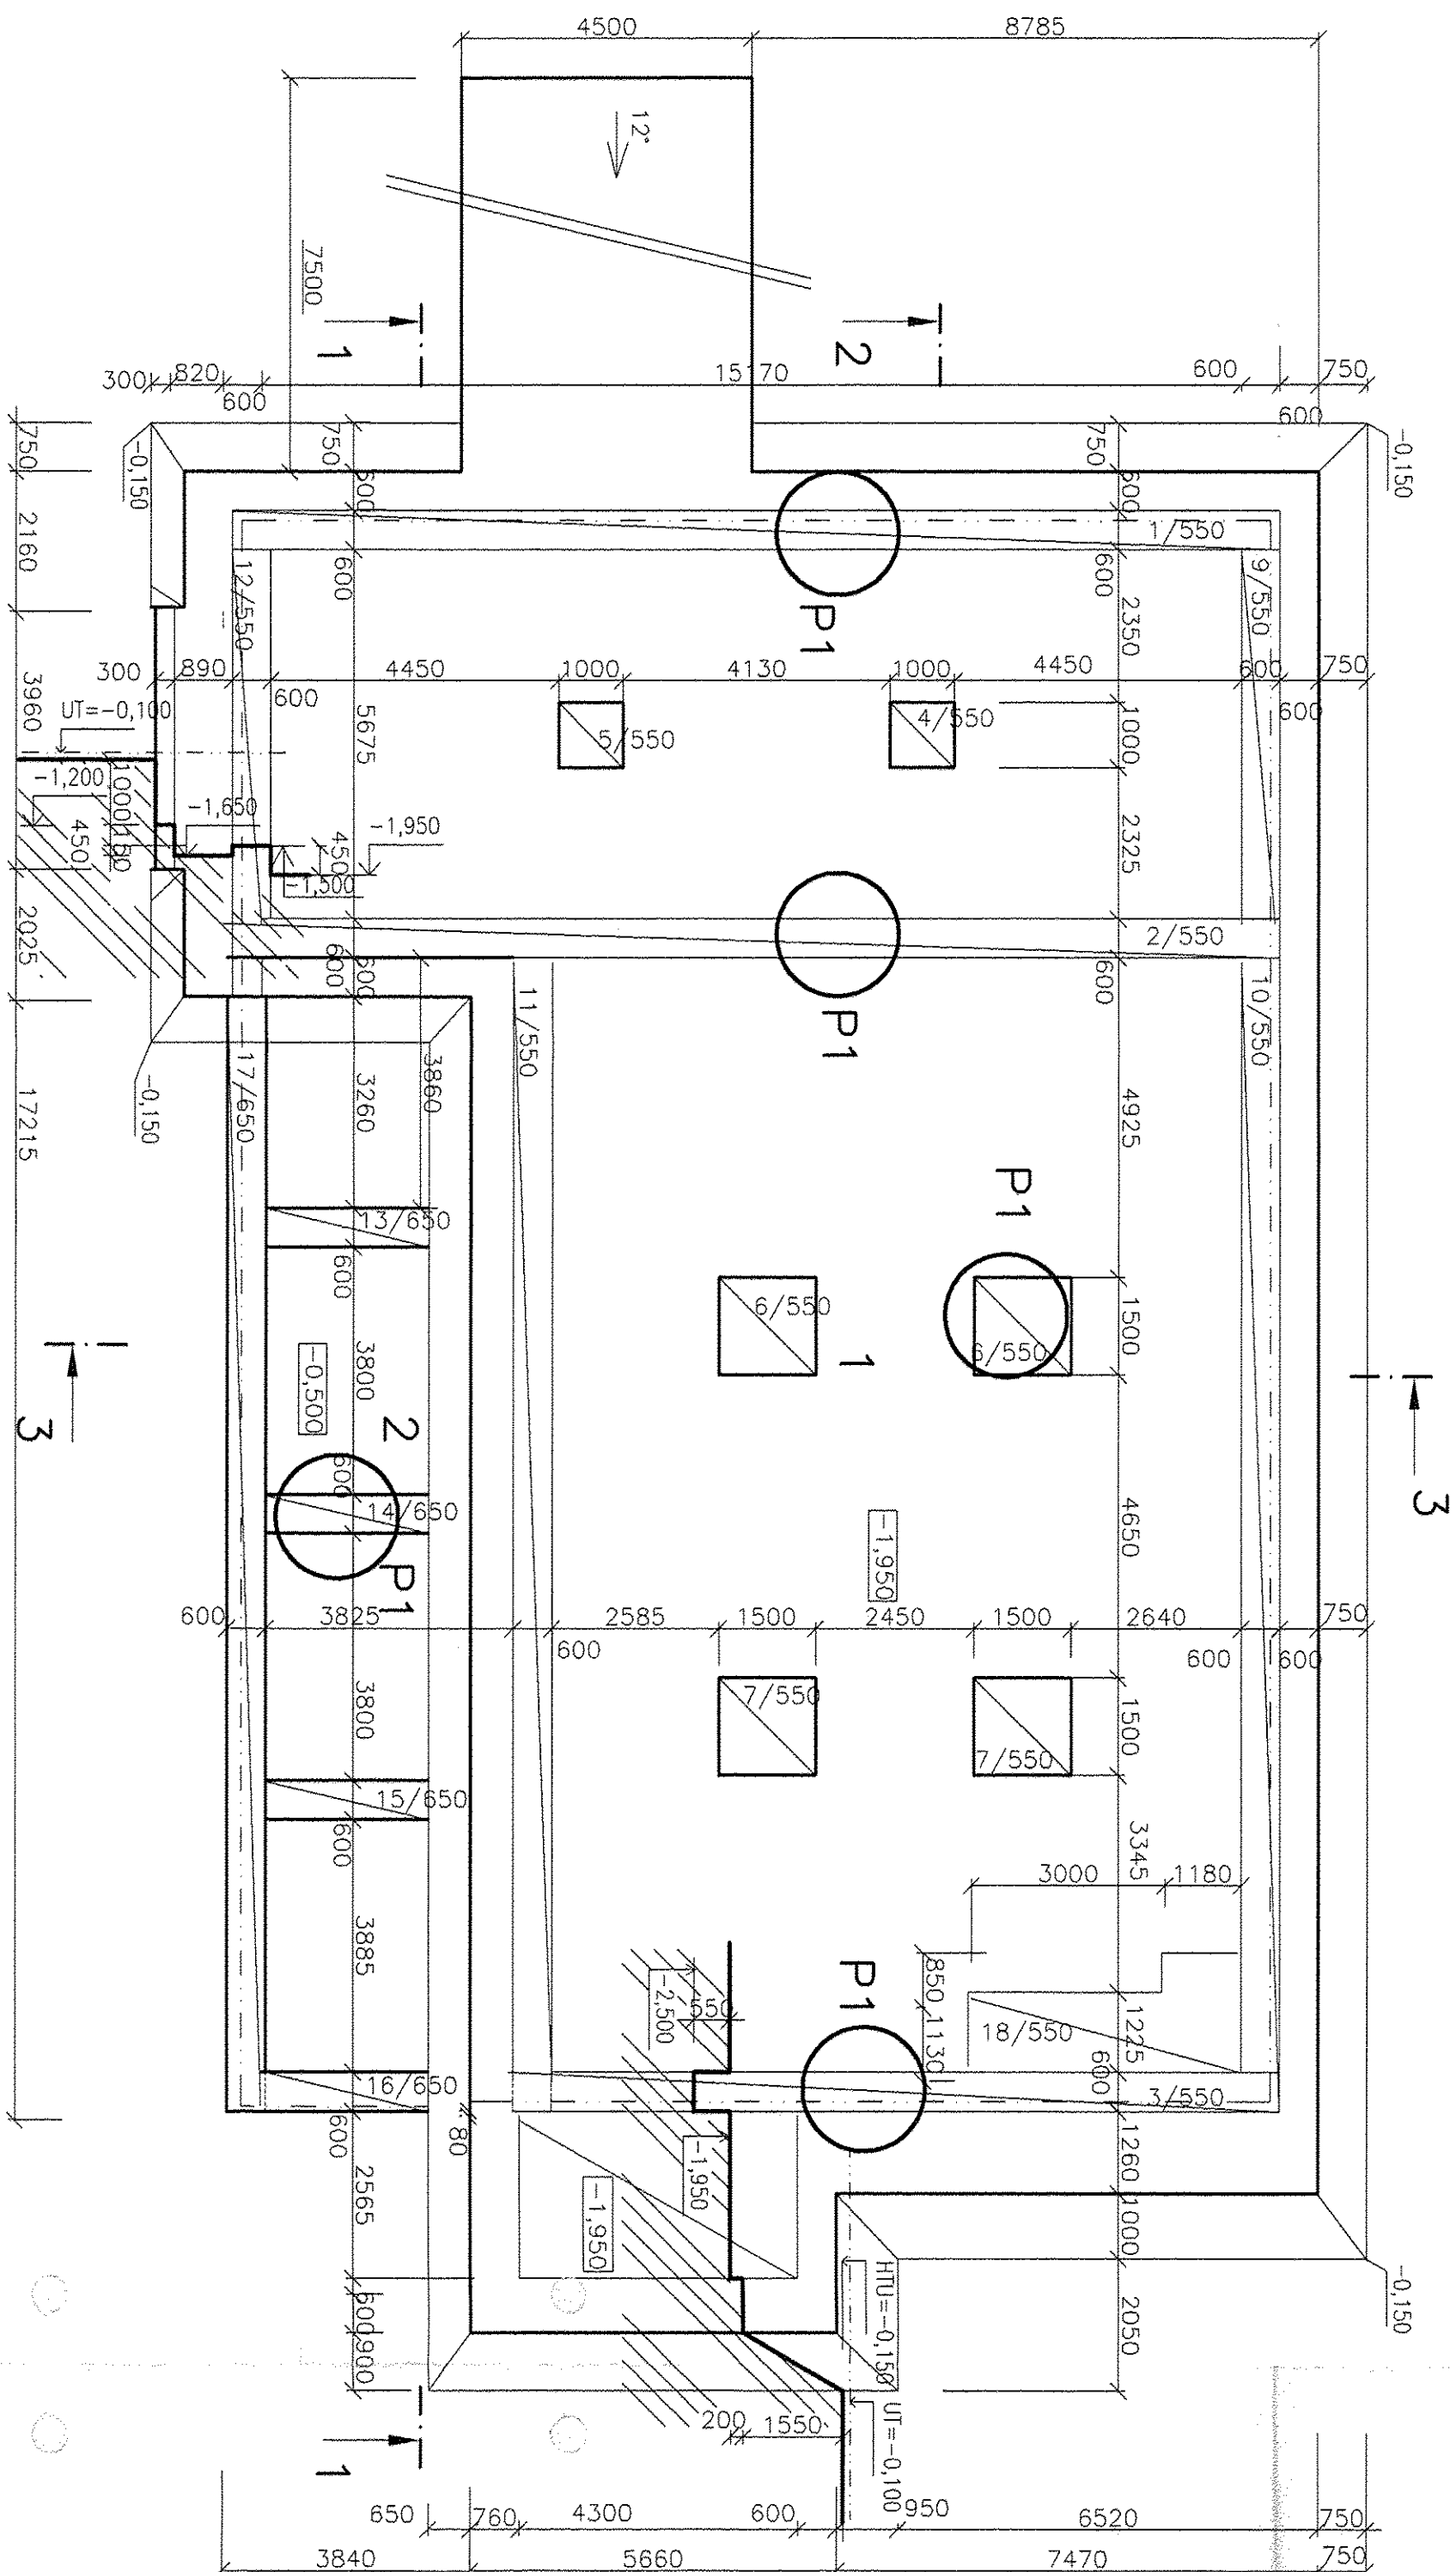


POZNÁMKY/NOTES

Pa 04.07.05

—ZEMINA TAZITELNOSTI 3
—SOIL COMMERCIAL N3
—K VÝKOPOVÝM PRÁCAM JE NUTNÉ PŘIJAŤ MATEŘIÁL
VŠEČKÝCH POZEMKYCH ROZVODŮ K ICH VYČIŠŤENÍ
—TOWARD GENERAL SITE EXCAVATION IS URGENT CALL
UP PROPRIETORS UNDERGROUND WIRING
TOWARD LAYOUT

STATICKÁ ZAŤAŽOVACIA SKUŠKA BUDE UROBENÁ
V ZMSLE STN 7361:90-ZAŤAŽOVACOU KRUIVOU DOSKOU
P1

STATICS LOAD TESTS WILL BE DONE IN SENSE
OF STIN 736190--BY LOAD DISK BOARD

PROJEKT SKUTOČNÉHO

~~VYHOTOVĚNÍ~~

LEVELS

LEVELS

TOP OF INTER

TOP OF FOUN
BOTTOM OF S

100

[illegible]

user

NG. RAČEK

Checked: _____

NG. RAČEK

--	--

7.10	
------	--

1	2	
---	---	---	---	---	---	---	---	---	----	----	-----	-----	

$\pm 0,000 = 225,150 \text{ m.n.m}$
SPRACOVANÉ POD ZÁKAZKOVÝM ČÍSLOM: 1

58/2004/SO/

REFLEX-PRO
spol. s r.o.

14.06. 2005	ING.KOŠŤENSKÁ	ING.RAČEK
10.06. 2005	ING.KOŠŤENSKÁ	ING.RAČEK

AL
AIR LIQUIDE
IN

Date :	Name :	Checked:
10.02. 2005	ING.KOŠŤENSKÁ	ING.PAČEK

Air Liquide AGS GmbH
Replaces: 79_-----

Reference:	ASU No.9 KOSICE	Sh
Title:	ROZVODNÁ T81 EVENSTON 8000V T84	Dr

Replaced by: 79_-----

ELECTRICAL ROOM 181
VÝKOPY/EXCAVATION 7

92.87398 B

10