


PŮDORYS ±0,000/PLANE

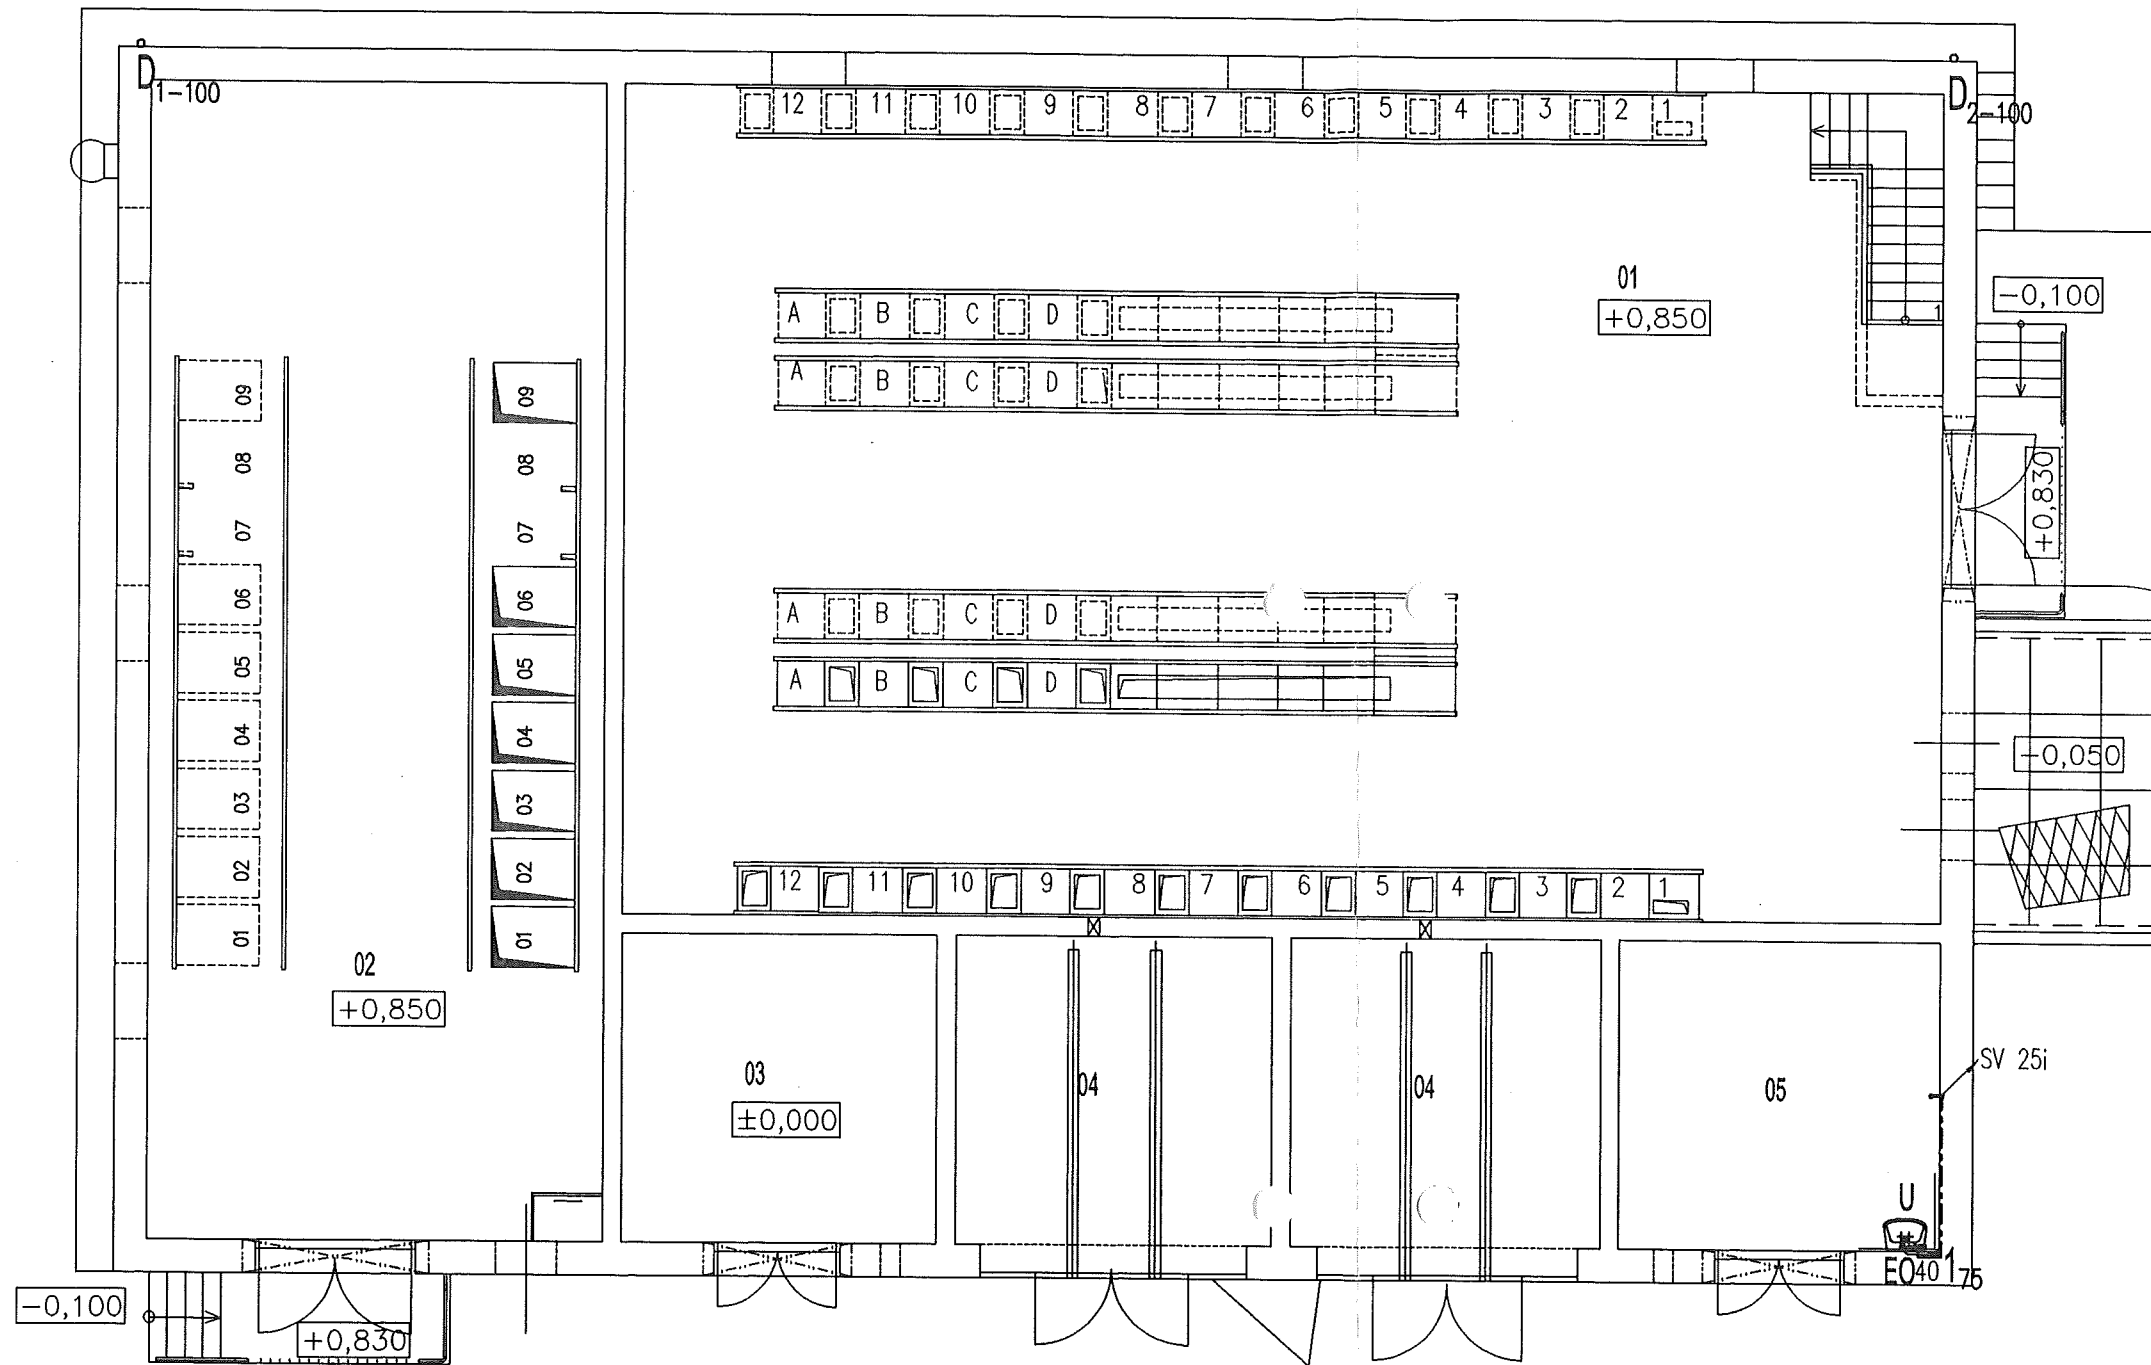

LEGENDA MIESTNOSTÍ/LEGENDE OF ROOM


Č.M. NO	NÁZOV MIESTNOSTI PURPOSE OF ROOMS	PLOCHA AREA m²	POVRCHOVÁ ÚPRAVA SURFACE FINISH			POZNÁMKA NOTES
			PODLAHY FLOORS	STIEN SURFACES	STROPU CEILINGS	
01	NÍZKONAPĚTOVÁ ROZVODNA 400V LOW VOLTAGE ROOM	187,90m²	LIATA PODLAHA SÍKA CAST FLOOR	VÁP.CEM. OMIETKA PLASTER CALTIC-CEM.	VÁP.CEM. OMIETKA PLATER CALTIC-CEM.	
02	STREDONAPĚTOVÁ ROZVODNA 6kV MEDIUM VOLTAGE ROOM	107,20m²	LIATA PODLAHA SÍKA CAST FLOOR	VÁP.CEM. OMIETKA PLASTER CALTIC-CEM.	VÁP.CEM. OMIETKA PLATER CALTIC-CEM.	
03	KONDENZÁTORY CONDENSATORS	17,20m²	LIATA PODLAHA SÍKA CAST FLOOR	VÁP.CEM. OMIETKA PLASTER CALTIC-CEM.	VÁP.CEM. OMIETKA PLATER CALTIC-CEM.	
04	TRANSFORMÁTORY TRANSFORMERS ROOM	16,90m²	LIATA PODLAHA SÍKA CAST FLOOR	VÁP.CEM. OMIETKA PLASTER CALTIC-CEM.	VÁP.CEM. OMIETKA PLATER CALTIC-CEM.	
05	BATÉRIE BATTERY ROOM	17,20m²	KYSELINOVZDORNÝ NÁTER	KYSELINOVZDORNÝ NÁTER-V 2,0m	VÁP.CEM. OMIETKA PLATER CALTIC-CEM.	

±0,000=225,150m.n.m

SPRACOVANÉ POD ZÁKAZKOVÝM ČÍSLOM:158/2004/SO/

REFLEX-PRO REFLEX-PRO spol. s r.o.		10.06. 2005		ING.GVALEČ	ING.SIEGFRIED	ZMENA DISPOZICIE CHANGE DISPOSITION		A
AIR LIQUIDE		Date :		Name :	Checked:	History file:		
Air Liquide AGS GmbH		10.02.2005		ING.GVALEČ	ING.SIEGFRIED			
Replaces: 792.87413		Replaced by: 792.87413		Job code: K 70101		Scale 1:100	Original format DIN A2	
Reference: ASU No.9 KOSICE		Title: ROZVODNA T81/ELECT. ROOM T81 PŮDORYS±0,000/PLANE±0,000		Drawing No.: 792.87413		Rev. A		
ZDRAVOTECHNICKÁ INŠTALÁCIA/PUBLIC HEALTH ENGINEERING								

PLANT
NORTH

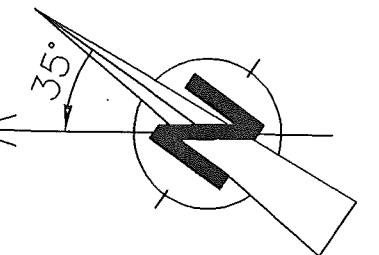

PROJEKT SKUTOČNĚ
VYHOTOVENIA

