



POHLAD PREDNÝ / FRONT VIEW

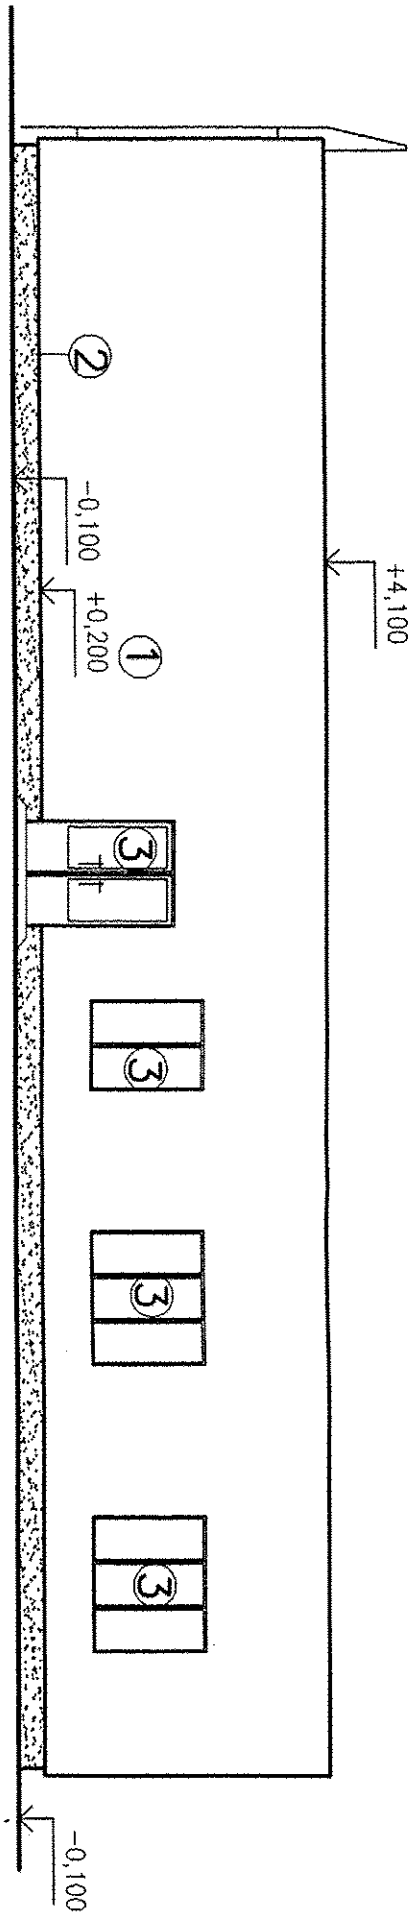

POHLAD ZADNÝ / BACK VIEW

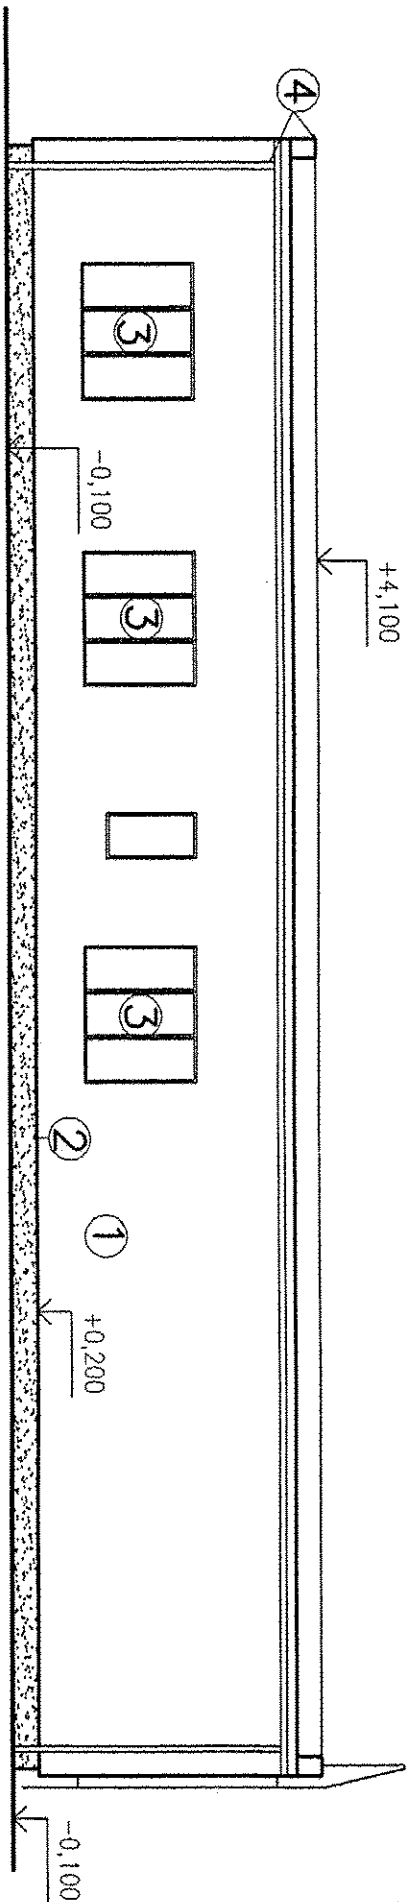


- ① OMIETKA BAUMIT GRANOLAN / EXTERNAL RENDERING BAUMIT GRANOLAN
- ② SOKEL BAUMIT MOZAKOVA OMIETKA/SOCLE BAUMIT MOSAIKRENDERING
- ③ OKNÁ,DVERE-FARBA BIELA/WINDOWS, DOORS-WHITE
- ④ KLAMPIARSKÉ A ZÁMOČNÍCKE PRÁCE-FARBA MODRÁ/PLUMBERING,FITTING WORKS-SAPPHIRE


±0,000=225,150m.n.m

SPRACOVANÉ POD ZAKAZKOVÝM ČÍSLOM:158/2004/SO/

10

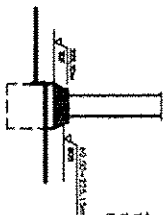

HS HSV s.r.o. KOŠICE
Technický úsek

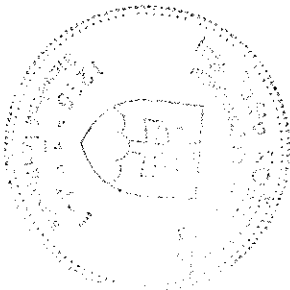

FREIGABE
FOR CONSTRUCTION

Re 08.11.15

PROJEKT SKUTOČNÉHO


REFLEX-PRO
spol. s r.o.

AIR LIQUIDE

Air Liquide AGS GmbH

Replaces: 79
Replaced by: 79

Date : 10.02.2005
Name : ING.KOŠIENSKÁ
Checked: ING.RAČEK

Job code: K 70101
Reference: ASU No.9 KOSICE

Title: VELIN
CONTROL BUILDING
POHLADY/VIEW

Scale 1:100
History file: 0

Sheet: --- of --- Sheets

Drawing No.: 792.87377

Rev. 0