



This drawing is protected by copyright.
It may not be copied or used without our written
authorization and it is strictly prohibited
to disclose it to any third parties.




LEGEND:

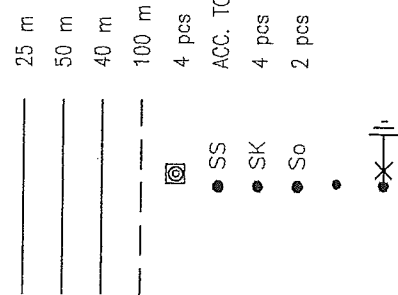

LEGENDA:

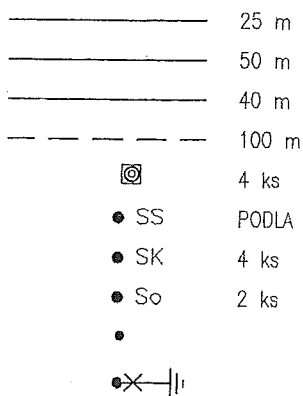

ZBERNÉ VEDENIE FeZn ø8 NA PODPERÁCH PV21
ZBERNÉ VEDENIE FeZn ø8 NA PODPERÁCH SS
ZVODOVÉ VEDENIE FeZn ø8 V PVC RÚRKE ø29
UZEMŇOVACIE VEDENIA FeZn ø8 V ZÁKLADOCH
SKÚŠOBNÁ SVORKA SZ V KRABICI KO125
SPOJOVACIA SVORKA SS
KRÍŽOVÁ SVORKA SK
SVORKA PRE PRIPOJENIE OKAPOV So
ZVAROVANÝ SPOJ V ZÁKLADOCH
VÝVODY FeZn ø8 PRE TG. ZARIADENIA

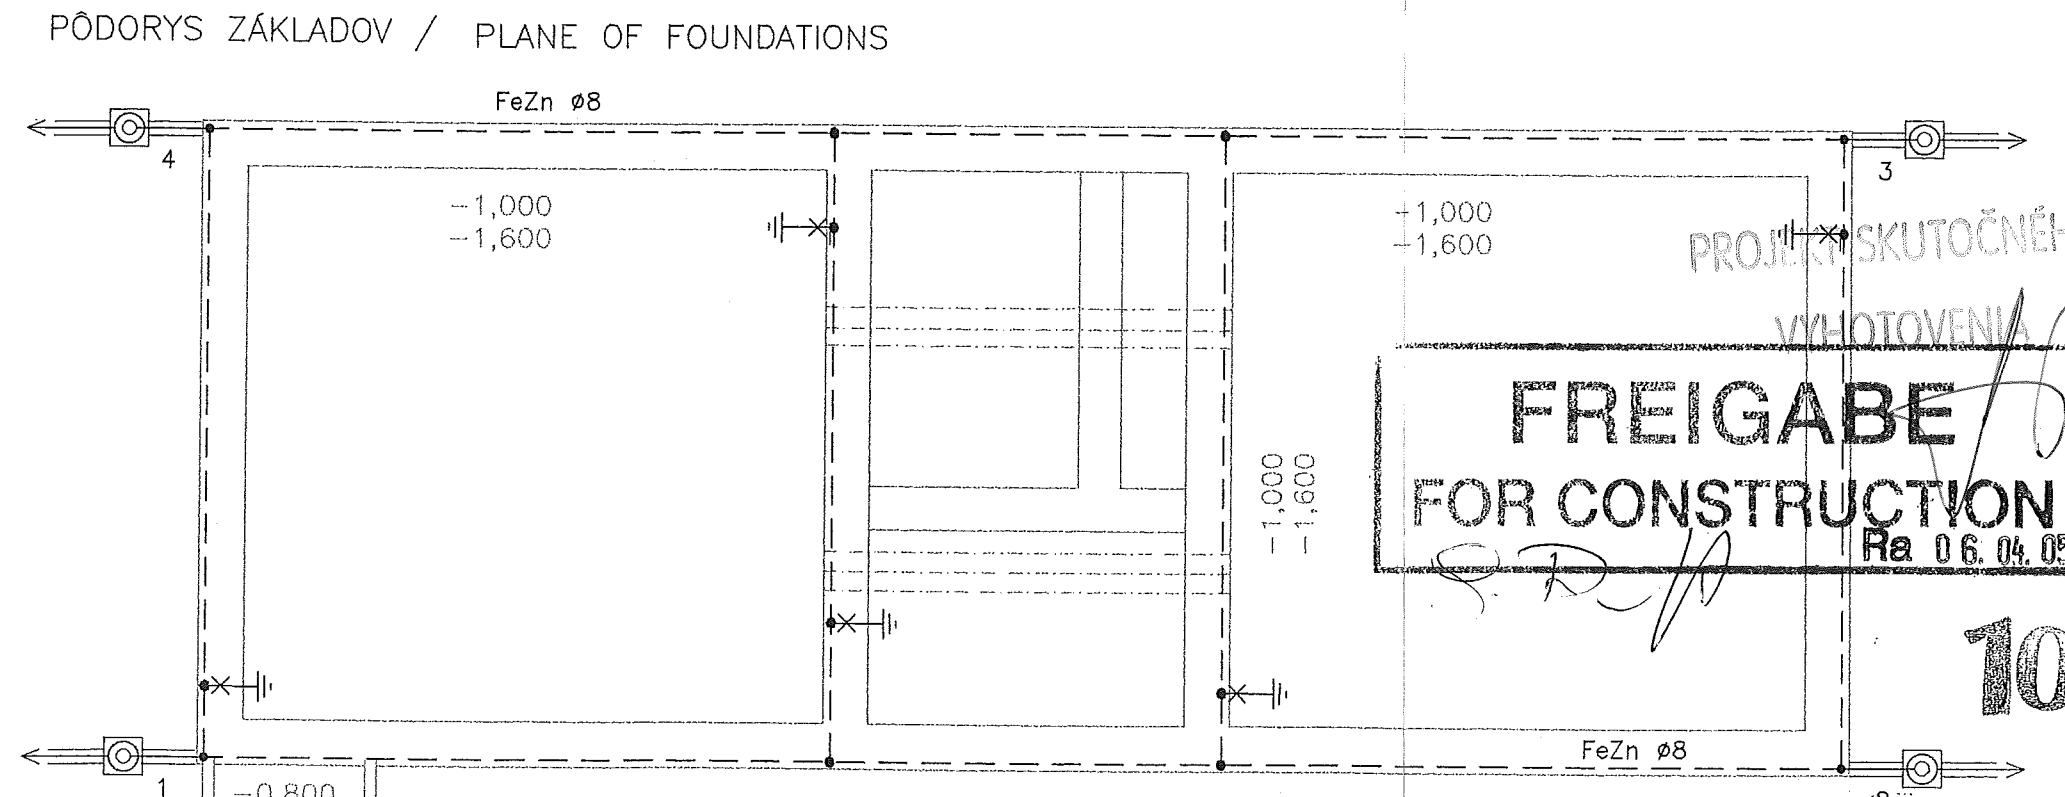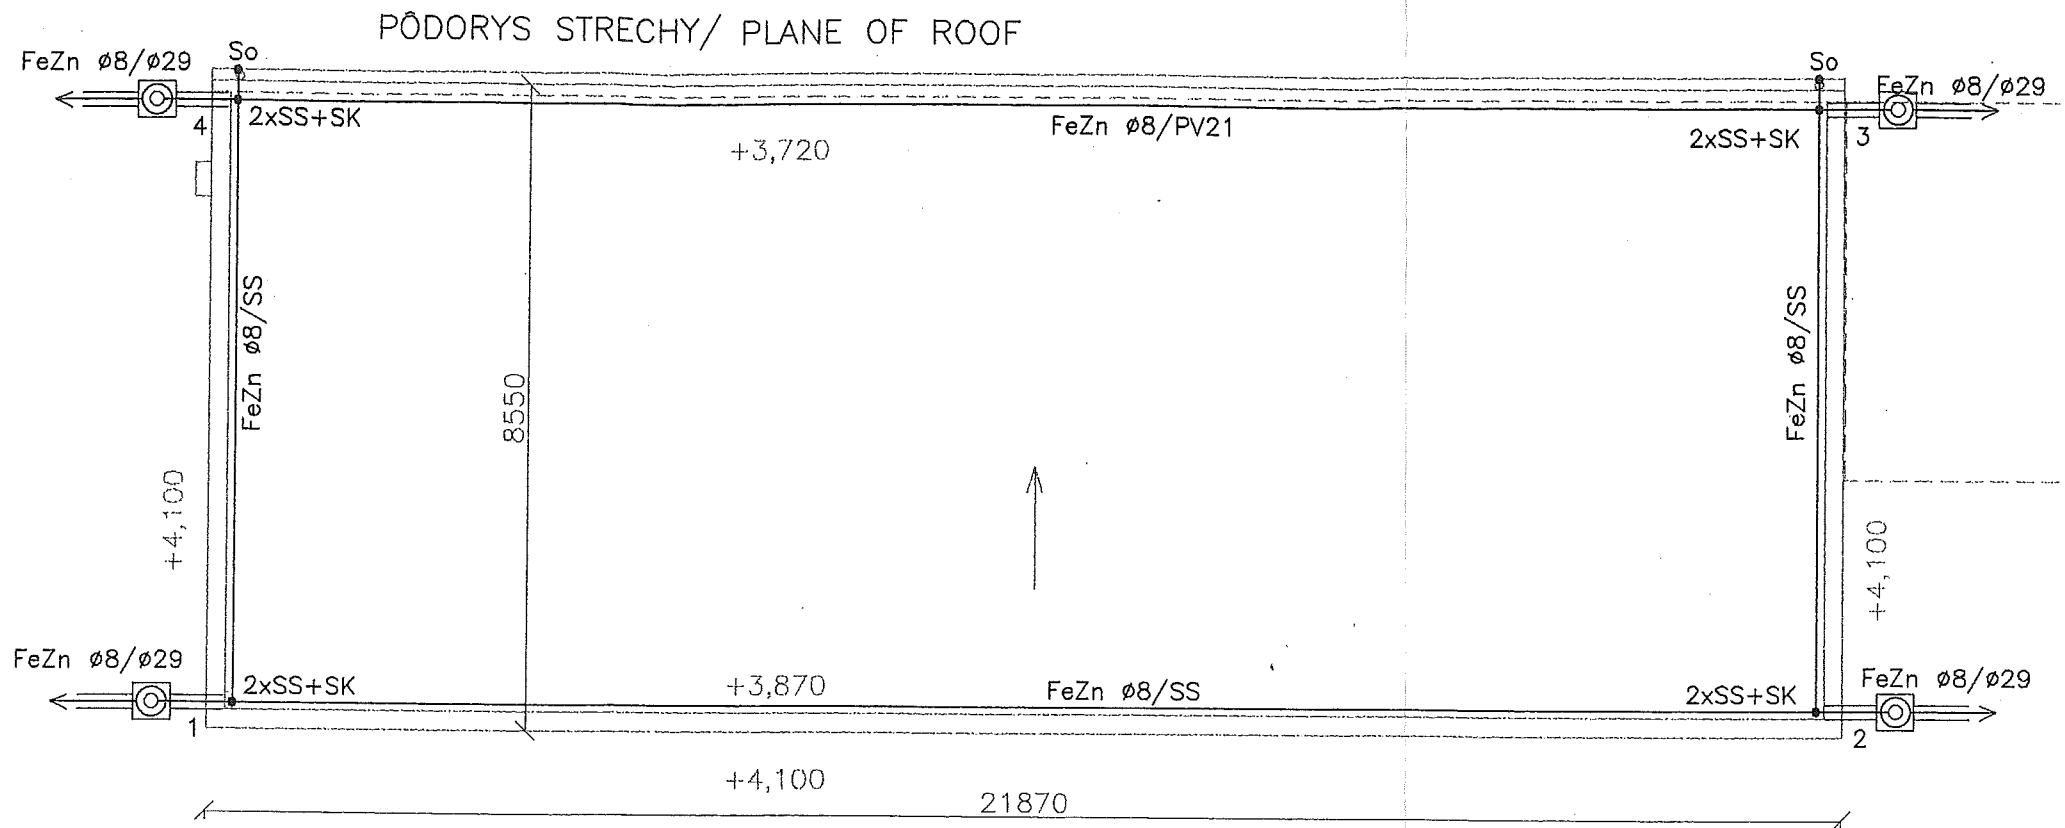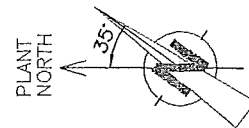

PROJEKT SKUTOČNÉHO
VYHOTOVENIA
FREIGABE
FOR CONSTRUCTION
Ra 06.04.05
10

SPRACOVANÉ POD ZÁKAZKOVÝM ČÍSLOM:158/2004/SO/

REFLEX-PRO
spol. s r.o.
AIR LIQUIDE
Air Liquide AGS GmbH
Replaces: 79_-----
Replaced by: 79_-----

Date :	Name :	Checked:	History file:	Rev.
10.02. 2005	Ing. Klešč	ING.RAČEK		0
Job code:	K 70101	Scale	Original format	
Reference:	ASU No.9 KOSICE	1:100	DIN A3	
Title:	VELÍN/CONTROL BUILDING BLESKOZVOD/CONDUCTOR Elektroinštalácia/Wiring	Sheet: ---	of --- Sheets	
		Drawing No.:		Rev.
		792.87391		0

