


PODORYS STRECHY/PLANE OF ROOF

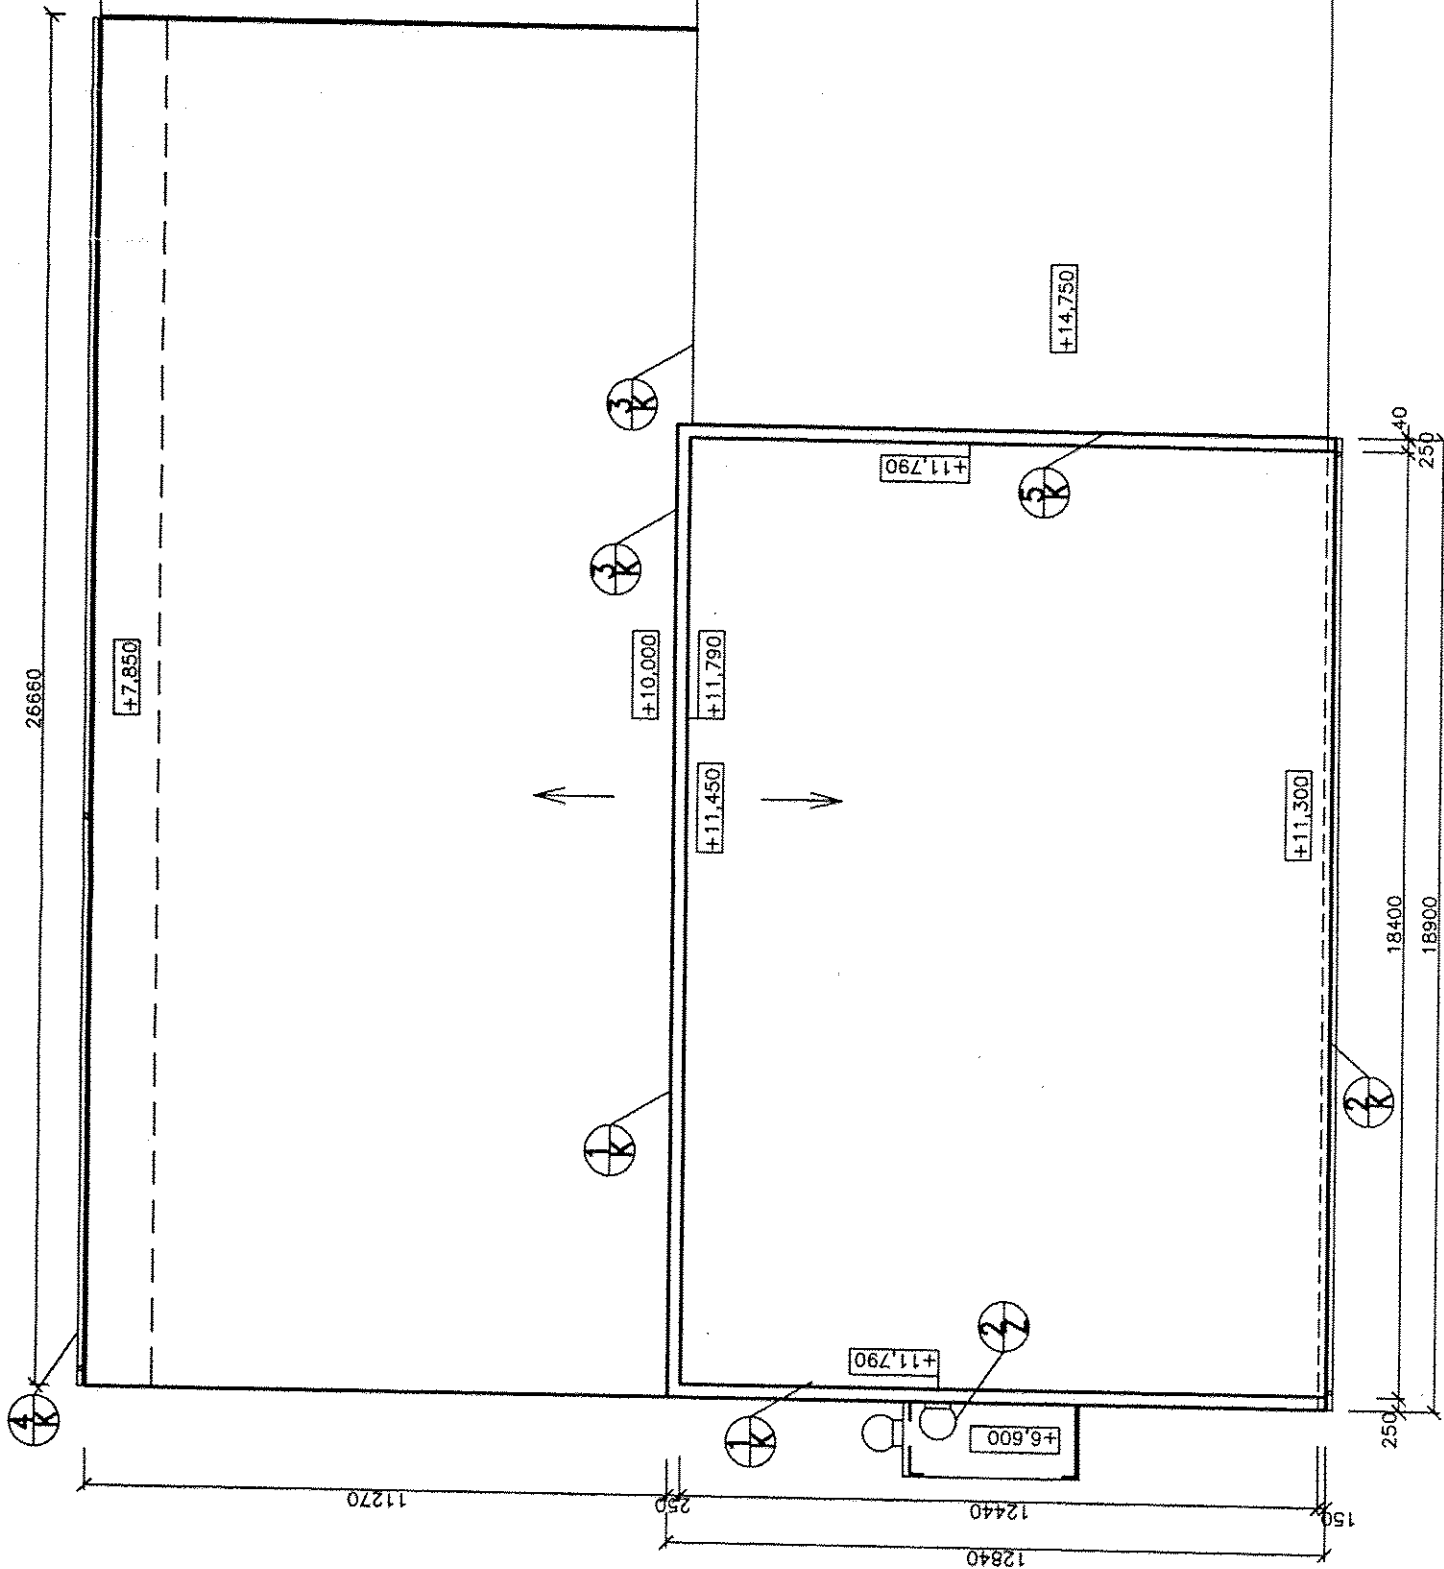

PROJEKT SKUTOČNÉHO

VYHOTOVENIA



FREIGABE
FOR CONSTRUCTION

Ra 26.07.05

HS HSV s.r.o. KOŠICE
Technický úsek

POZNÁMKY/NOTES

-VÝKAZ KLAMPIARSKÝCH PRÁČ POZRI-792.87666
SUMMARY OF PLUMBER WORKS SEE -792.87666

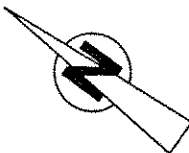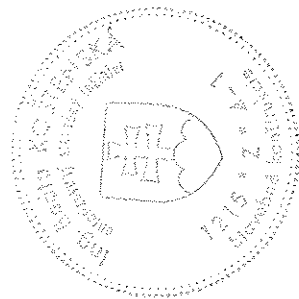

±0,000=224,530m.n.m
SPRACOVANE POD ZAKAZKOVÝM ČÍSLOM:168/2005/SO/

REFLEX-PRO		Name: ING. KOŠICKÁ		Checked: /	History file: /	Rev: 0
Date: 25.07.2005		Job code: K 70101		Scale: 1:100		Original format: DIN A2
Reference: ASU No.9 KOŠICE		Drawing No.: 792.87666		Sheet: 1 of 1		Drawn: /
Replaces: 79		Electrical Room T80		Drawing No.: 792.87666		Drawn: /
Replaced by: 79		PODORYS STRECHY/PLANE OF ROOF		Drawing No.: 792.87666		Drawn: /