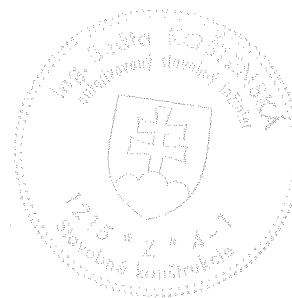


POZNÁMKA:


1. PRED VÝROBOU KLAMPIARSKÝCH PRÁC JE POTREBNÉ
SKUTOČNÉ ROZMERY OTVOROV ZAMERAŤ NA STAVBE !!
BEFORE PRODUCTION PLUMBERY WORKS
DIRECT AND SPECIFY PROPORTIONS

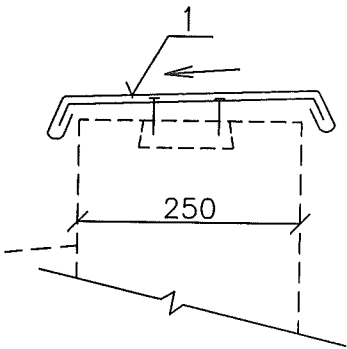
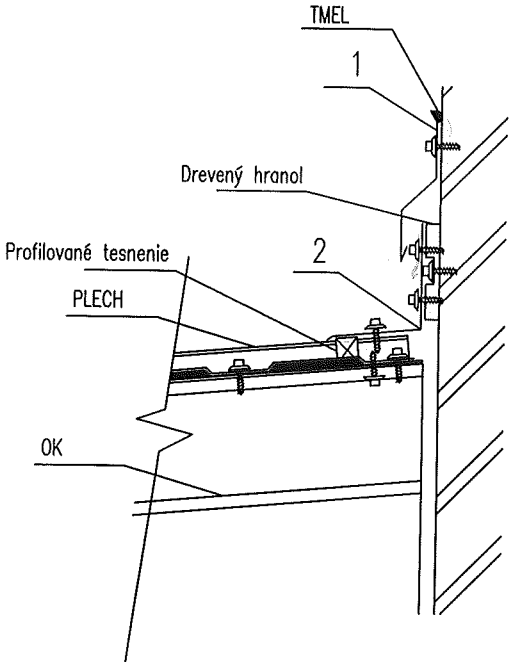
PROJEKT SKUTOČNÝCH HS HSV s.r.o. KOŠICE
VYHOTOVENIA Technický úsek

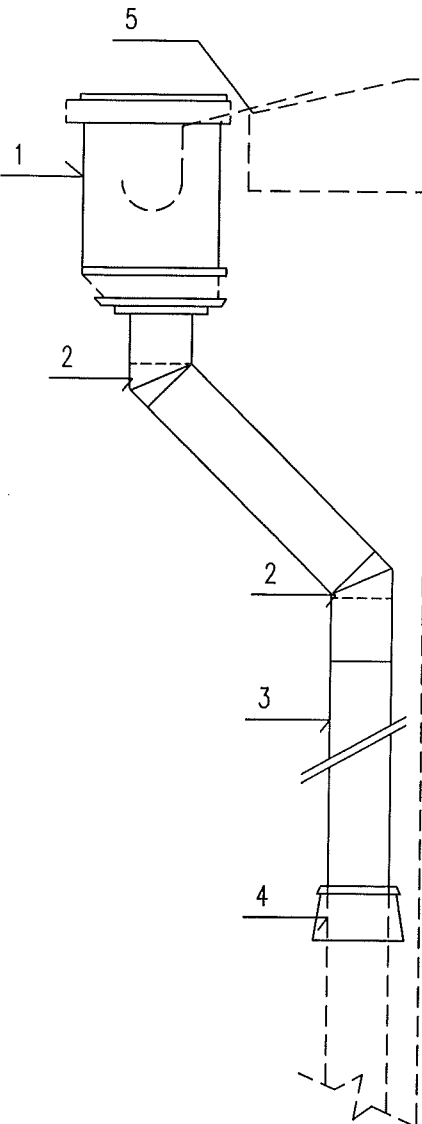
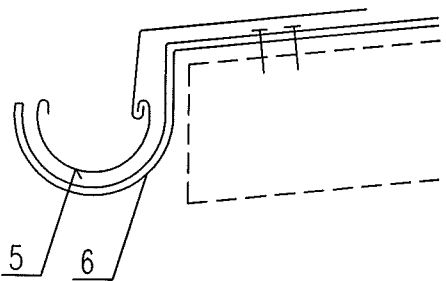


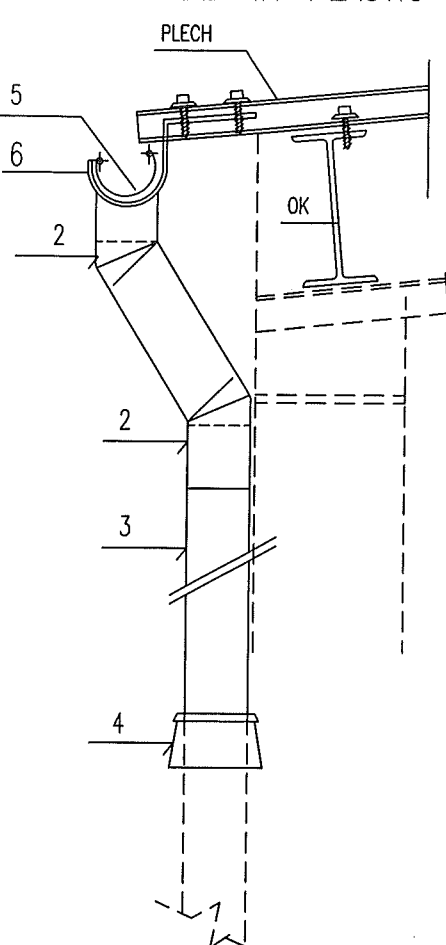

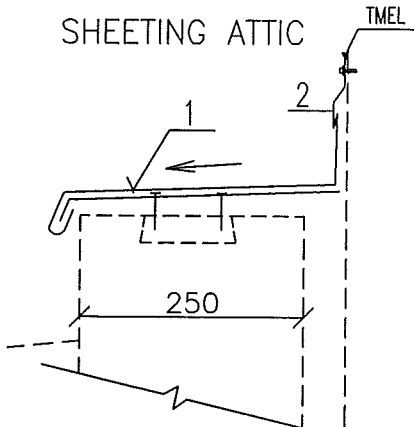
5

SPRACOVANÉ POD ZÁKAZKOVÝM ČÍSLOM: 168/2005/SO/

REFLEX-PRO <small>spol. s r.o.</small> REFLEX-PRO					
 AIR LIQUIDE <small>TM</small> Air Liquide AGS GmbH	Date :	Name :	Checked:	History file:	Rev.
	07. 2005	ING.KOŠENSKÁ	ING.RAČEK		
Replaces: 79_----- Replaced by: 79_-----	Job code: K 70101		Scale	Original format DIN A3	
	Reference: ASU No.9 KOSICE		Sheet: ---	of --- Sheets	
Title: ROZVODŇA T80 ELECTRICAL ROOM T80 KLAMPIARSKÉ PRÁCE/PLUMBERY WORKS		Drawing No.: 792.87666		Rev. 0	

ØZN. Sign.	SCHEMAT.OBRÁZOK SCHEMATIC PICTURE	POPIS DESCRIPTION	Č. No.	ROZVIN. ŠÍRKA /mm/ DEVELOPED LENGTH	DLŽKA /m/ KUSY LENGTH PIECES	POZNÁM. NOTE
1 K	<p>OPLECHOVANIE ATIKY SHEETING ATTIC</p>  <p>STN 73 3610</p>	<p>POPLASTOVANÝ PLECH</p> <p>PLASTIC SHEET th.0,6mm</p>	1	450	32,0m	<p>VRÁTANE PRÍPONEK A KLÁTIKOV</p> <p>PRÍPONKY á=300mm</p> <p>GUY SHEET STRIPES AND WOOD BLOCKS</p> <p>GUY SHEET STRIPES á=300mm</p>
3 K	<p>LEMOVANIE MURIVA</p>  <p>STN 73 3610</p>	<p>POPLASTOVANÝ PLECH</p> <p>PLASTIC SHEET th.0,6mm</p>	1	200	30,0m	
		<p>POPLASTOVANÝ PLECH</p> <p>PLASTIC SHEET th.0,6mm</p>	2	250	30,0m	

OZN. Sign.	SCHEMAT.OBRÁZOK SCHEMATIC PICTURE	POPIS DESCRIPTION	Č. No.	ROZVIN. ŠÍRKA /mm/ DEVELOPED LENGTH	DLŽKA /m/ KUSY LENGTH PIECES	POZNÁM. NOTE
2 K	<p>DAŽĎOVÝ ZVOD RAIN LEAD-IN</p>  <p>STN 73 3610</p>	ŽLAB.KOTLÍK ŠTVORHR. POLAST. PLECH hr.0,6mm 300x300x350 GUTT.KETTLE SQUARE PLASTIC SHEET th.0,6mm	1		2KS	28 m
		HORNÉ KOLENO Ø 125 UPPER OFFSET Ø 125	2		4KS	
		ODPADOVÁ RÚRA Ø 125 WASTE PIPE Ø 125	3		CELK.DL.11,0m TOTAL.LENGTH 10,0m	
		KRYCIA MANŽETA Ø 125 COVER SLEEVE Ø 125	4		2KS	
		PODODKVAP. ŽLAB. POLKRUH. TVARU Ø160	5	R.Š.250 DEVEL.L.250	CELK.DL.18,5 TOTAL.LENGTH	
		ŽLAB.HÁKY POLKRUH. TVARU Ø 160	6		á-1,0m 19KS	
		ŽLAB.ČELO GUTTER END			2KS	
		OBJÍMKA DVOJDIELNA SLEEVE TWO-PIECE			á-1,5m 4KS	
						

OZN. Sign.	SCHEMAT.OBRÁZOK SCHEMATIC PICTURE	POPIS DESCRIPTION	Č. No.	ROZVIN. ŠÍRKA /mm/ DEVELOPED LENGTH	DLŽKA /m/ KUSY LENGTH PIECES	POZNÁM. NOTE
4 K	<p>DAŽĎOVÝ ZVOD POPLASTOVANÝ RAIN LEAD-IN-PLASTIC</p>  <p>STN 73 3610</p>	HORNÉ KOLENO Ø 125 UPPER OFFSET Ø 125	2		4KS	
		ODPADOVÁ RÚRA Ø 125 WASTE PIPE Ø 125	3		CELK.DL.10,0m TOTAL.LENGTH 10,0m	
		KRYCIA MANŽETA Ø 125 COVER SLEEVE Ø 125	4		2KS	
		PODODKVAP. ŽLAB POLKRUH. TVARU Ø160	5	R.Š.250 DEVEL.L.250	CELK.DL.27,0m TOTAL.LENGTH	
		ŽLAB.HÁKY POLKRUH. TVARU Ø 160	6		á-1,0m 46KS	
		ŽLAB.ČELO GUTTER END			2KS	
		OBJÍMKA DVOJDIELNA SLEEVE TWO-PIECE			á-1,5m 4KS	
5 K	<p>OPLECHOVANIE ATIKY SHEETING ATTIC</p>  <p>STN 73 3610</p>	POPLASTOVANÝ PLECH PLASTIC SHEET	1	450	13,0m	<p>VRÁTANE PRÍPONIEK A KLÁTIKOV PRÍPONKY á=300mm</p> <p>GUY SHEET STRIPES AND WOOD BLOCKS GUY SHEET STRIPES á=300mm</p>
		POPLASTOVANÝ PLECH PLASTIC SHEET	2	200	13,0m	