




Ansicht C 2

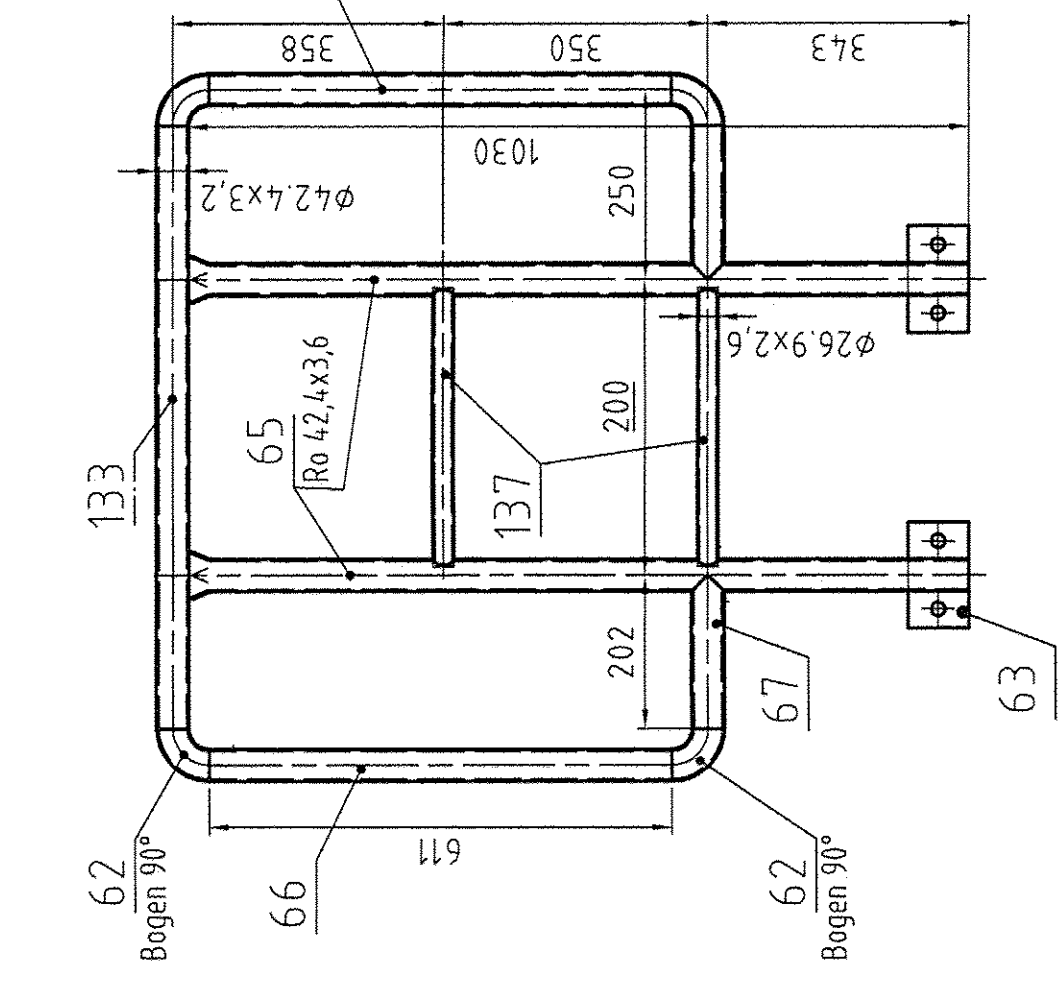


Schnitt/section K-K

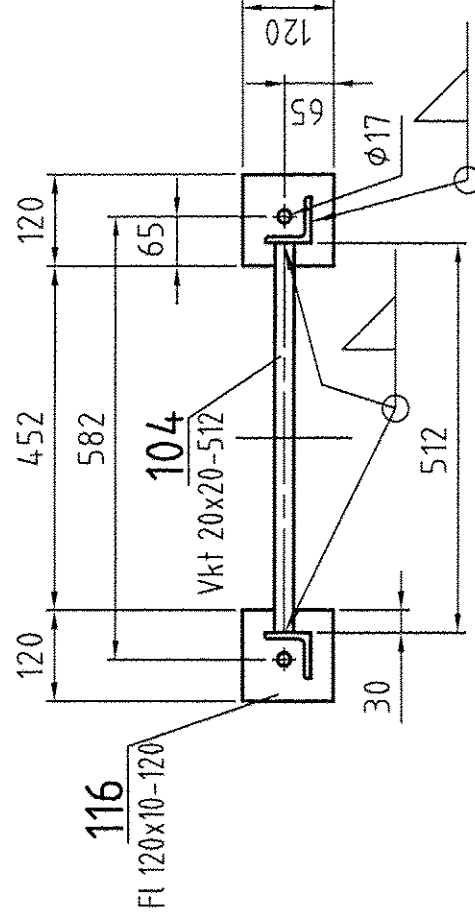


Ansicht C 1

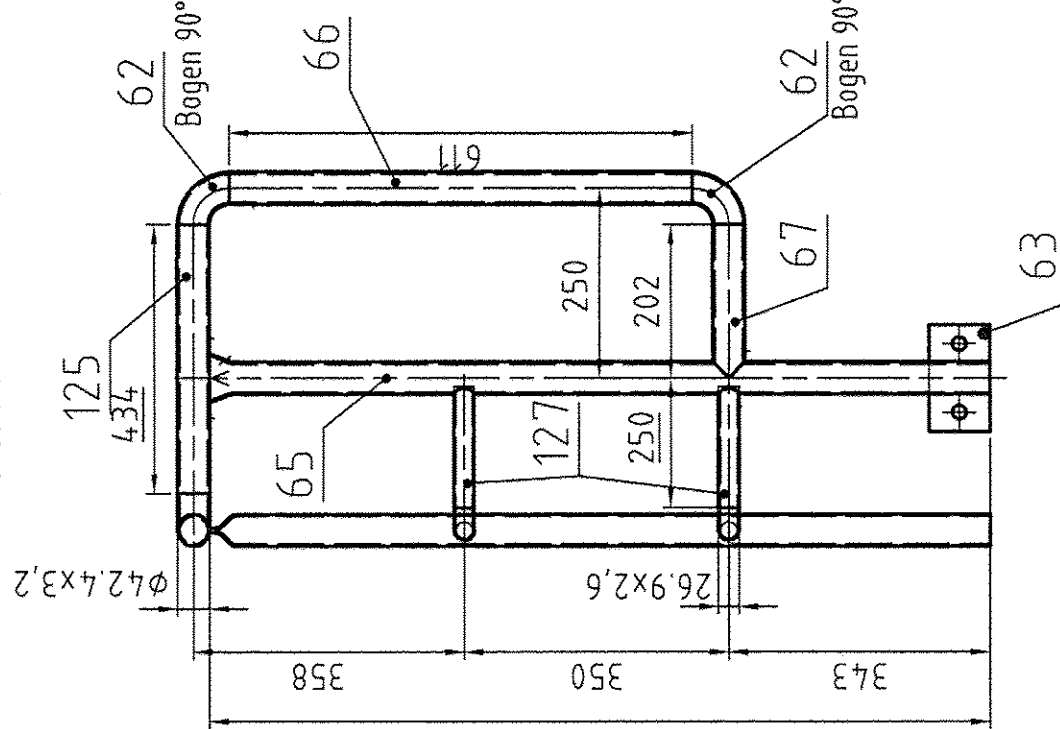


Schnitt H-H

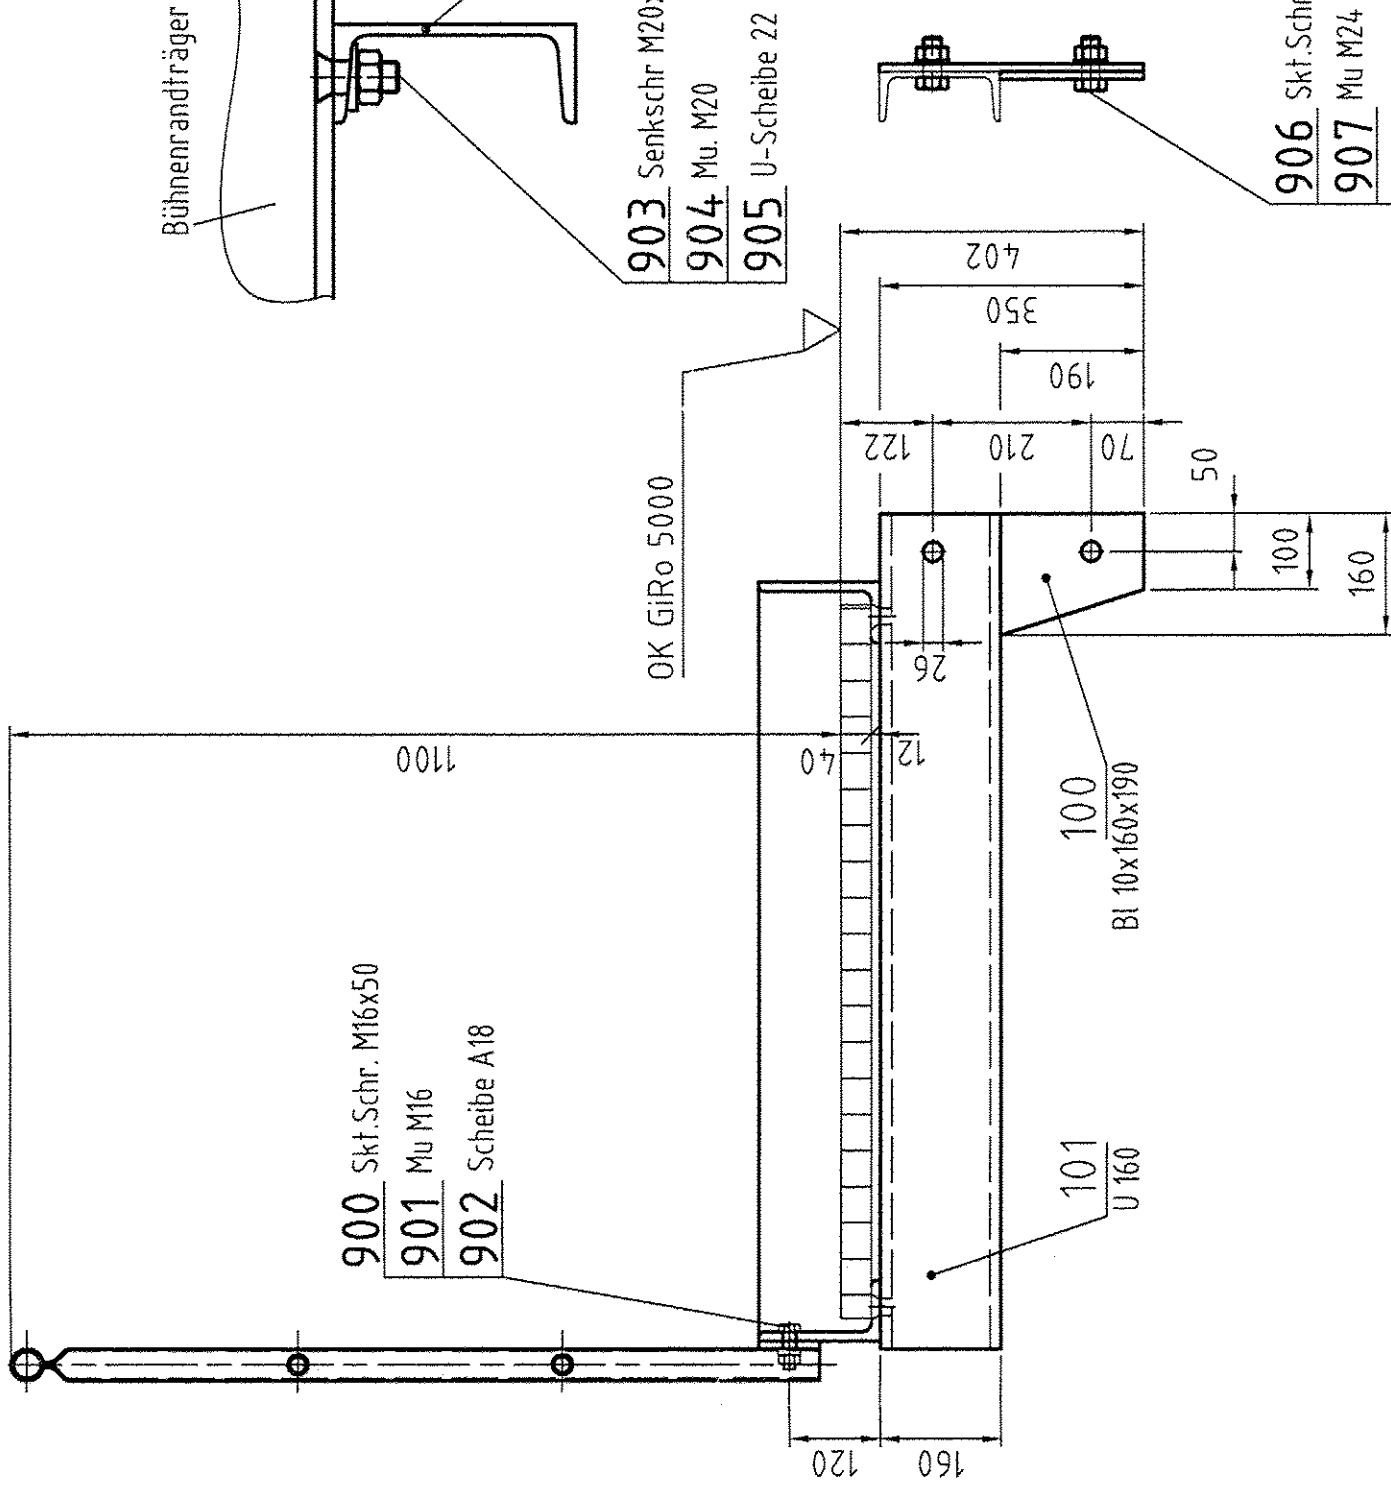


Ansicht C

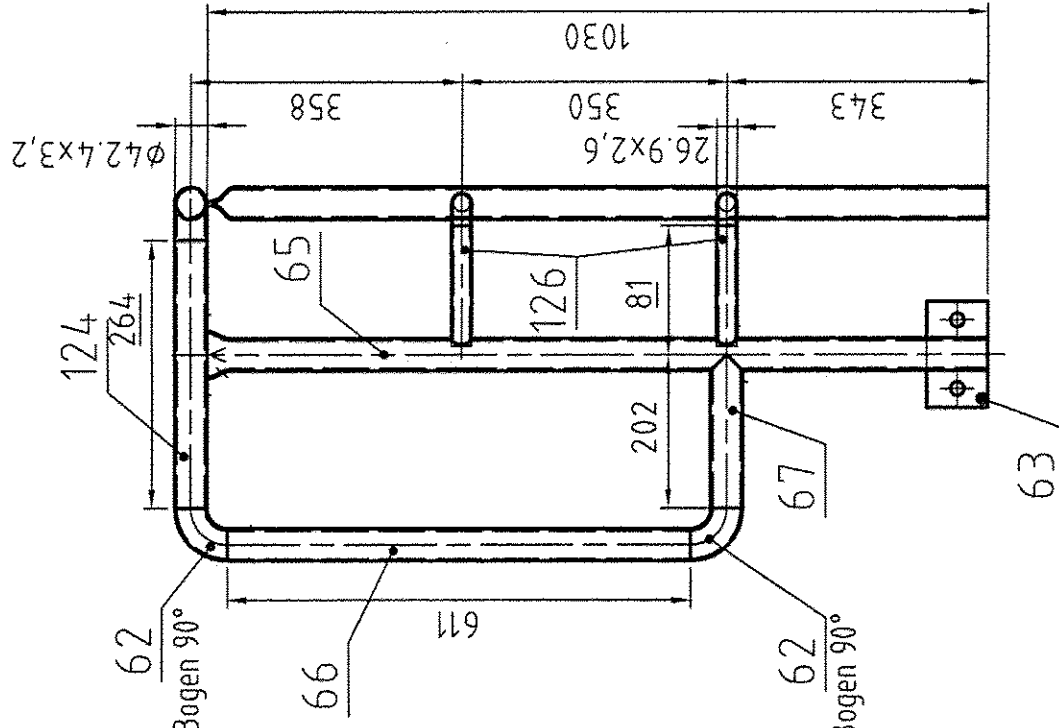


Schnitt H1-H1

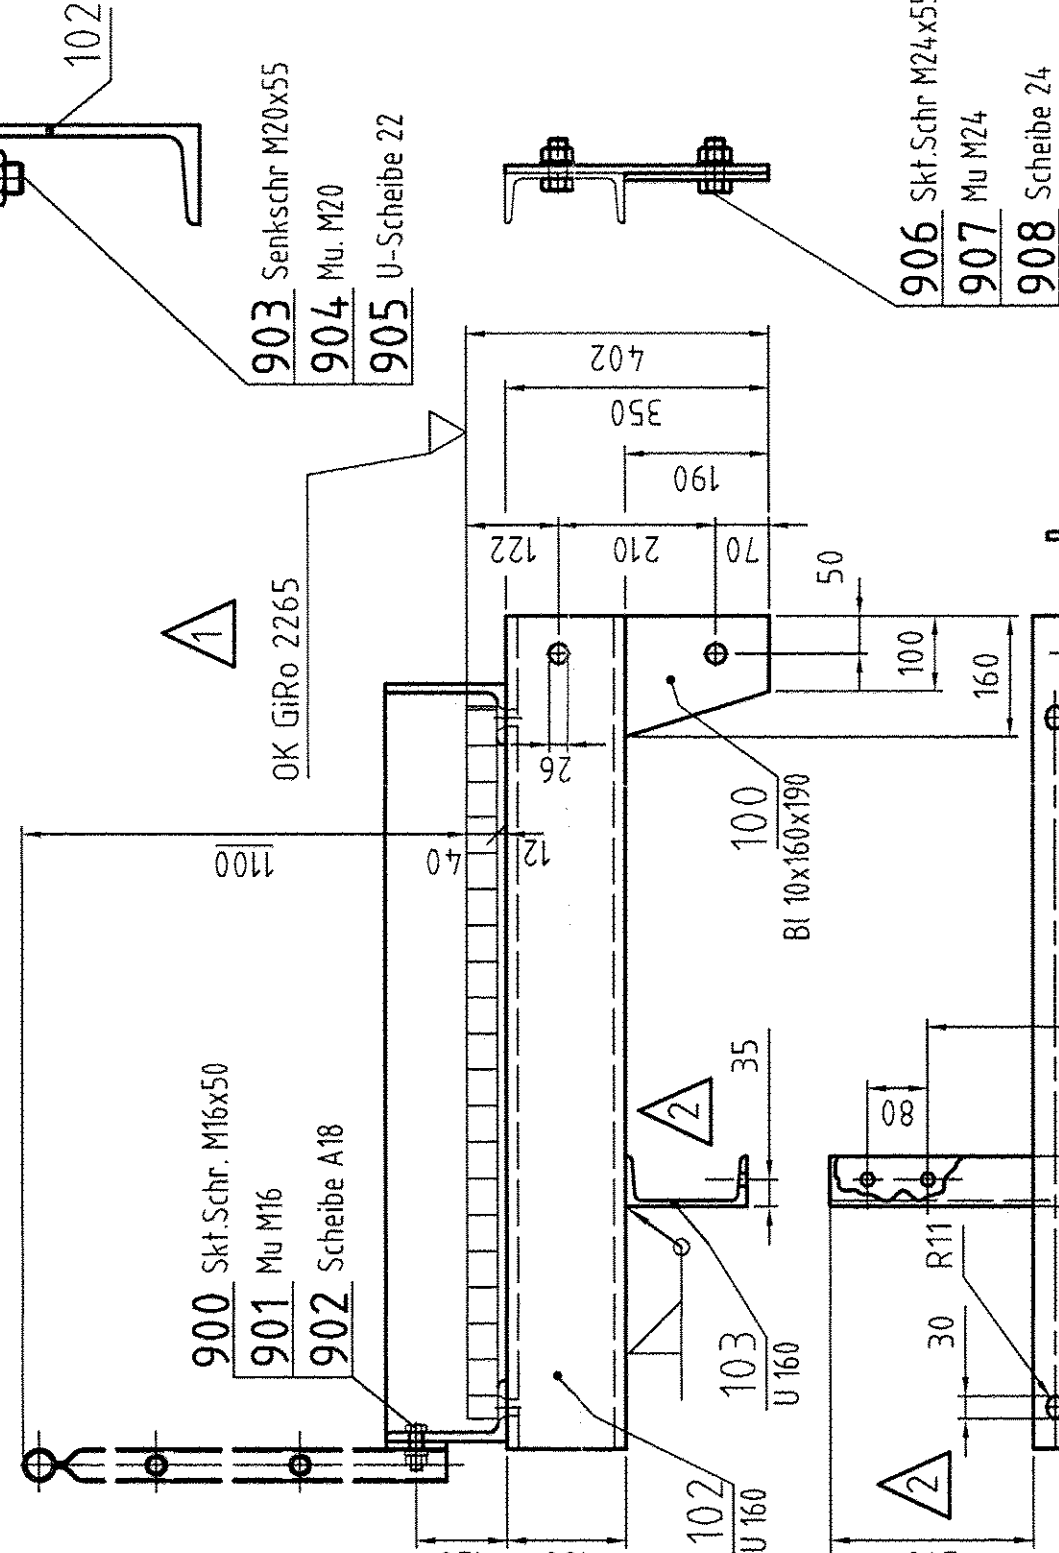


Ansicht B

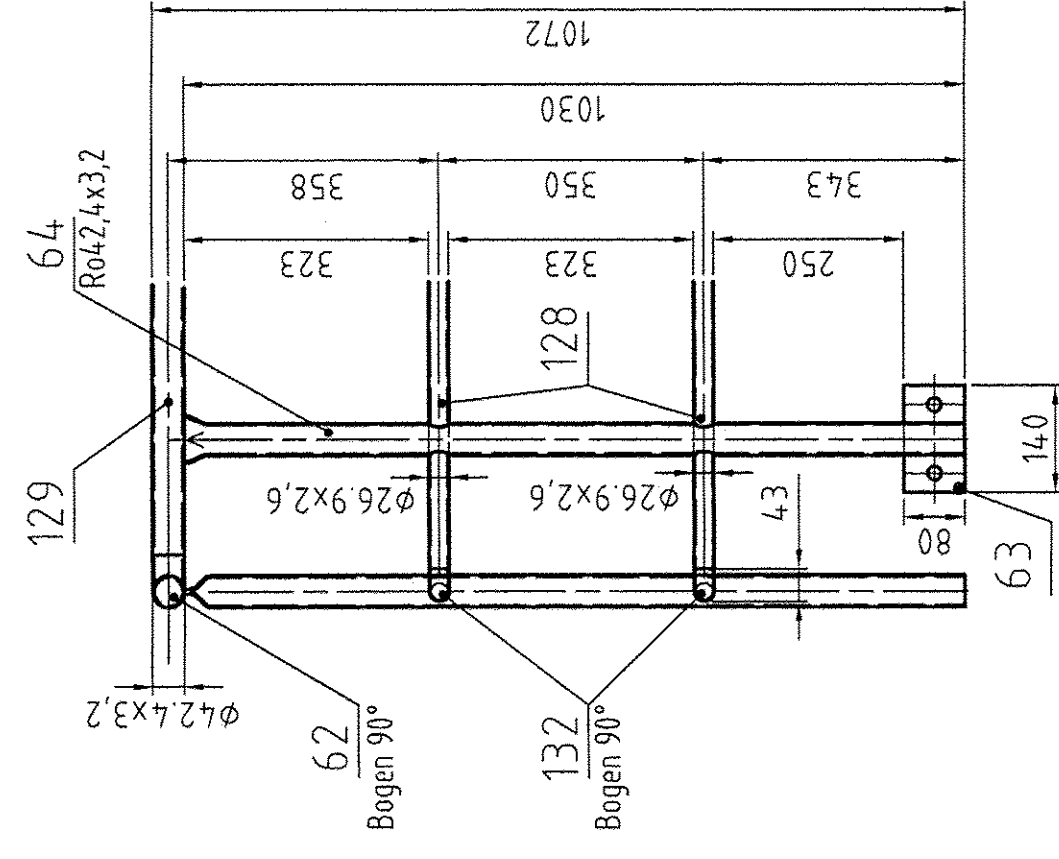


Schnitt H1-H1

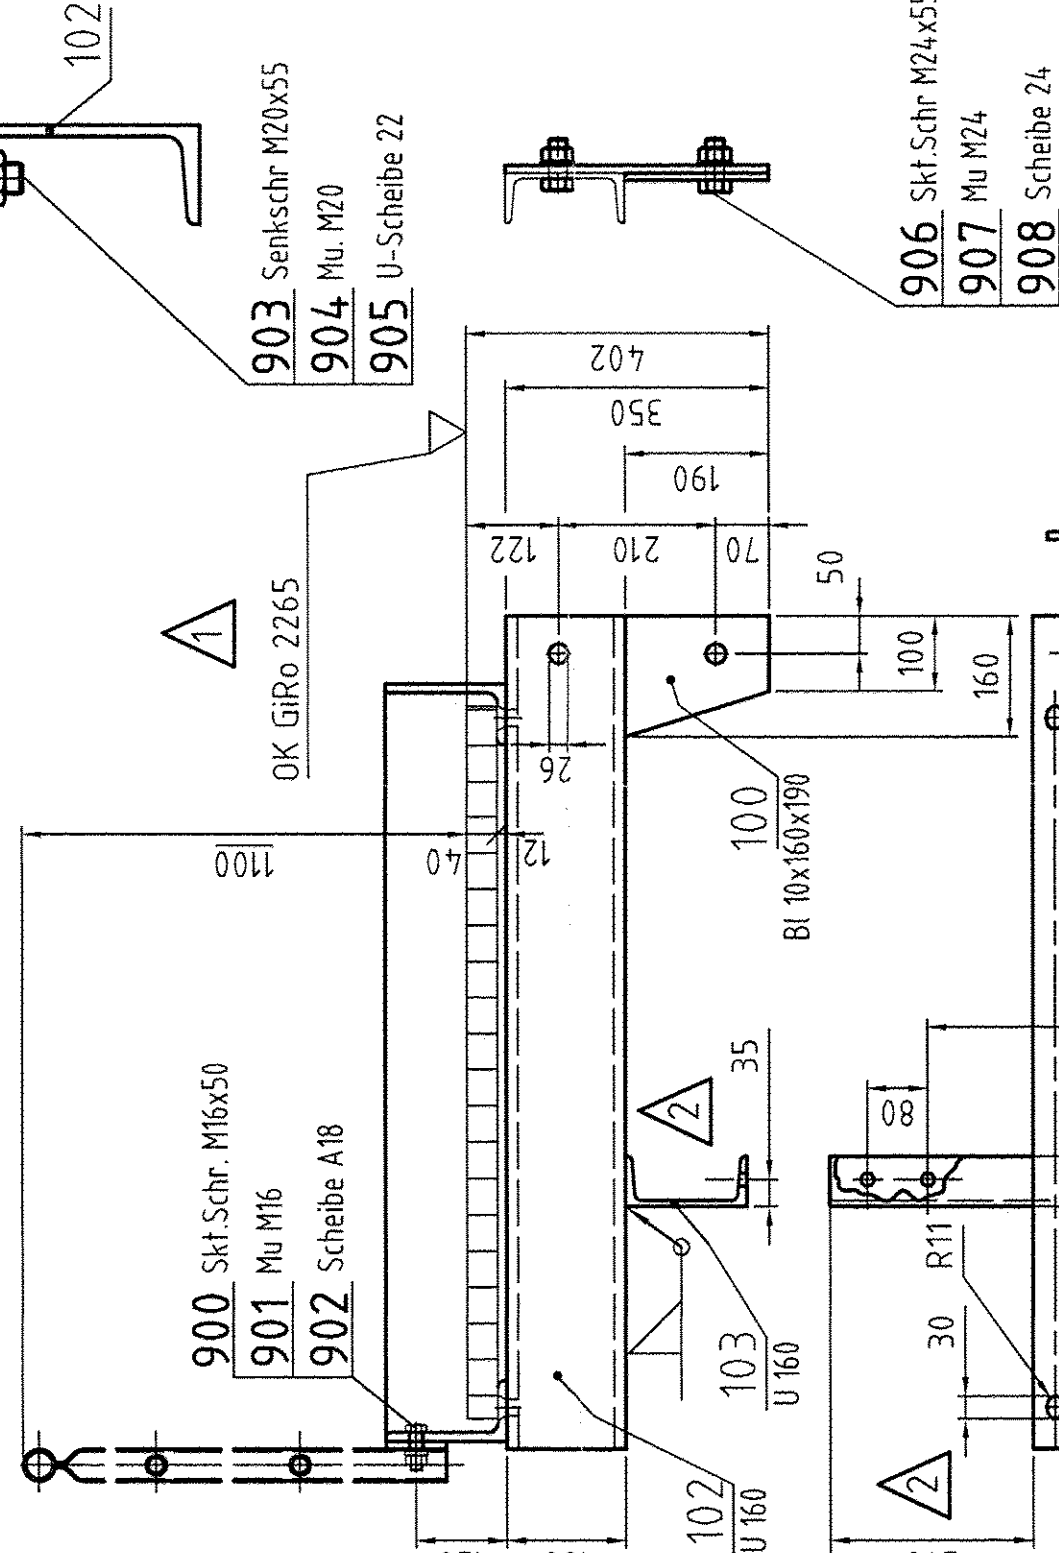


Ansicht/view H

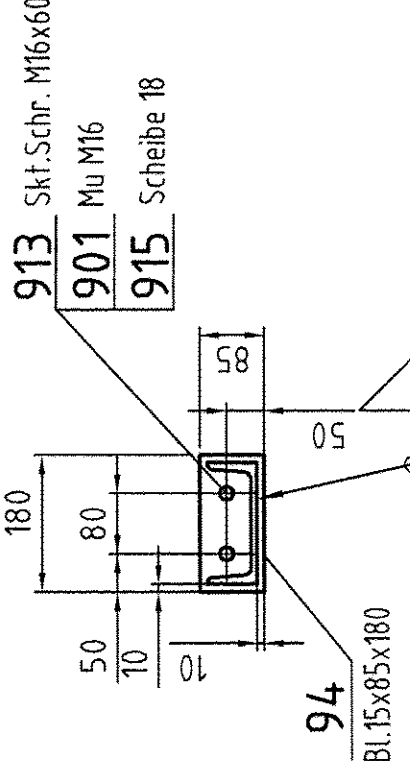


Ansicht/view M

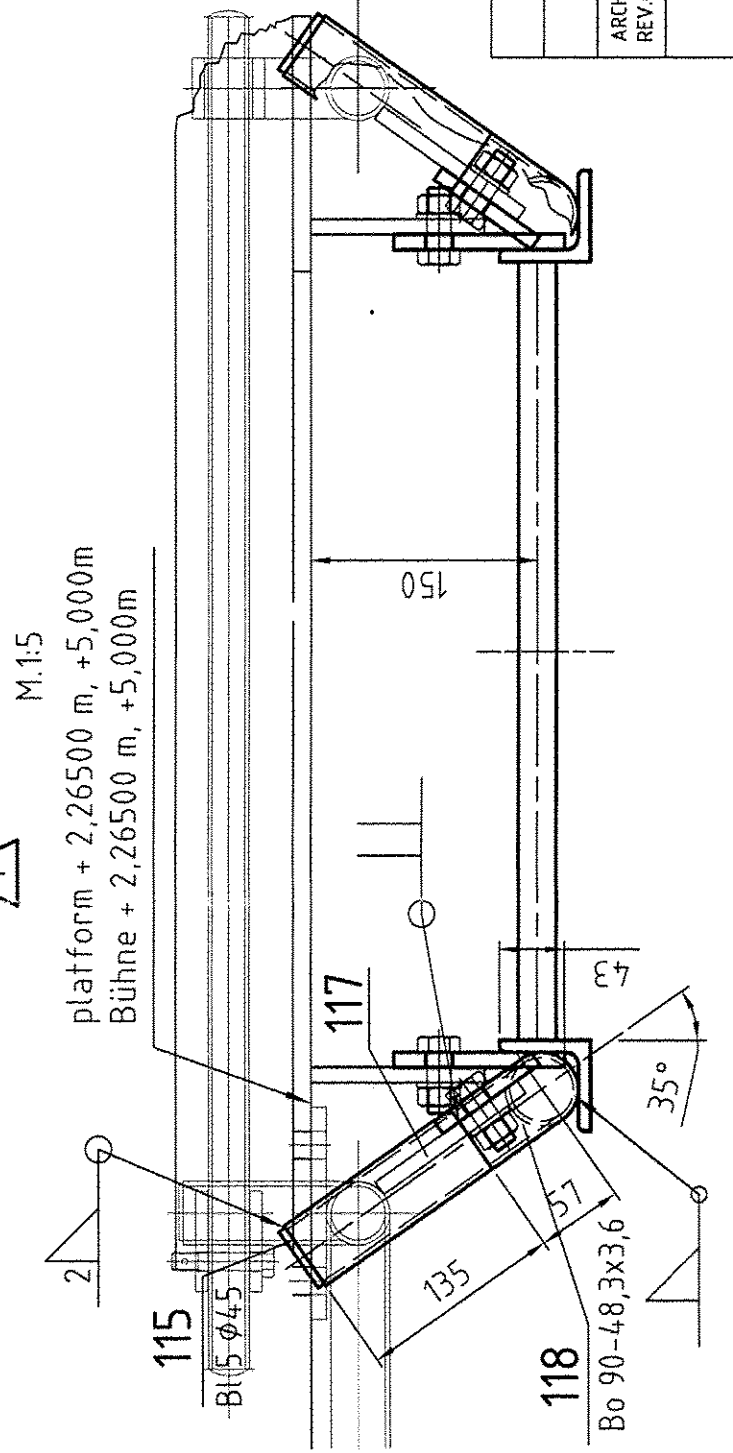


Ansicht C 2

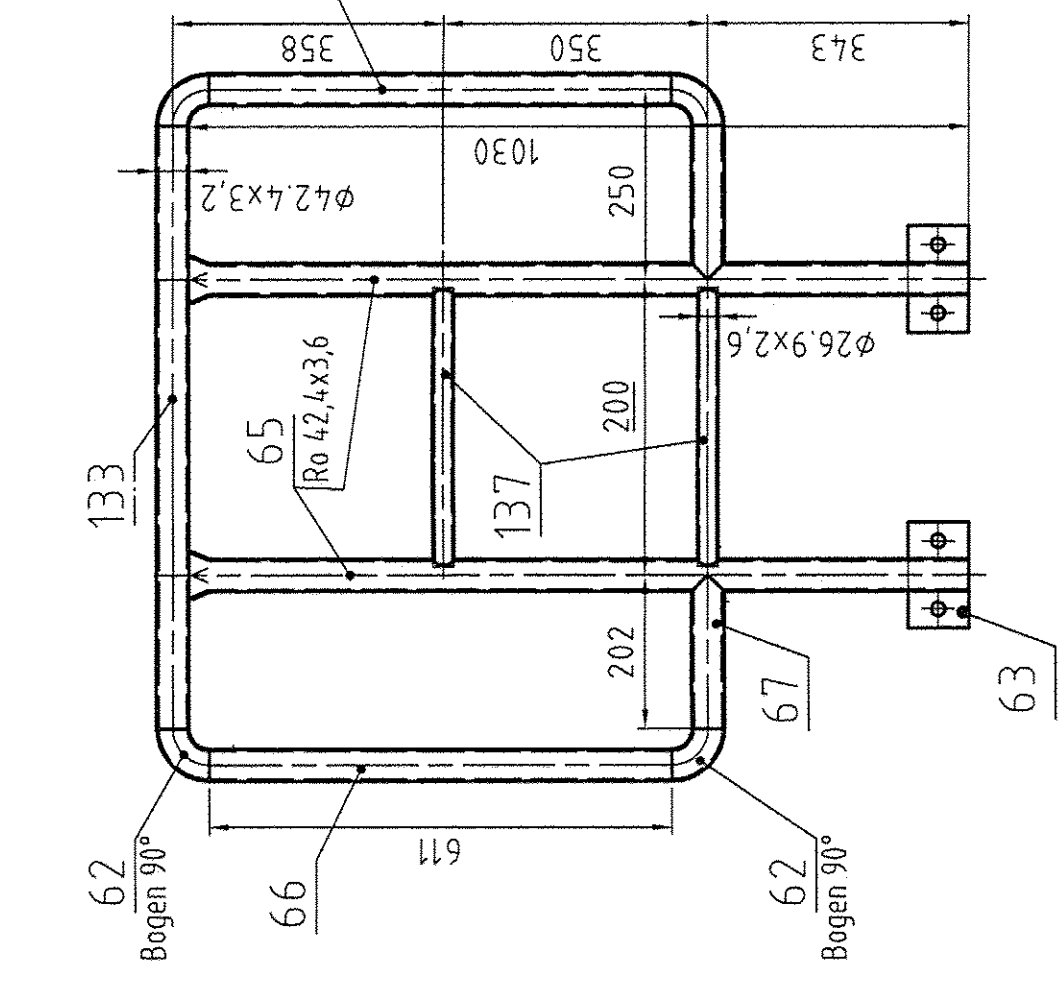


Schnitt/section K-K

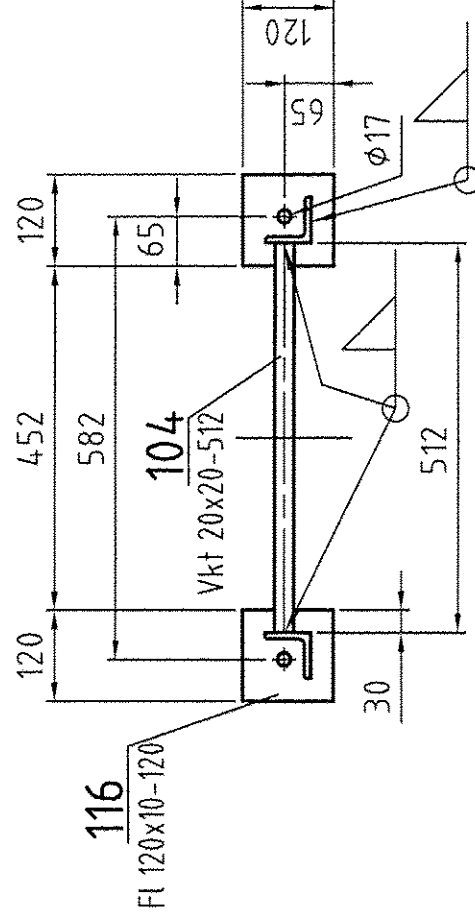


Ansicht C 1

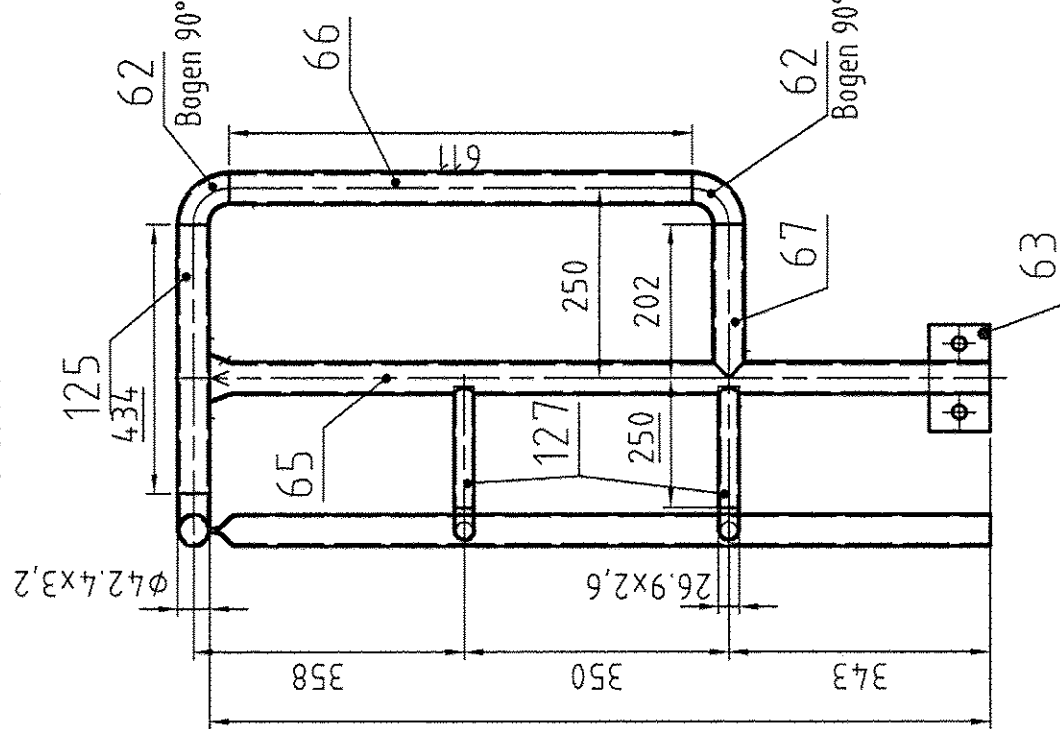


Schnitt H-H

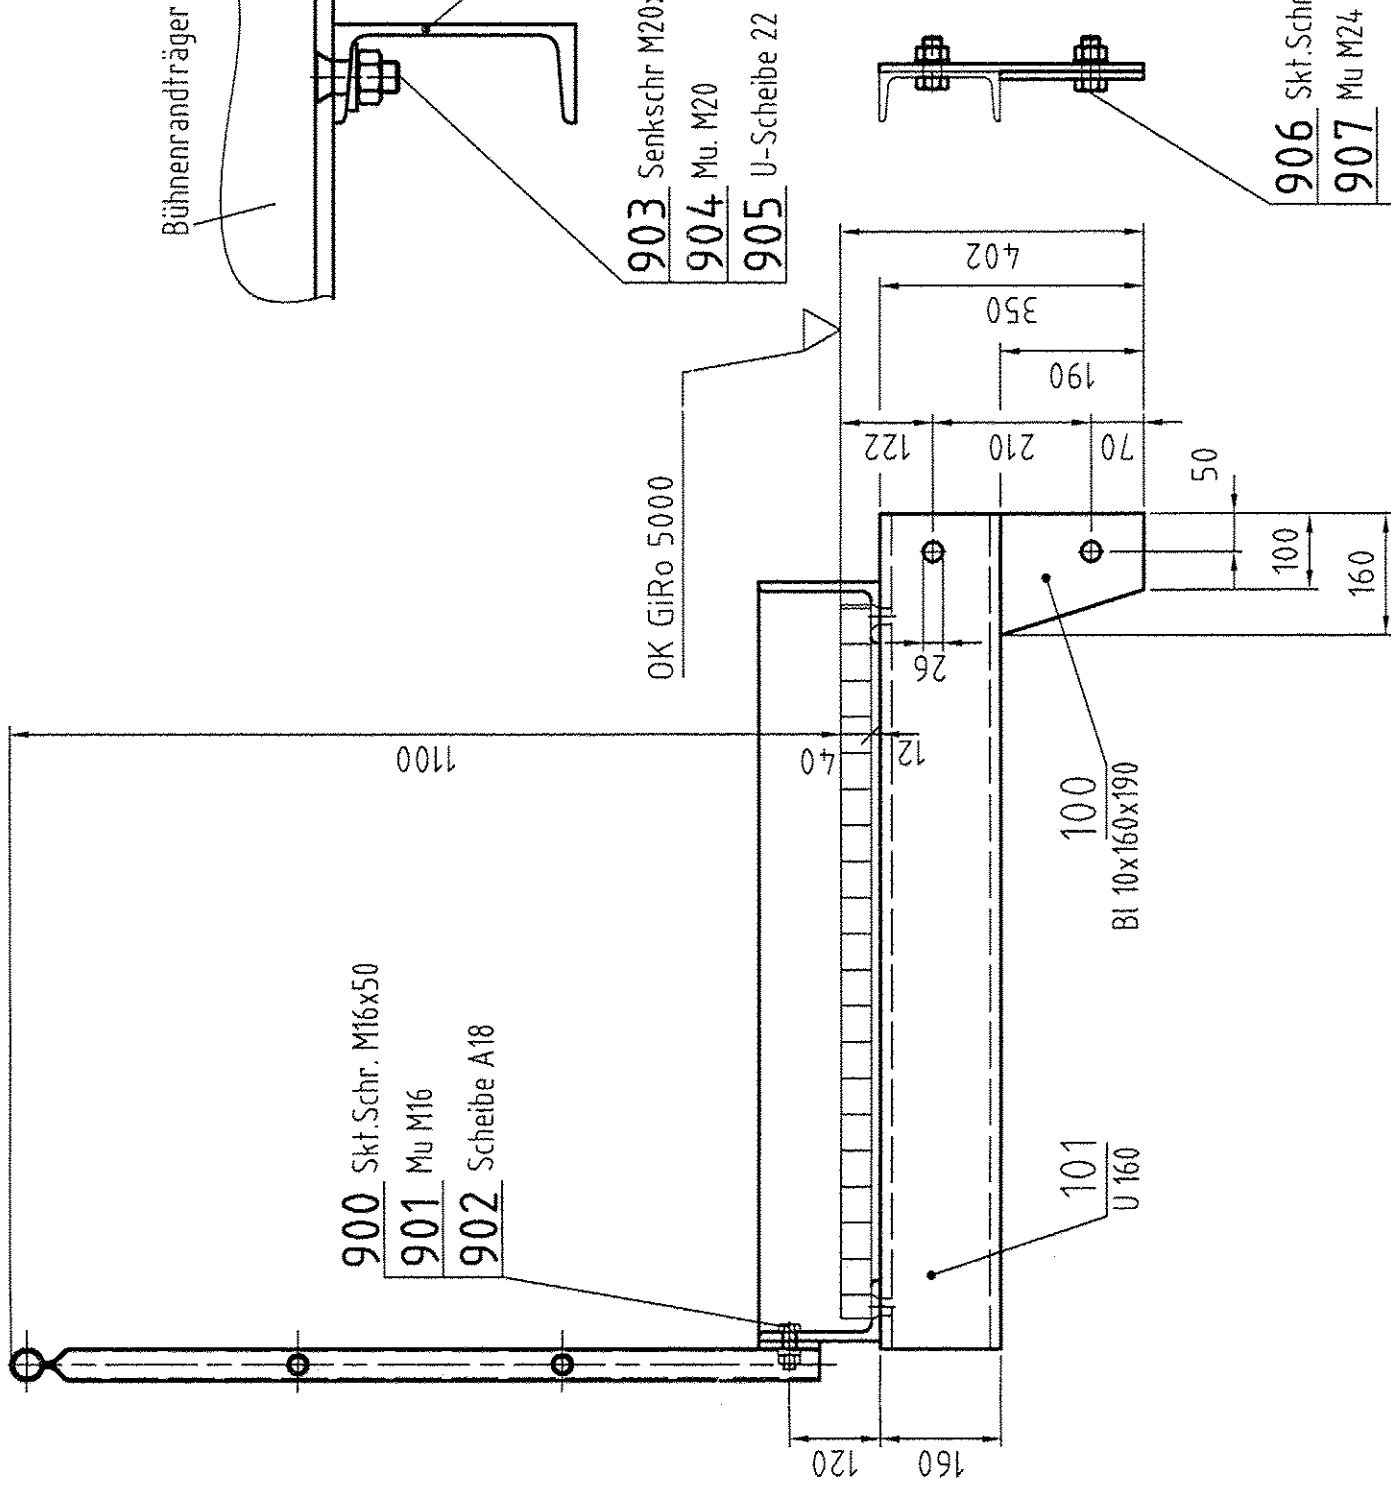


Ansicht C

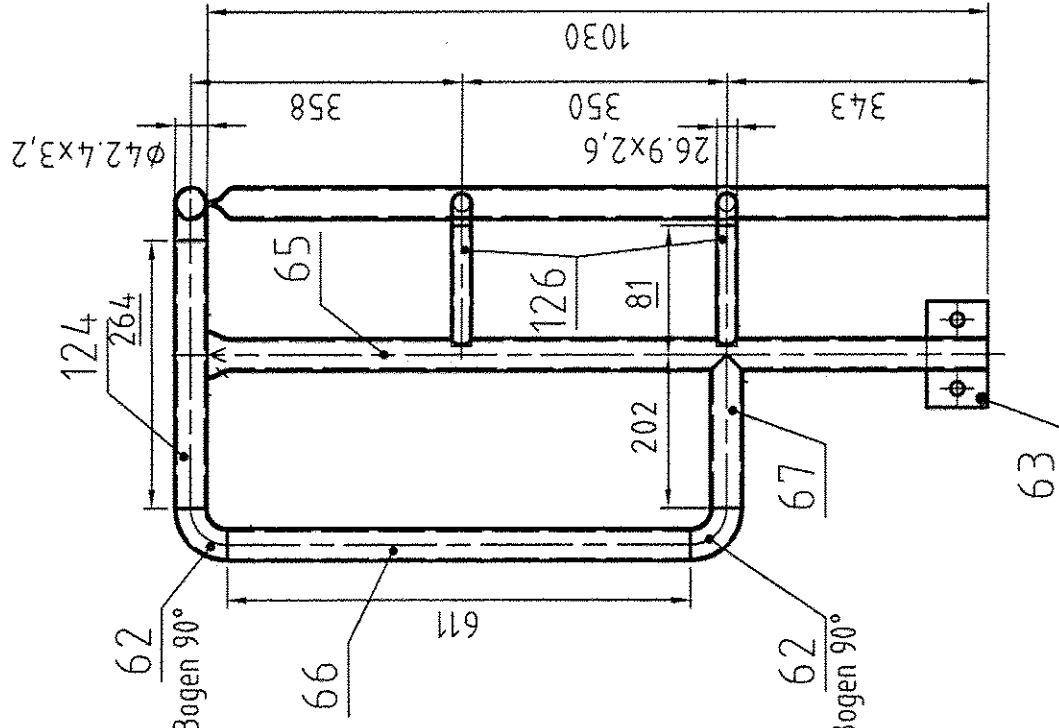


Schnitt H1-H1

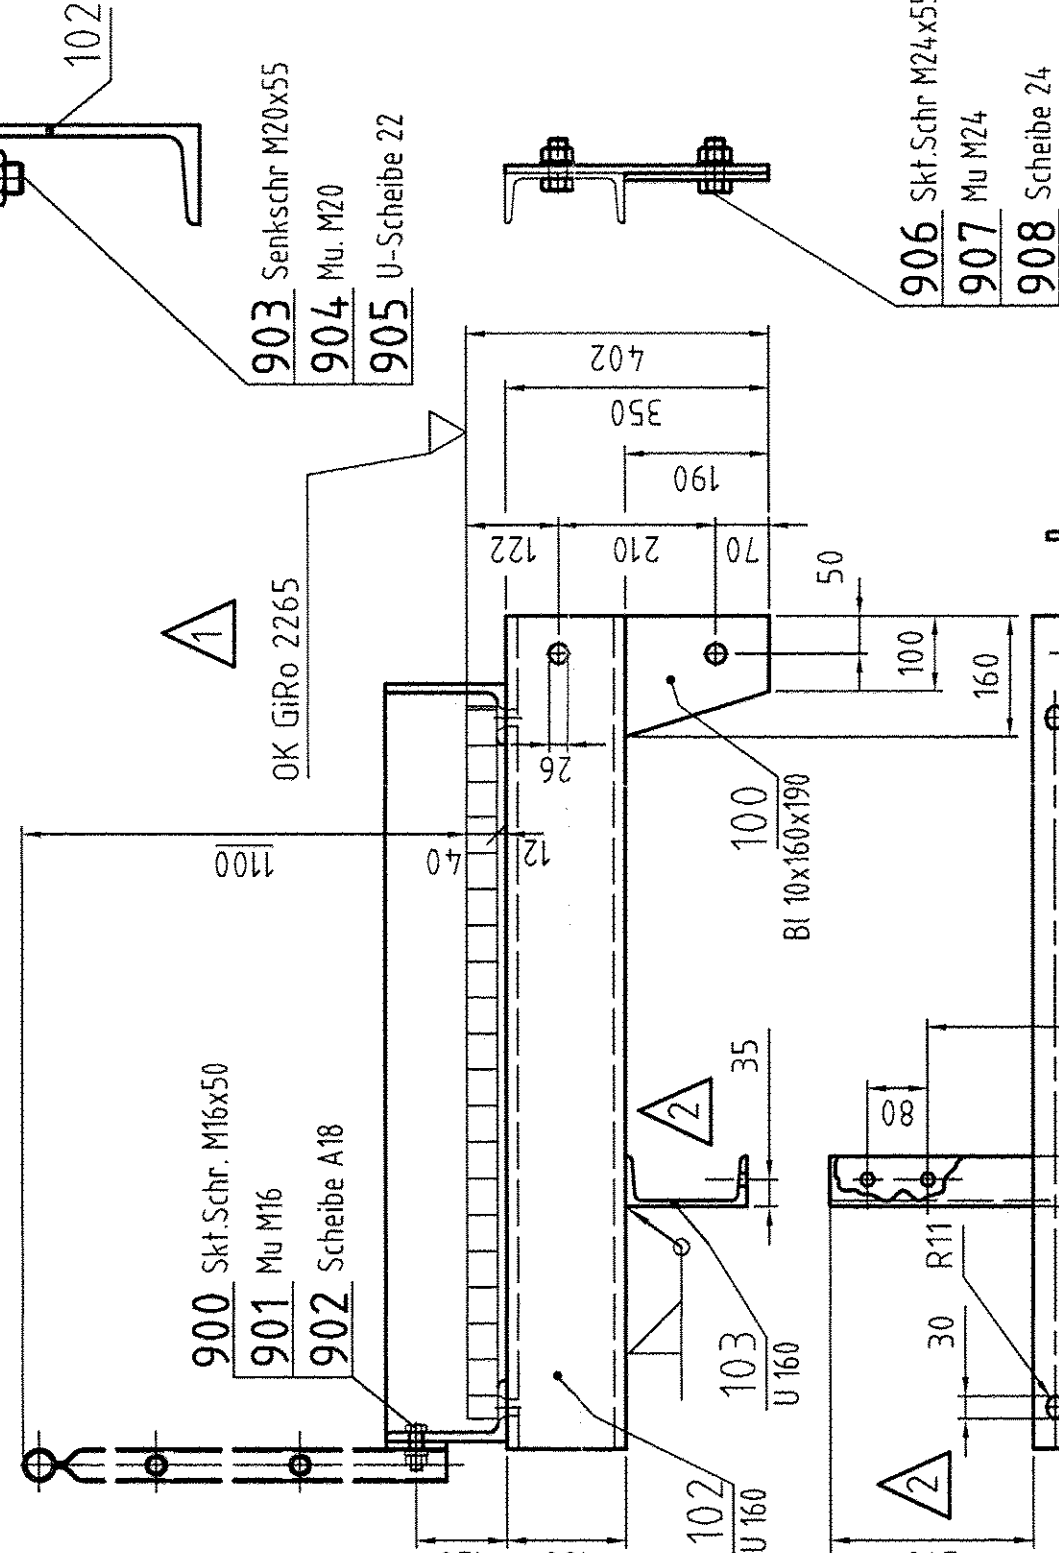


Ansicht B

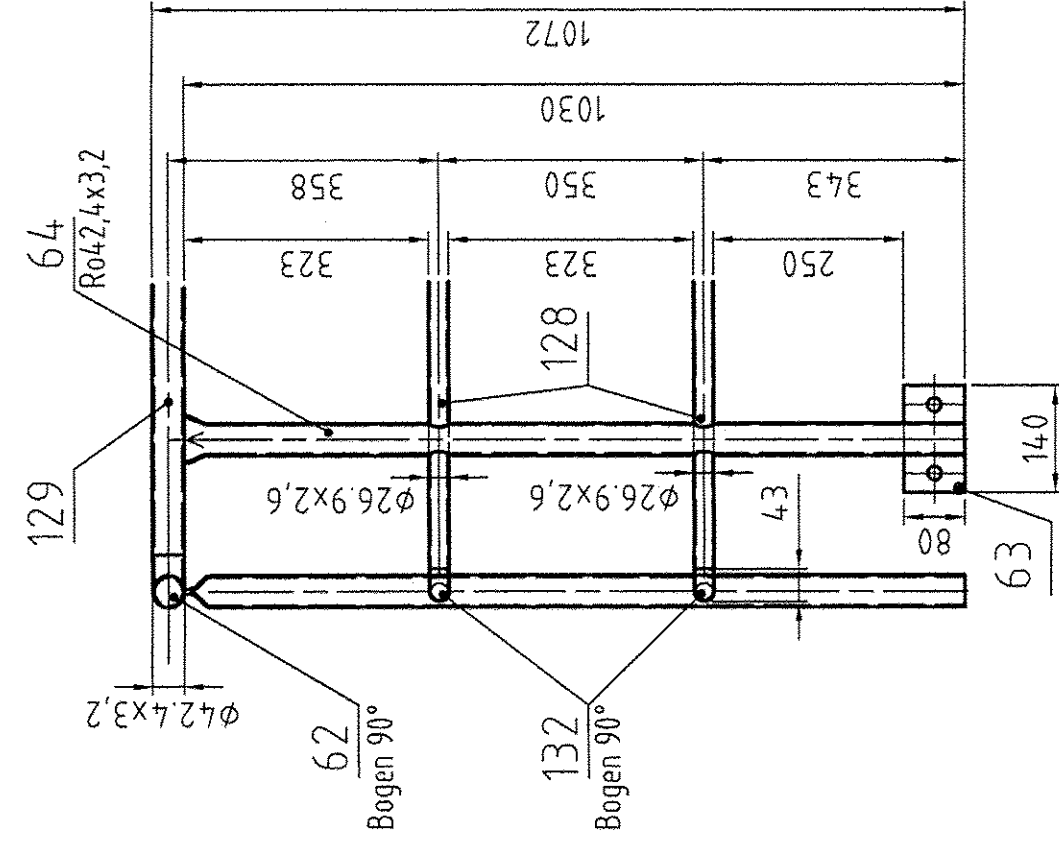

Schnitt H1-H1

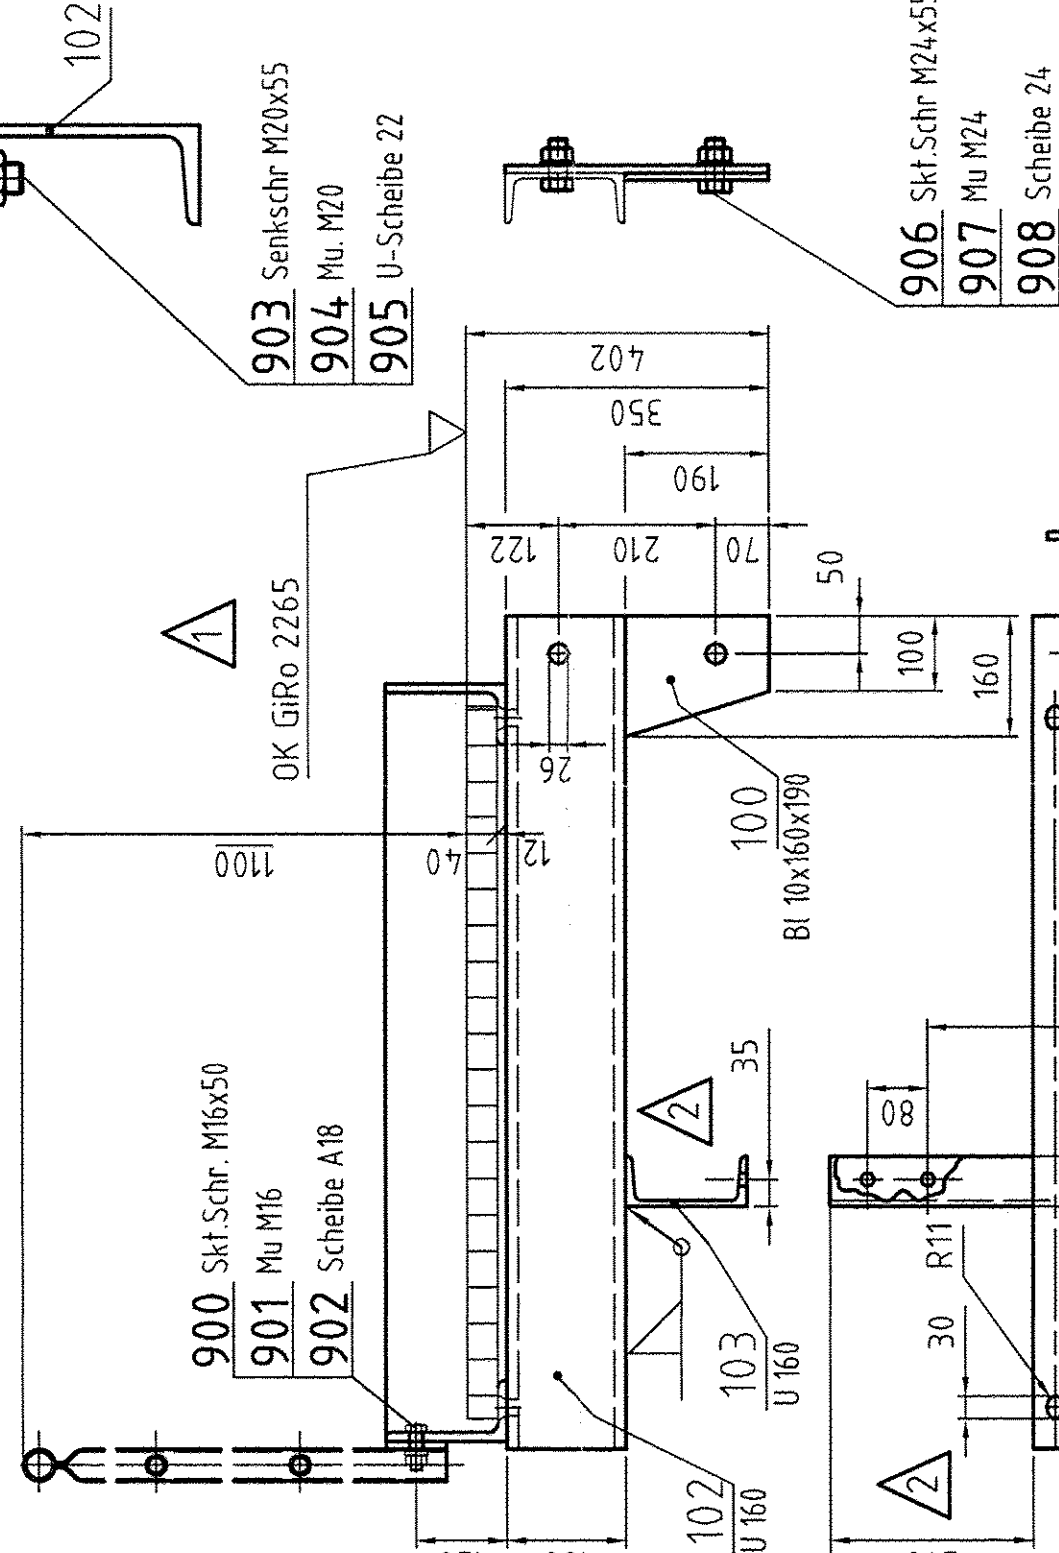

Ansicht/view H

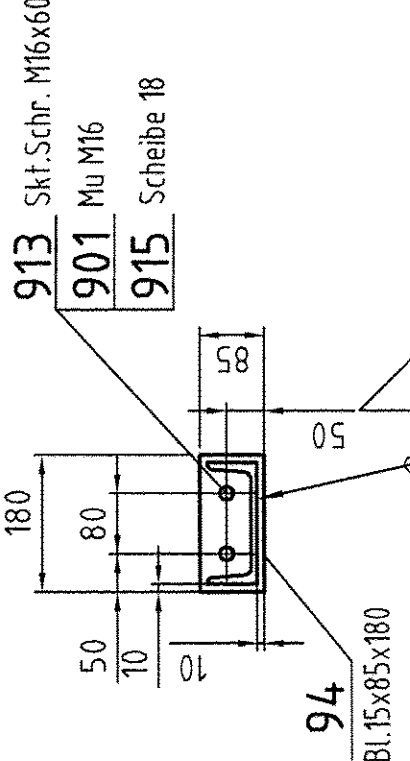

Ansicht/view M

