⚠1 Ansicht C / view C
Stutzenanordnung / arrangement of the nozzles

M 1:50

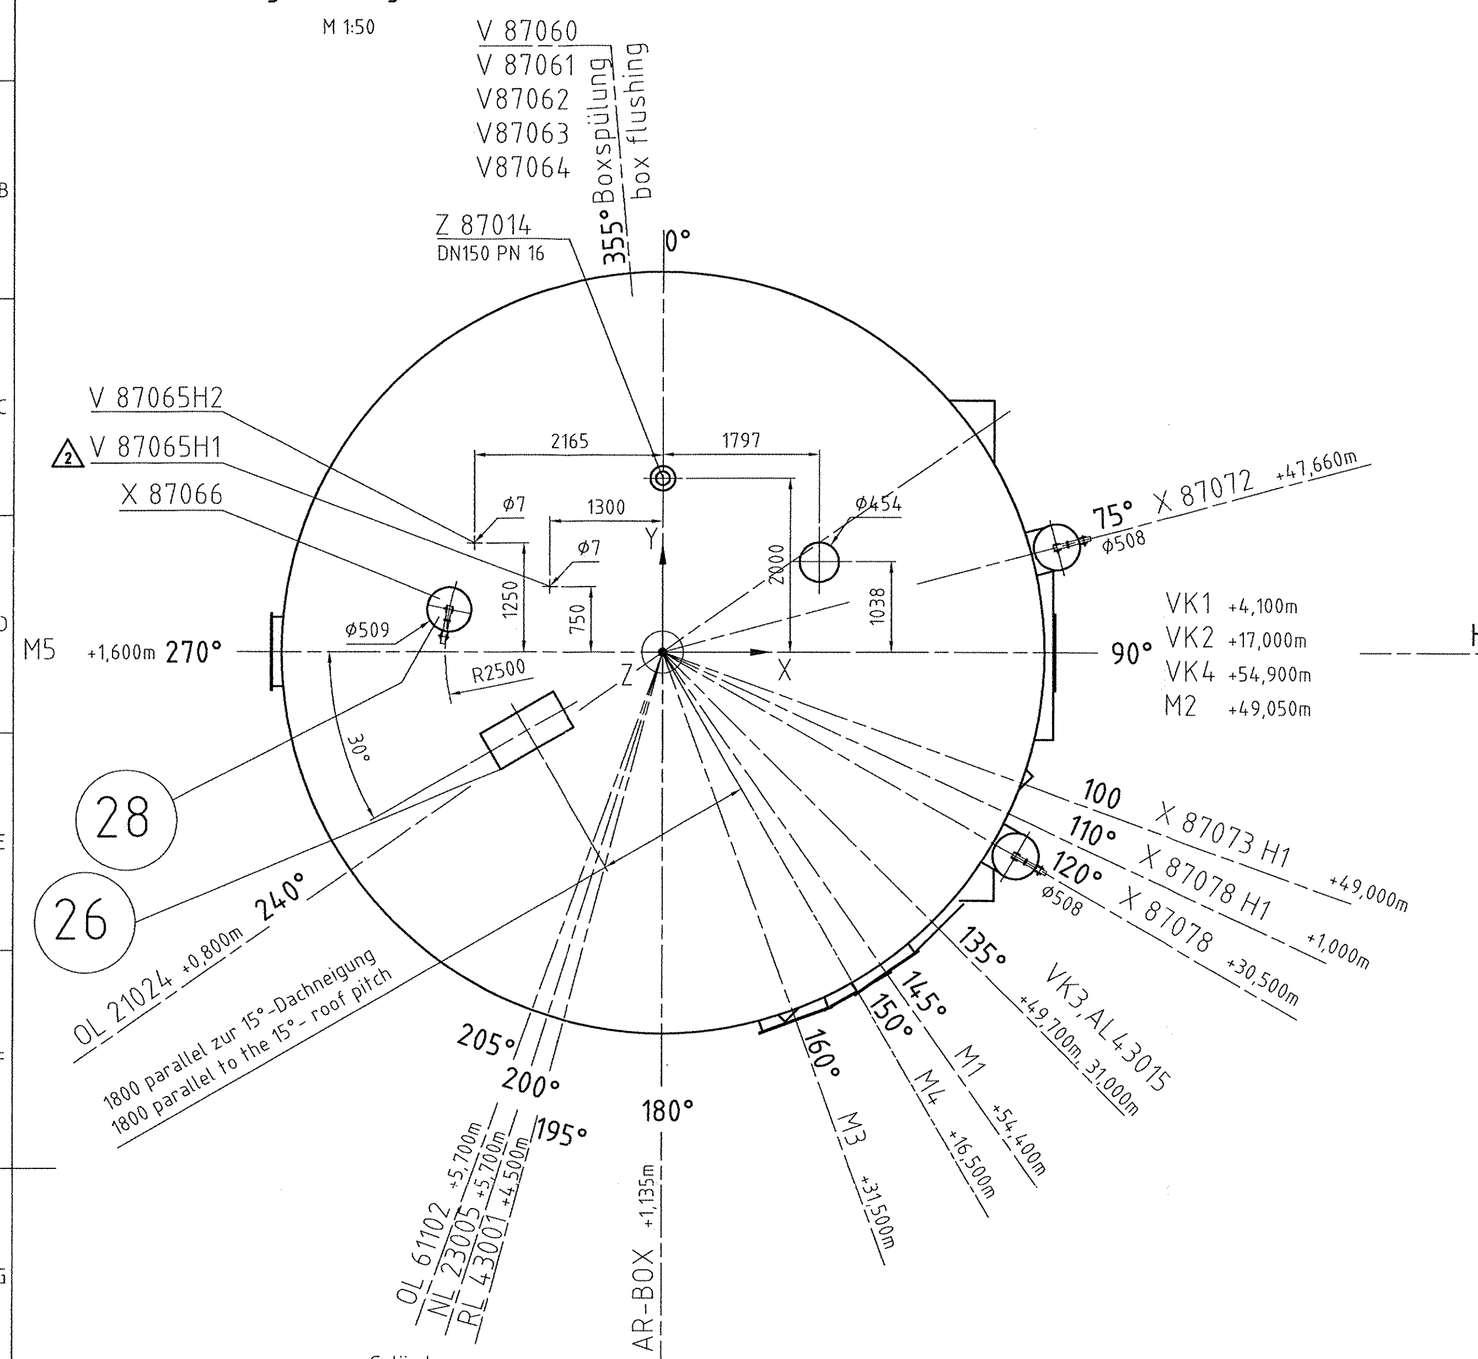

Dach - Anordnung der Sparren
roof - arrangement of the rafters

M 1:50

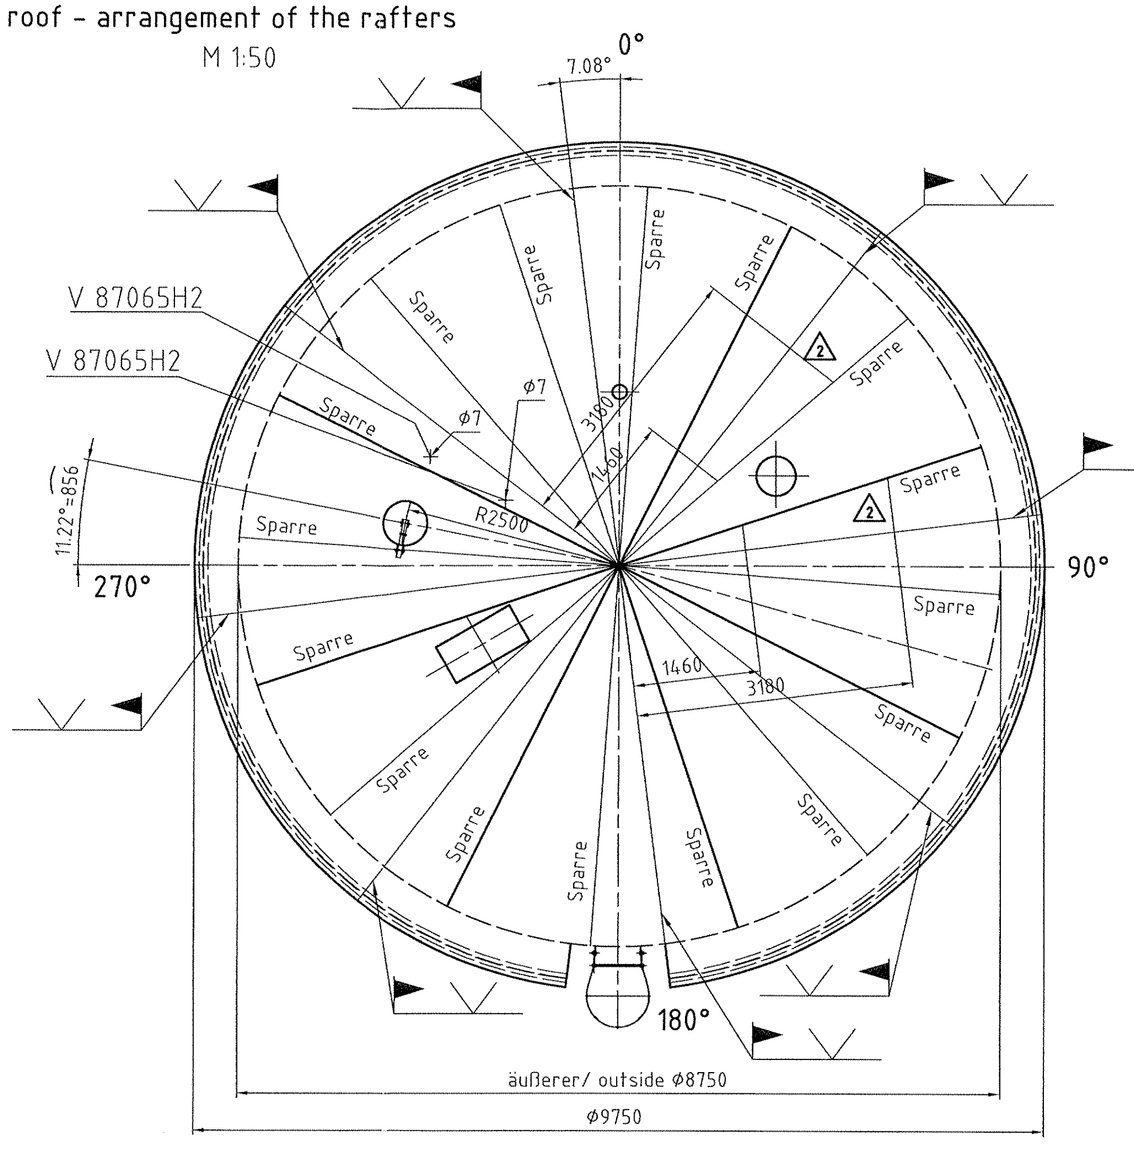

Messleitungsventile (225°) / measurement connection valve (225°)

Anordnung Messleitungsventile / arrangement measurement connection valve
+0,800m bis +2,000m

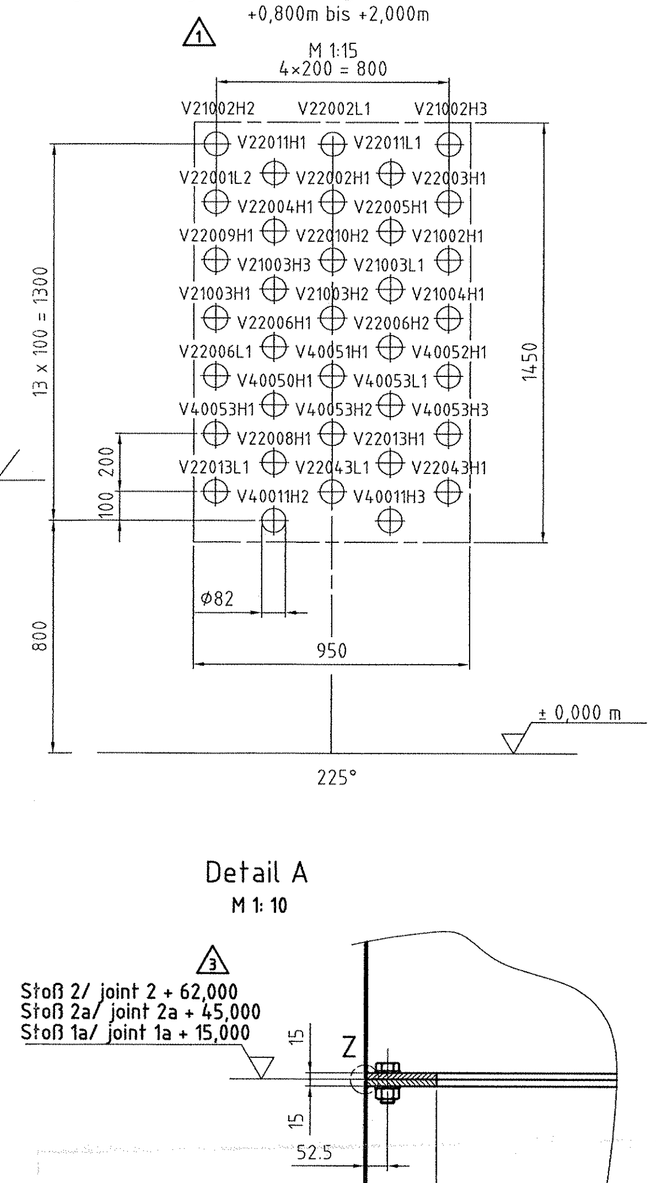

Detail A
M 1: 10

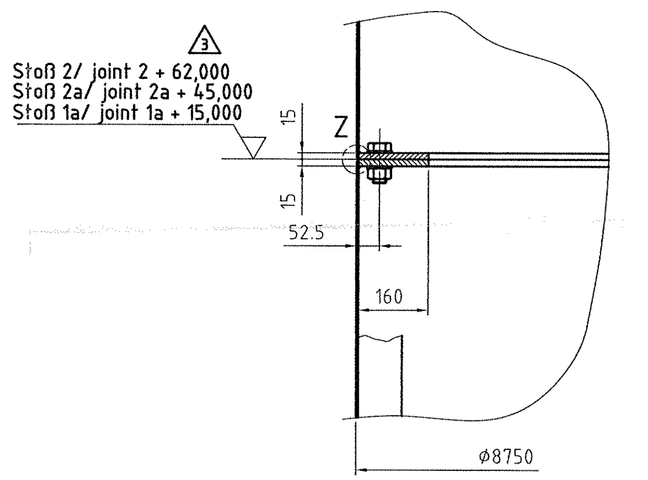

Detail B
M 1: 10

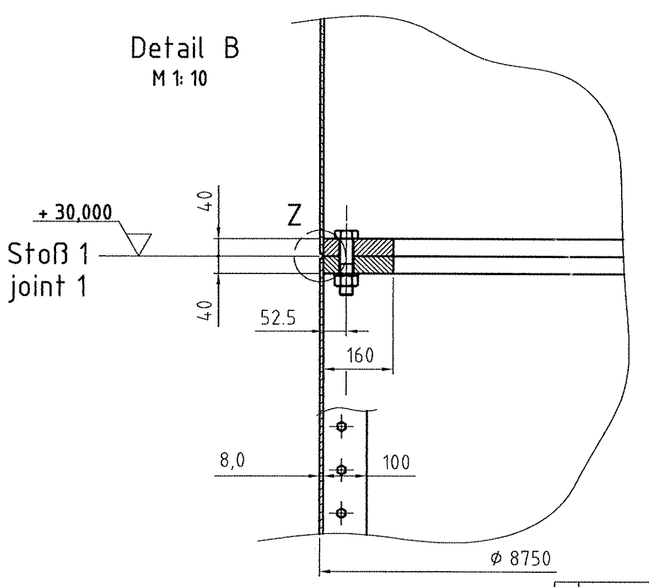

Geländer
s. Zchng. 05-101-502
railing
see Drwg.No. 05-101-502

M 1: 20

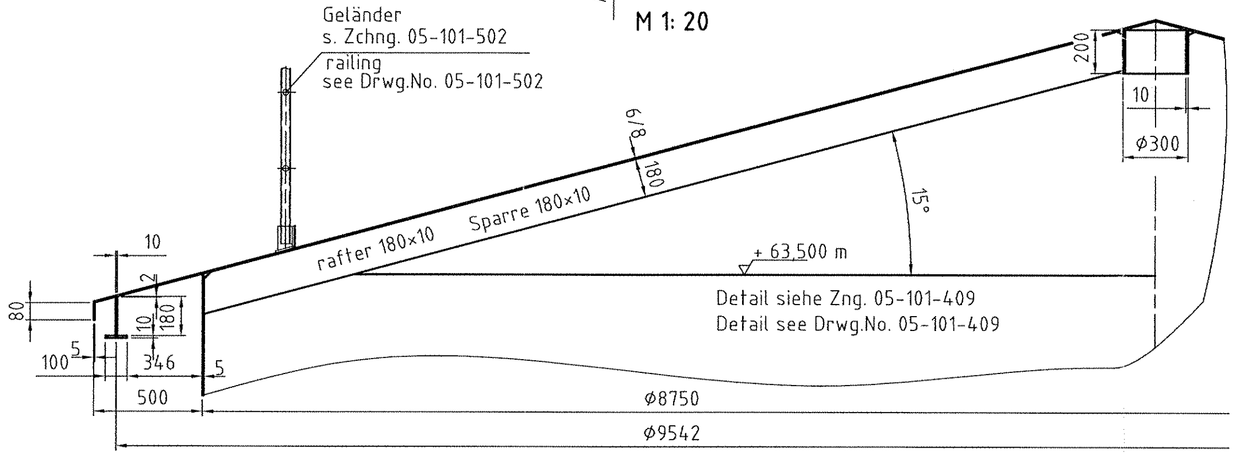

Boxspülung (355°) / box flushing (355°)

⚠1 M 1:20

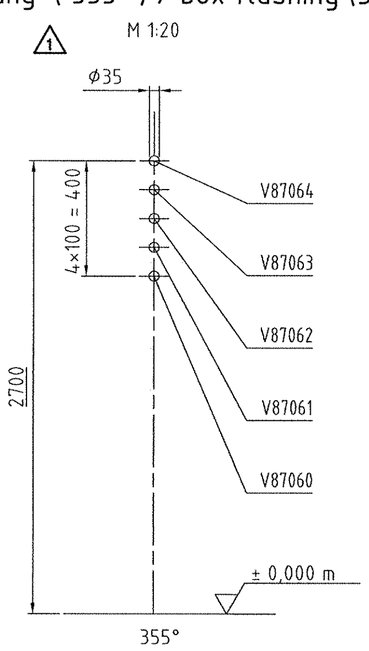

Z 87014
M 1:10

Vorschweißflansch
welding-neck flange
DN 150 , PN 16
DIN 2633

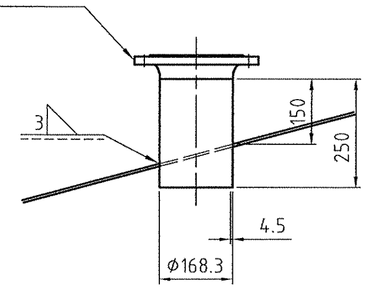

Detail Z
Verschweißung der Bleche
an den Stoßkanten
welding the sheet metals
to impact-edge

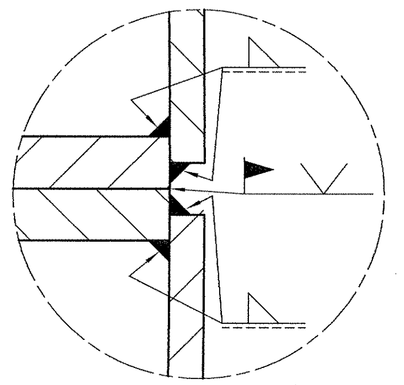

-	3	-	1 x Revision	Reinek	15.06.05
-	2	-	3 x Revision	Reinek	07.06.05
-	1	-	3 x Revisions	Reinek	26.05.05
ARCHIVES REV.NO.	REV.	JOB NO.	DESCRIPTION	SIGN.	DATE

REVISIONS

Zeichnung gehört zu: 05-101-400
Drawing belongs to:

Hierzu gehört Zeichnung: 05-101-401 bis -415
See also drawing:

E				Werkstoff :			Alle mit Sauerstoff in Berührung kommenden Teile öl- und fettfrei
D				Werkstückkanten	Maßstab	Allgemeintoleranzen	Ähnl. : / Ers.f.: / Ers.d.: / Masse kg
C							
B							
A							
Ä	Änd. Mittlg.	Datum	Bearb.	ISO-Methode E	Datum : / Name : / Gepr.: / Norm :		

Diese Zeichnung ist urheberrechtlich geschützt. Sie darf ohne unsere ausdrückliche Zustimmung weder vervielfältigt noch in irgendeiner Weise verwertet oder Dritten mitgeteilt bzw. weitergegeben werden.

Air Liquide AGS GmbH
Hanau

Bezug / Projekt : K70101 ASU No. 9 Kosice

Benennung : General Arrangement Coldbox ø8750 x 64680

AIR LIQUIDE

Blatt-Nr. : Blattzahl :

Sach-Nr. : F Z

Air System Barlage

DATE:	NAME:	CHECKED:	HISTORY FILE:
18.04.05	Behrendt	Eiselt	05-101-400-3.dwg

JOB CODE: K70101 ASU No. 9 Kosice
REFERENCE:

SCALE 1:50 | ORIGINAL FORMAT DIN A1
SHEET: 2 | OF 2 SHEETS

REPLACES:
REPLACED BY:

TITLE: General Arrangement Coldbox ø8750 x 64680

DRAWING No.: 05-101-400 | REV. 3