+36,00m to +48,00m

Fortsetzung siehe Z.-Nr. 05-101-408
connection see Drwg.No. 05-101-408

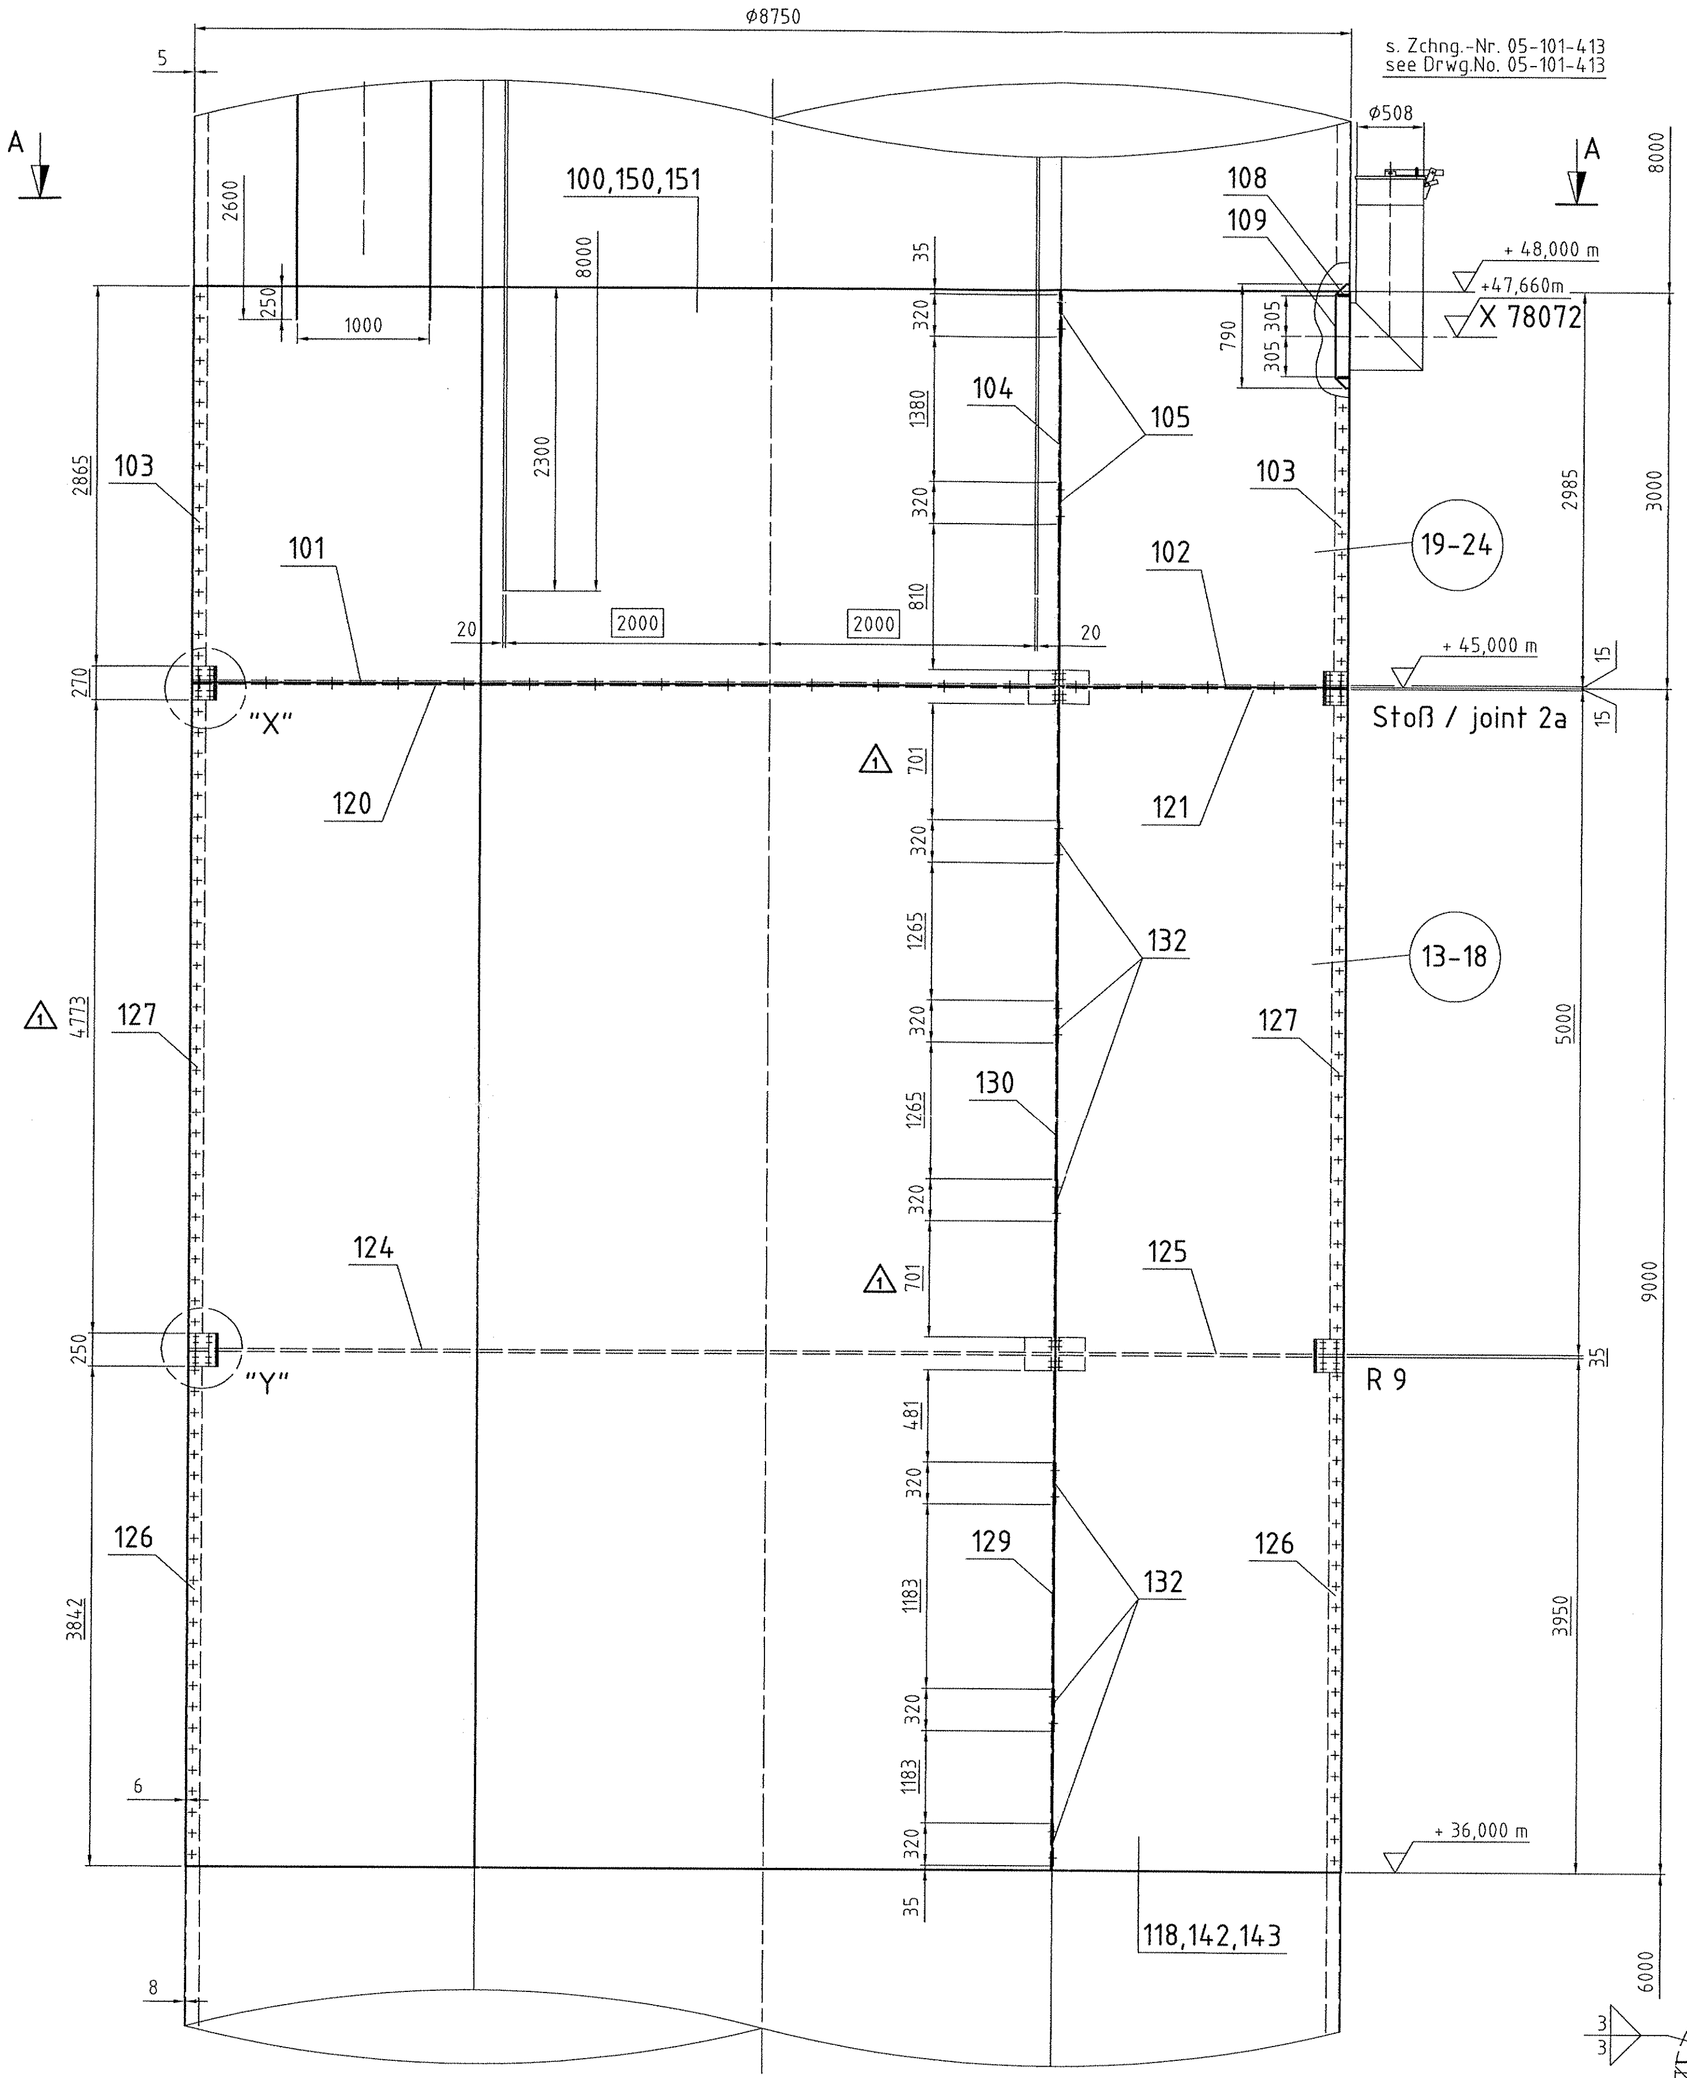

Fortsetzung siehe Z.-Nr. 05-101-406
connection see Drwg.No. 05-101-406

Schnitt A-A / section A-A

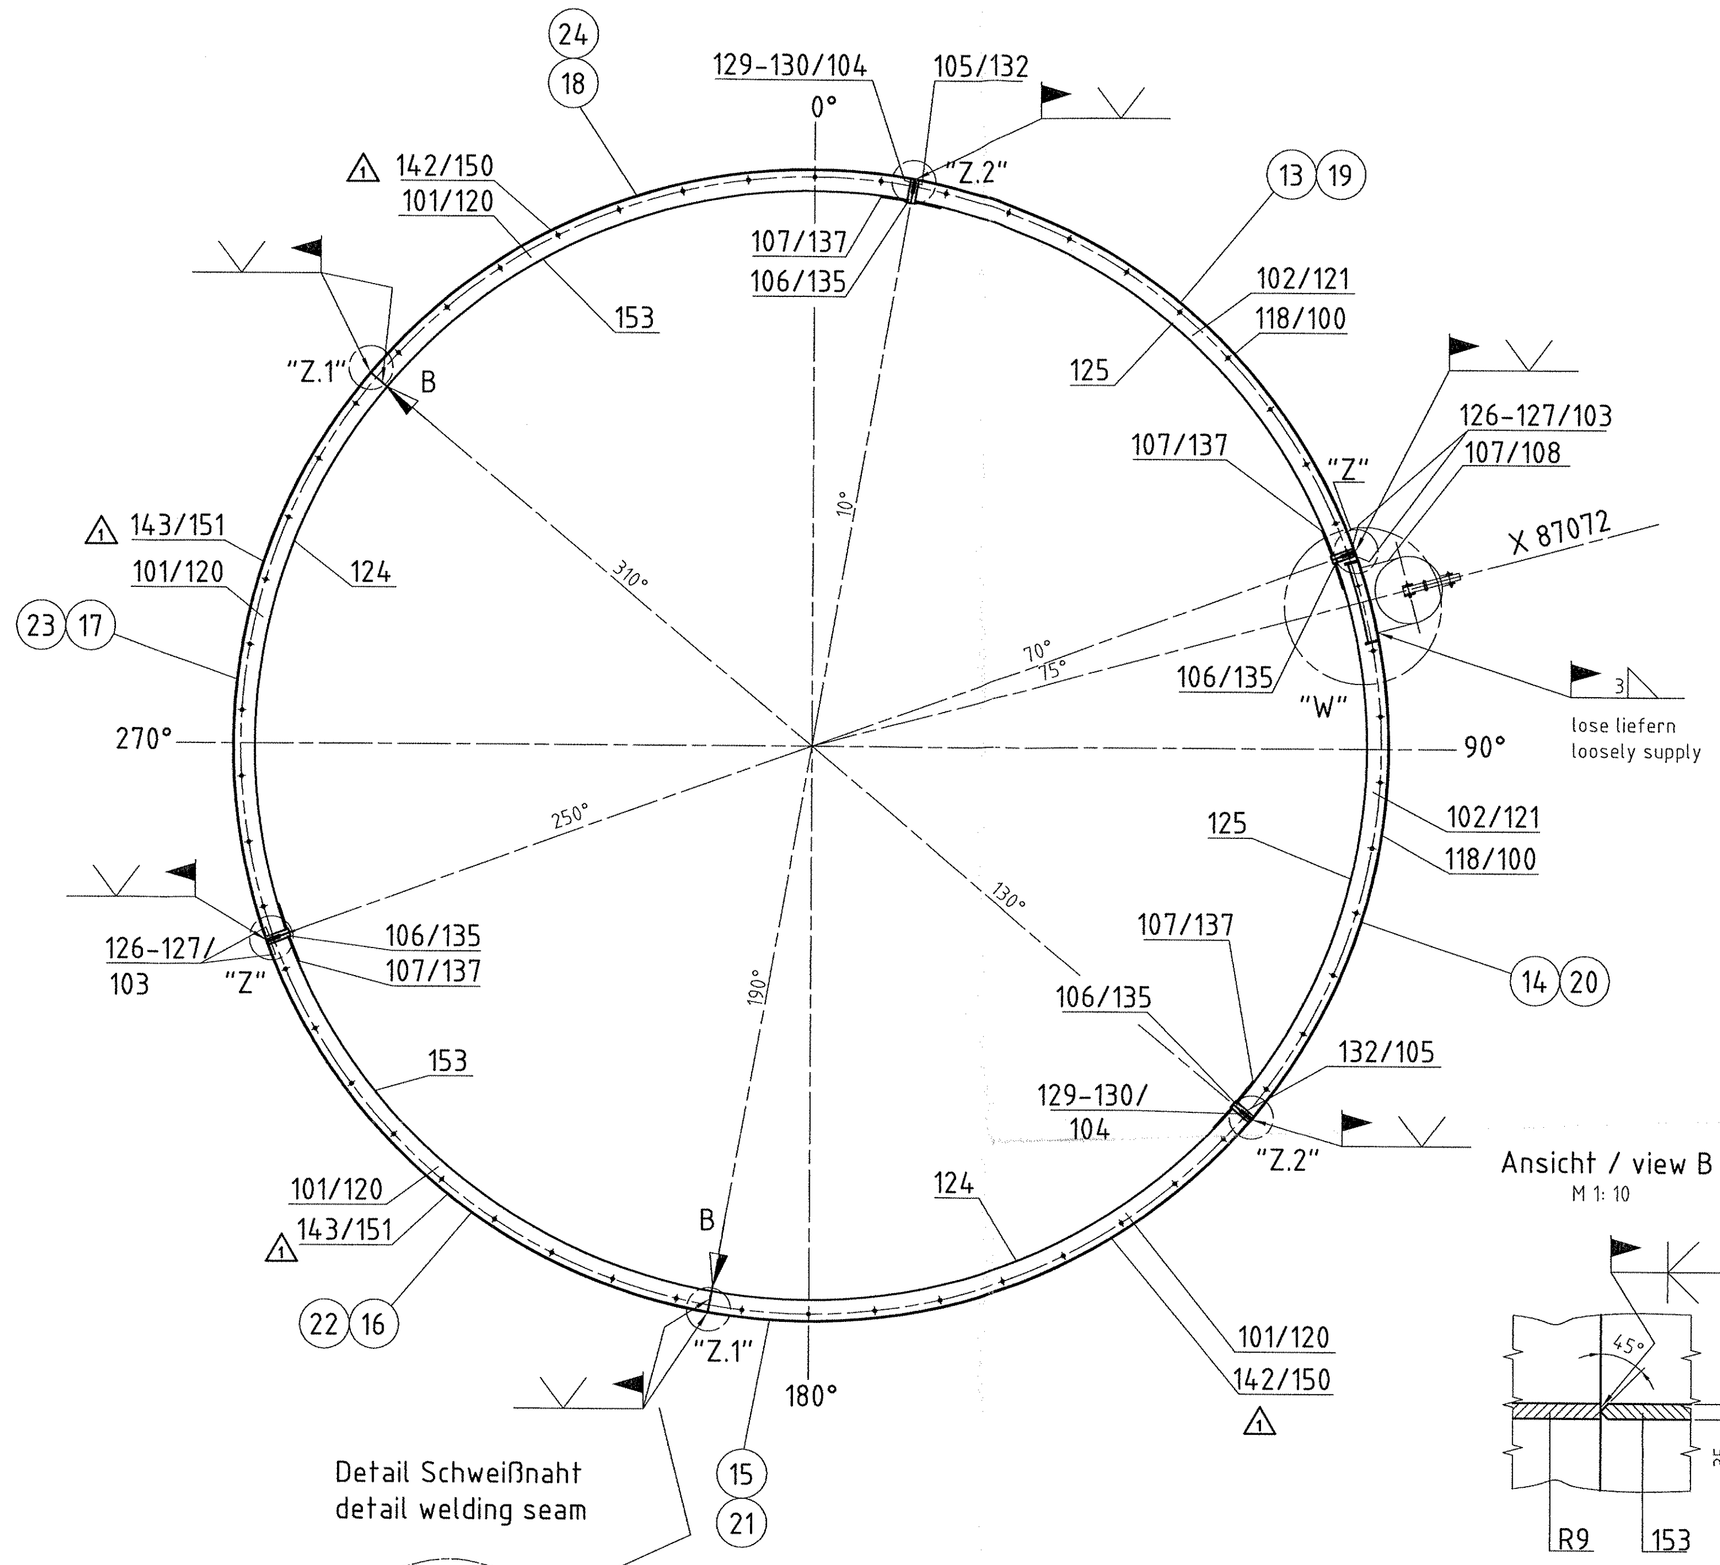

Ansicht / view B

M 1: 10

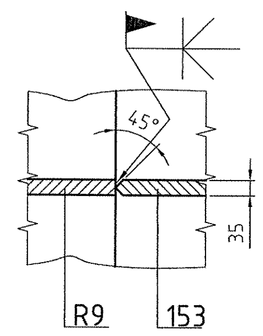

Detail Schweißnaht
detail welding seam

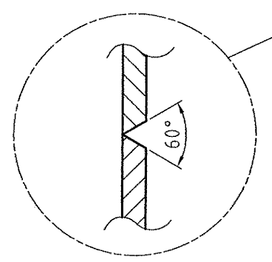

Detail "Z"

M 1:2

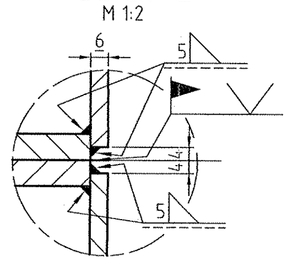

Detail "Z.2"

M 1:2

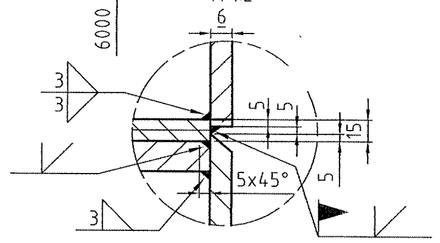

Detail "Z.1"

M 1:2

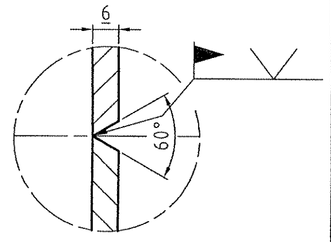

Zeichnung gehört zu: 05-101-400
Drawing belongs to:

Hierzu gehört Zeichnung: 05-101-401 bis -406; 05-101-408 bis -415
See also drawing:

E				Werkstoff :	Alle mit Sauerstoff in Berührung kommenden Teile öl- und fettfrei
D				Werkstückkanten	Maßstab / Allgemeintoleranzen
C					Ähnl. : / Ers.f.: / Ers.d.: / Masse kg
B					
A					
Ä	Änd. Mittlg.	Datum	Bearb.	ISO-Methode E	Datum : / Name : / Gepr.: / Norm :

Diese Zeichnung ist urheberrechtlich geschützt. Sie darf ohne unsere ausdrückliche Zustimmung weder vervielfältigt noch in irgendeiner Weise verwertet oder Dritten mitgeteilt bzw. weitergegeben werden.

Air Liquide AGS GmbH
Hanau

Bezug / Projekt : K70101 ASU No. 9 Kosice

Benennung : Coldbox (Pos. 13-18/ Pos. 19-24)
+36,00m to +48,00m

Blatt-Nr. : Blattzahl : Sach-Nr. : F Z

ARCHIVES REV.NO.	REV.	JOB NO.	DESCRIPTION	SIGN.	DATE
	1		7 x Revisions	Reinek	25.05.05

REVISIONS

Air System Barlage

DATE:	NAME:	CHECKED:	HISTORY FILE:
17.03.05	Thürling	Eiselt	05-101-407-1.dwg

JOB CODE: K70101 ASU No. 9 Kosice
REFERENCE:
SCALE 1:33 1/3 | ORIGINAL FORMAT DIN A1
SHEET: 1 | OF 3 SHEETS

REPLACES:
REPLACED BY:

TITLE: Coldbox (Pos. 13-18/ Pos. 19-24) +36,00m to +48,00m

DRAWING No.: 05-101-407 | REV. 1