Dach - roof

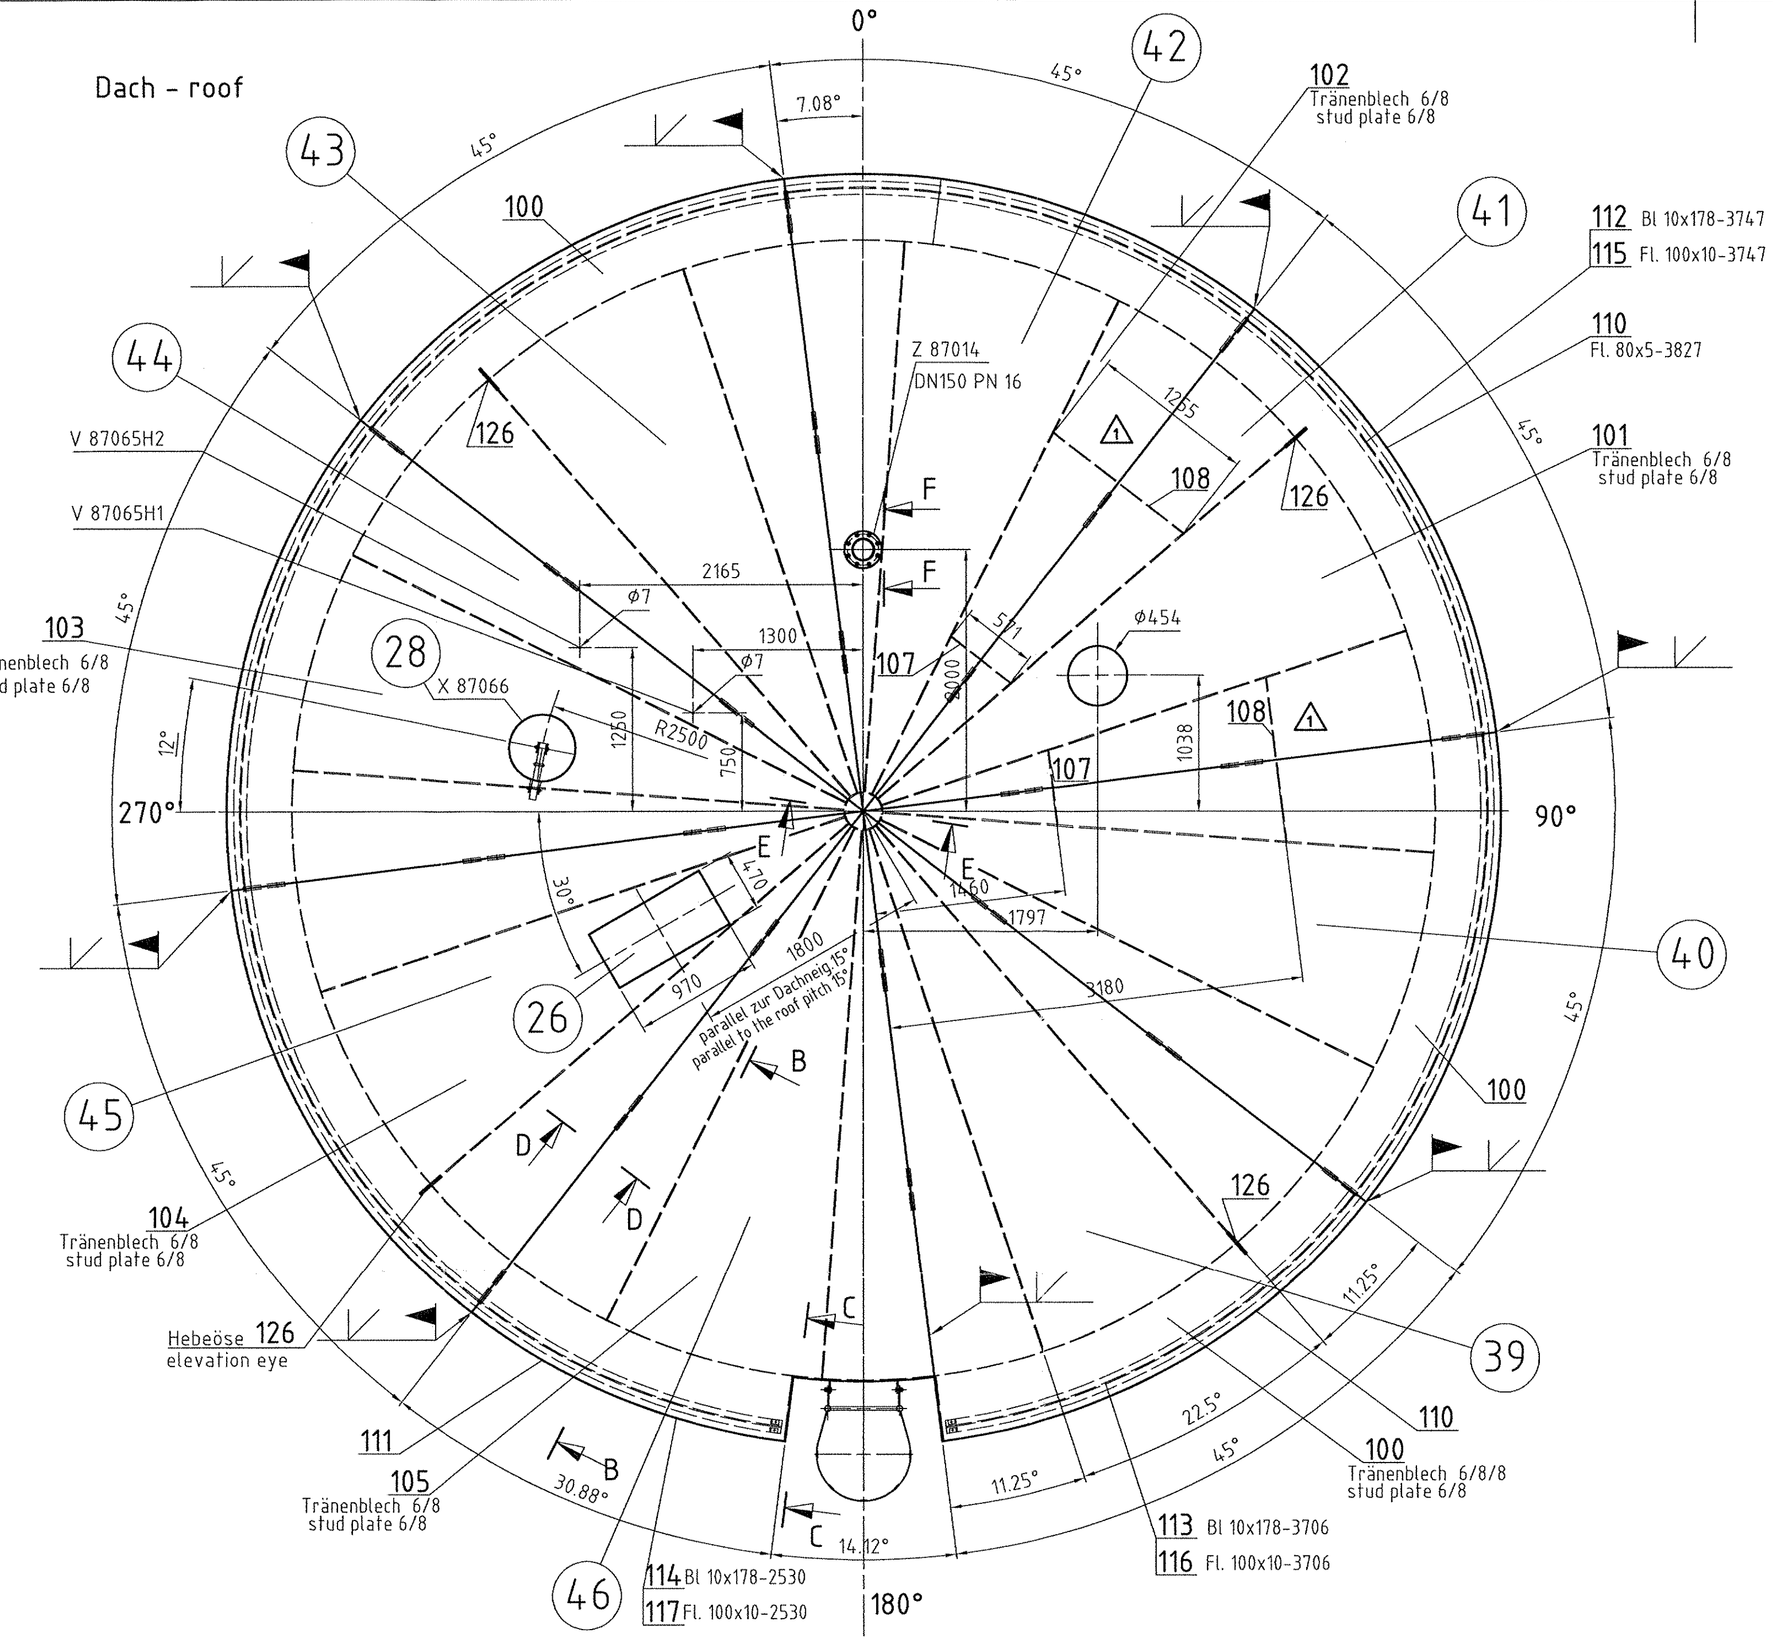

Detail "Y"

M 1:5

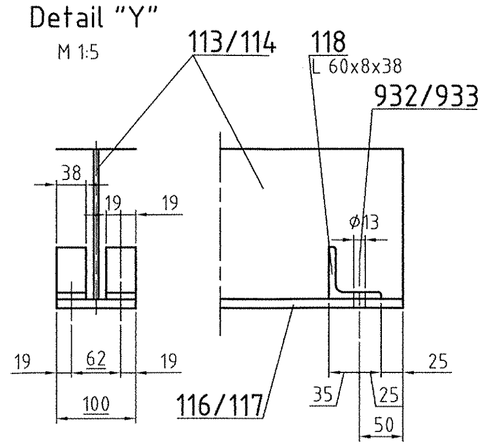

Schnitt E-E
section E-E

M 1: 10

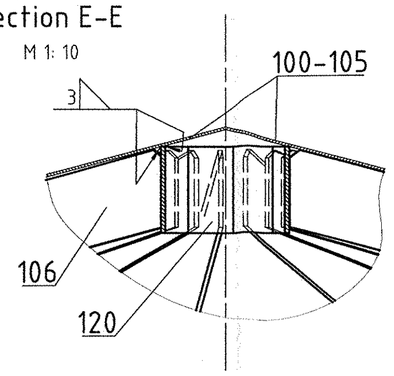

Detail Pos. 120

M 1:5

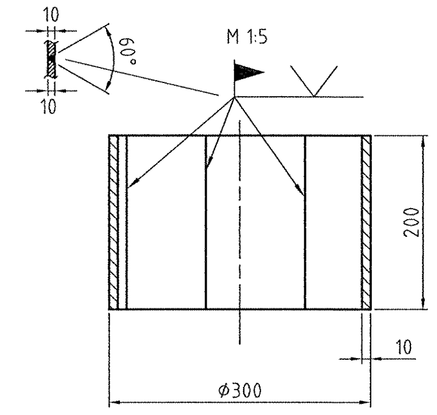

Schnitt C-C
section C-C

M 1: 10

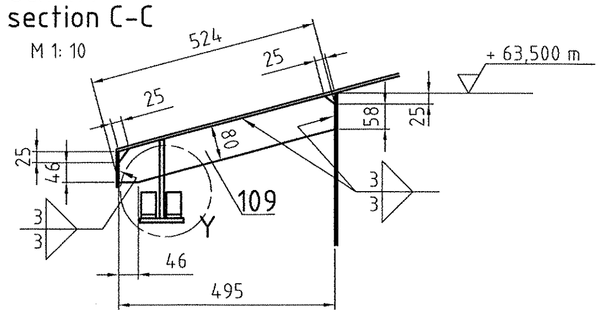

Sicherheitsklappe
safety butterfly valve

s. Zchng. 05-101-414 M 1: 20
s.drawing 05-101-414

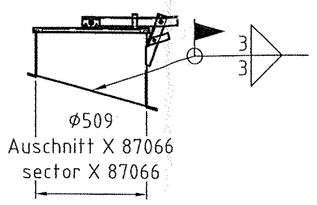

Füllloch
fill hole

M 1: 20

s. Zchng. 05-101-412
s.drawing 05-101-412

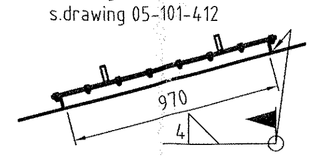

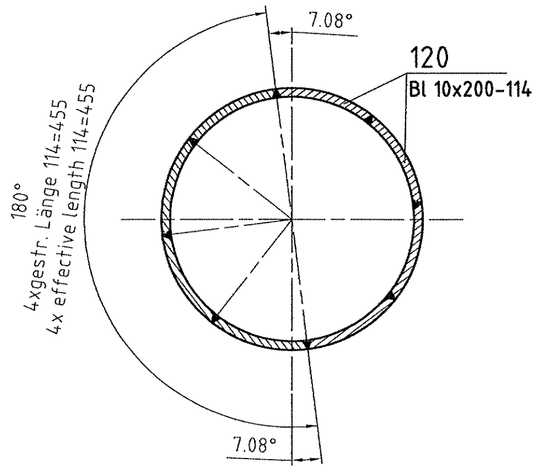

Detail Hebeöse Pos. 126
detail eyelet Pos. 126

M 1:5

4x mittig über Mantel und Sparren angeordnet auf
4x centrically on covering and rafter arranged on angle of
49,17°; 139,17°; 229,17°; 319,17°

Schnitt F-F
Stutzen SVW 87014
section F-F
nozzle SVW 87014

M 1: 10

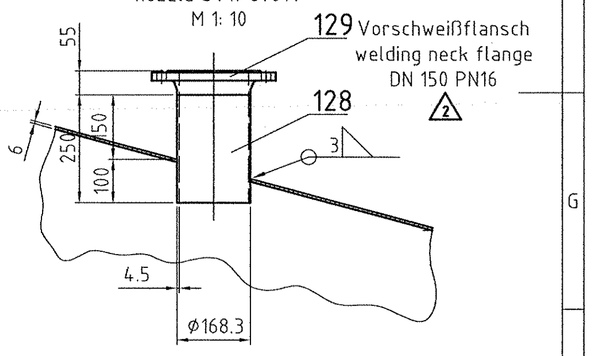

Schnitt B-B
section B-B

M 1: 10

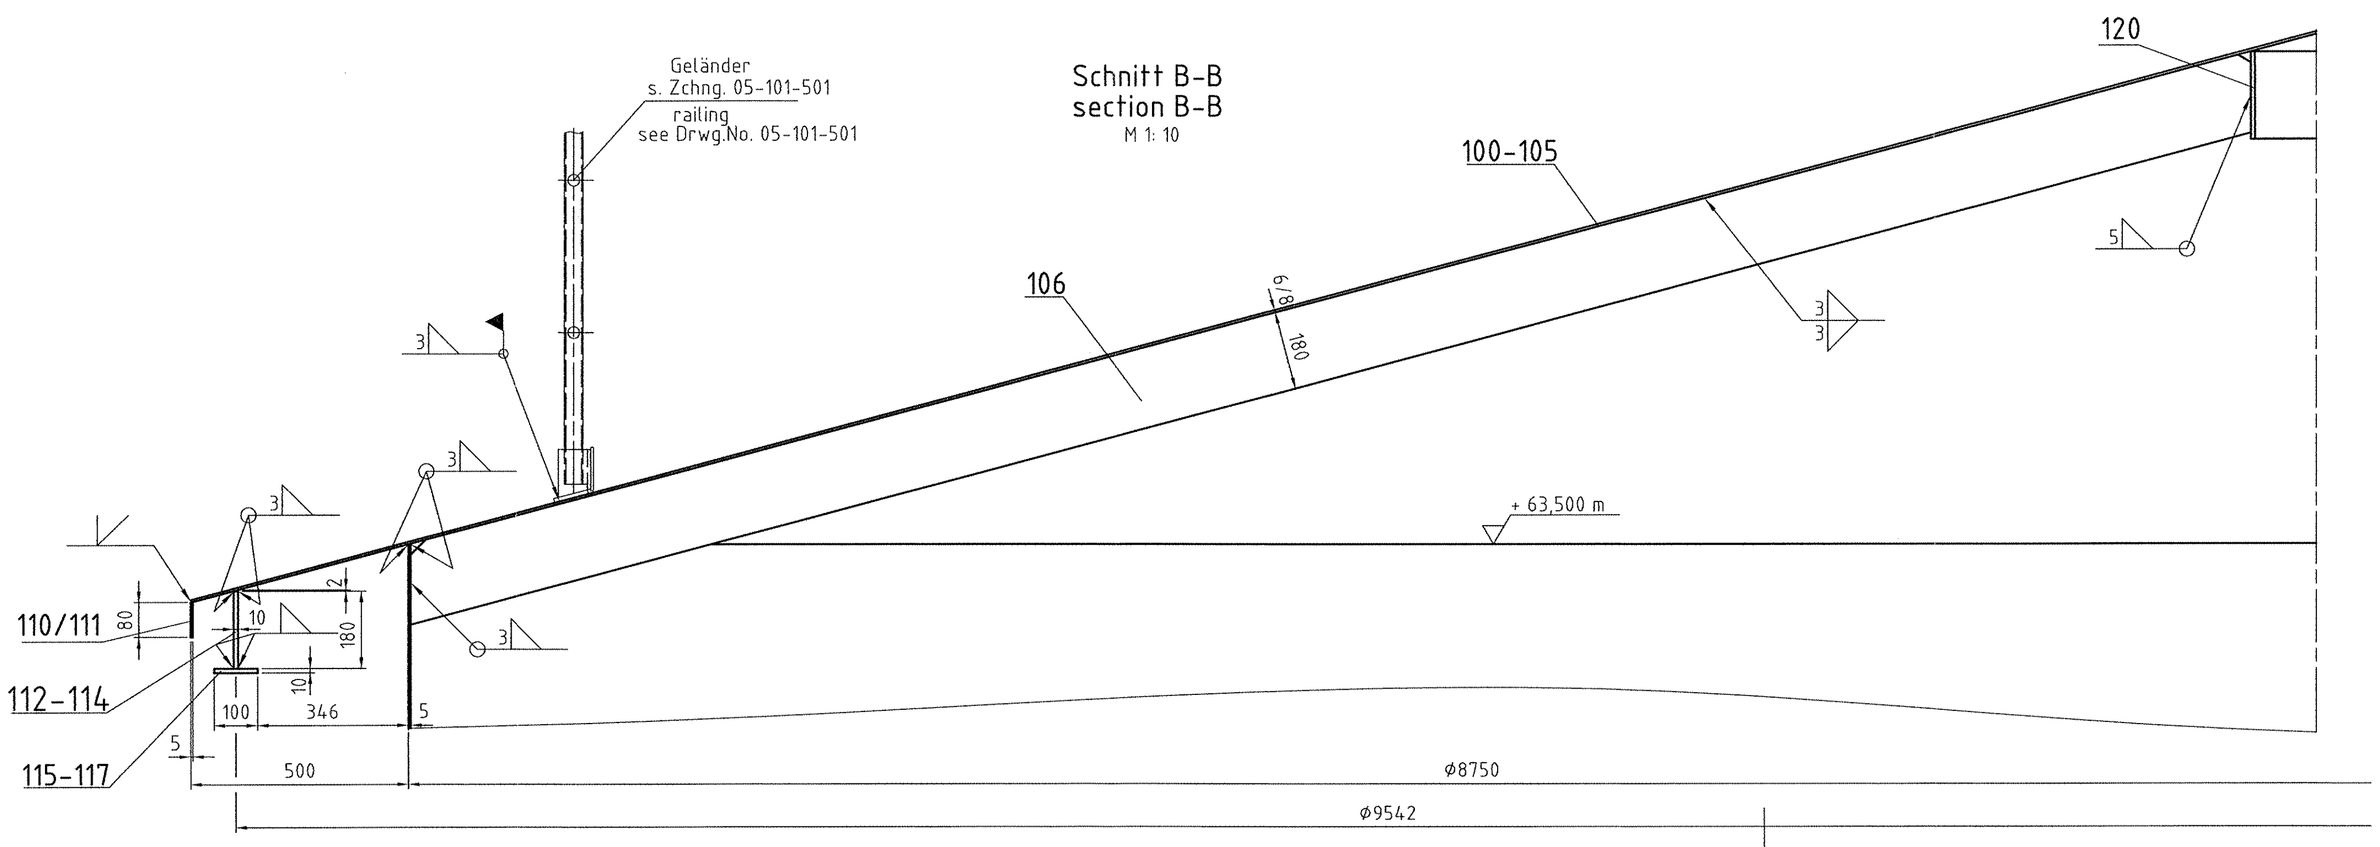

Zeichnung gehört zu: 05-101-400
Drawing belongs to:

Hierzu gehört Zeichnung: 05-101-401....408
See also drawing: 05-101-410....415

ARCHIVES REV.NO.	REV.	JOB NO.	DESCRIPTION	SIGN.	DATE
-	2	-	1 x Revisions	Reinek	17.06.05
-	1	-	2 x Revisions	Reinek	07.06.05

REVISIONS

Werkstoff :
Werkstückkanten | Maßstab | Allgemeintoleranzen
Alle mit Sauerstoff in Berührung kommenden Teile öl- und fettfrei
Ähnl. :
Ers.f.:
Ers.d.:
Masse kg
Datum :
Name :
Gepr.: | Norm :
ISO-Methode E

Ä | Änd. Mittlg. | Datum | Bearb.

Diese Zeichnung ist urheberrechtlich geschützt. Sie darf ohne unsere ausdrückliche Zustimmung weder vervielfältigt noch in irgendeiner Weise verwertet oder Dritten mitgeteilt bzw. weitergegeben werden.

Air Liquide AGS GmbH Hanau

Bezug / Projekt : K70101 ASU No. 9 Kosice

Benennung : Coldbox (Pos. 39-46) +62,00m to roof

AIR LIQUIDE

Blatt-Nr. : Blattzahl :
Sach-Nr. : F Z

Air System Barlage

DATE:	NAME:	CHECKED:	HISTORY FILE:
22.04.05	Speer	Behrendt	05-101-409-3.dwg

JOB CODE: K70101 ASU No. 9 Kosice
REFERENCE:
SCALE 1:33 1/3 (1:20;1:10; 1:5)
ORIGINAL FORMAT DIN A1
SHEET: 1 OF 2 SHEETS

REPLACES:
REPLACED BY:
TITLE: Coldbox (Pos.39-46) +62,00m to roof
DRAWING No.: 05-101-409
REV. 2