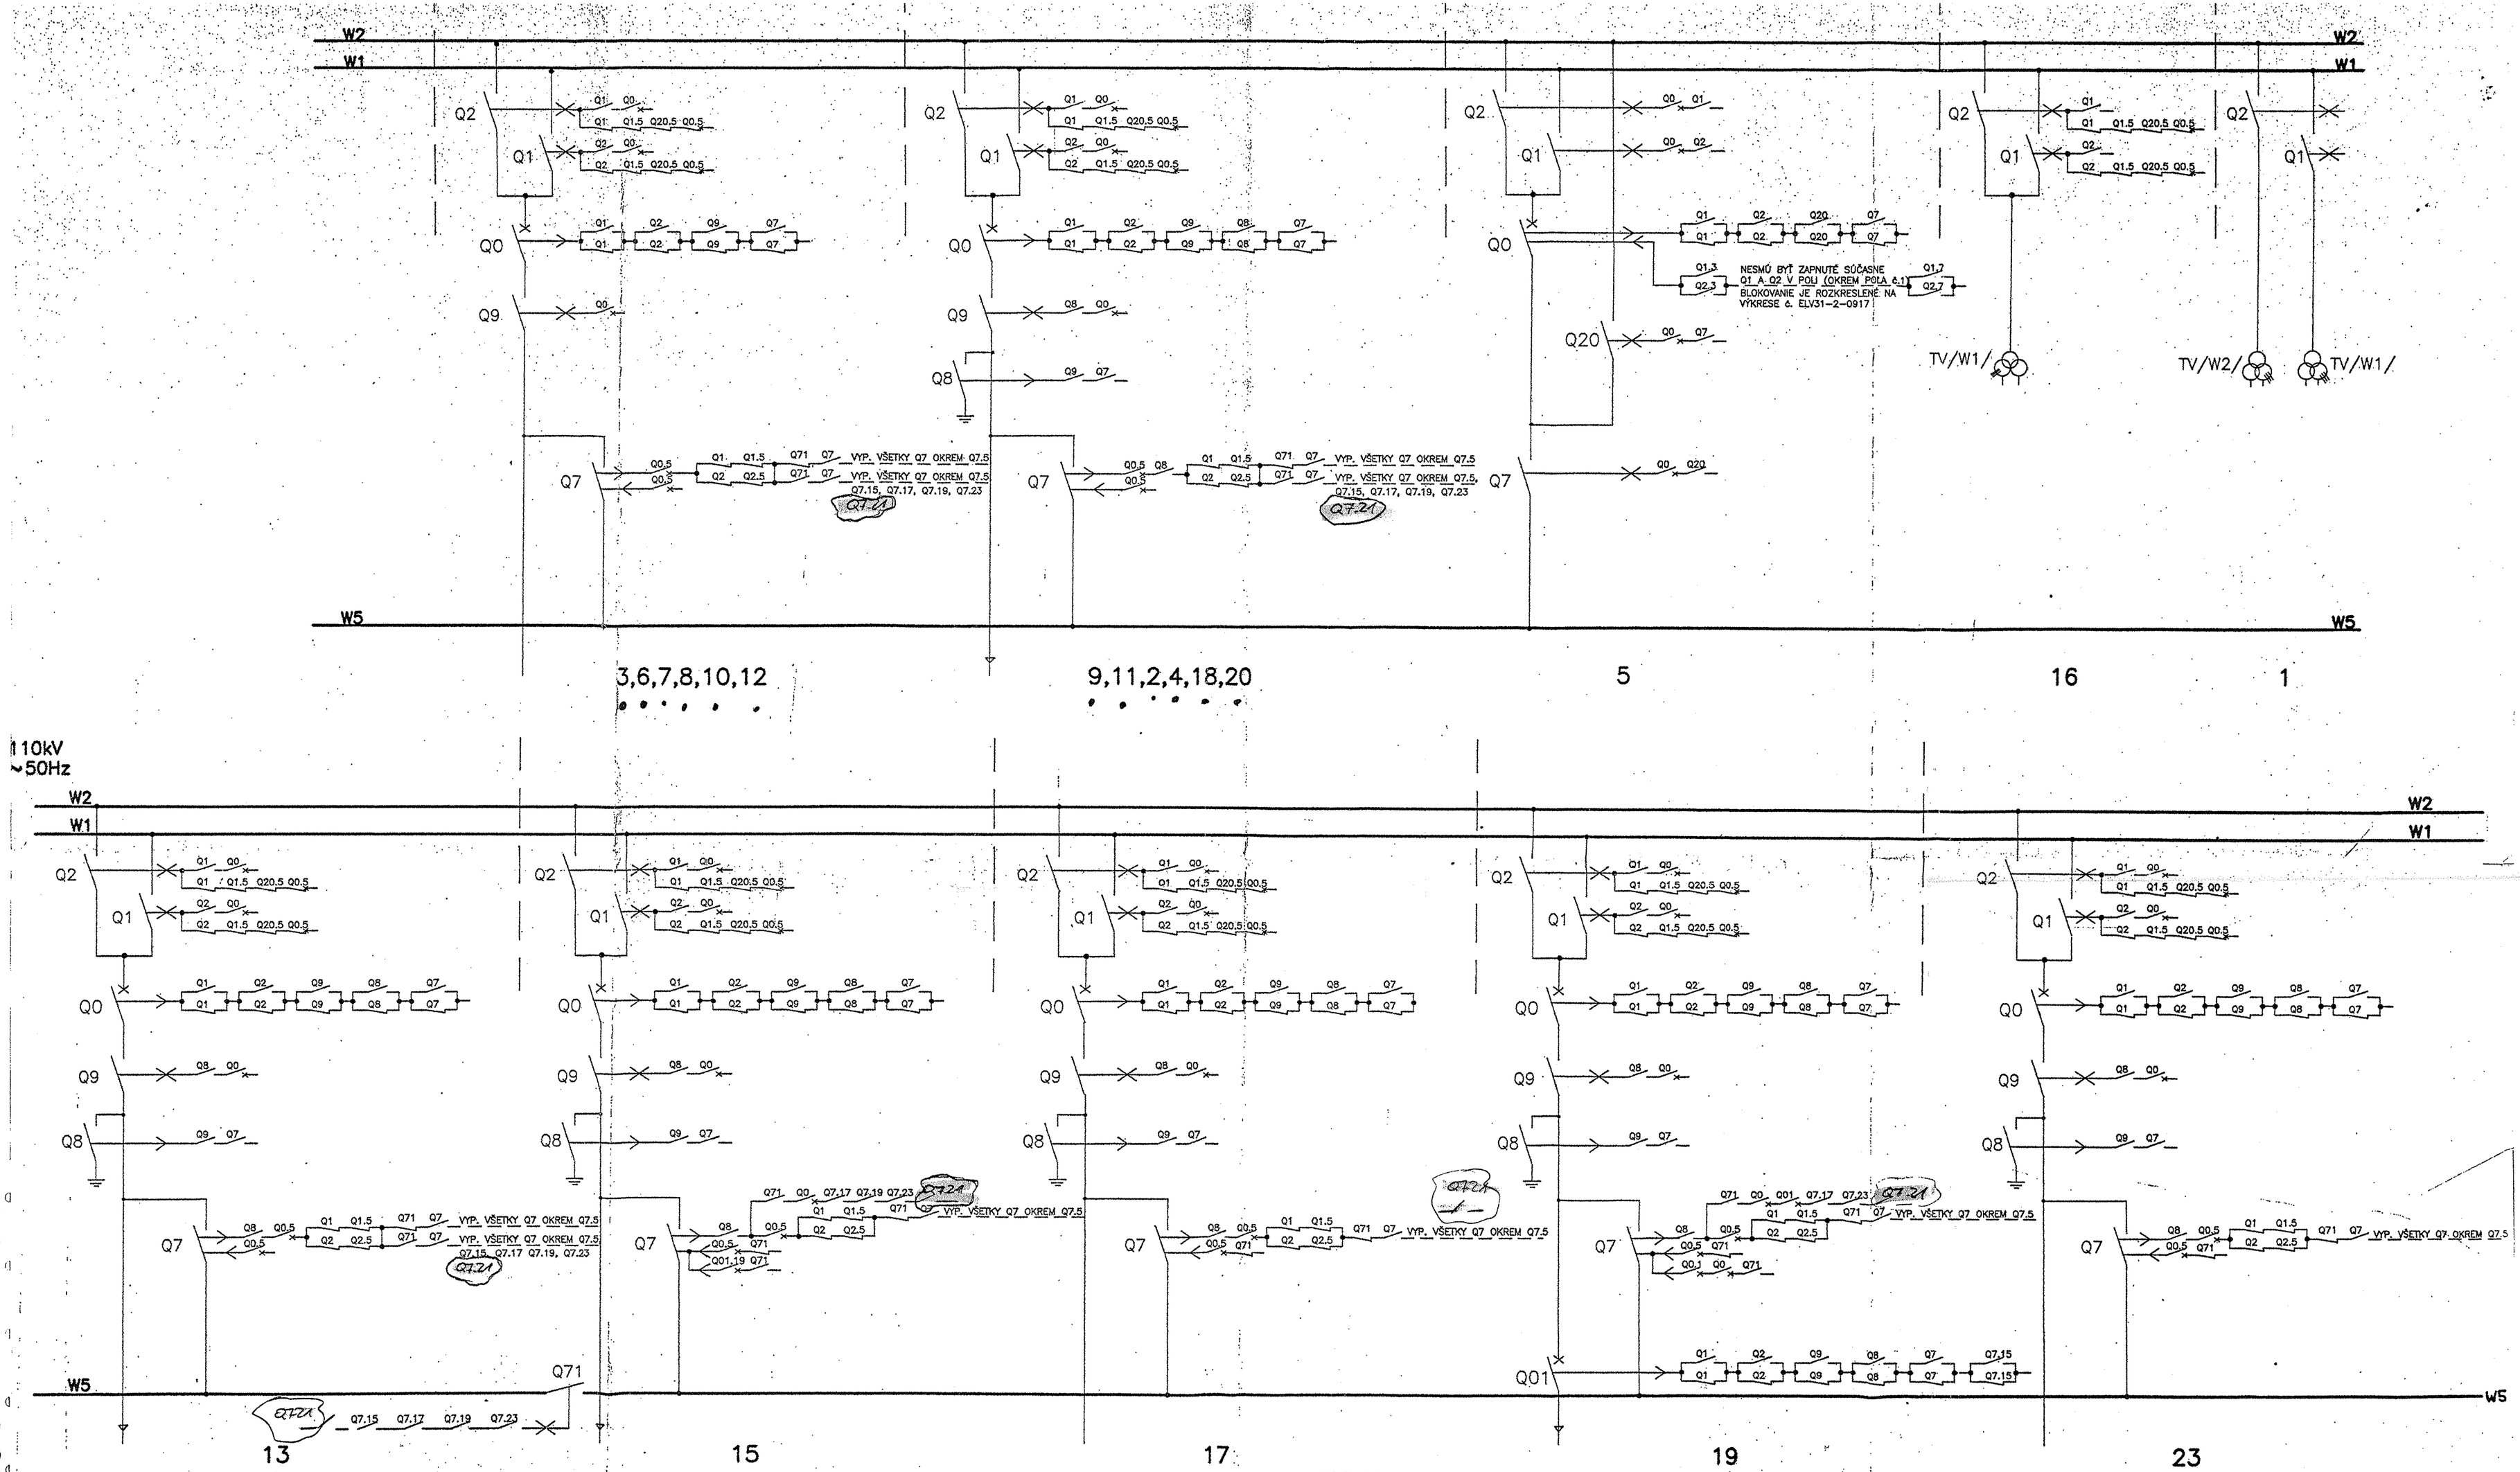

LEGENDA:

ZAPÍNANIE PRÍSTROJA

VYPÍNANIE PRÍSTROJA

VYPNUTÝ PRÍSTROJ

ZAPNUTÝ PRÍSTROJ

AS BUILT
DATED: 15. Jan. 2007

ELEKTROVOD Bratislava a.s. 816 46 BRATISLAVA M.ČULENA 5 TEL 526 6236 FAX 363 304	VYPRACOVAL: Ing.HOMOLOVÁ	VED. ÚTVARU: Ing.KUČERA	MIERKA
	ZODP. PROJEKTANT: Ing.MAJERNÍK	PTK: Ing.MAJERNÍK	PRÍLOHA 16
	VEDÚCI ODDELENIA: Ing.MAJERNÍK	HIP: Ing.ANTAL	PROJ. STUPEŇ: P.
	ZÁKAZNÍK: VSŽ OCEĽ s.r.o.		A4 8
	STAVBA: VSŽ MODERNIZÁCIA A GO VSTUPNEJ ROZVODNE T01		ZÁK.Č.: 6542
	OBJEKT-P.S. 01 ROZVODŇA 110kV		DÁTUM: 11.'95
	PREHĽADOVÁ SCHÉMA BLOKOVANIA R110kV		ZOZNAM PROJ. DOK. ELV31-6-3675
			Č. VÝKRESU ELV31-1-9771