

AREVA Sachsenwerk GmbH Geschäftsbereich Energieverteilung Fachbereich Mittelspannungsschaltanlagen Königsbrücker Strasse 124 01099 Dresden Tel.: (0351) 820-3394 Fax: (0351) 820-2602

US STEEL KOSICE/SLOVAKIA
50.3023.01
SUBSTATION T81

RING CIRCUIT DIAGRAM

A = L00R

/ A01

D009781.01. 611-3. AHA

50.3023.01-A4-741-104
COVER SHEET


PANEL
01 - 09


| | |
|--------|------------|
| DATE : | 06.06.2005 |
| prep.: | Hänicke |
| Check: | Grohmann |
| Norm : | |

11.12.2006 HJ0715ME
A01
ADM

02 AS BUILT 5.12.2006 AD
01 Approval 30.06.2005 Hae
Nr. Alteration Date Name

| |
|---|
| |</ |
|---|

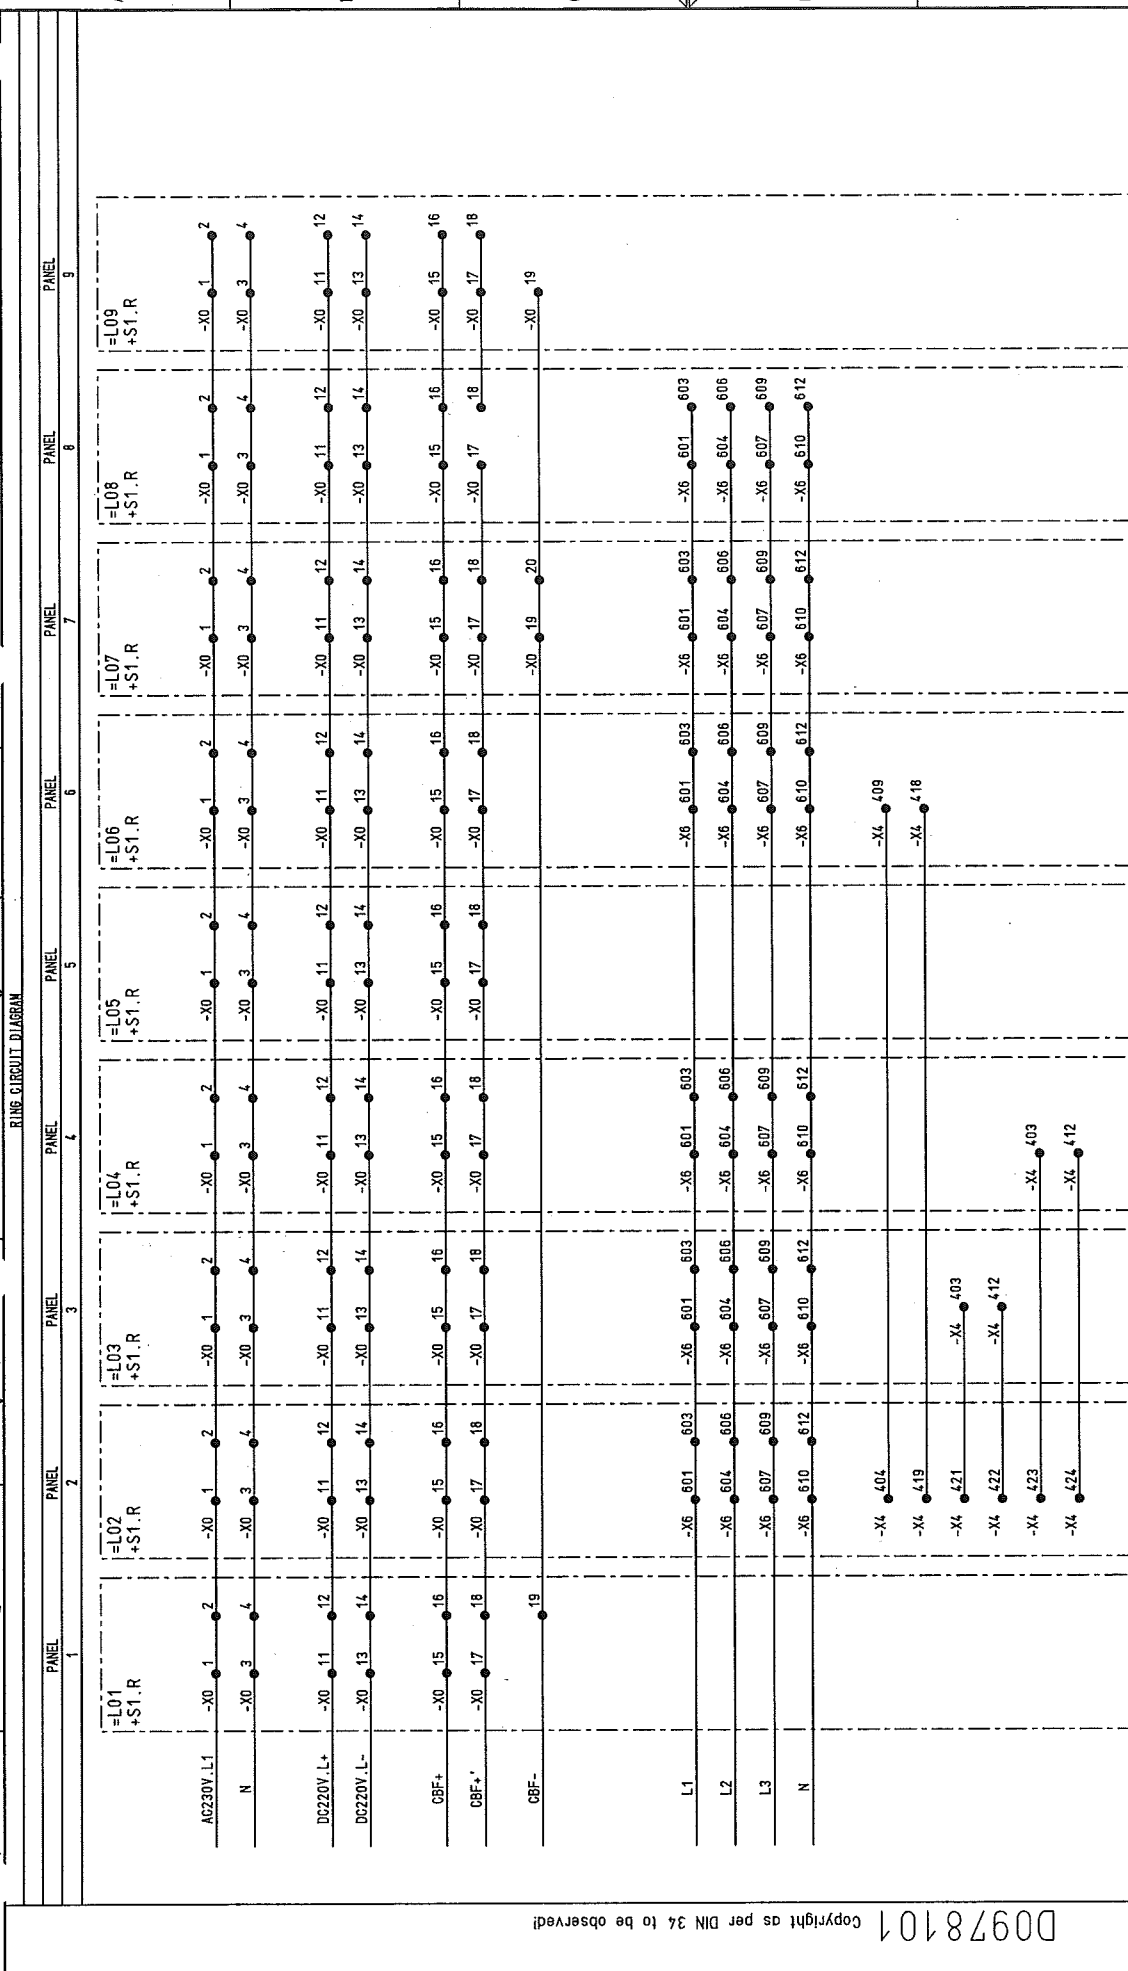[illegible]

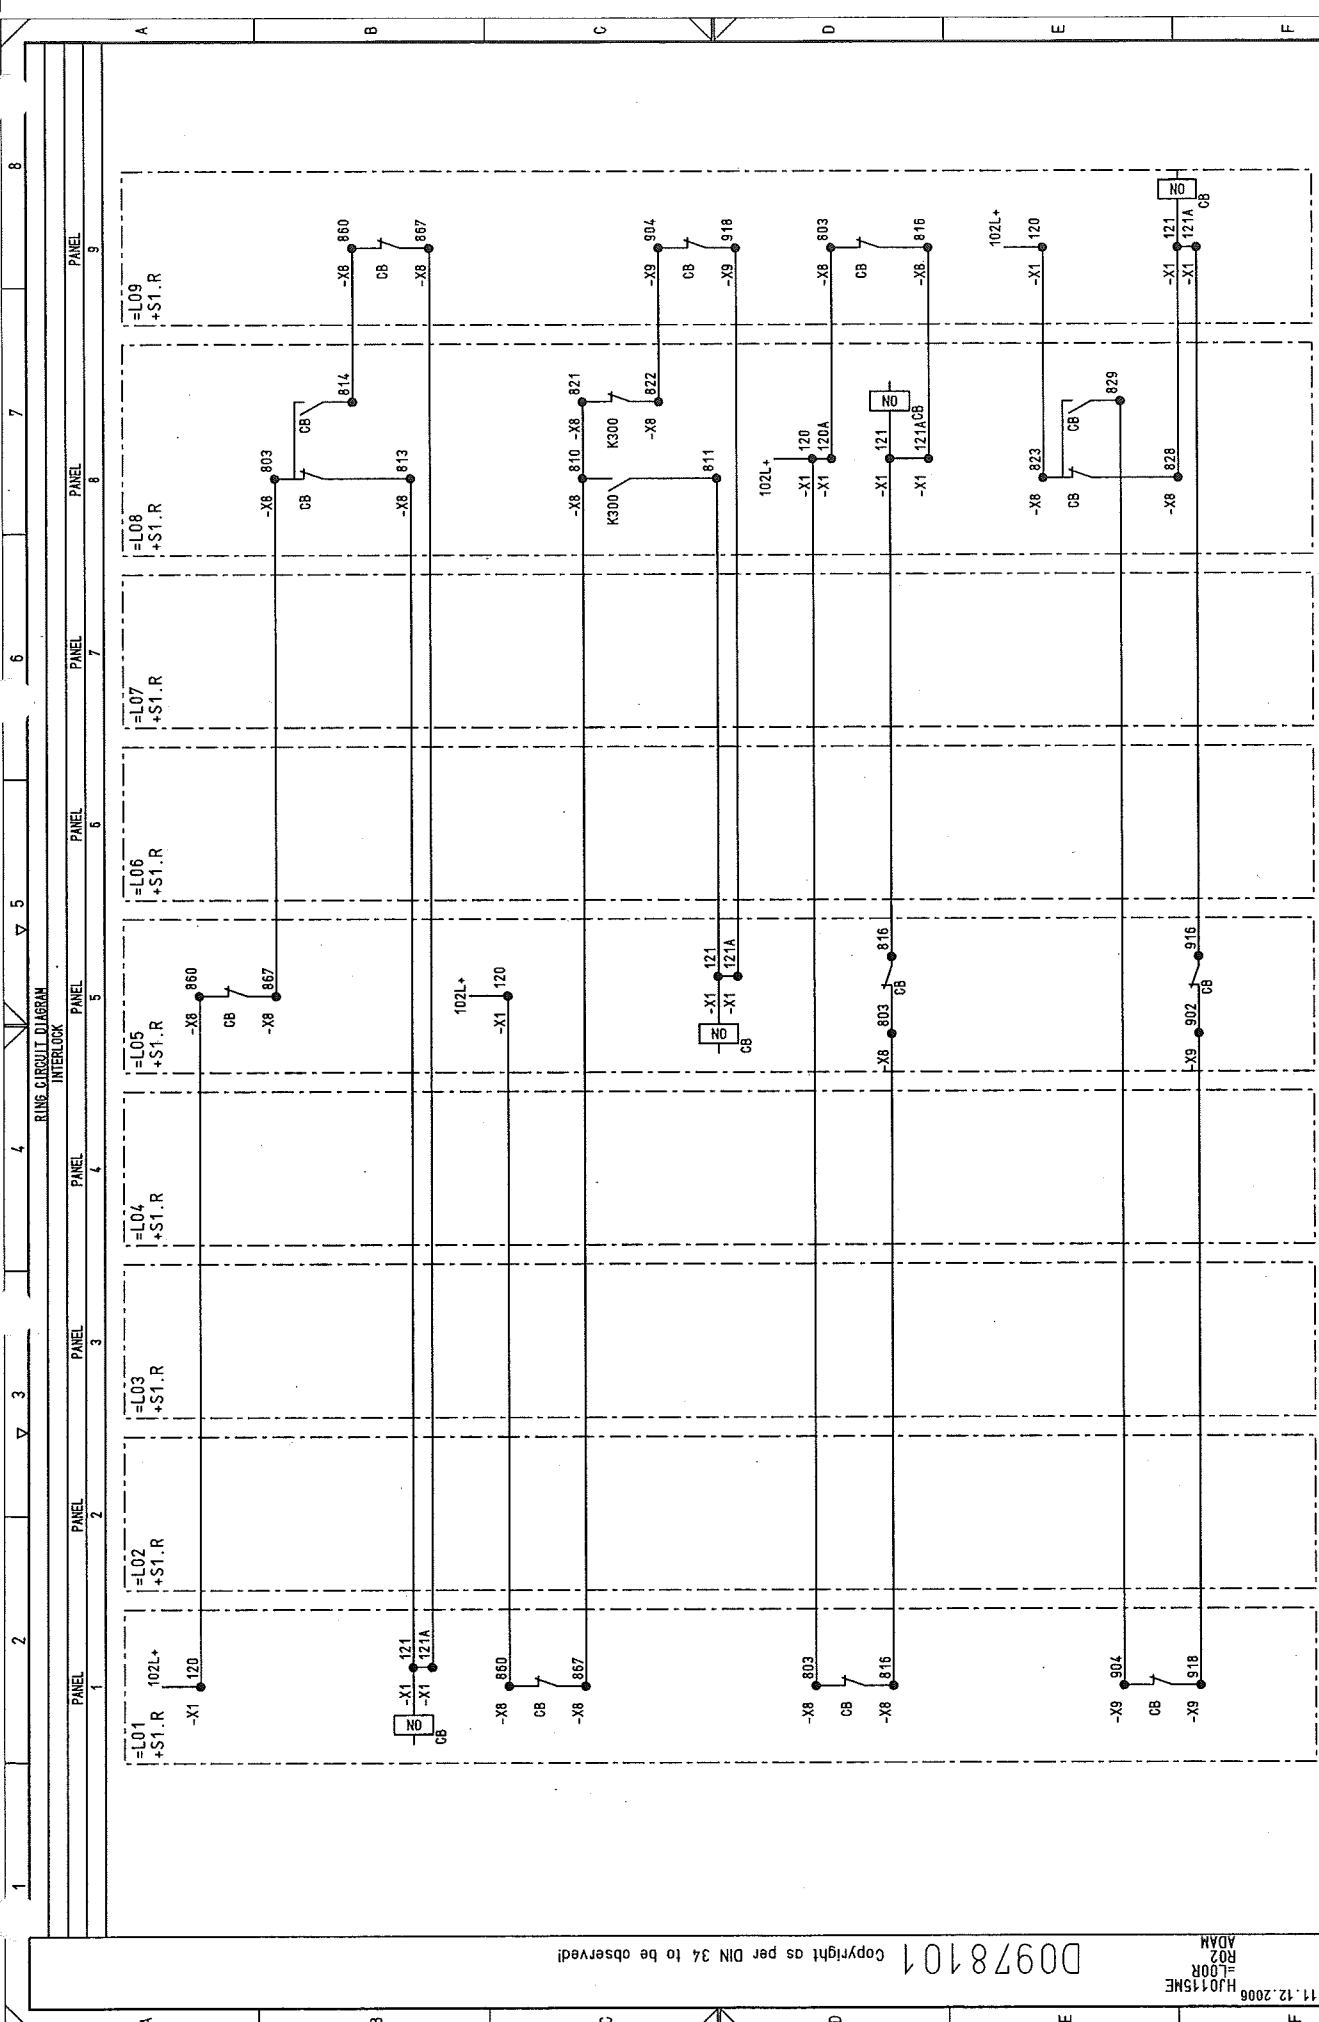

| |
|---|
| |
|---|