Diese Zeichnung ist urheberrechtlich geschützt. Sie darf
ohne unsere ausdrückliche Zustimmung weder vervielfältigt
noch in irgendeiner Weise verwertet oder Dritten mit-
geteilt bzw. weitergegeben werden.

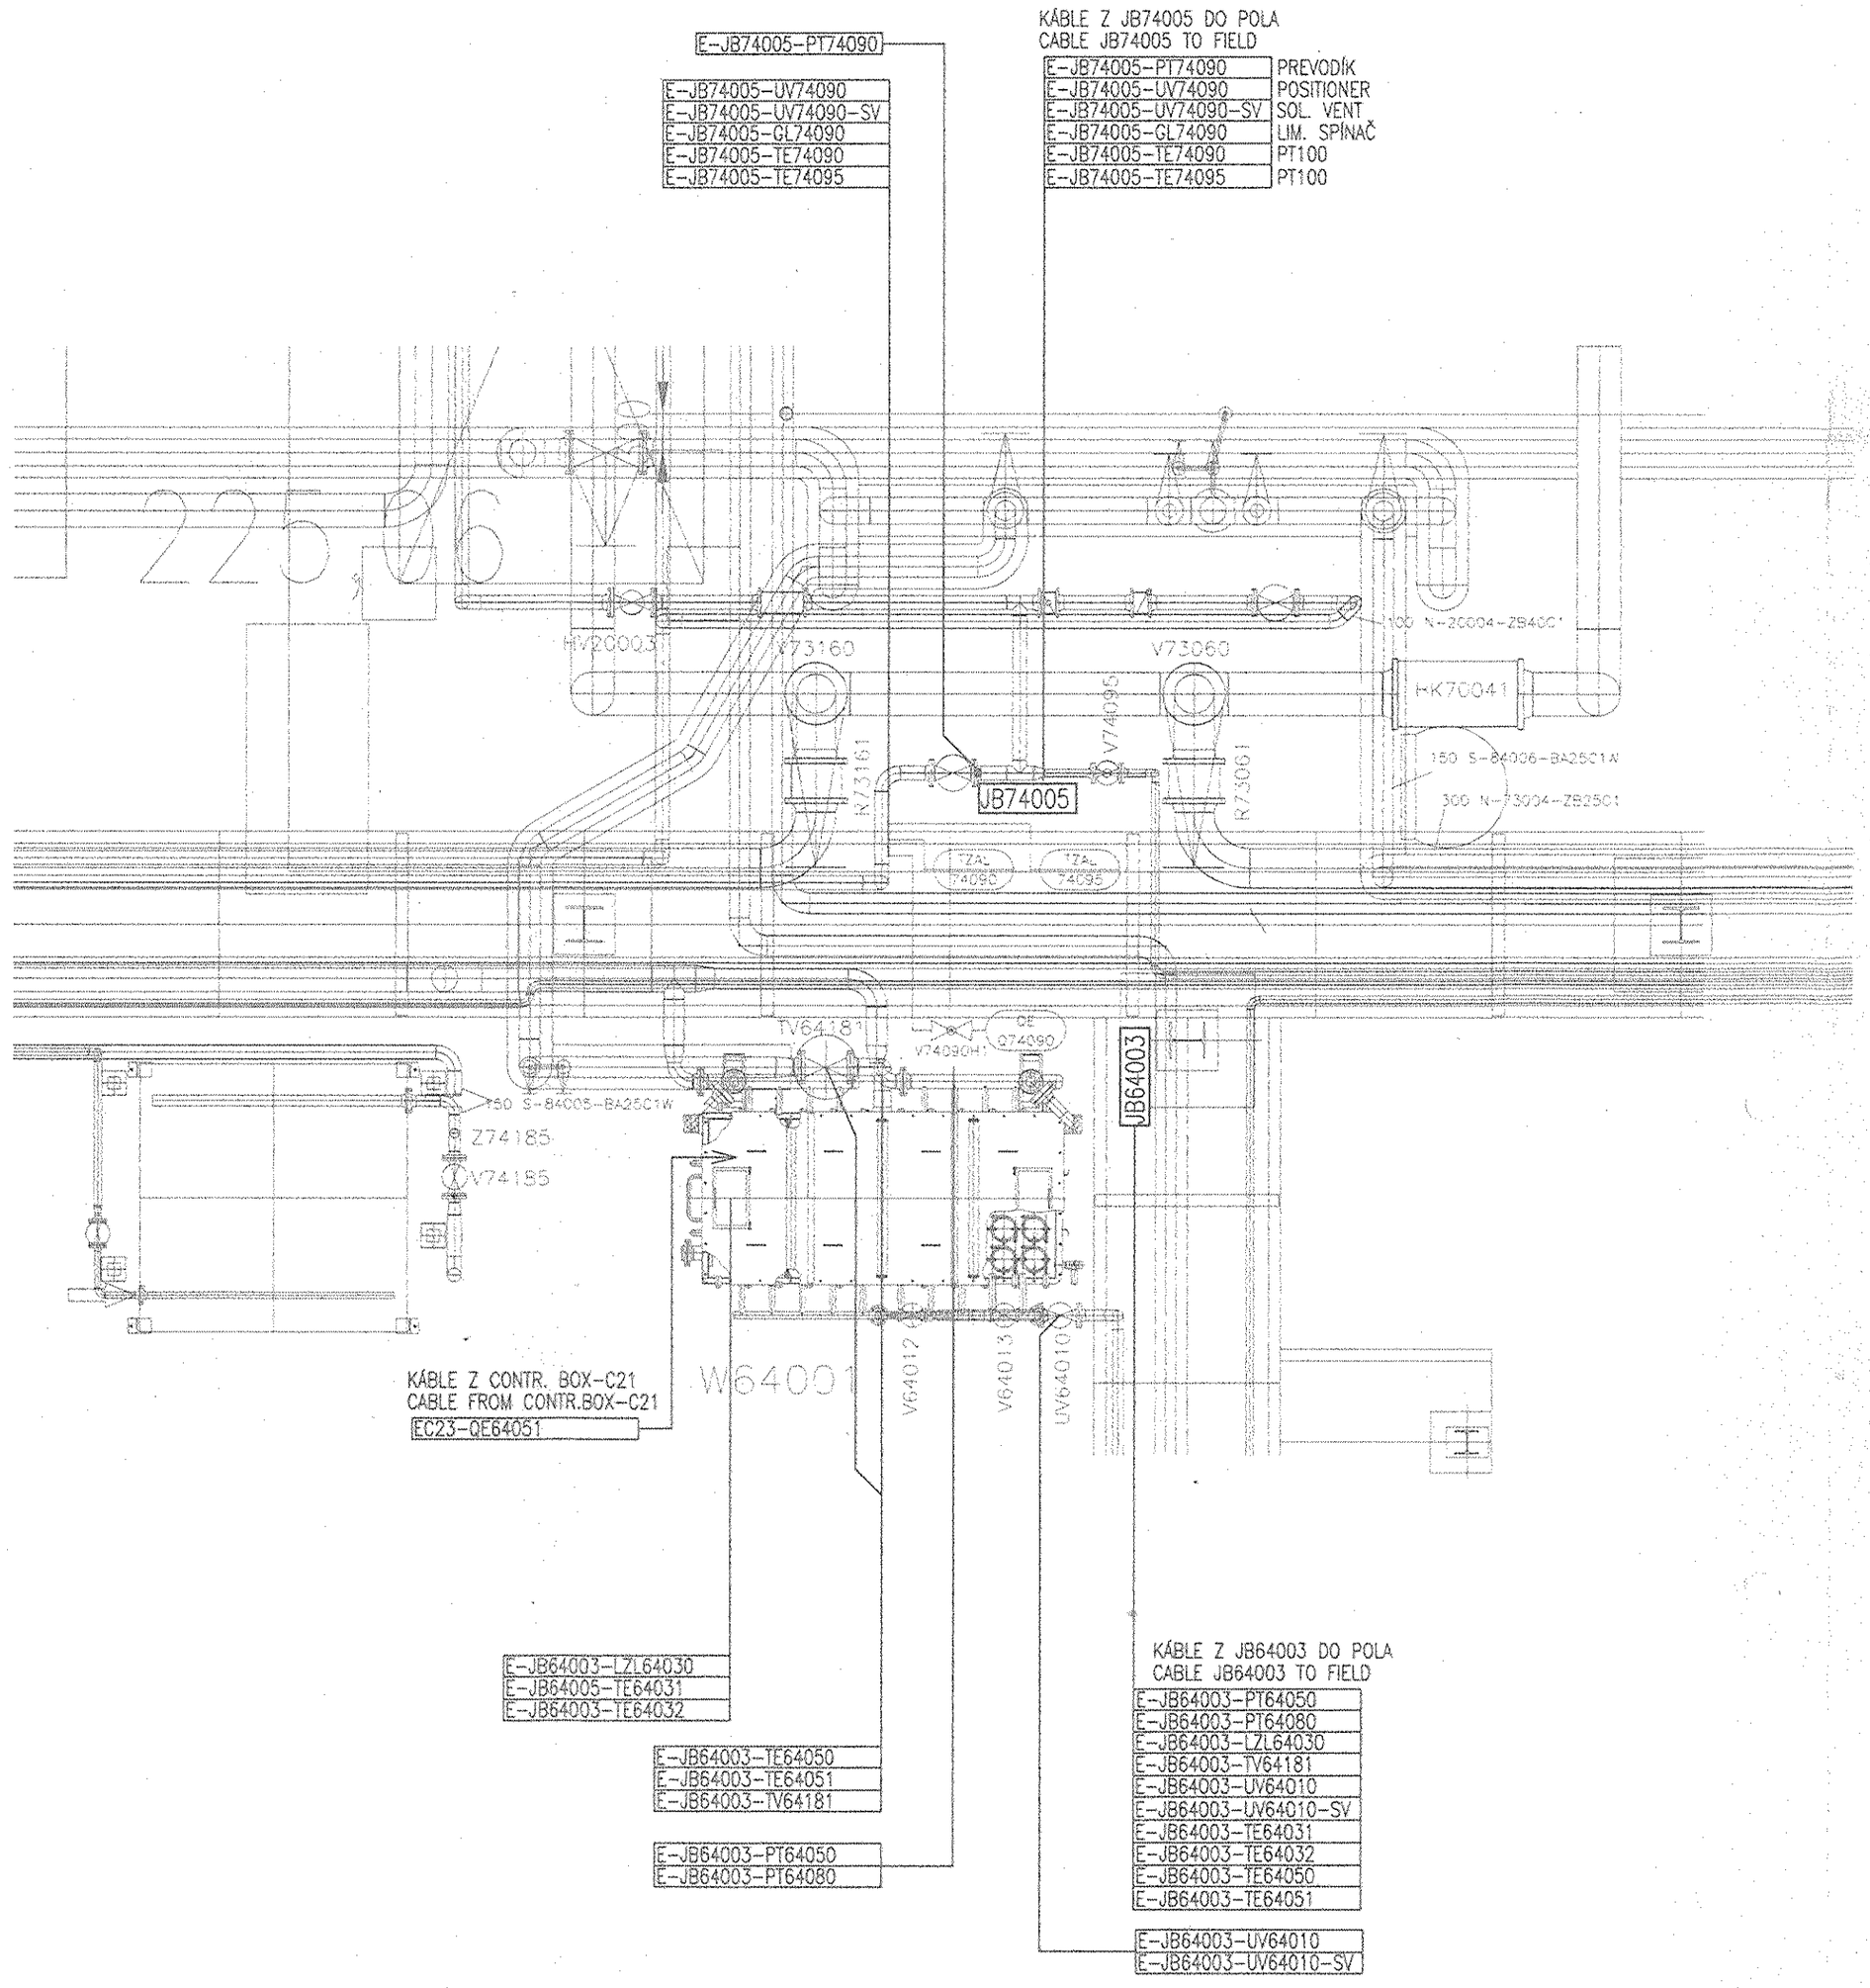

POZNÁMKY/NOTICES:

1. NA VÝKRESE SÚ UVEDENÉ VŠETKY KÁBLE Z PRÍSLUŠNEJ SKRINE JB, ABY BOLO JASNÉ AKÉ PRÍSTROJE SÚ ZO SKRINE PREPOJENÉ
2. ČÍSLOM KÁBLA (KTORÝ MÁ V NÁZVE AJ OZNAČENIE PRÍSTROJA) SÚ VYZNAČENÉ DISPOZÍCIE PRÍSTROJA, NAPOJENÉHO PRÍSLUŠNÝM KÁBLOM

VATECH ELIN EBG SR	B			
	A	01/2006	ING.STUDENÝ	ING.BARÓNIK	SKUTKOVÝ STAV
	0 1	06/2005	ING.STUDENÝ	ING.BARÓNIK	REALIZAČNÝ PROJEKT
	REV.	DATE	NAME	CHECKED	HISTORY FILE
AIR LIQUIDE	JOB CODE: K70101		SCALE 1:50	ORIGINAL FORMAT A2
	REFERENCE: ASU No. 9 KOŠICE		SHEET: 004	OF 008 SHEETS
REPLACES: 79_____ REPLACED BY: 79_____	TITLE: UNIT- LIN, LOX TANKS AND CHIMNEY JB64003,JB74005- káble do poľa JB64003,JB74005- cable to field		DR.No. 03.EE-04 -VATECH	
			DRAWING NO: 792.87794	REV. A