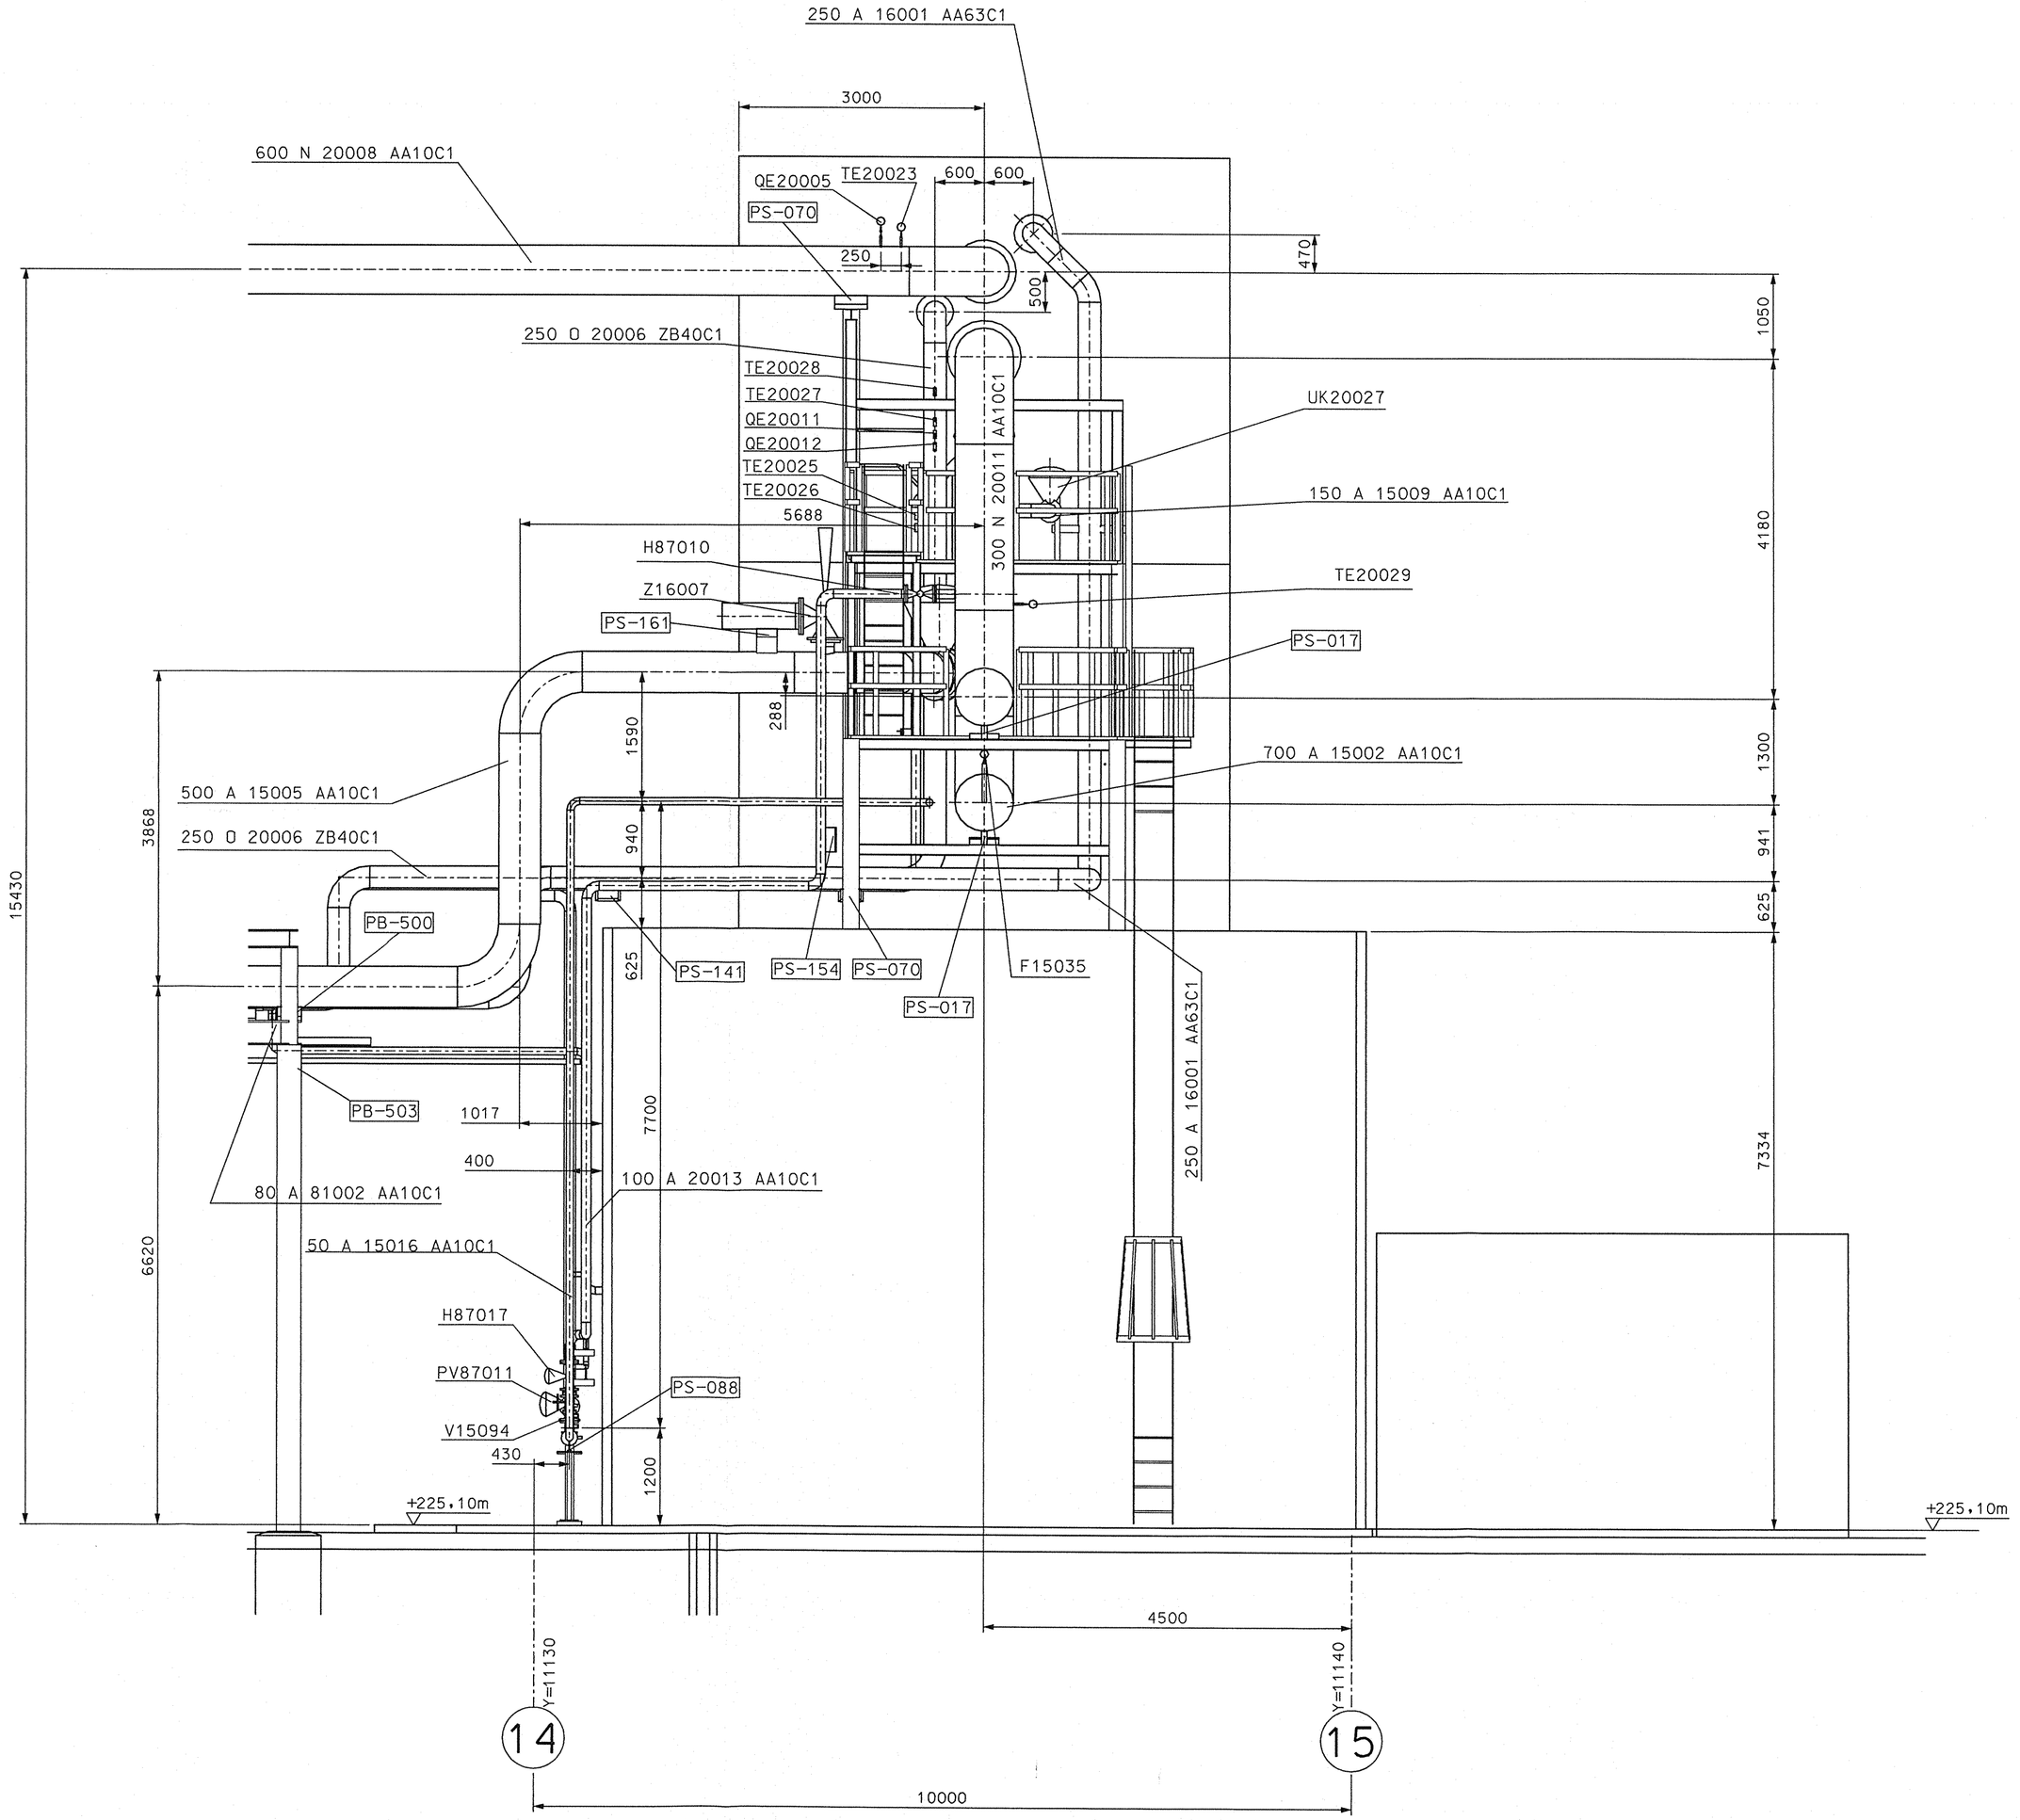

LEVELS

TOP OF INTERNAL ROADS:	225.00m n. m.
TOP OF FOUNDATION:	225.10m
BOTTOM OF STEEL STRUCTURE:	225.15 = ±0.00

Project-No.			CAE-Code		Drawing-No.		Rev.
9050300			RP61702		9050300-617-1		00
Rev.	drawed	checked	Input from	Pers.-No. 2039	Customer Air Liquide AGS		
	Date	Date		Date 200405			
				1205	Installation Kosice	Building-No.	
				060705	ASU No. 09		

HGH Ingenieurgesellschaft für den Anlagenbau

AIR LIQUIDE™

Air Liquide AGS GmbH

DATE:	NAME:	CHECKED:	HISTORY FILE:
2005/06/20	AR	1. JUL. 2005	

JOB CODE: K70101 ASU No. 9 Kosice	SCALE 1:50	ORIGINAL FORMAT DIN A1
REFERENCE: INSTALLATION DRAWING	SHEET: 18	OF 19 SHEETS

REPLACES:
REPLACED BY:

TITLE: SECTION K-K

DRAWING No.: 792.87824 REV.: 00

ARCHIVES REV.NO.	REV.	JOB NO.	DESCRIPTION	SIGN.	DATE

REVISIONS