

ELCAD (R)									
c									
b	date	15.11.2005							
a	made	Damm-Kauven							
	check								
	revision	date	name	stand.		replaced:		replaced:	







1		2		3		4		5		6		7		8	
Q 15038_1_I	Q 20012_1_I	Q 23016_1_I	Q 43034_1_I	Q 15038_UA_I	Q 20011_UA_I	Q 23013_UA_I	Q 43033_UA_I	Q 15038_US_O	Q 22011_UA_I	Q 22011_1_I					
Q 15038_2_I	Q 23016_2_I	Q 43034_2_I	Q 15038_FL1_I	Q 20011_PL1_I	Q 23013_PL1_I	Q 43033_PL1_I	Q 20012_US_O	Q 22011_PL1_I	Q 22011_2_I						
Q 20001_1_I	Q 23016_3_I	Q 43034_3_I	Q 15043_UA_I	Q 20012_UH1_I	Q 23016_UH1_I	Q 43034_UH1_I	Q 23013_US_O	Q 64051_UA_I	Q 64051_1_I						
Q 20001_2_I	Q 40011_2_I	Q 43034_4_I	Q 15043_FL1_I	Q 20012_HS1_I	Q 23016_HS1_I	Q 43034_HS1_I	Q 43033_US_O	Q 64051_PL1_I	Q 64051_2_I						
Q 20005_1_I	Q 40012_1_I	Q 43034_5_I	Q 20001_UA_I	Q 20012_U2_I	Q 40011_UA_I	Q 43034_US_O	Q 74090_US1_O	Q 74090_PL1_I	Q 74090_1_I						
Q 20005_2_I	Q 40012_2_I	Q 43034_6_I	Q 20001_PL1_I	Q 20029_UA_I	Q 40011_PL1_I	Q 74090_US2_O	EA 15501_I	EA 24501_I	Q 74090_2_I						
Q 20011_1_I	Q 43033_1_I	Q 15043_I	Q 20005_UA_I	Q 20029_HS1_I	Q 40012_UA_I										
Q 20011_2_I	Q 43033_2_I	Q 16055_I	Q 20005_PL1_I	Q 21004_PL1_I	Q 40012_PL1_I	Q 16055_UA_I	UH 94015_I	UH 94023_I	DPS2_6_12						
DPS2_6_3	DPS2_6_4	DPS2_6_5	DPS2_6_6	DPS2_6_7	DPS2_6_8	DPS2_6_9	DPS2_6_10	DPS2_6_11	DPS2_6_12	DPS2_6_13					

Gezeichnet mit ELCAD [R]

24.11.06

As built

Datum

Name

20.9.2005

Bearb.

Damm-Kauven

Depr.

Ersatz durch:

Ersatz für:

AIR LIQUIDE

Air Liquide AGS GmbH

Ursprung:

ASU Kosice

Assembly plan

K.70101

G9792705-01

Blatt 4

Bil.

Alle Leitungen ohne Querschnittsangabe sind

mm²


=

+C31

1		2		3		4		5		6		7		8	
Nr. Stck.		Benennung		Hersteller		Kennzeichnung		Type		Bemerkung					
No. Qty.		Description		Manufacturers		Mark		type		Notes					
1		1		Control cabinet HxBxD: 2200x1000x600mm		Rittal				TS 8012.009 special				with Sidewalls	
				Schaltschrank HxBxT: 2200x1000x600										mit Seitenwänden	
2		1		Socket element front+backside 200mm		Rittal				TS 8602.000					
				Socket-Elemente vorn+hinten 200mm											
3		2		Socket side-panel 100mm		Rittal				TS 8601.060					
				Socket-Blenden seitlich 100mm											
4		1		Circuit diagram pocket		Rittal				PS 4115.000					
				Schaltplanfätsche											
5		4		distance device 50mm		Rittal				SZ/DK 7967.000					
				Distanzstücke 50mm											
6		2		VP		Rittal				TS 8800.190					
				180° hinges, RAL 7035											
				180°-Scharniere, RAL 7035											
7		1		Cabinet lighting 14W, with Limit sw., 230V AC		EVG		1H1, 1S1		80.14.SK					
				Schrankleuchte 14W mit Türendsch., 230V											
8		1		Lamp cover		EVG				80.AB.14					
				Leuchtenabdeckung											
9		1		Cable box		EVG				1654.63					
				Kabeldose											
10		3		Control cabinet socket		AVT		1X0, 15043X2, 16055X2		ST11					
				Schranksteckdose											
11		1		Automatic fuse 1pol., 32A		Siemens		2F1		5SX2132-7					
				Si-Automaten 1pol., 32A											
12		1		Automatic fuse 1pol., 20A		Siemens		4F1		5SX2120-7					
				Si-Automaten 1pol., 20A											
13		1		Automatic fuse 1pol., 16A		Siemens		1F1		5SX2116-7					
				Si-Automaten 1pol., 16A											
14		20		Automatic fuse 1pol., 10A		Siemens		15038F1, 15043F1, 15043F2, 16055F1, 16055F2,		5SX2110-7					
				Si-Automaten 1pol., 10A				20001F1, 20005F1, 20011F1, 20012F1, 20029F1,							
								21004F1, 22011F1, 23013F1, 23016F1, 40011F1,							
								40012F1, 43033F1, 43034F1, 64051F1, 74090F1							
15		2		Automatic fuse 1pol., 6A		Siemens		3F1, 3F2		5SX2106-7					
				Si-Automaten 1pol., 6A											
16		22		Automatic fuse 1pol., 2A		Siemens		5F1-5F8, 6F1-6F6, 10F1, 12F1-12F3, 13F1-13F4,		5SX2102-7					
				Si-Automaten 1pol., 2A											

1		2		3		4		5		6		7		8	
Nr. Stck. No. Qty.		Benennung Description		Hersteller Manufacturer		Kennzeichnung Mark		Type		Bemerkung Notes					
17	46	Auxiliary contact for automatic fuse Hilfskontakte für SI-Automaten (FS)		Siemens				5SX9200							
18	1	Profibus Repeater		Hirschmann		10A1				OZD Profi 12M G11		Accessory equipment Air Liquide			
19	1	Splicebox Splicebox		Quante		XS2				VKA2-12F		Beistellg. Fa. Air Liquide			
20	2	Moisture Monitor		Panametrics		15043A1, 16055A1				Serie 35		Feed adjustment Fa. Air Liquide			
21		I/O System		ABB						S800		Beistellg. Fa. Air Liquide			
	1	Profibus Communications Interface		ABB		DPS2_6_1A				C1830		Accessory equipment Air Liquide			
	5	Analog input modul 1x8 ch., 0(4)-20mA, 0-10V		ABB		DPS2_6_3, DPS2_6_4, DPS2_6_5, DPS2_6_6, DPS2_6_13				AI810		Beistellg. Fa. Air Liquide			
	5	Digital Input modul 24V DC, 2x8 ch.		ABB		DPS2_6_7, DPS2_6_8, DPS2_6_9, DPS2_6_10, DPS2_6_12				DI810					
	1	Digital Output modul 24V DC, 2x8 ch., 0,5A		ABB		DPS2_6_11				DO810					
	11	Compact Module Termination unit		ABB						TU810V1					
22		Terminals Klemmen		Weidmüller		X...				WDU, WDU BL, WPE					
23	80	PTC - Terminal		Bürklin		XP1 - 5				PTC B59990-C120-A70					
		PTC - Klemme		Weidmüller						Klemme: WDK 2,5					
24	2	Initiator terminal Initiator-Klemme		Phoenix		XN1				EIK1-SVN-24P		Art.-Nr. 2940799			
25		8-stages cross-connection terminal 8-Etagen Rangierklemmen a-h/h-a grau		Wago		X...				727-129/002-000		a-h/h-a grey			
26		8-stages cross-connection terminal 8-Etagen Rangierklemmen a-h/h-a weiß		Wago		X...				727-131/002-000		a-h/h-a white			
27		8-stages potential terminal 8-Etagen Potentiaklemmen a-h/h-a orange		Wago		X...				727-135/002-000		a-h/h-a orange			
28		8-stages potential terminal 8-Etagen Potentiaklemmen a-h/h-a grau		Wago		X...				727-137/002-000		a-h/h-a grey			
29		Cover plate orange Abschlußplatte orange		Wago						727-117					
				ASU Kosice		AIR LIQUIDE Air Liquide AGS GmbH based:		Parts list		K.70101		=		+C31	
revision		date		name		stand.		replaced:		replaced:		page 2		sh.	
a		15.11.2005		Damm-Kauven								G9792705-001			



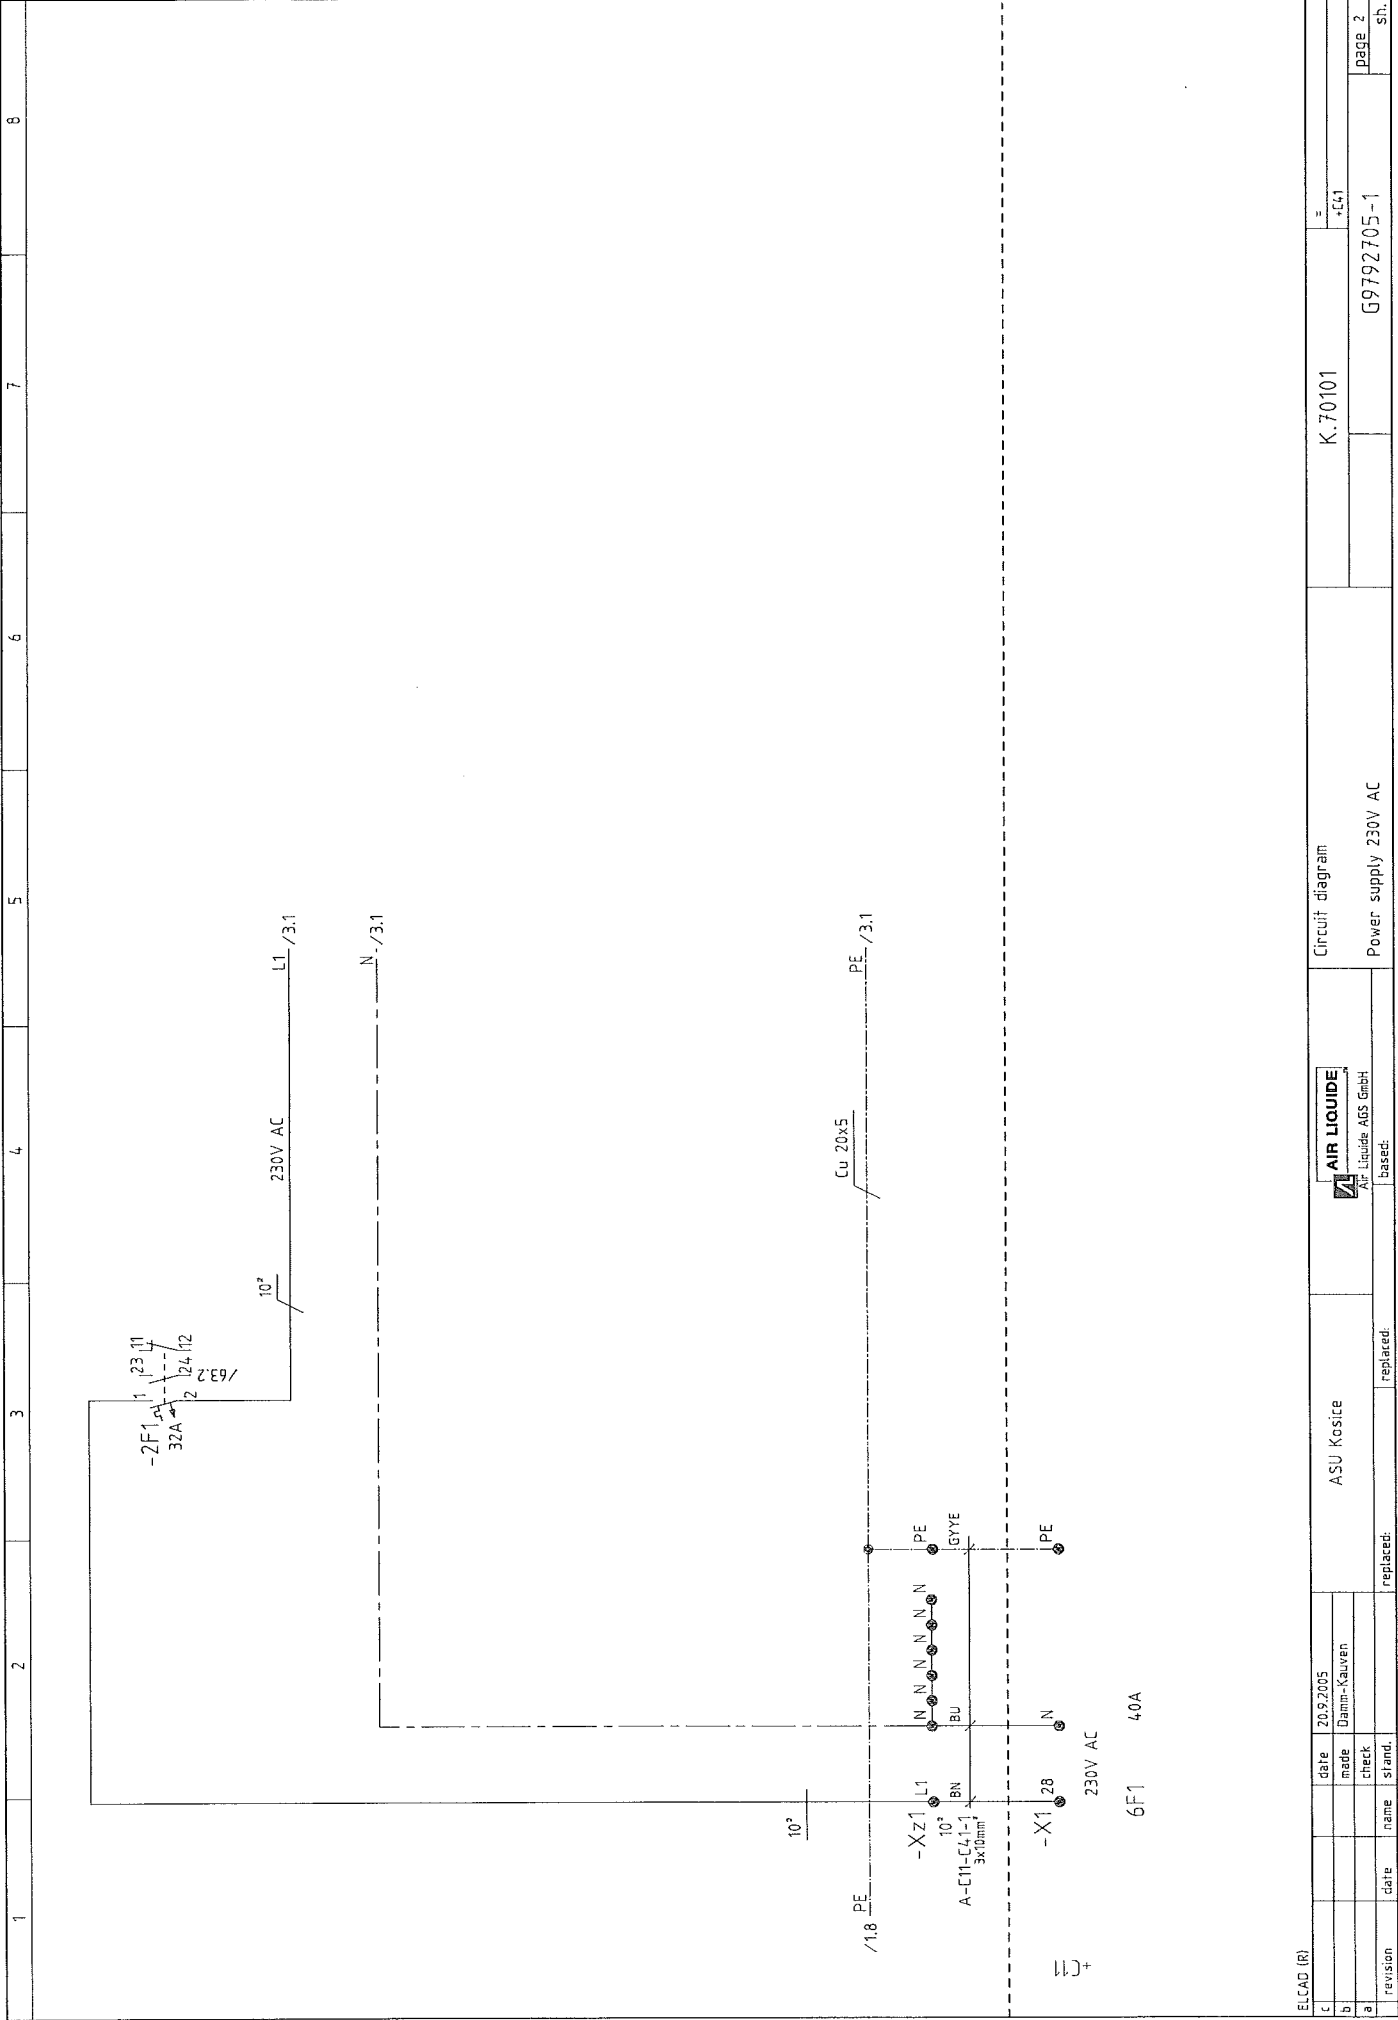

ELCAD (R)

c

b

a

revision

date

20.9.2005

made

Damm-Kauven

check

stand

replaced

replaced

ASU Kosice

AIR LIQUIDE

Air Liquide AGS GmbH

based:

Circuit diagram

K.70101

Power supply 230V AC

=

-C41

page 2

sh.

1	2	3	4	5	6	7	8																		
<p>ELCAD (R)</p> <table><tr><td>c</td><td>date</td><td>15.11.2005</td></tr><tr><td>b</td><td>made</td><td>Damm-Kaueu</td></tr><tr><td>a</td><td>check</td><td></td></tr><tr><td>revision</td><td>name</td><td></td></tr><tr><td>date</td><td>stand</td><td></td></tr><tr><td>replaced</td><td>replaced</td><td></td></tr></table> <p>ASU Kosice</p> <p><b>AIR LIQUIDE</b> Air Liquide AGS GmbH</p> <p>Based:</p> <p>Circuit diagram</p> <p>Power supply 230V AC</p> <p>K.70101</p> <p>= -C41</p> <p>page 3</p> <p>sh.</p>								c	date	15.11.2005	b	made	Damm-Kaueu	a	check		revision	name		date	stand		replaced	replaced	




a	revision	date	name	check	Air Liquide AGS GmbH
					replaced:
					replaced:
					based:

Power supply 24V DC


sh. 1

Page 4

G9792705-1

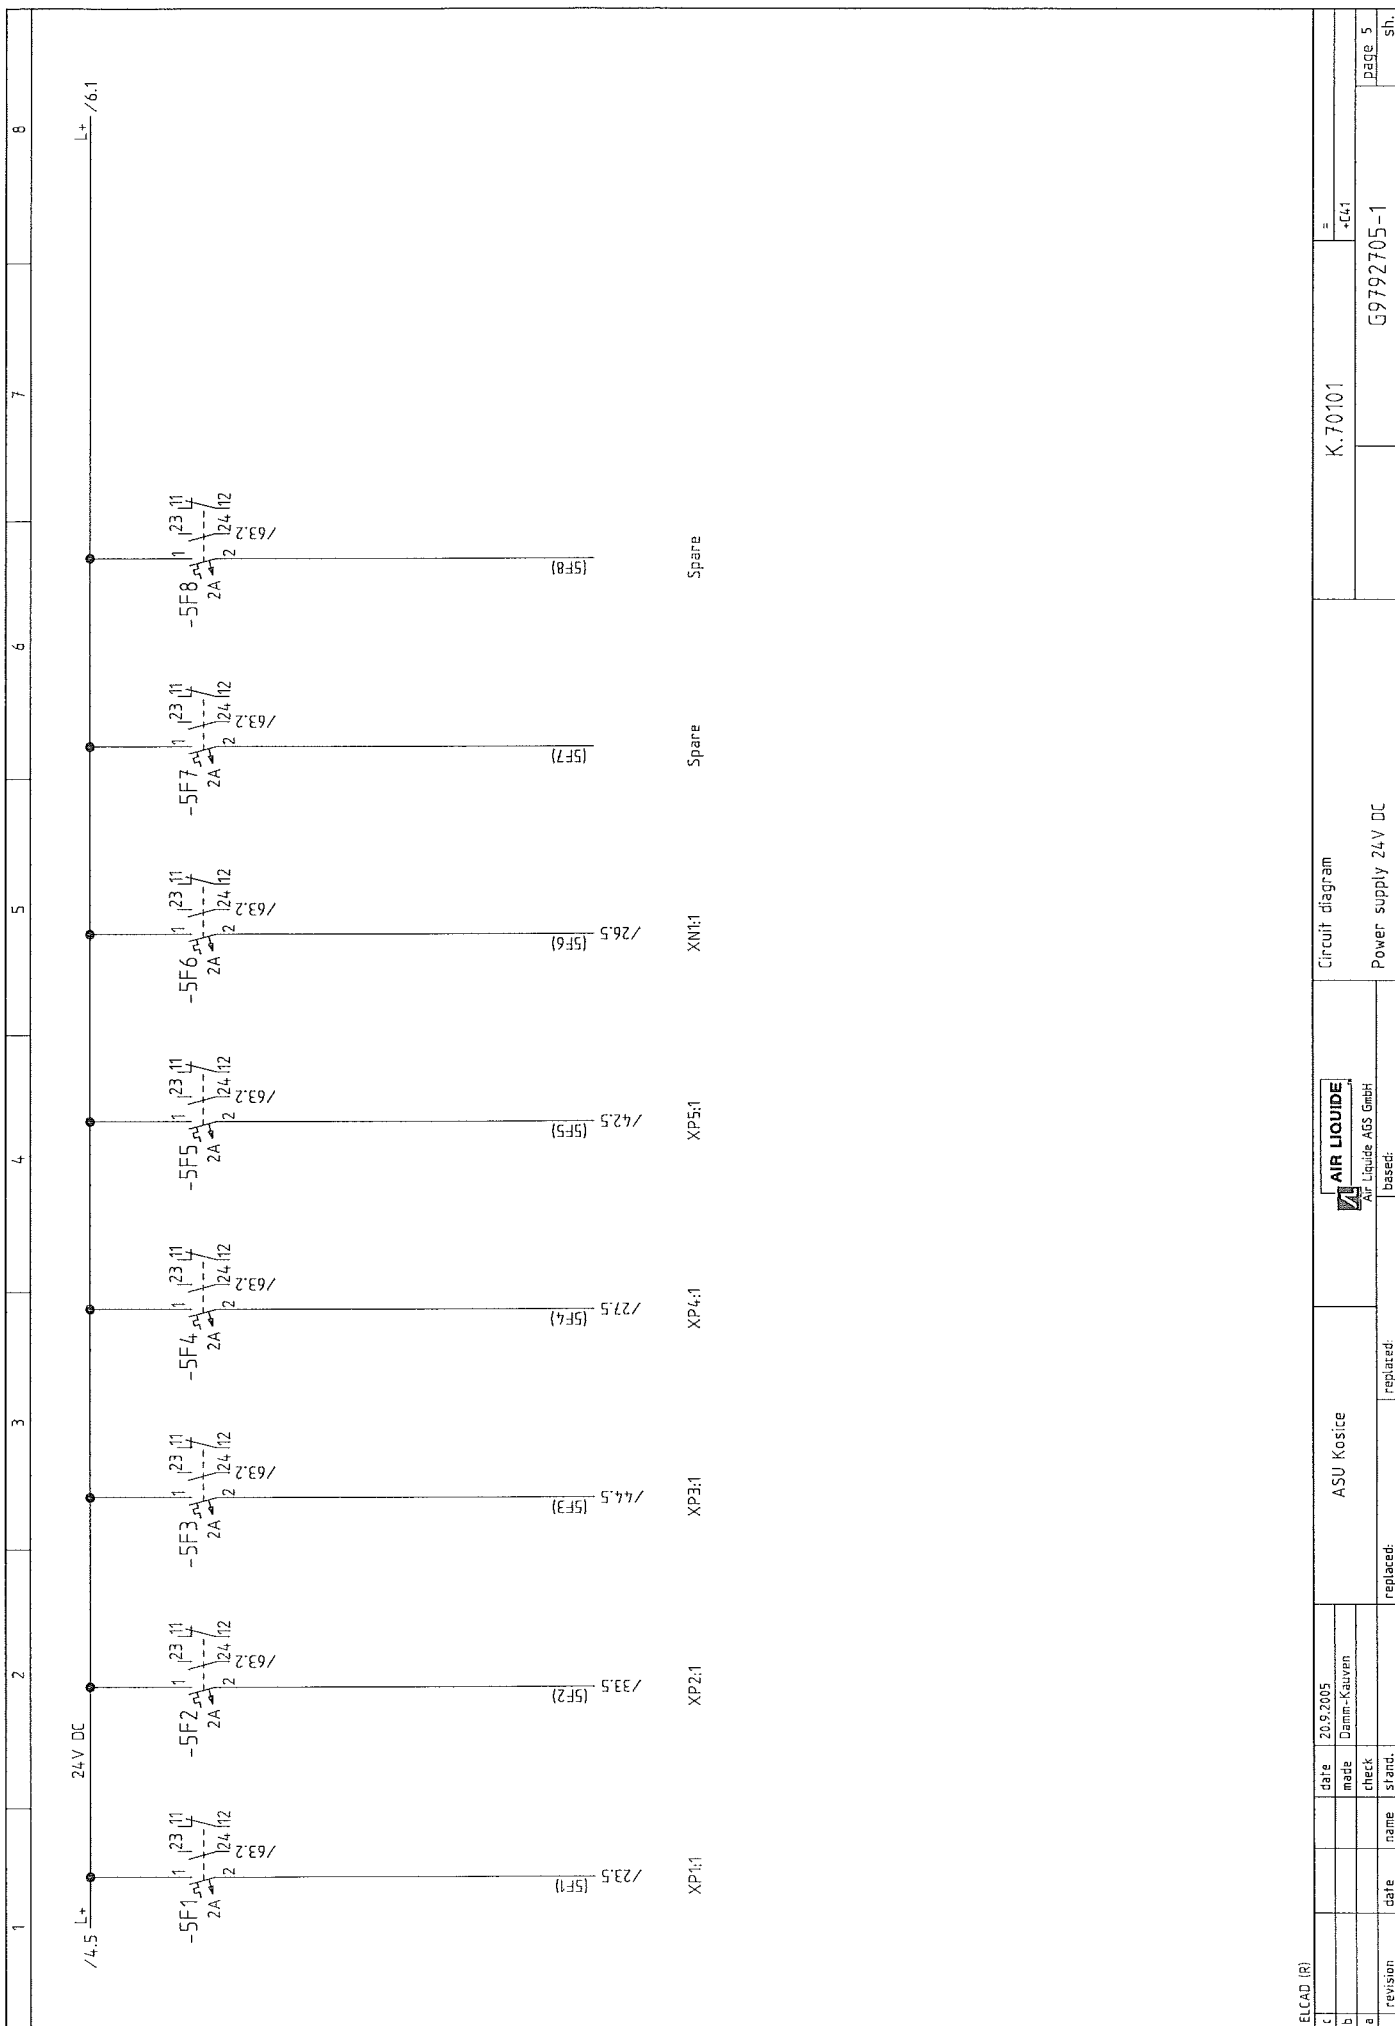



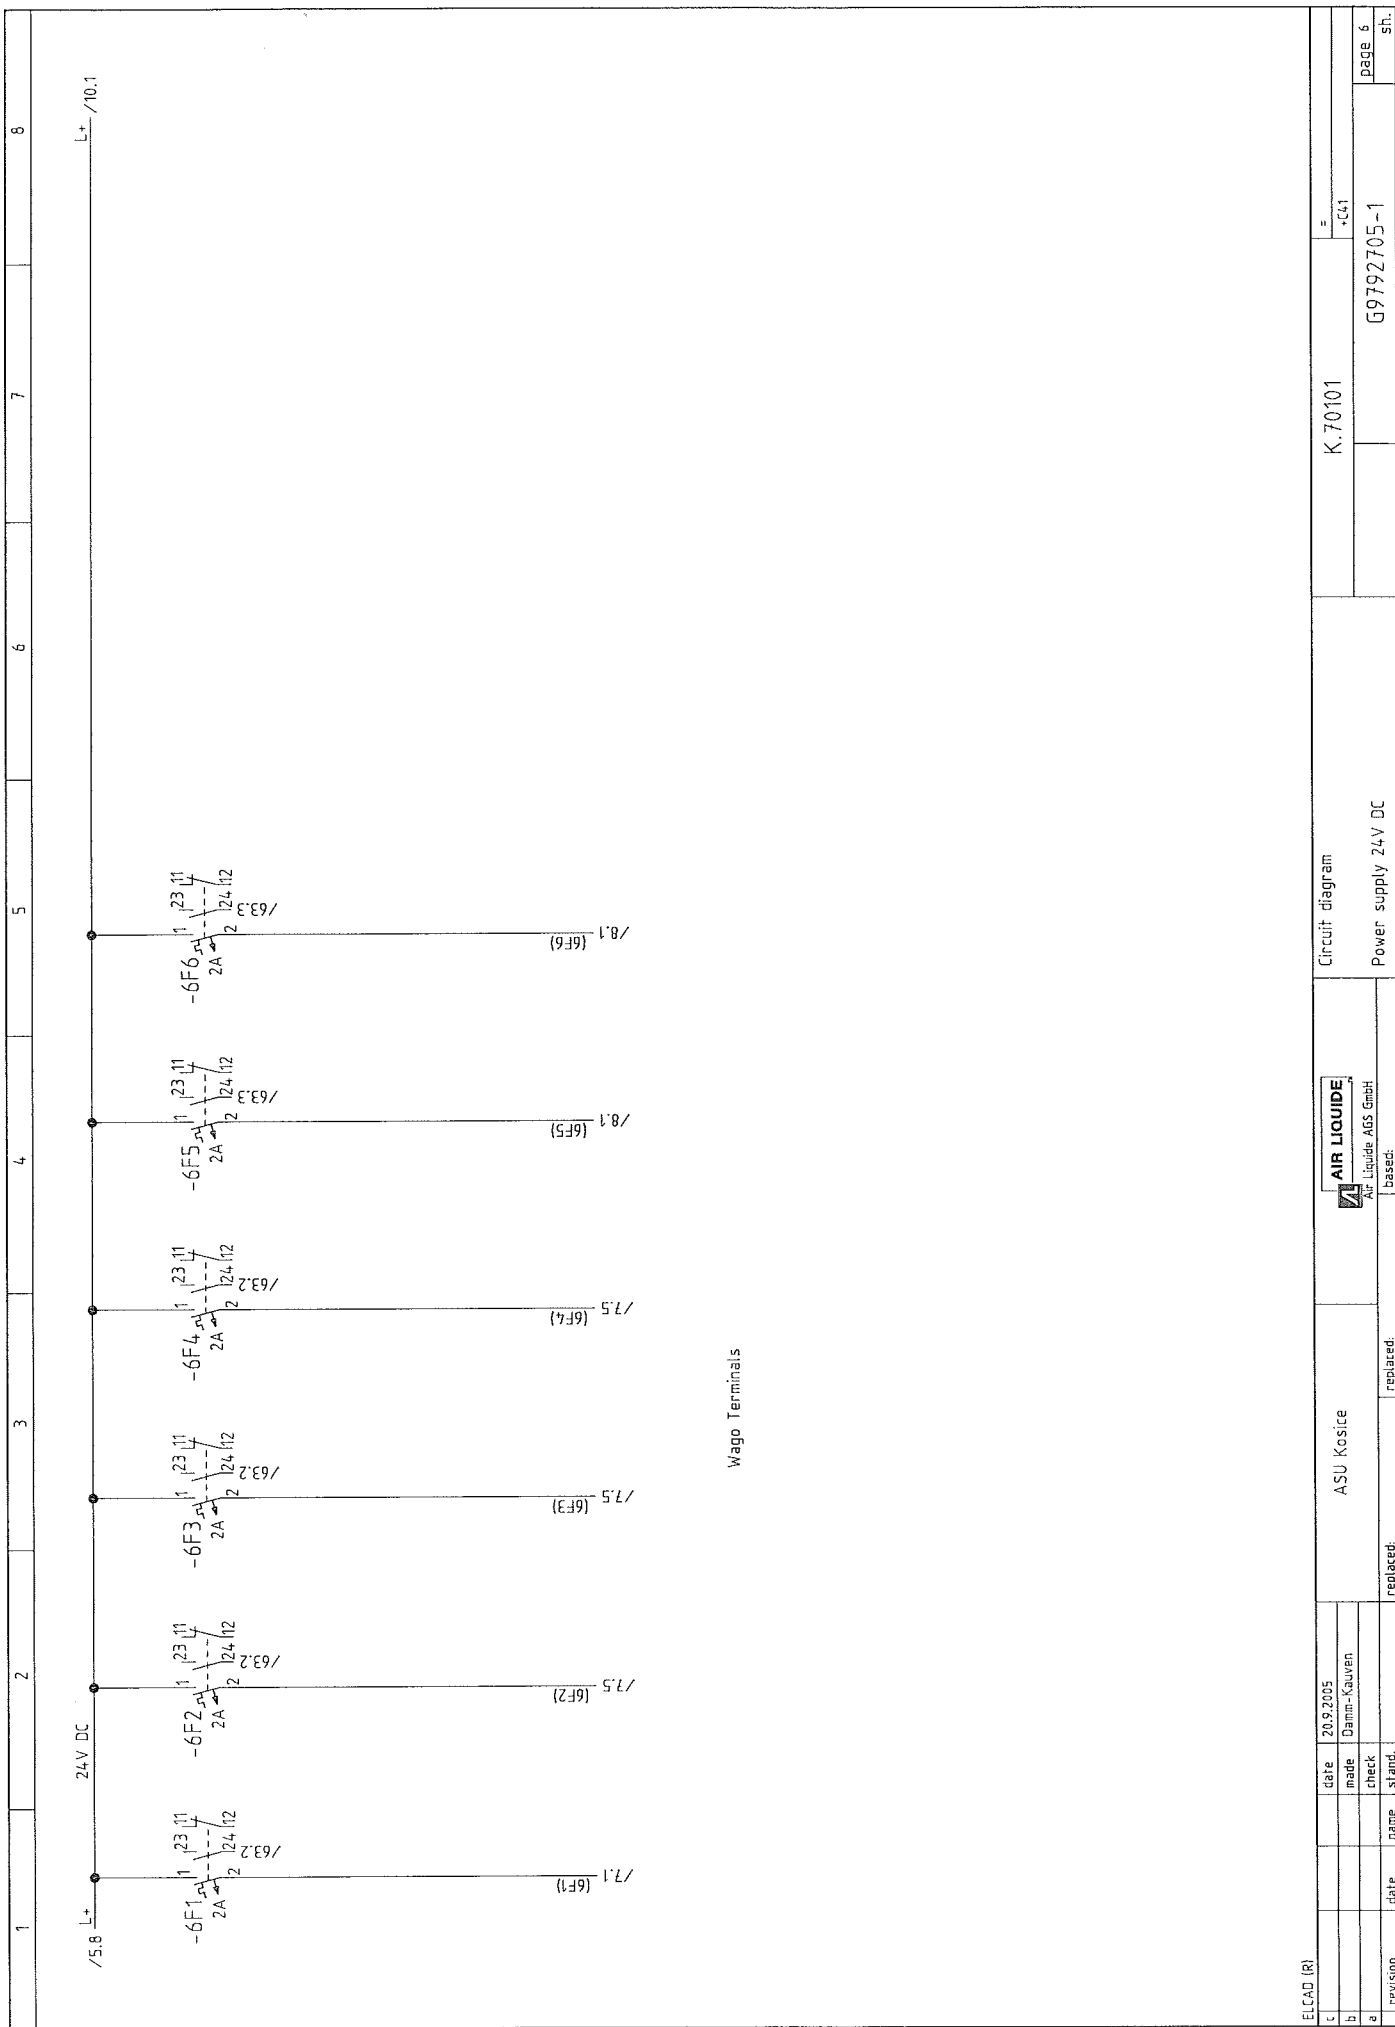



ELCAD (R)		date 15.11.2005		ASU Kosice		AIR LIQUIDE		Circuit diagram		K.70101		=		+C41		page 7	
b) As built		made Dam-Kauven				Air Liquide AGS GmbH		Power supply 24V DC								G9792705-1	
a) As built		date 24.11.06		Kauven		replaced:		replaced:								sh.	

1	2	3	4	5	6	7	8
---	---	---	---	---	---	---	---

/6.4 (6F5)

-X0

/4.5 L5-

-X0

/6.5 (6F6)

-X0









1	2	3	4	5	6	7	8


  

ELCAD (R)		date		20.9.2005		ASU Koste		Circuit diagram		K.70101		=	
c		made		Damm-Kauvan								-CL1	
b		check											
a		name		stand.		replaced:		replaced:				G9792705-1	
revision		date						Spare				page 9	
												sh.	

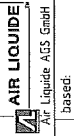


[illegible]

ELCAD (R)

1	date	15.11.2005	ASU Koste	 <b>AIR LIQUIDE</b> Air Liquide AGS GmbH	Circuit diagram   optical bus	K.70101	=	+C41	page 10	sh.
2	made	Damm-Kauwen								
3	check									
4	name		replaced:	replaced:					G9792705-1	

[illegible]



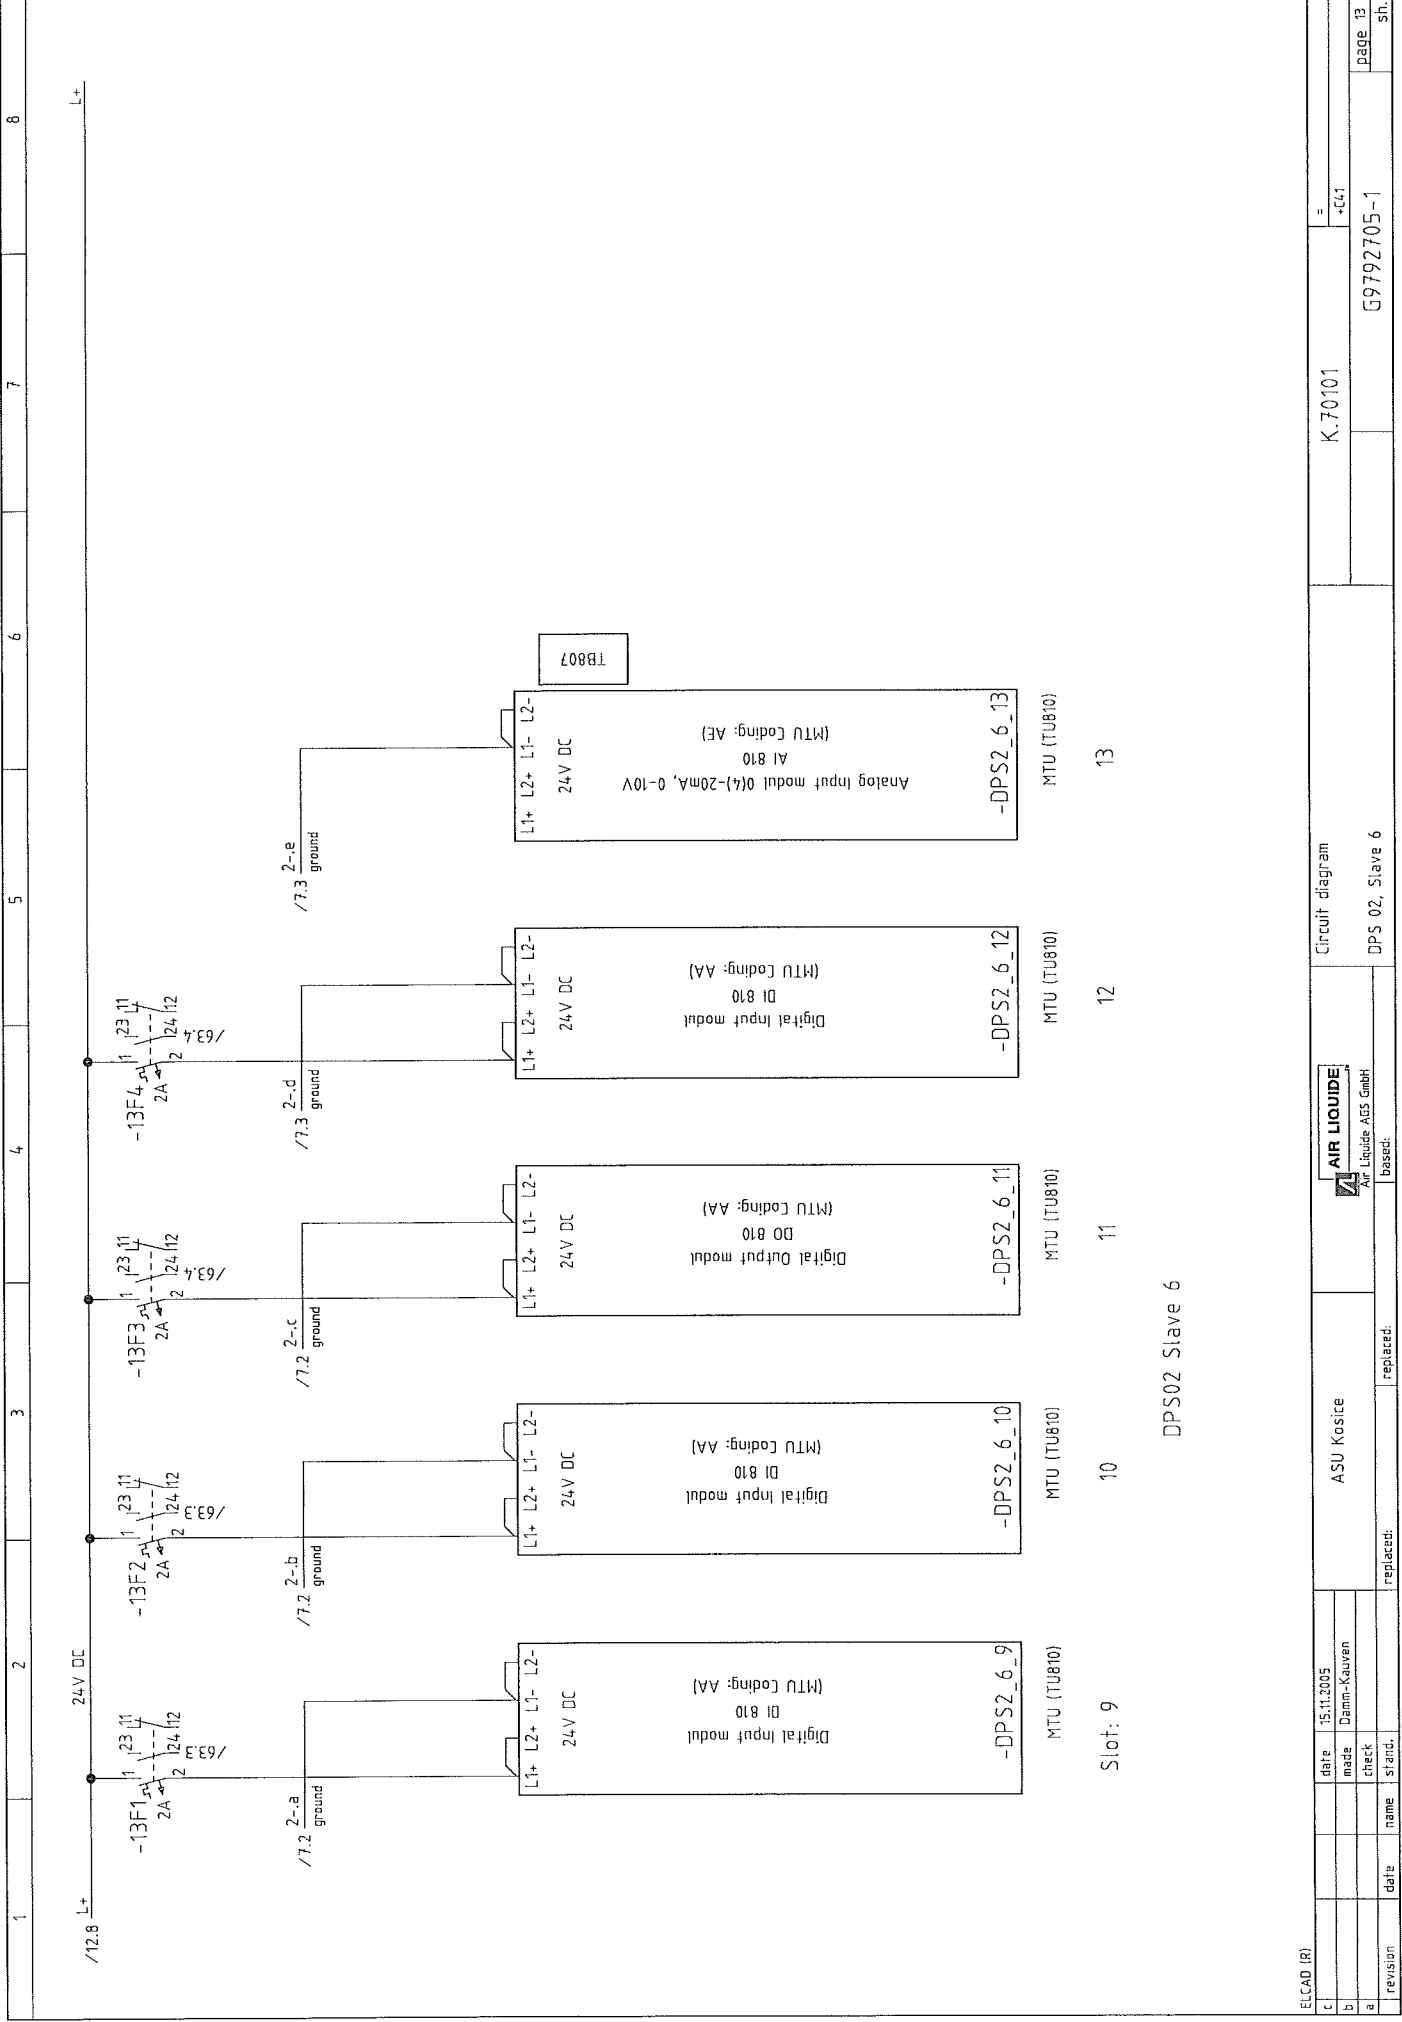



[illegible]

[illegible]

1	2	3	4	5	6	7	8
-DPS2_6_3		-DPS2_6_4					
PCS 2		PCS 2					
Slave 6		Slave 6					
Slot 3		Slot 4					
Analog Input		Analog Input					
0(4)-20mA, 0-10V		0(4)-20mA, 0-10V					
<div><div><div>Input Ch1</div><div>C1</div><div>B1</div><div>A1</div></div><div><div>Input Ch2</div><div>C2</div><div>B2</div><div>A2</div></div><div><div>L1+</div><div>+24V</div><div>L1-</div><div>0V</div></div><div><div>Input Ch3</div><div>C3</div><div>B3</div><div>A3</div></div><div><div>Input Ch4</div><div>C4</div><div>B4</div><div>A4</div></div><div><div>Input Ch5</div><div>C5</div><div>B5</div><div>A5</div></div><div><div>Input Ch6</div><div>C6</div><div>B6</div><div>A6</div></div><div><div>Input Ch7</div><div>C7</div><div>B7</div><div>A7</div></div><div><div>Input Ch8</div><div>C8</div><div>B8</div><div>A8</div></div><div><div>L2+</div><div>+24V</div><div>L2-</div><div>0V</div></div><div><div>ABB</div><div>AI 810</div></div></div>		<div><div><div>Input Ch1</div><div>C1</div><div>B1</div><div>A1</div></div><div><div>Input Ch2</div><div>C2</div><div>B2</div><div>A2</div></div><div><div>L1+</div><div>+24V</div><div>L1-</div><div>0V</div></div><div><div>Input Ch3</div><div>C3</div><div>B3</div><div>A3</div></div><div><div>Input Ch4</div><div>C4</div><div>B4</div><div>A4</div></div><div><div>Input Ch5</div><div>C5</div><div>B5</div><div>A5</div></div><div><div>Input Ch6</div><div>C6</div><div>B6</div><div>A6</div></div><div><div>Input Ch7</div><div>C7</div><div>B7</div><div>A7</div></div><div><div>Input Ch8</div><div>C8</div><div>B8</div><div>A8</div></div><div><div>L2+</div><div>+24V</div><div>L2-</div><div>0V</div></div><div><div>ABB</div><div>AI 810</div></div></div>		<div><div><div>Input Ch1</div><div>C1</div><div>B1</div><div>A1</div></div><div><div>Input Ch2</div><div>C2</div><div>B2</div><div>A2</div></div><div><div>L1+</div><div>+24V</div><div>L1-</div><div>0V</div></div><div><div>Input Ch3</div><div>C3</div><div>B3</div><div>A3</div></div><div><div>Input Ch4</div><div>C4</div><div>B4</div><div>A4</div></div><div><div>Input Ch5</div><div>C5</div><div>B5</div><div>A5</div></div><div><div>Input Ch6</div><div>C6</div><div>B6</div><div>A6</div></div><div><div>Input Ch7</div><div>C7</div><div>B7</div><div>A7</div></div><div><div>Input Ch8</div><div>C8</div><div>B8</div><div>A8</div></div><div><div>L2+</div><div>+24V</div><div>L2-</div><div>0V</div></div><div><div>ABB</div><div>AI 810</div></div></div>			
/23.3		/23.3		/35.2			
Q 15038_1_I		Q 15038_2_I		Q 20012_1_I			
/29.3		/29.3		/38.3			
Q 20001_1_I		Q 20001_2_I		Q 20029_1_I			
/31.3		/31.3		/40.3			
Q 20005_1_I		Q 20005_2_I		Q 21004_1_I			
/33.3		/33.3		/44.3			
Q 20011_1_I		Q 20011_2_I		Q 230013_1_I			

[illegible]

1	2	3	4	5	6	7	8
	-DPS2_6_7						
	PCS 2						
	Slave 6						
	Slot 7						
	Digital Input						
	Input Ch1	C1	/23.5	Q 15038_UA_I	Input Ch1	C1	/33.5
	Input Ch2	B1	/23.6	Q 15038_FL1_I	Input Ch2	B1	/33.6
	Input Ch3	C2	/24.2	Q 15038_HS1_I	Input Ch3	C2	/34.2
	Input Ch4	B2	/61.5	Q 43034_PL1_I	Input Ch4	B2	
	+24V	L1+			+24V	L1+	
	0V (A1-A4)	L1-			0V (A1-A4)	L1-	
	Input Ch5	C3	/25.6	Q 15043_UA_I	Input Ch5	C3	
	Input Ch6	B3	/26.6	Q 15043_FL1_I	Input Ch6	B3	/36.2
	Input Ch7	C4	/26.4	Q 15043_HS1_I	Input Ch7	C4	/37.2
	Input Ch8	B4			Input Ch8	B4	/36.3
	Input Ch9	C5	/29.5	Q 20001_UA_I	Input Ch9	C5	/36.4
	Input Ch10	B5	/29.6	Q 20001_PL1_I	Input Ch10	B5	/38.5
	Input Ch11	C6	/30.2	Q 20001_HS1_I	Input Ch11	C6	/38.6
	Input Ch12	B6			Input Ch12	B6	/39.2
	Input Ch13	C7	/31.5	Q 20005_UA_I	Input Ch13	C7	/40.5
	Input Ch14	B7	/31.6	Q 20005_PL1_I	Input Ch14	B7	/40.6
	Input Ch15	C8	/32.2	Q 20005_HS1_I	Input Ch15	C8	/41.2
	Input Ch16	B8			Input Ch16	B8	
	+24V	L2+			+24V	L2+	
	0V (A5-A8)	L2-			0V (A5-A8)	L2-	
	ABB DI 810				ABB DI 810		
ELCAD (R)				Circuit diagram			
c	date	20.9.2005	ASU Kosice	K.70101			
b	made	Damm-Kauven					
a	As built	24.11.06	Kauven				
revision	date	name	stand.	replaced:	replaced:	page 18	sh.
						G9792705-1	

1		2		3		4		5		6		7		8	
-DPS2_6_9															
PCS 2															
Slave 6															
Slot 9															
Digital Input															
Input Ch1		C1		⊗		/44.5		Q 23013_UA_I		Input Ch1		C1		⊗	
Input Ch2		B1		⊗		/44.6		Q 23013_PL1_I		Input Ch2		B1		⊗	
Input Ch3		C2		⊗		/45.2		Q 23013_HS1_I		Input Ch3		C2		⊗	
Input Ch4		B2		⊗						Input Ch4		B2		⊗	
+24V		L1+								+24V		L1+			
0V (A1-A4)		L1-								0V (A1-A4)		L1-			
Input Ch5		C3		⊗		/46.5		Q 23016_UA_I		Input Ch5		C3		⊗	
Input Ch6		B3		⊗		/46.6		Q 23016_PL1_I		Input Ch6		B3		⊗	
Input Ch7		C4		⊗		/47.2		Q 23016_HS1_I		Input Ch7		C4		⊗	
Input Ch8		B4		⊗						Input Ch8		B4		⊗	
Input Ch9		C5		⊗		/48.5		Q 40011_UA_I		Input Ch9		C5		⊗	
Input Ch10		B5		⊗		/48.6		Q 40011_PL1_I		Input Ch10		B5		⊗	
Input Ch11		C6		⊗		/49.2		Q 40011_HS1_I		Input Ch11		C6		⊗	
Input Ch12		B6		⊗						Input Ch12		B6		⊗	
Input Ch13		C7		⊗		/50.5		Q 40012_UA_I		Input Ch13		C7		⊗	
Input Ch14		B7		⊗		/50.6		Q 40012_PL1_I		Input Ch14		B7		⊗	
Input Ch15		C8		⊗		/51.2		Q 40012_HS1_I		Input Ch15		C8		⊗	
Input Ch16		B8		⊗						Input Ch16		B8		⊗	
+24V		L2+								+24V		L2+			
0V (A5-A8)		L2-								0V (A5-A8)		L2-			
ABB		DI 810								ABB		DI 810			
Circuit diagram															
I/O allocation DPS 02, Slave 6															
K.70101															
G9792705-1															
page 19															
sh.															

ELCAD (R)

C

b

a

revision

date

made

check

stand.

date

made

check

stand.

ASU Kosice

replaced:

replaced:

replaced:

AIR LIQUIDE

Air Liquide AGS GmbH

based:

based:






























[illegible]

1	2	3	4	5	6	7	8	
<div>-DPS2_6_13</div> <div>PCS 2</div> <div>Slave 6</div> <div>Slot 13</div> <div>Analog Input</div> <div>0(4)-20mA, 0-10V</div> <table><tr><td>Input Ch1</td><td>C1 B1 A1</td><td>/42.3</td><td>0 22011_1_I</td></tr><tr><td>Input Ch2</td><td>C2 B2 A2</td><td>/42.3</td><td>0 22011_2_I</td></tr><tr><td>L1+ L1-</td><td>+24V 0V</td><td></td><td></td></tr><tr><td>Input Ch3</td><td>C3 B3 A3</td><td>/57.3</td><td>0 64051_1_I</td></tr><tr><td>Input Ch4</td><td>C4 B4 A4</td><td>/57.3</td><td>0 64051_2_I</td></tr><tr><td>Input Ch5</td><td>C5 B5 A5</td><td>/59.3</td><td>0 74090_1_I</td></tr><tr><td>Input Ch6</td><td>C6 B6 A6</td><td>/59.3</td><td>0 74090_2_I</td></tr><tr><td>Input Ch7</td><td>C7 B7 A7</td><td>100Ω</td><td></td></tr><tr><td>Input Ch8</td><td>C8 B8 A8</td><td>100Ω</td><td></td></tr><tr><td>L2+ L2-</td><td>+24V 0V</td><td></td><td></td></tr><tr><td>ABB</td><td>AI 810</td><td></td><td></td></tr>
ELCAD (R)			ASU Kosice		Circuit diagram		K.70101	
c	date	15.11.2005	AIR LIQUIDE		=		+C41	
b	made	Damm-Kauven	AIR LIQUIDE AGS GmbH		I/O allocation DPS 02, Slave 6	
a	check		based:		G9792705-1		page 21	
	name		replaced:				sh.	
	date	
	revision	



[illegible]



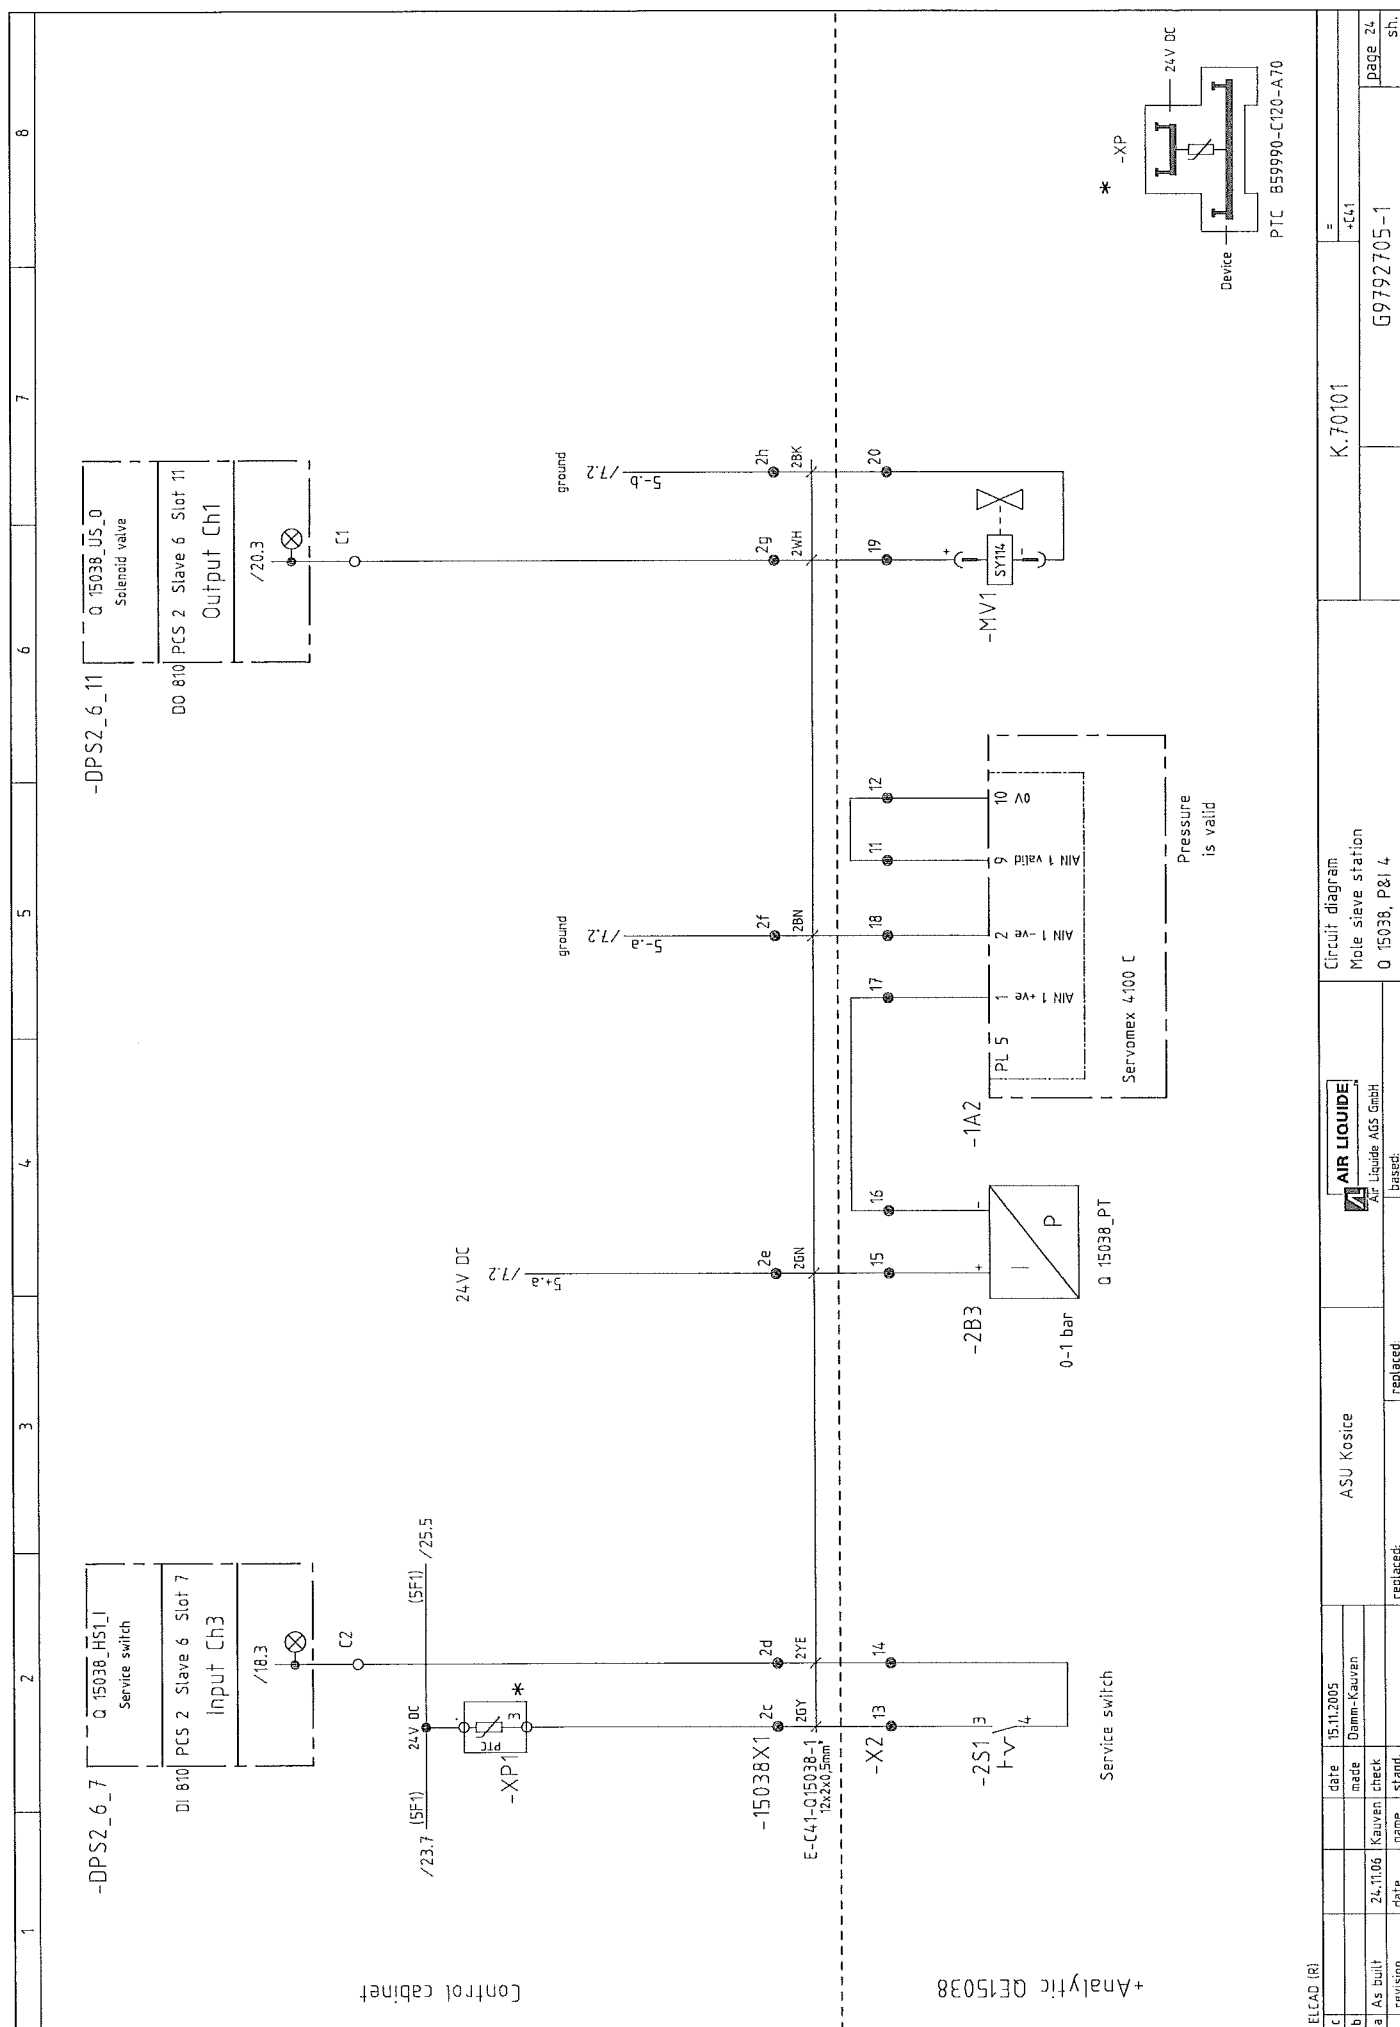

c			date	15.11.2005
b			made	Damm-Kauven
a	As built	24.11.06	Kauven check	
	revision	date	name	stand

ASU Kosice

**AIR LIQUIDE**  
Air Liquide AGS GmbH

based;

replaced:

replaced.

Circuit diagram

Mole sieve station


Q 15038. P&amp;I 4


K.70101

141

G9792705-1


page 24

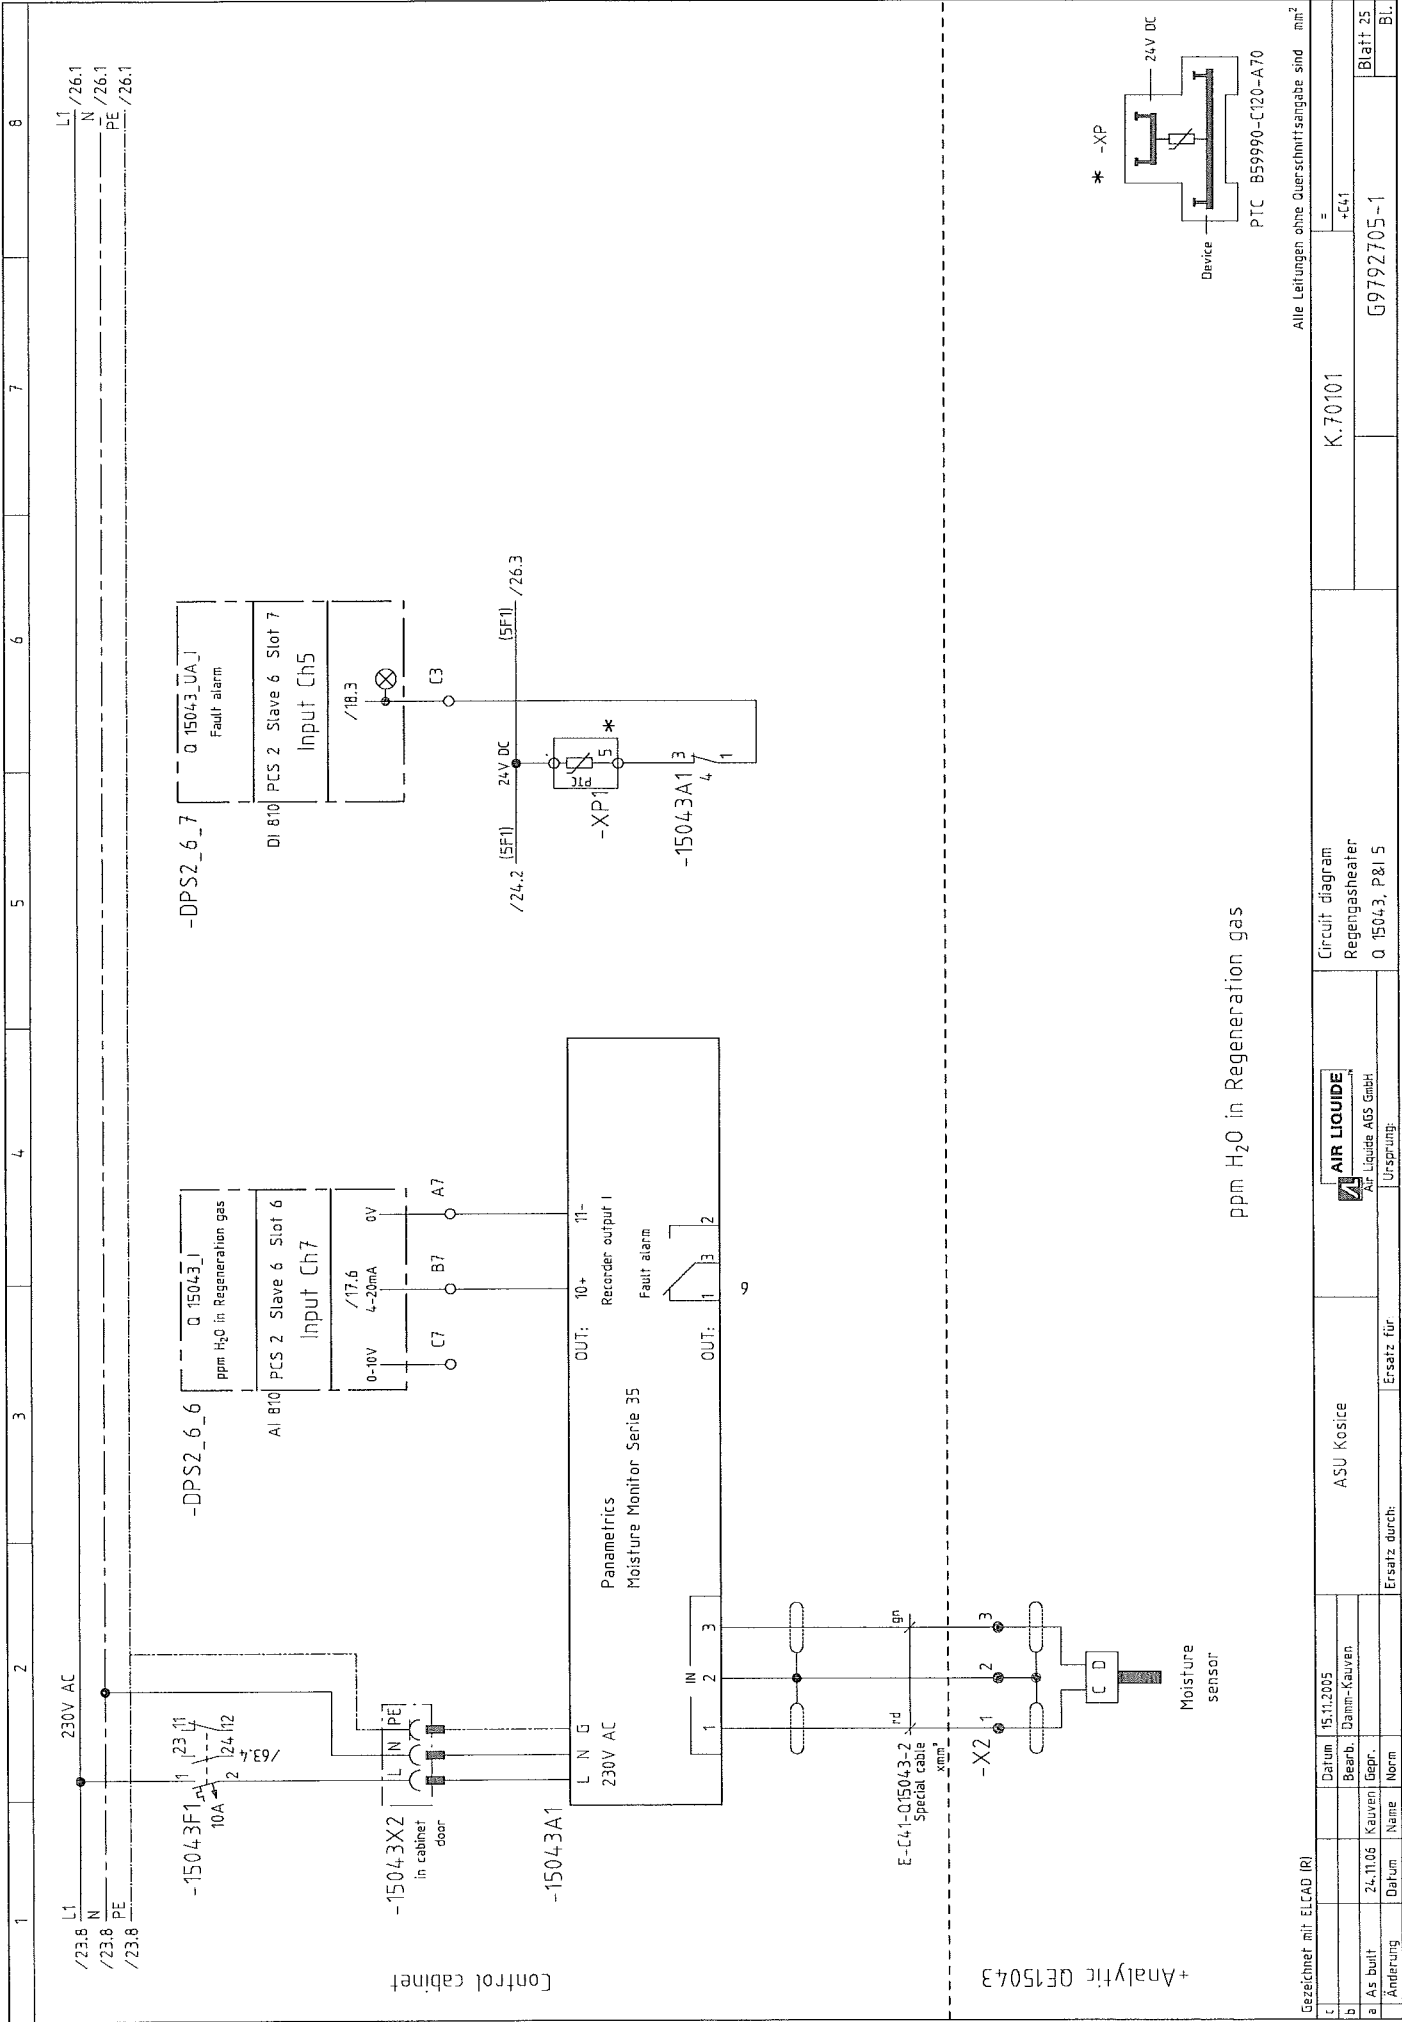

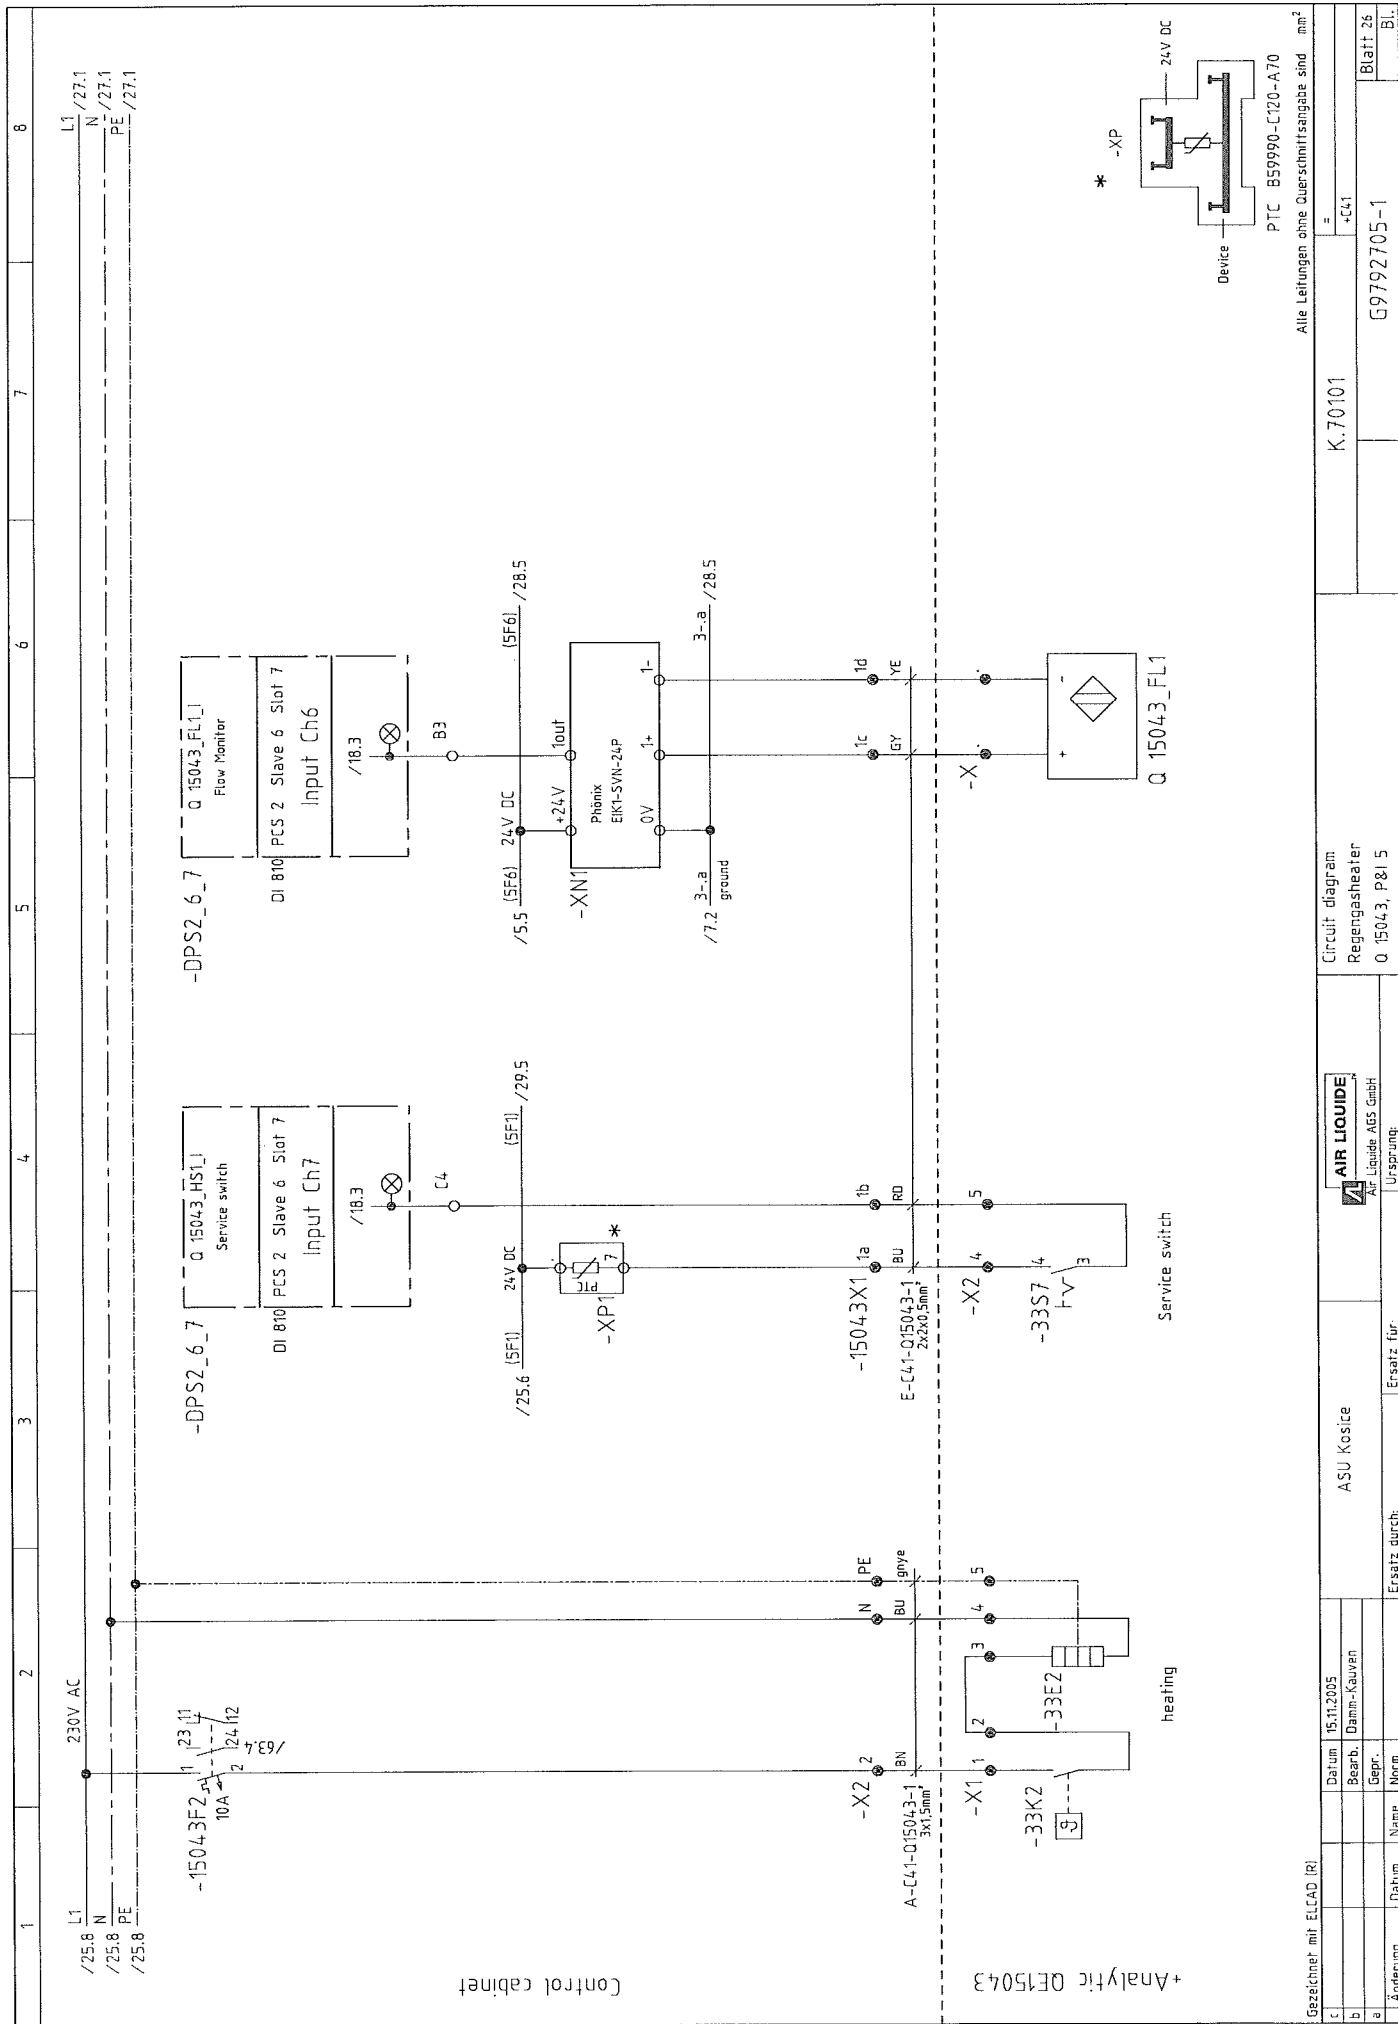

Gezeichnet mit ELCAD (R)


				ASU Kosice		<div> <b>AIR LIQUIDE</b> Air Liquide AGS GmbH ASU Kosice</div>		Circuit diagram Regengasheater		K.70101		=			
c			Datum	15.11.2005											Blatt 26 Bil.
d			Bearb.	Damm-Kauven										G9792705-1	
e			Gepr.												
f															
a			Datum												
b			Festlegung	Datum	Name	Ersatz durch:	Ersatz für:	Ursprung:							

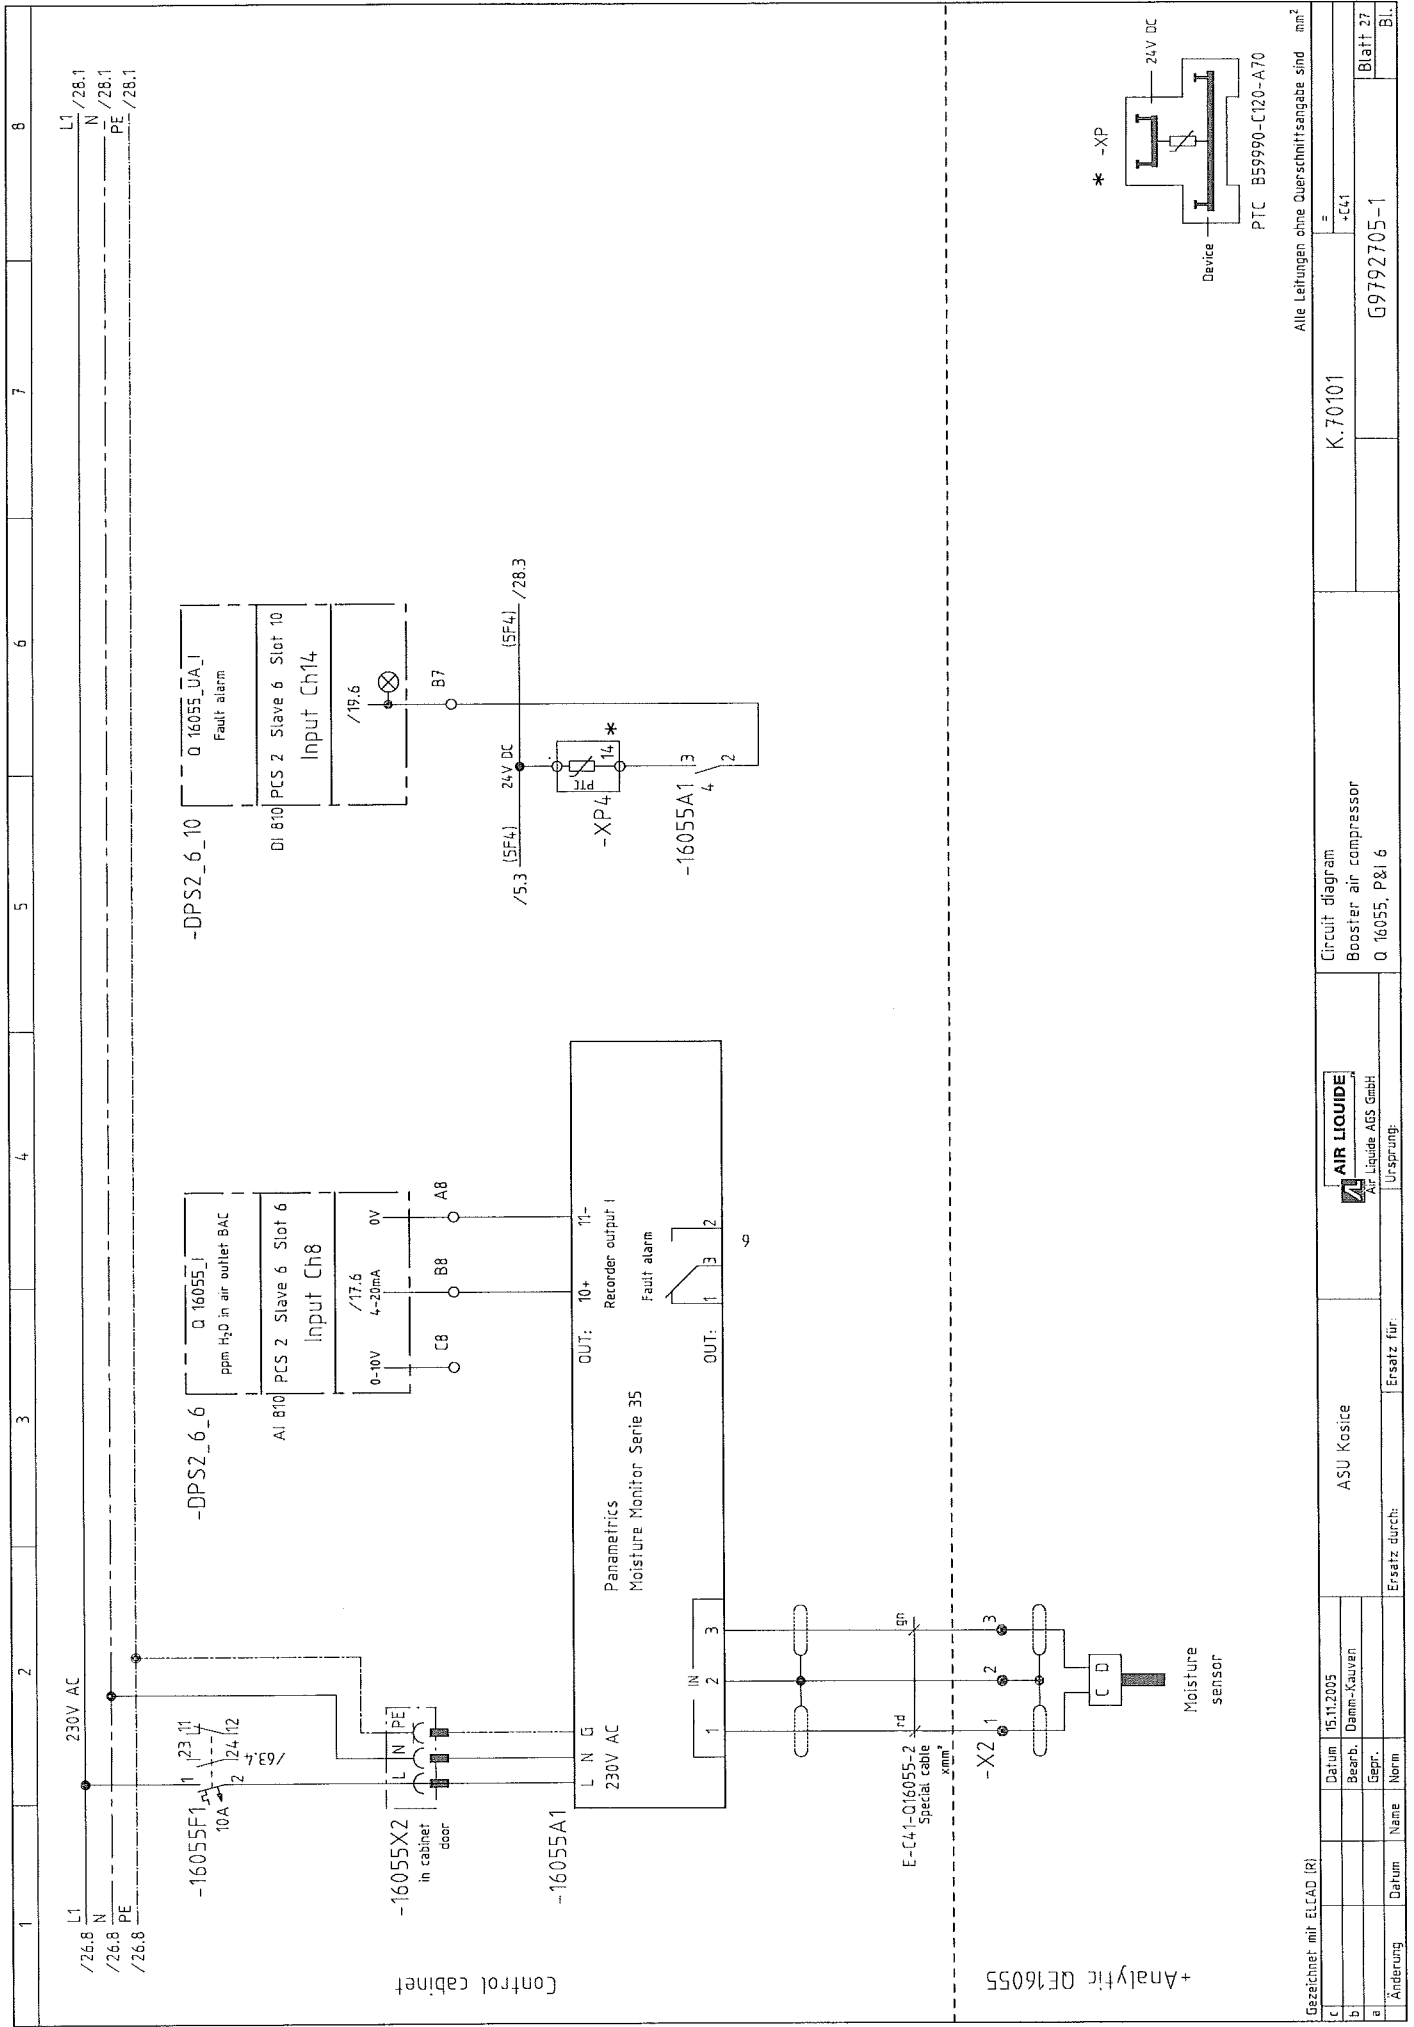









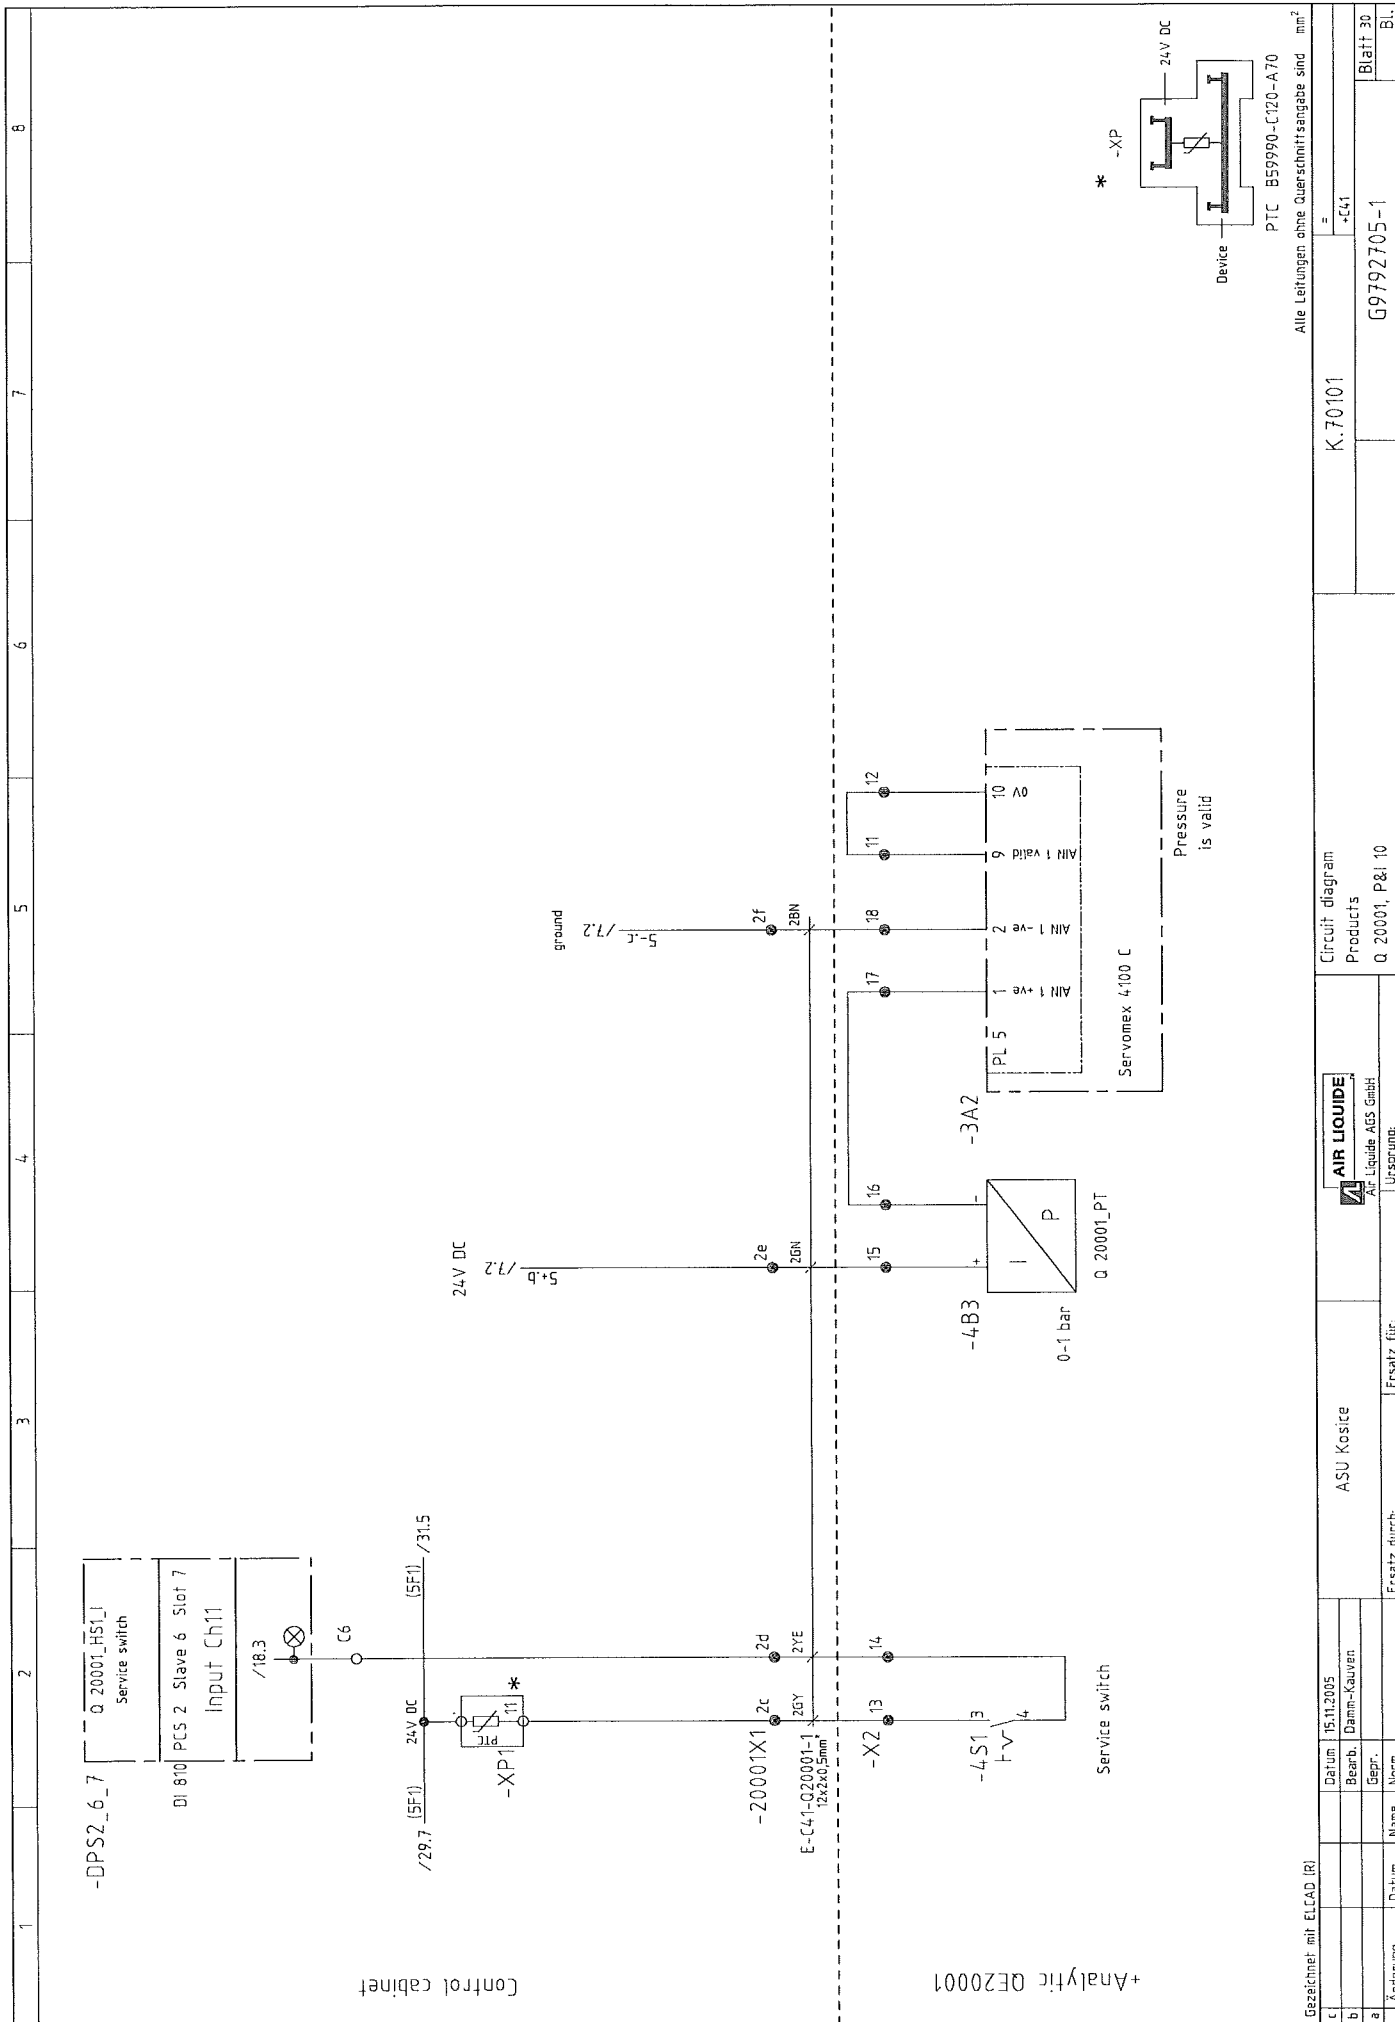



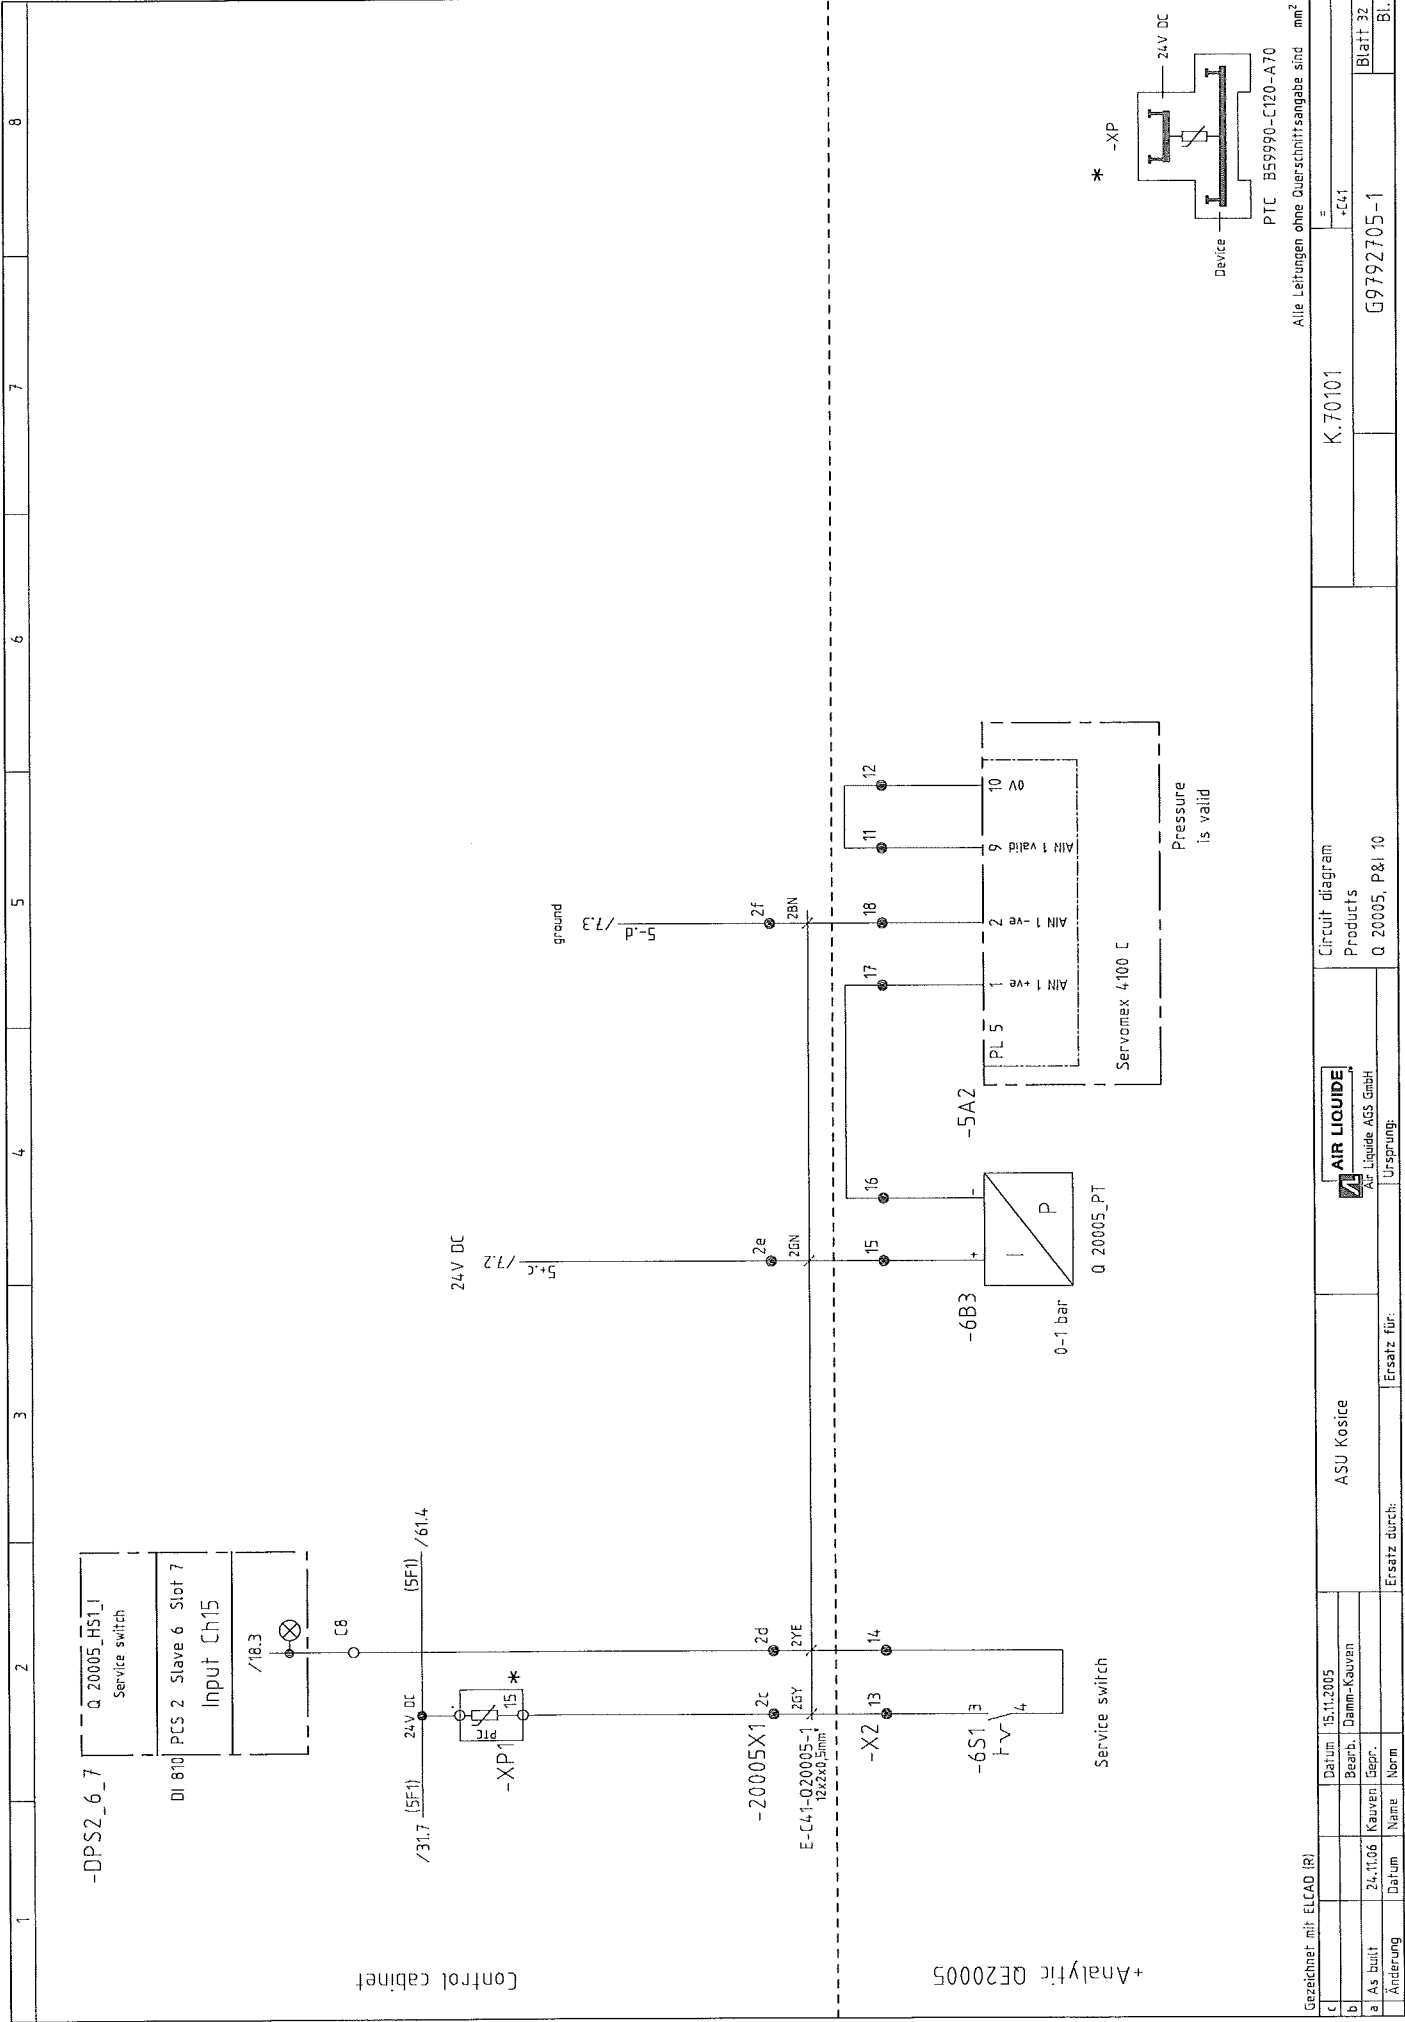




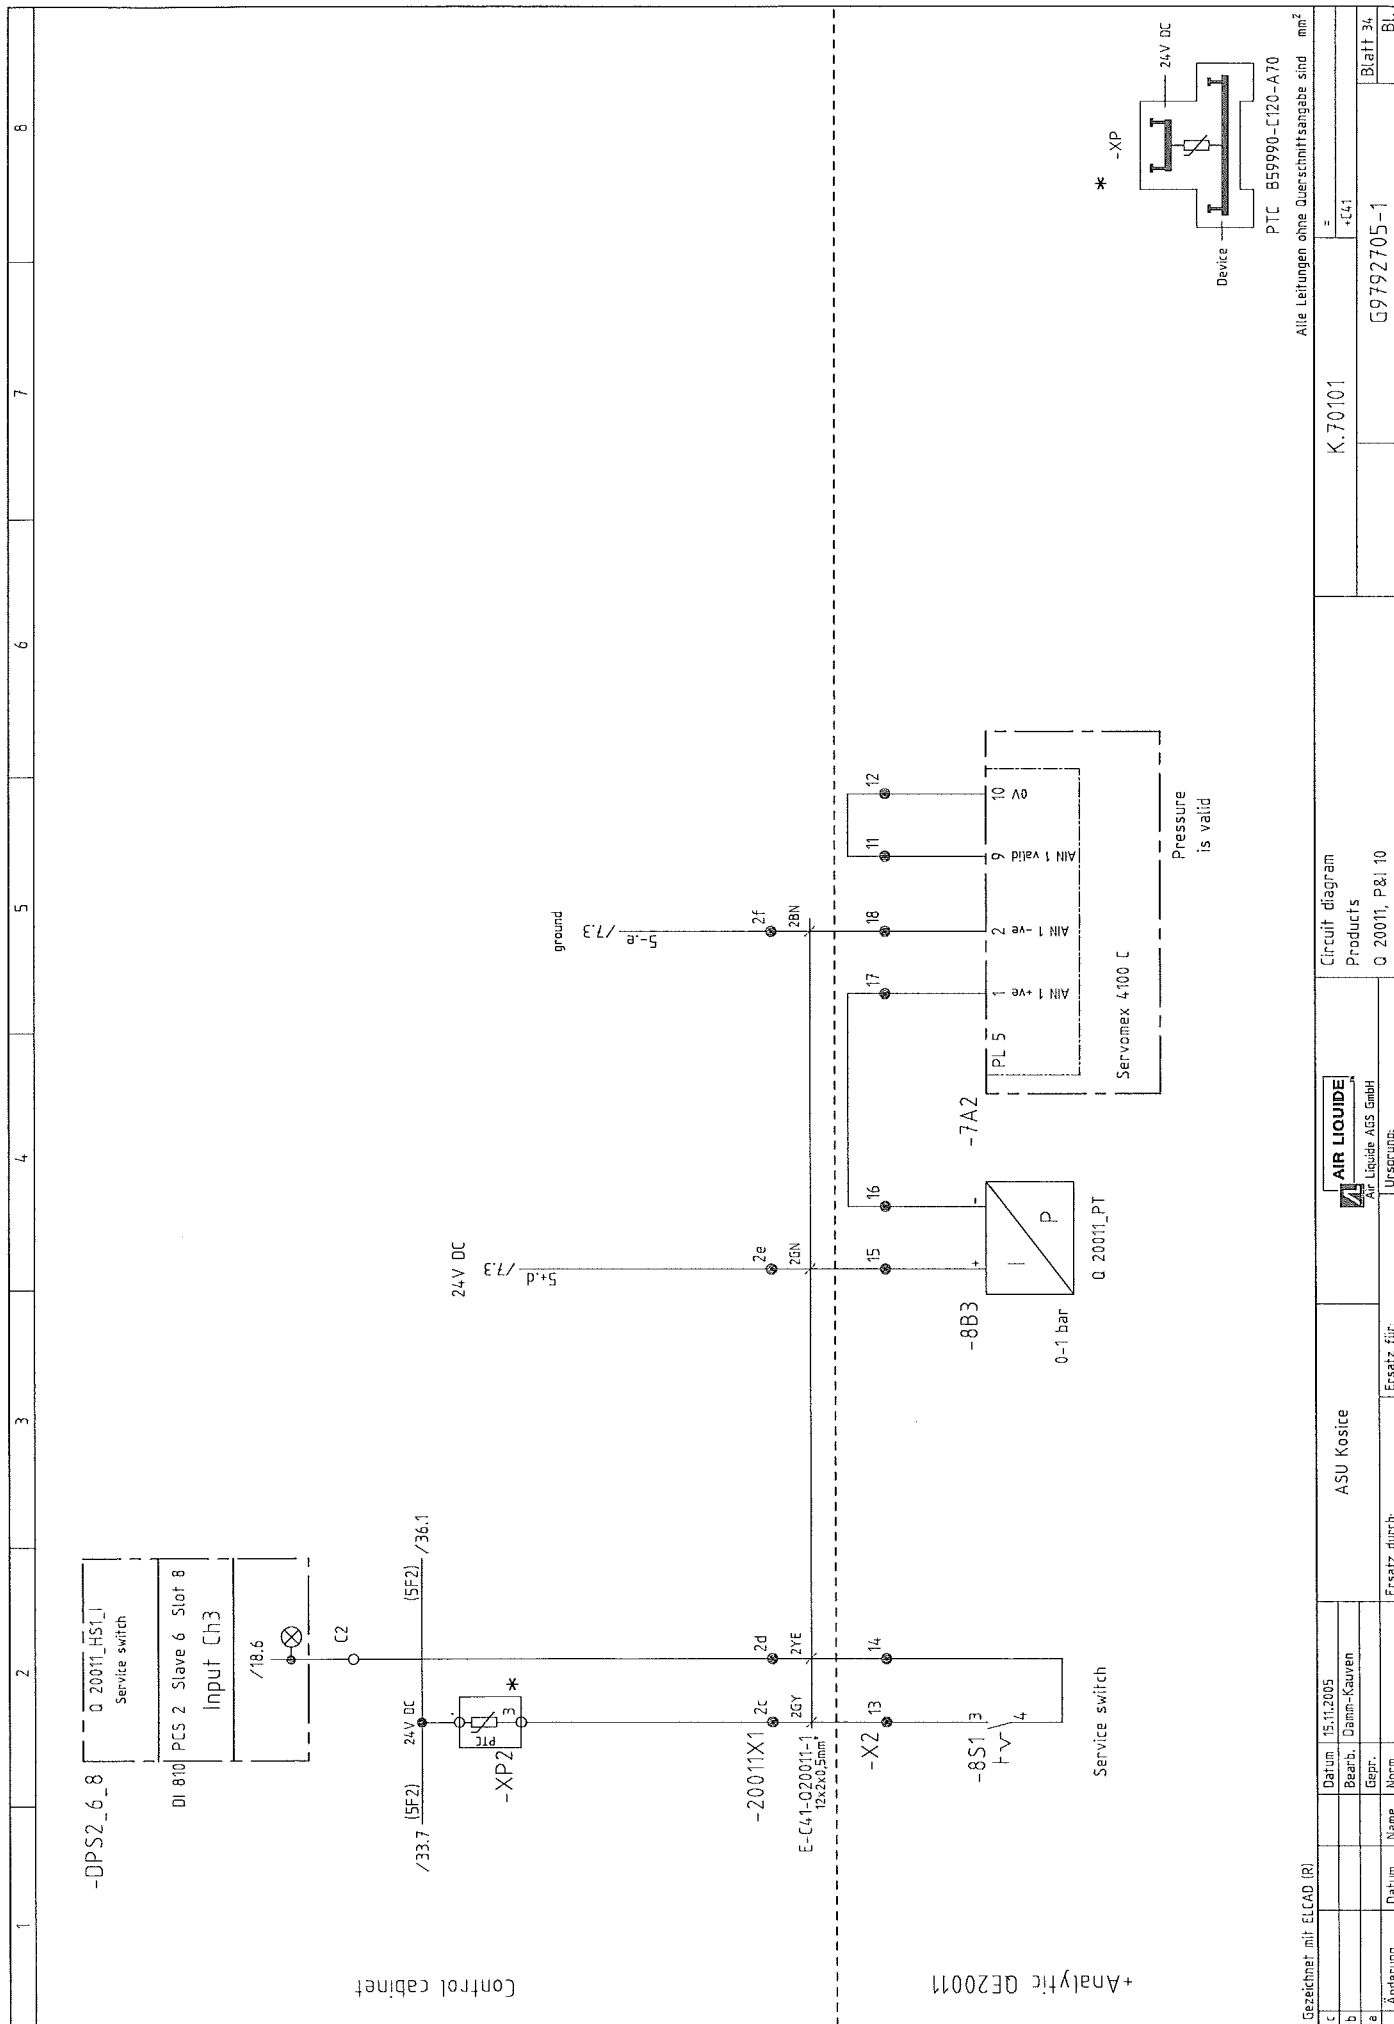






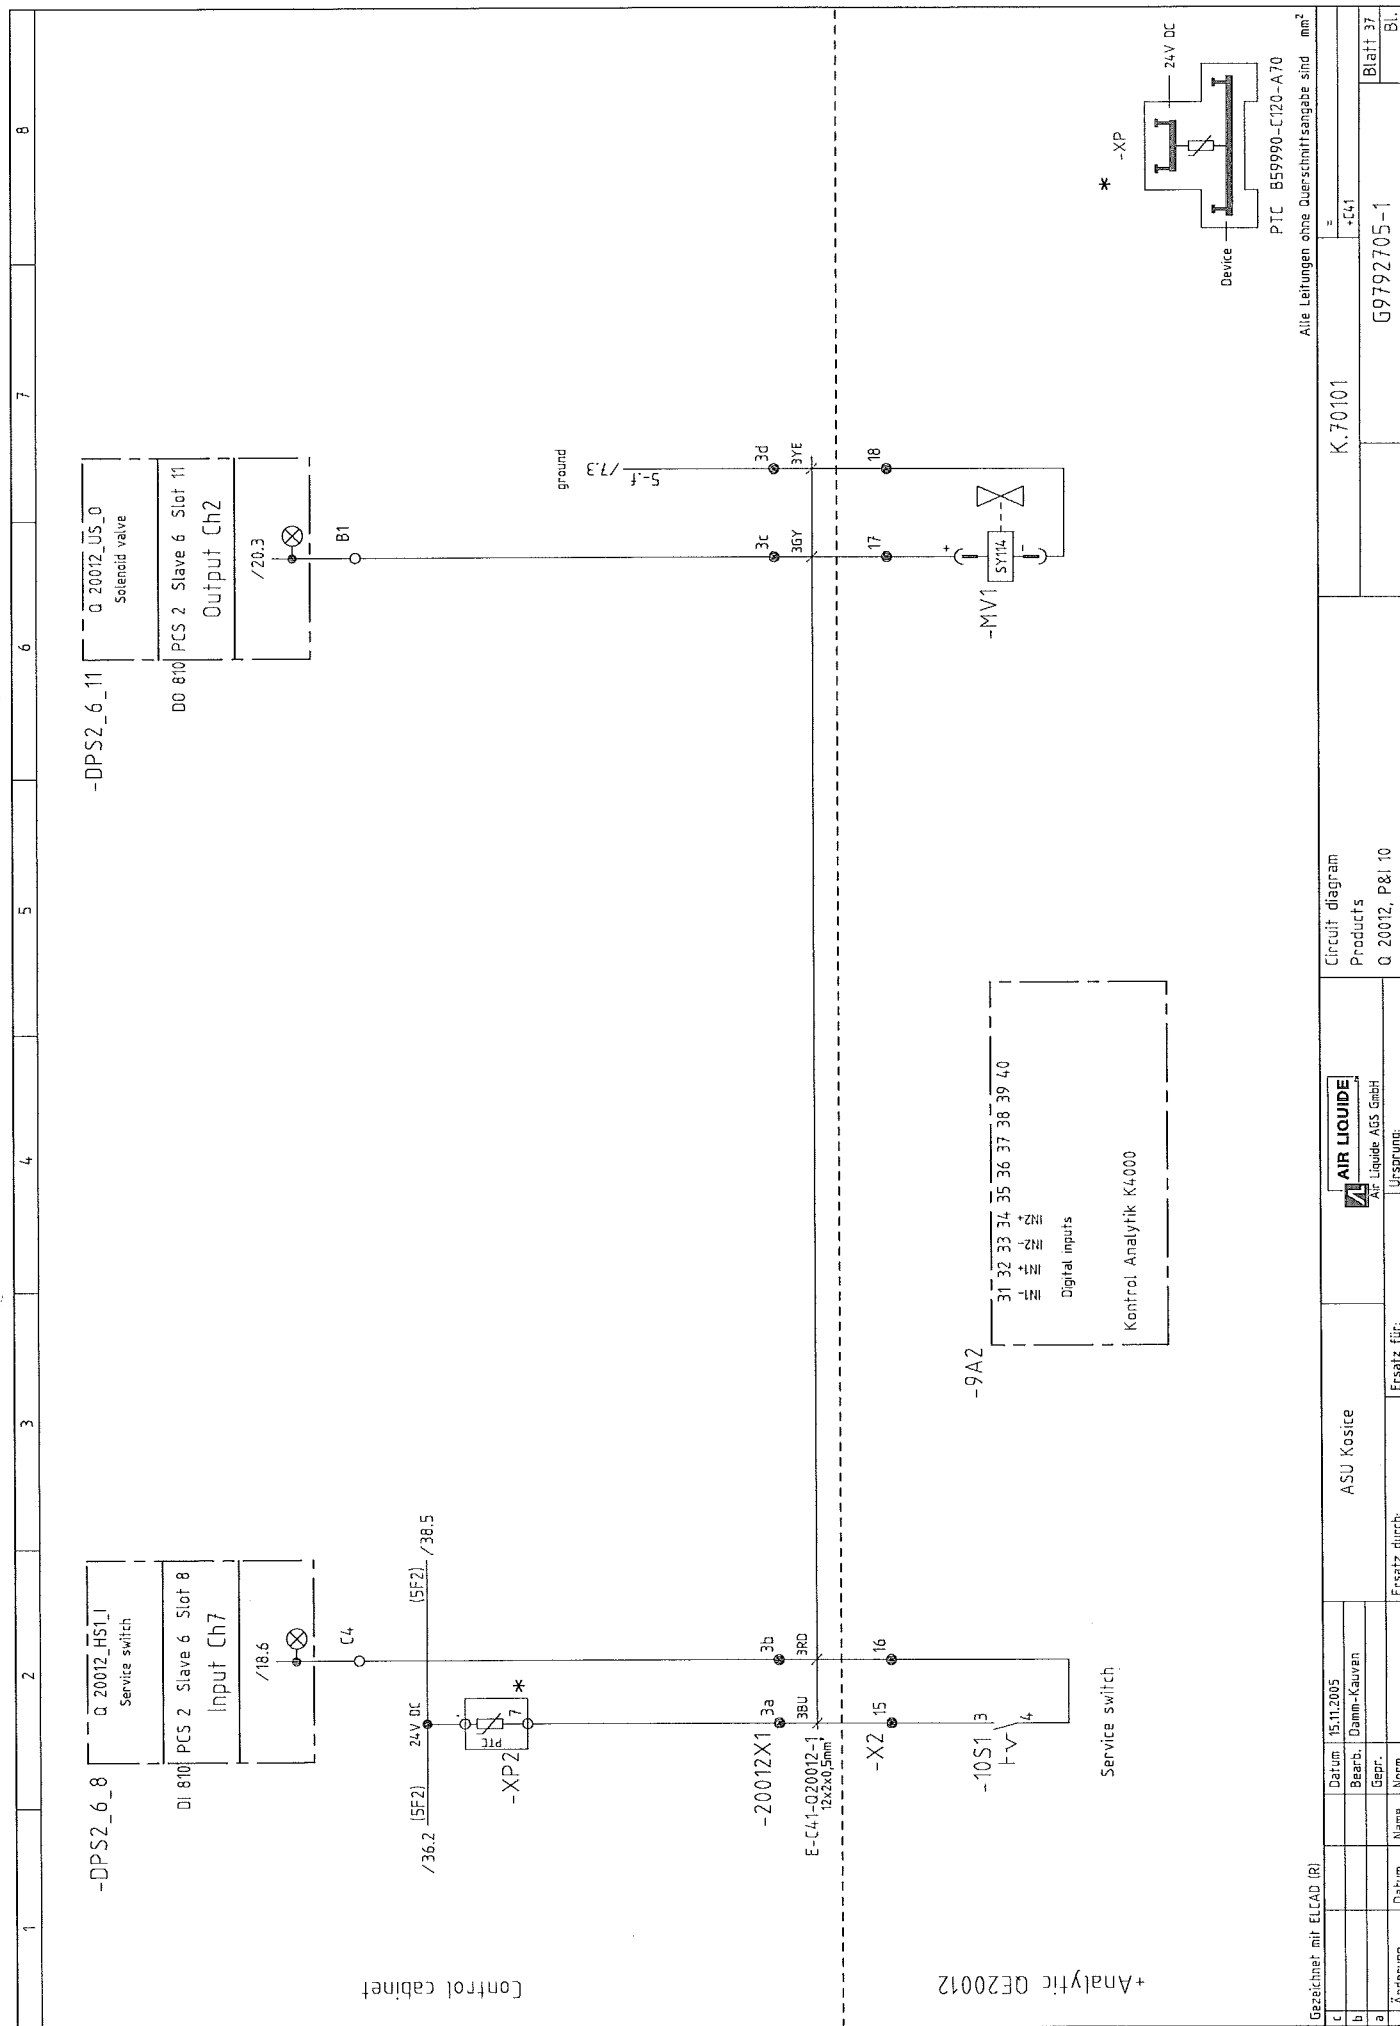




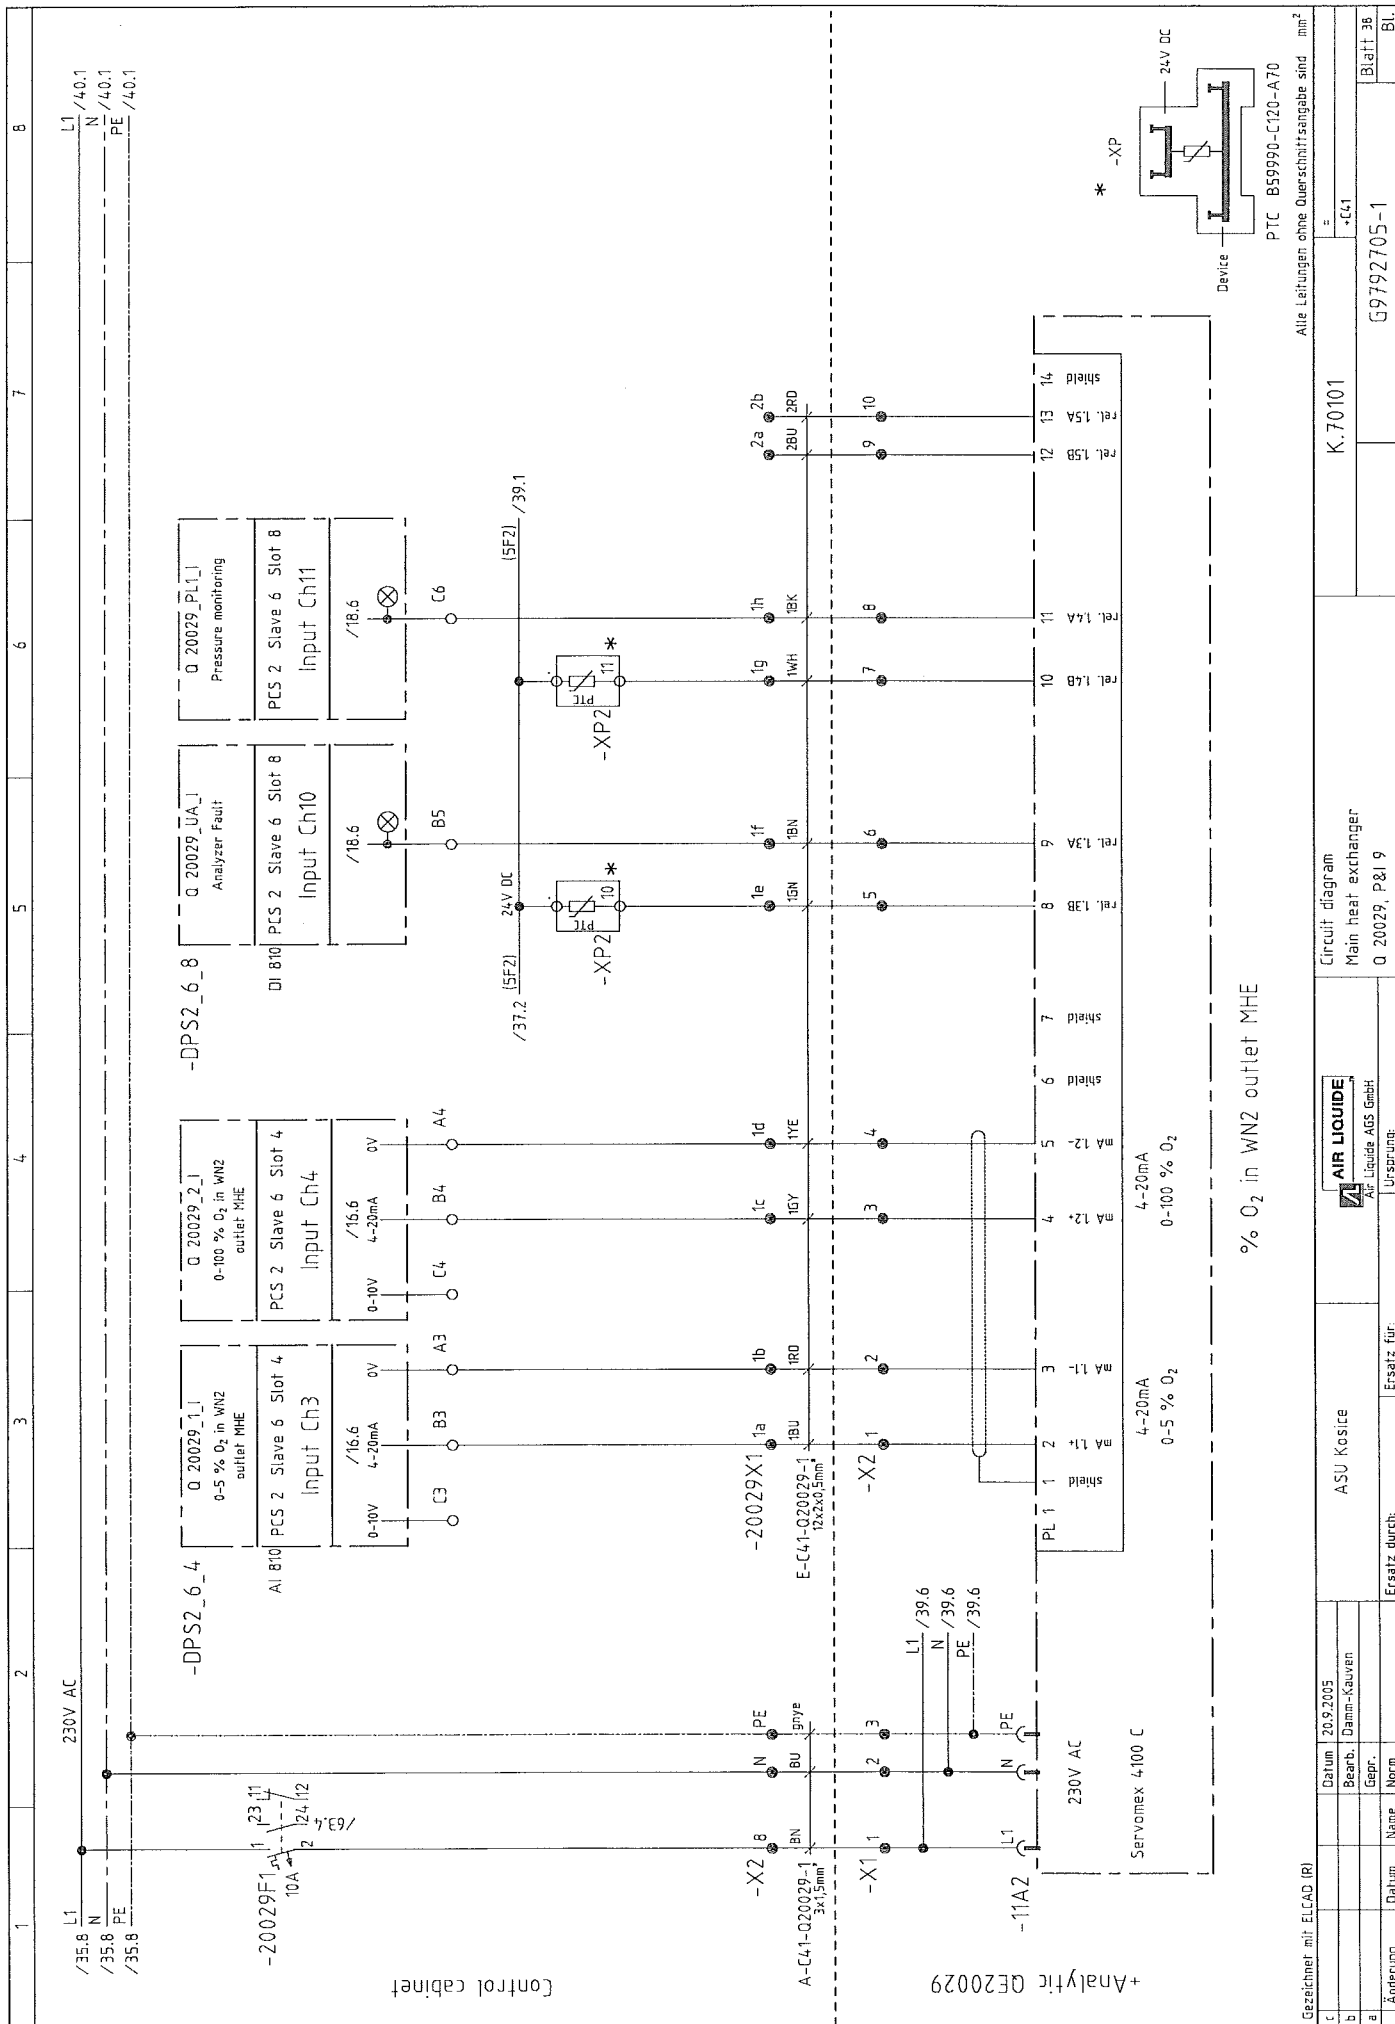


Gezeichnet mit ELCAD (R)


ASU Koste			 <b>AIR LIQUIDE</b> Air Liquide AGS GmbH		Circuit diagram Main heat exchanger		K.70101		=																					
Ersatz durch:			Ersatz für:		Ursprung:				-C61																					
a) <table><tr><th>Zeichnung</th><th>Name</th><th>Datum</th></tr><tr><td></td><td></td><td></td></tr></table>			Zeichnung	Name	Datum				b) <table><tr><th>Gepr.</th><th>Bearb.</th><th>Datum</th></tr><tr><td></td><td></td><td>20.9.2005</td></tr></table>			Gepr.	Bearb.	Datum			20.9.2005	c) <table><tr><th>Datum</th><th>Bearb.</th><th>Damm-Kauven</th></tr><tr><td></td><td></td><td></td></tr></table>			Datum	Bearb.	Damm-Kauven							
Zeichnung	Name	Datum																												
Gepr.	Bearb.	Datum																												
		20.9.2005																												
Datum	Bearb.	Damm-Kauven																												
									G9792705-1																					

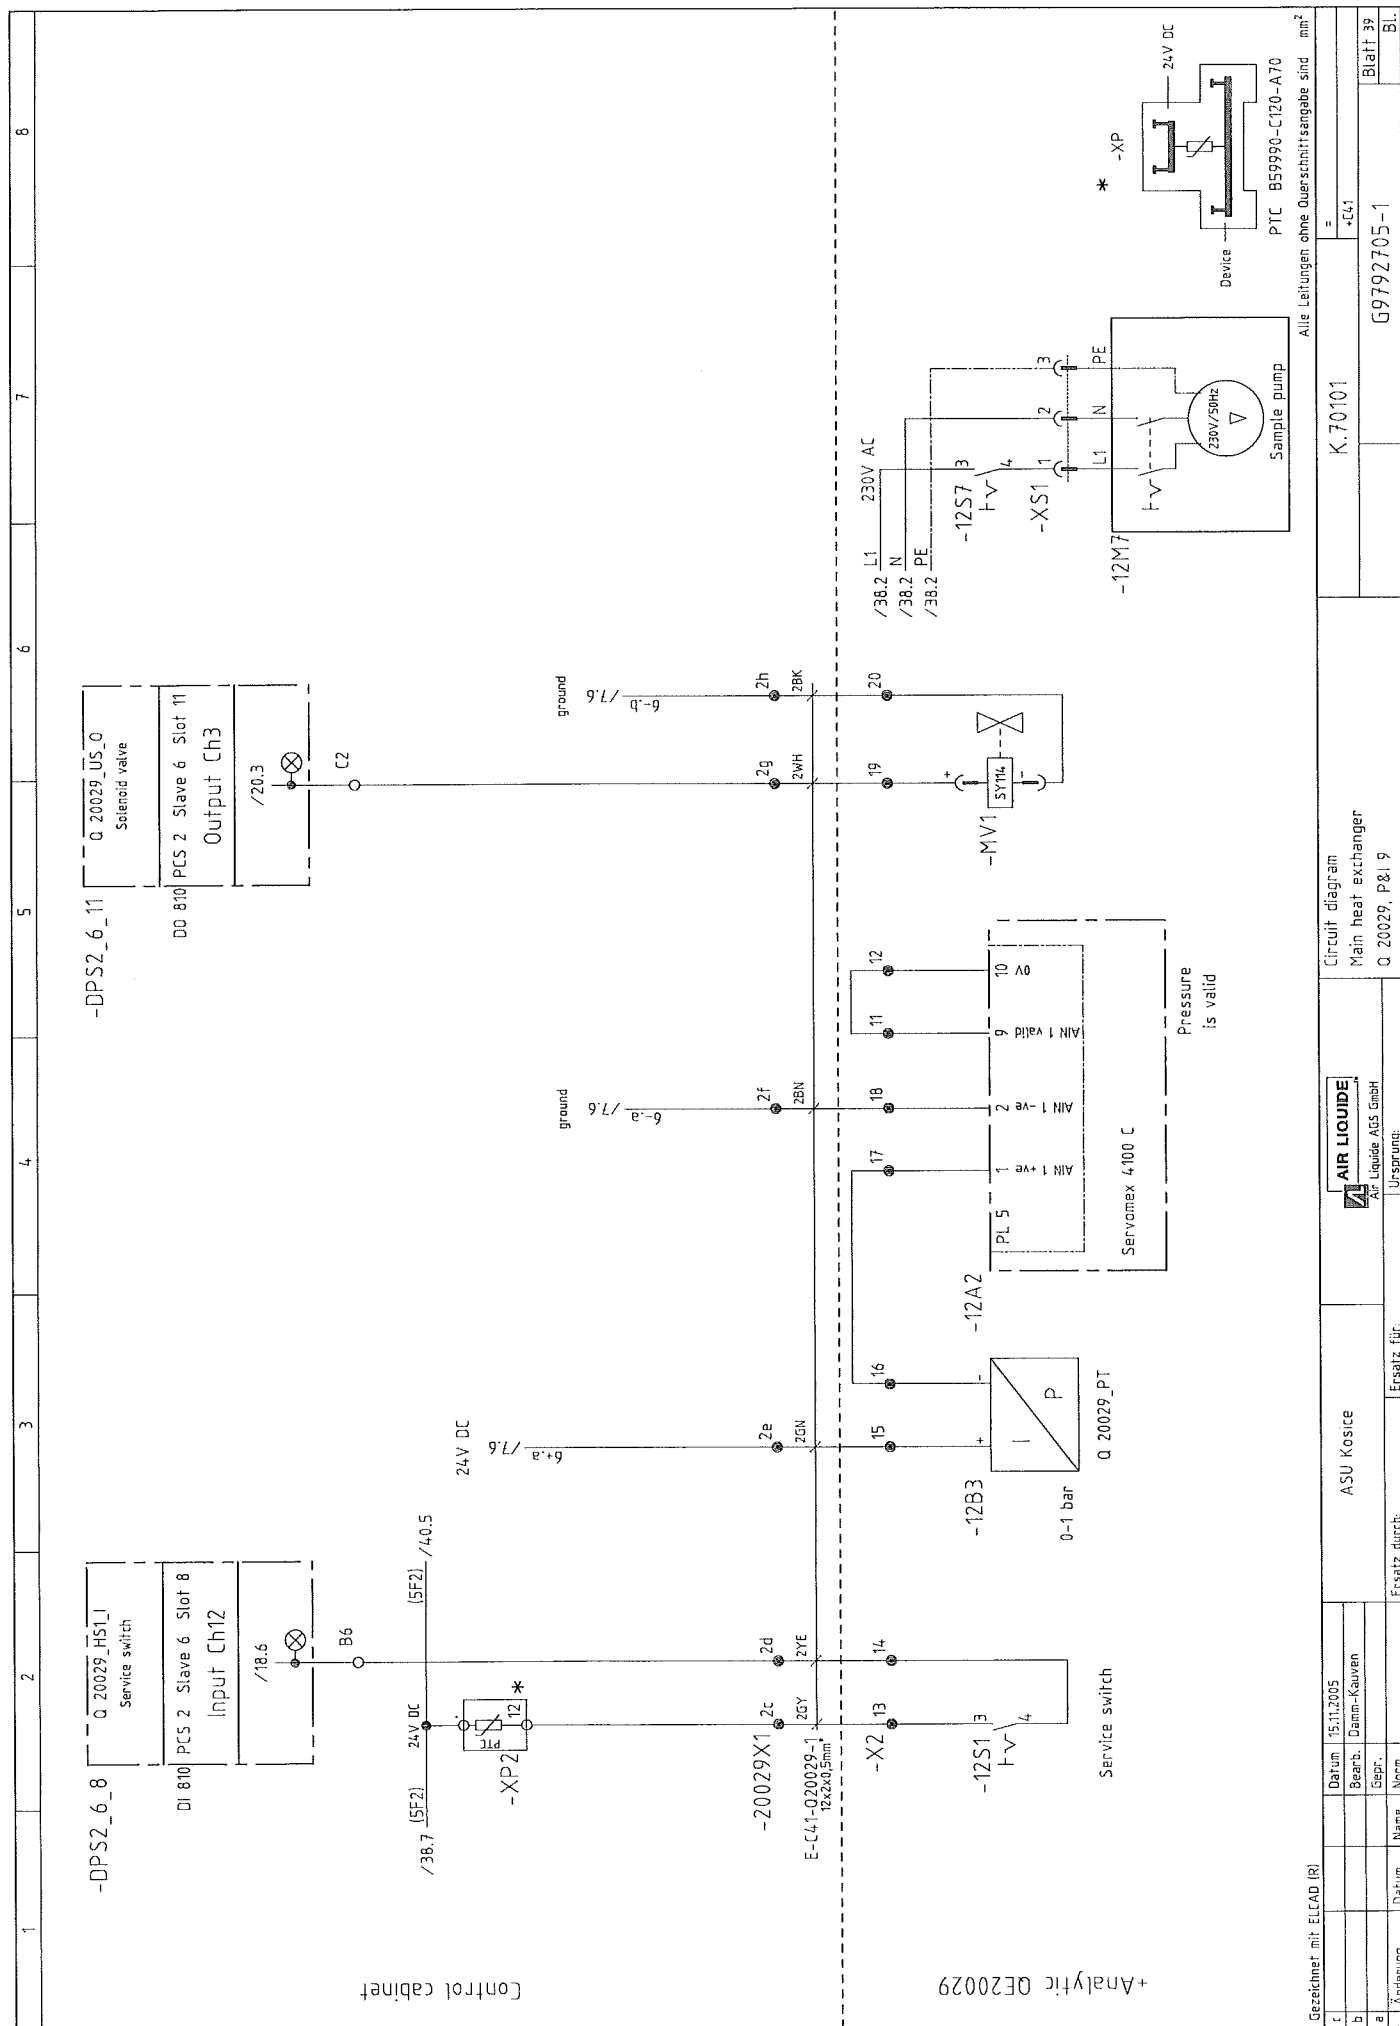






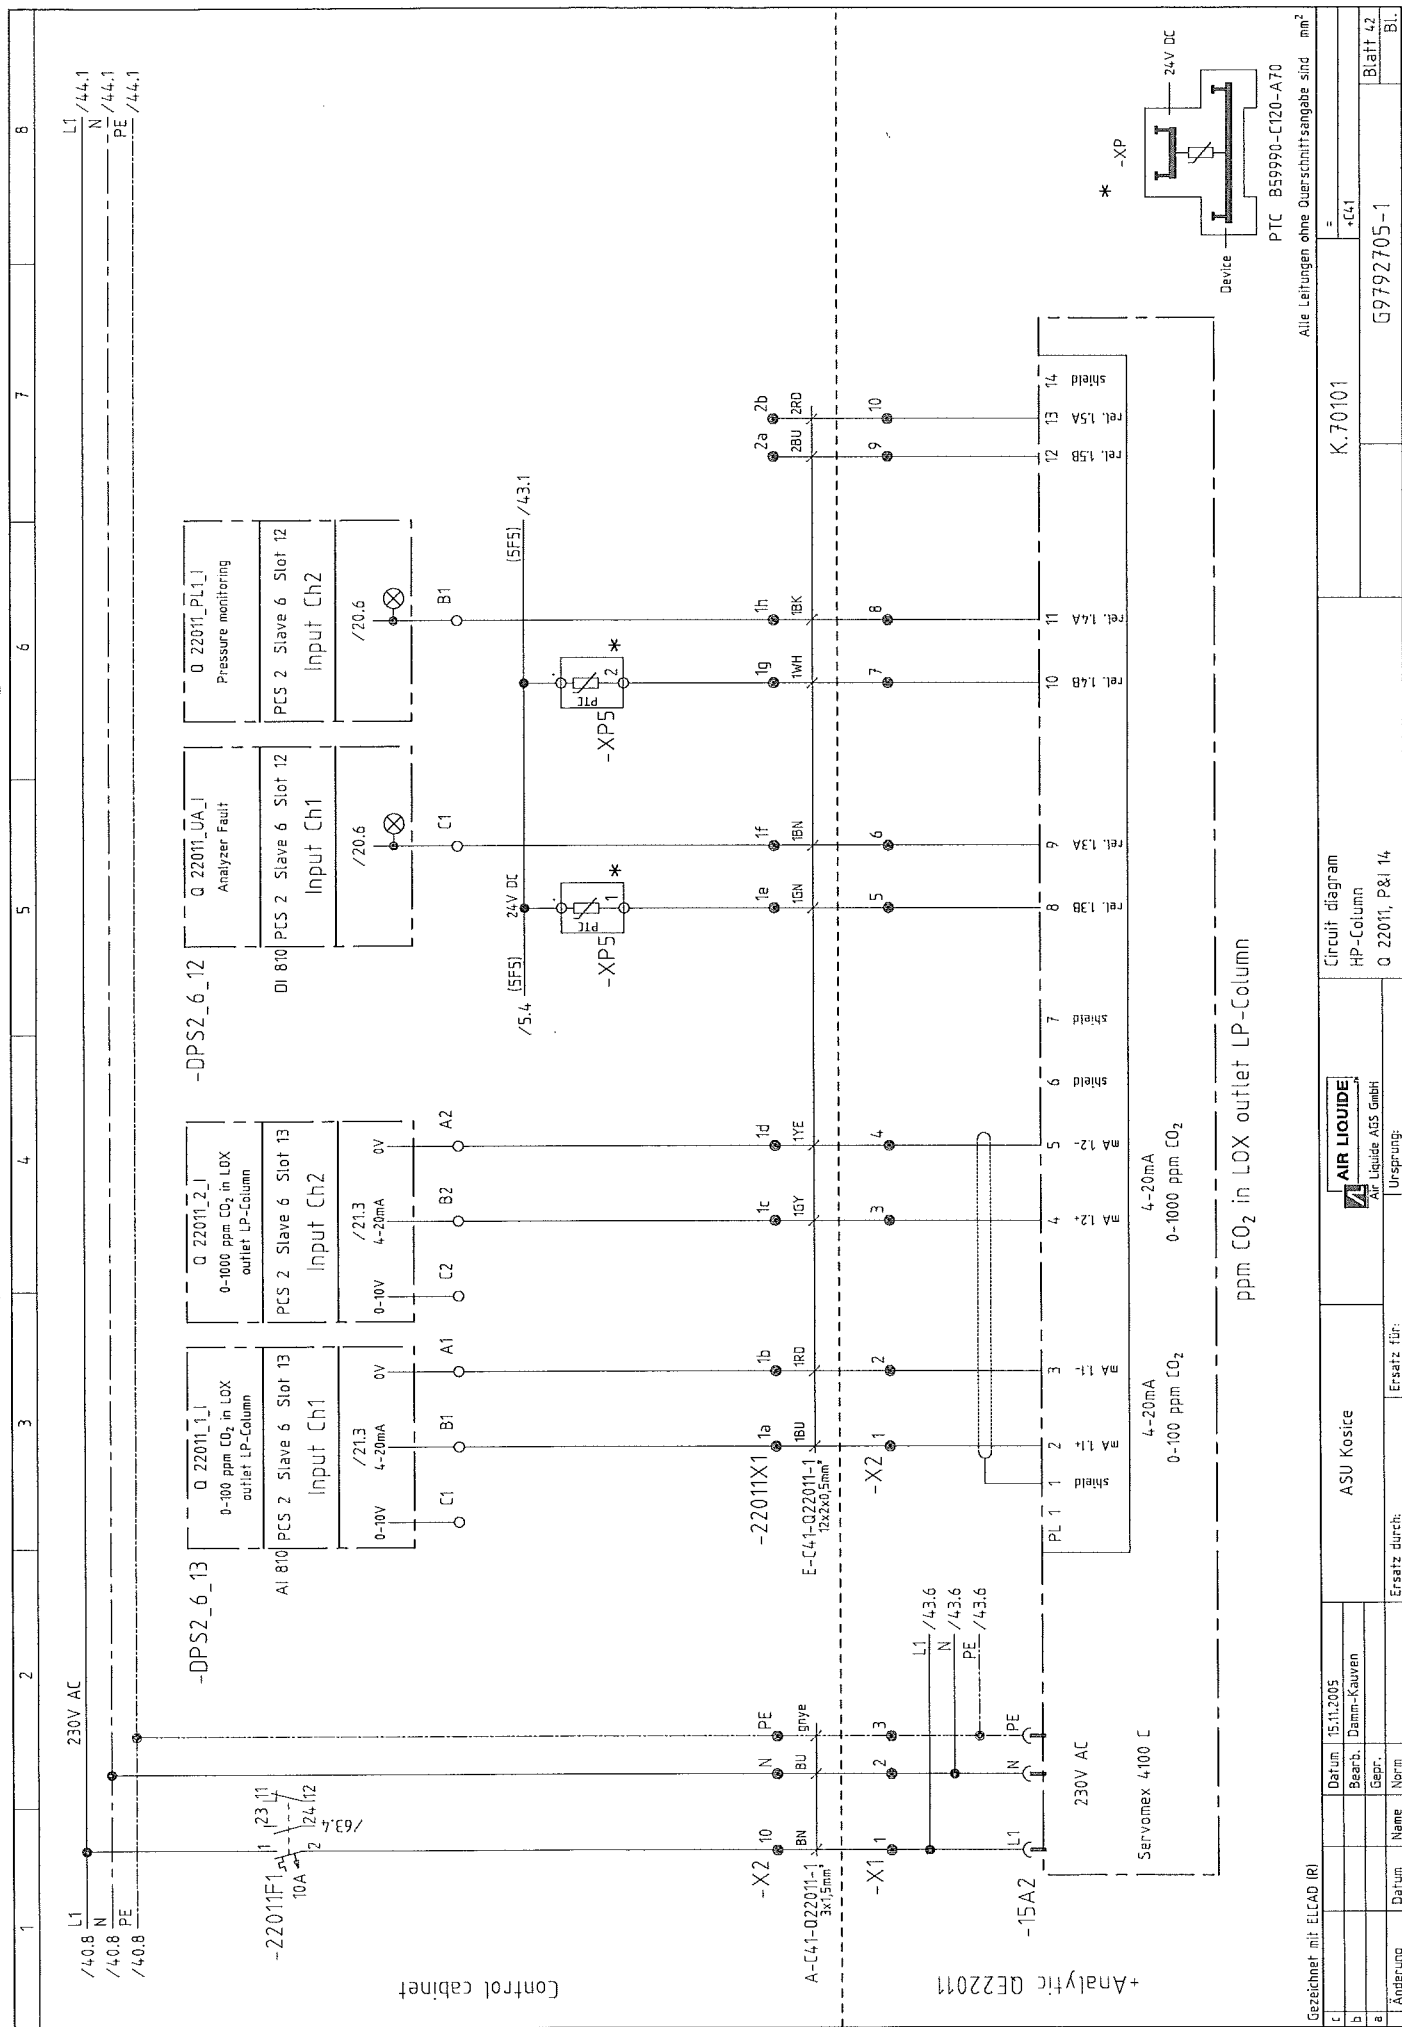


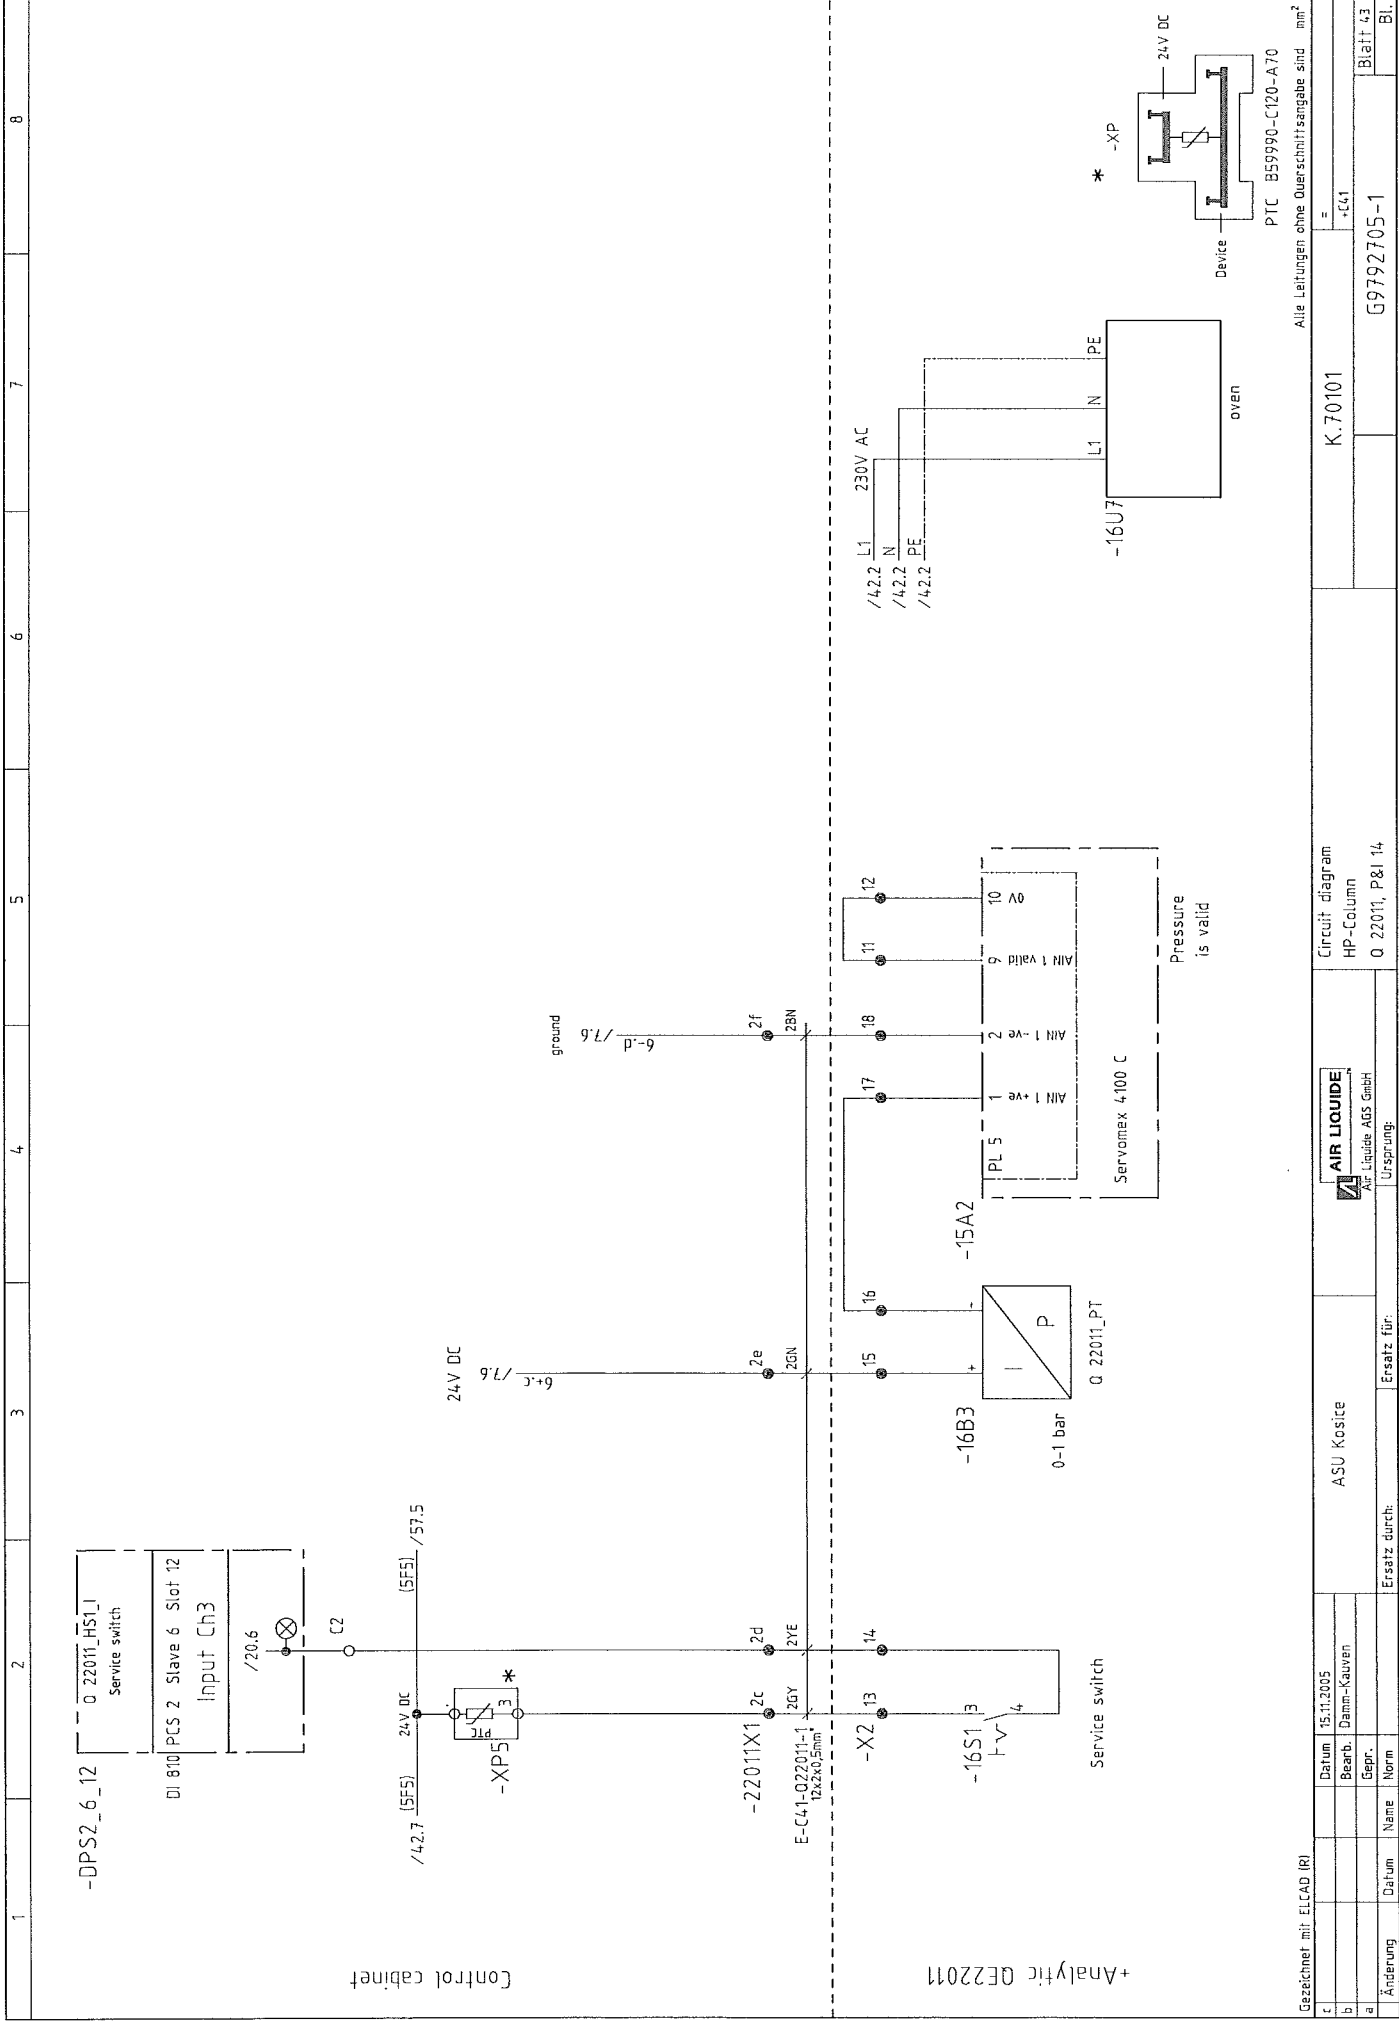


Gezeichnet mit ELCAD (R)		Datum	15.11.2005	ASU Kosice	AIR LIQUIDE		Circuit diagram		K.70101		Alle Leitungen ohne Querschnittsangaben sind mm²	
c												
b												
a	Änderung	Datum	Name	Gepr.	Ersatz durch:	Ersatz für:	HP-Column	Q 22011, P&I 14				
				Norm		Ursprung	Air Liquide AGS GmbH		G9792705-1		Blatt 43	
											Bl.	

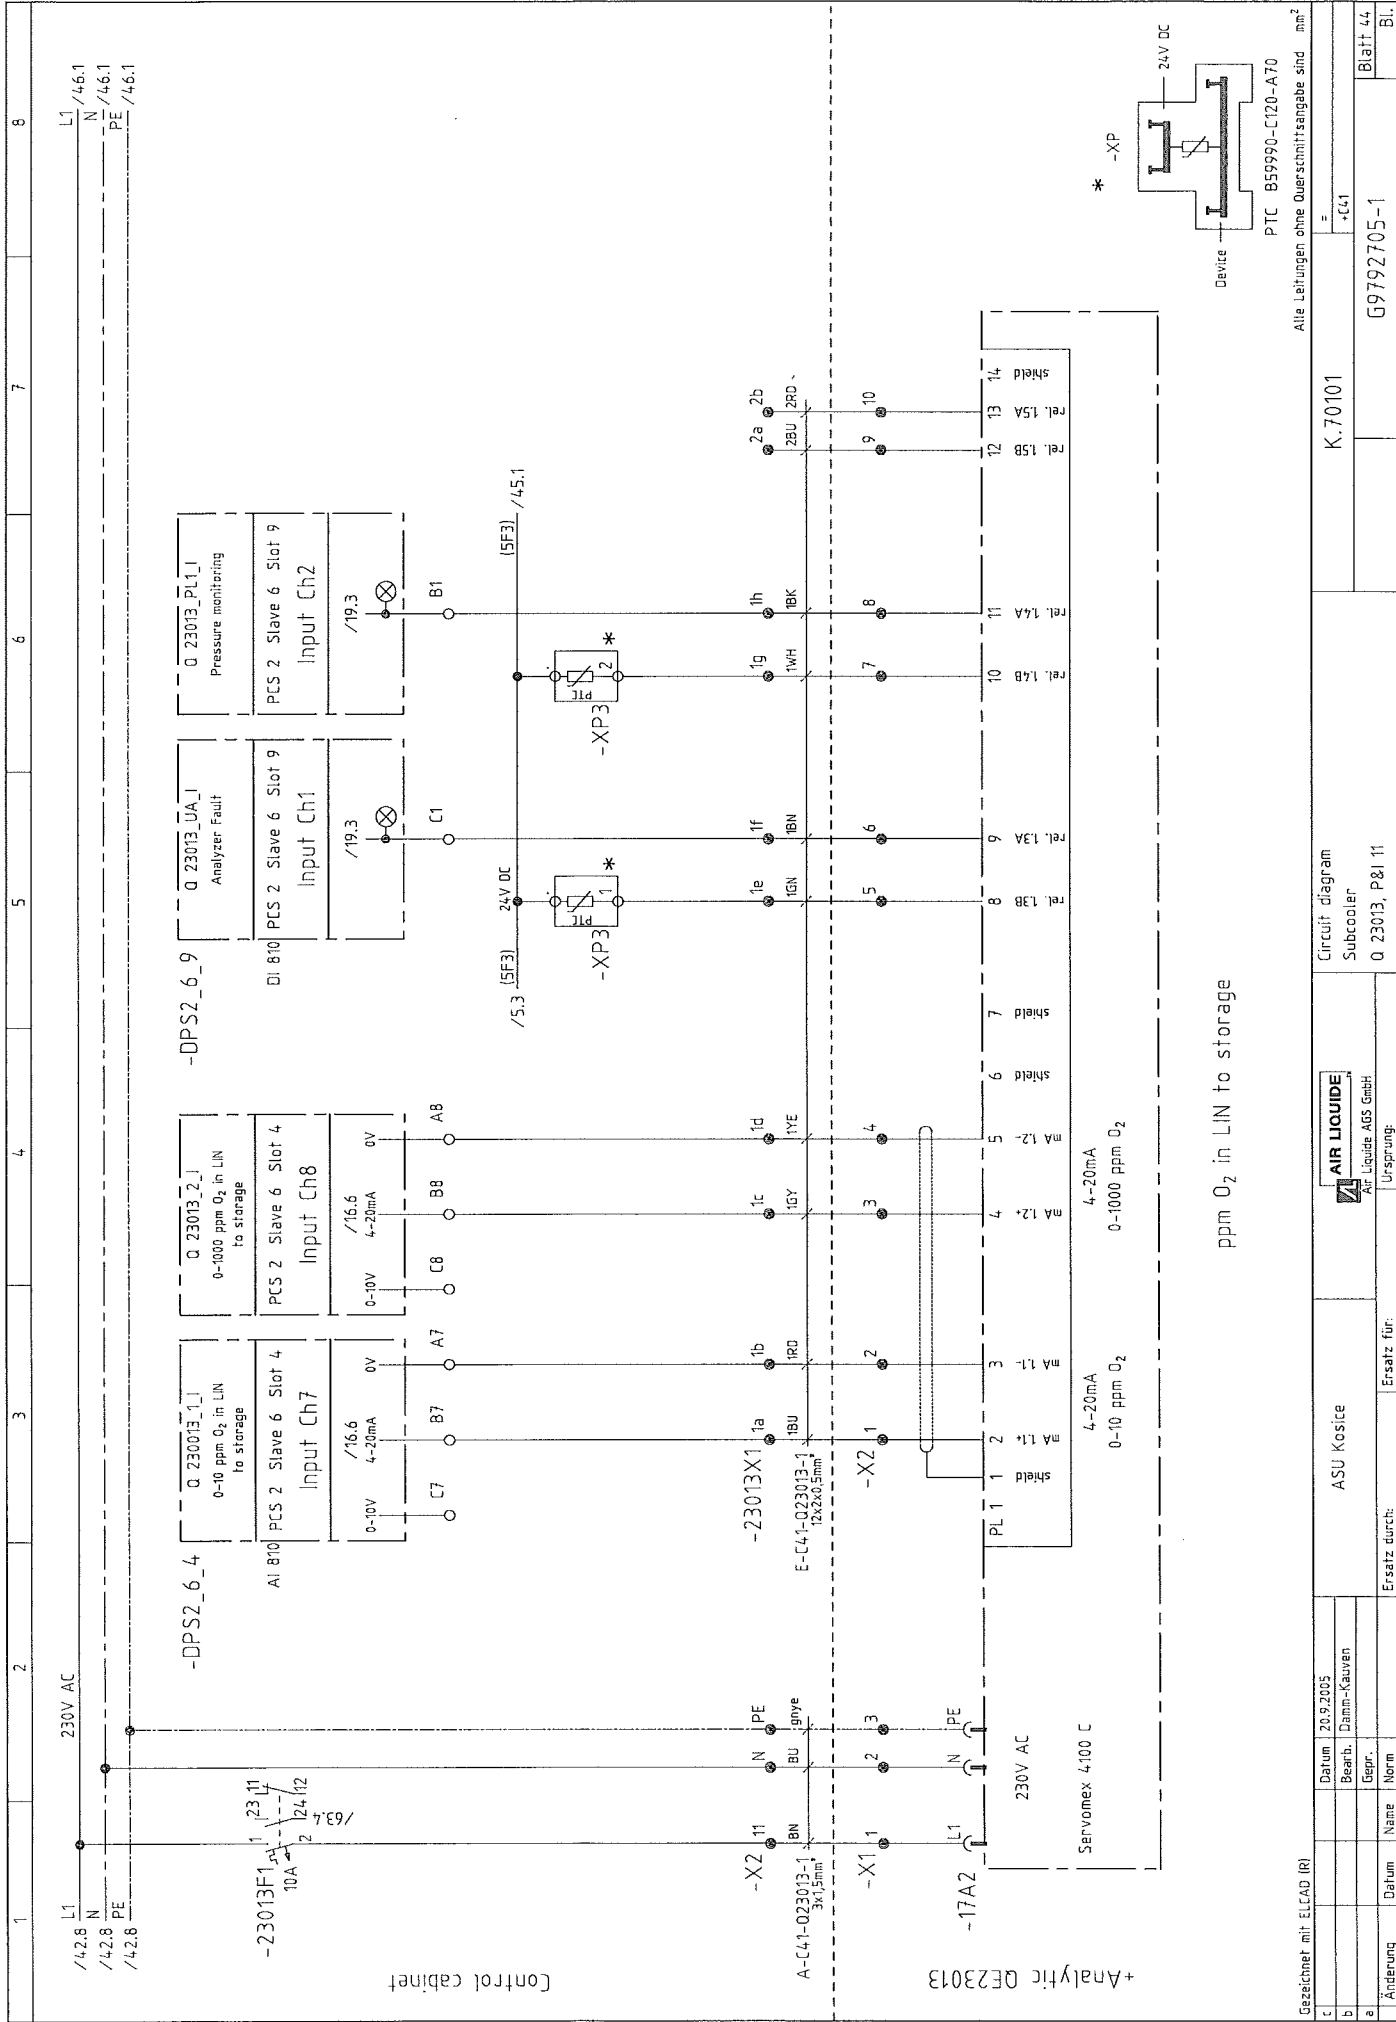

ppm O<sub>2</sub> in LIN to storage


Gezeichnet mit ELCAD (R)				ASU Kosice		<div><div><div>AIR LIQUIDE</div><div><input checked="" type="checkbox"/> Air Liquide AGS GmbH</div></div><div>Ursprung:</div></div>		Circuit diagram Subcooler Q 23013, P&I 11		K.70101		= -c41		PTC B59990-C120-A70 Alle Leitungen ohne Querschnittsangabe sind mm²	
c		Datum	20.9.2005												
b		Bearb.	Damm-Kauven												
a		Gepr.													
e	Änderung	Datum	Name	Norm	Ersatz durch:		Ersatz für:						Blatt 44		
										G9792705-1				Bl.	

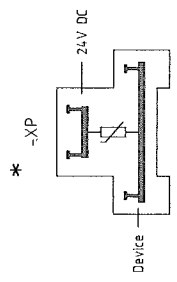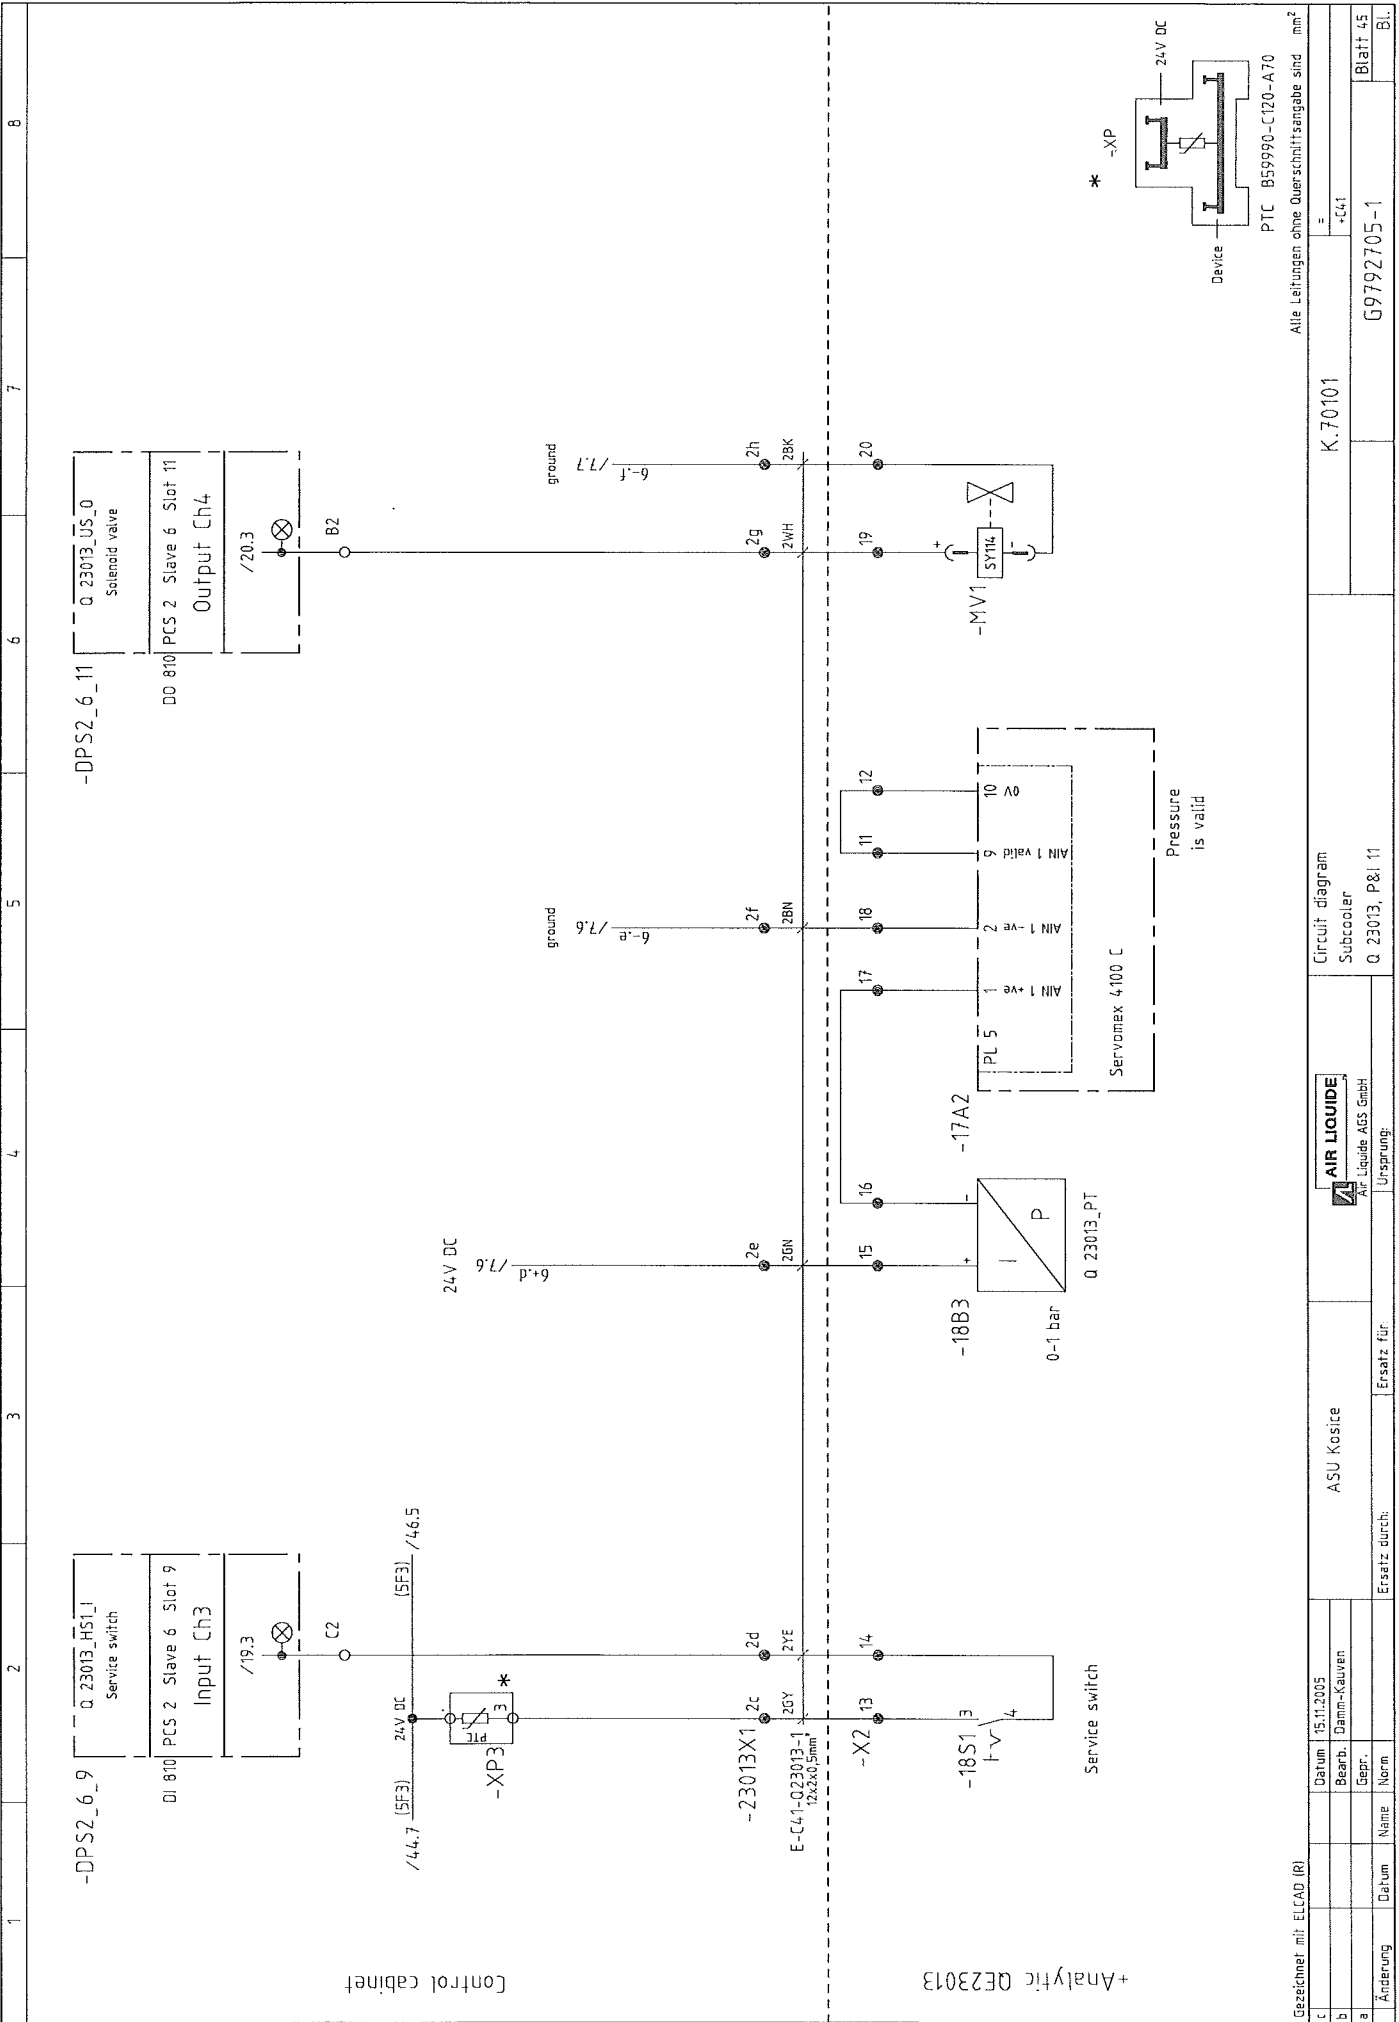


Gezeichnet mit ELCAD (R)		ASU Kasite		AIR LIQUIDE		Circuit diagram		K.70101		Blatt 45	
c	Datum	15.11.2005					Subcooler				
b	Bearb.	Damm-Kauven									
a	Gepr.										
Änderung	Datum	Name	Norm	Ersatz durch:	Ursprung:		Q 23013, P&I 11		G9792705-1		Bl.





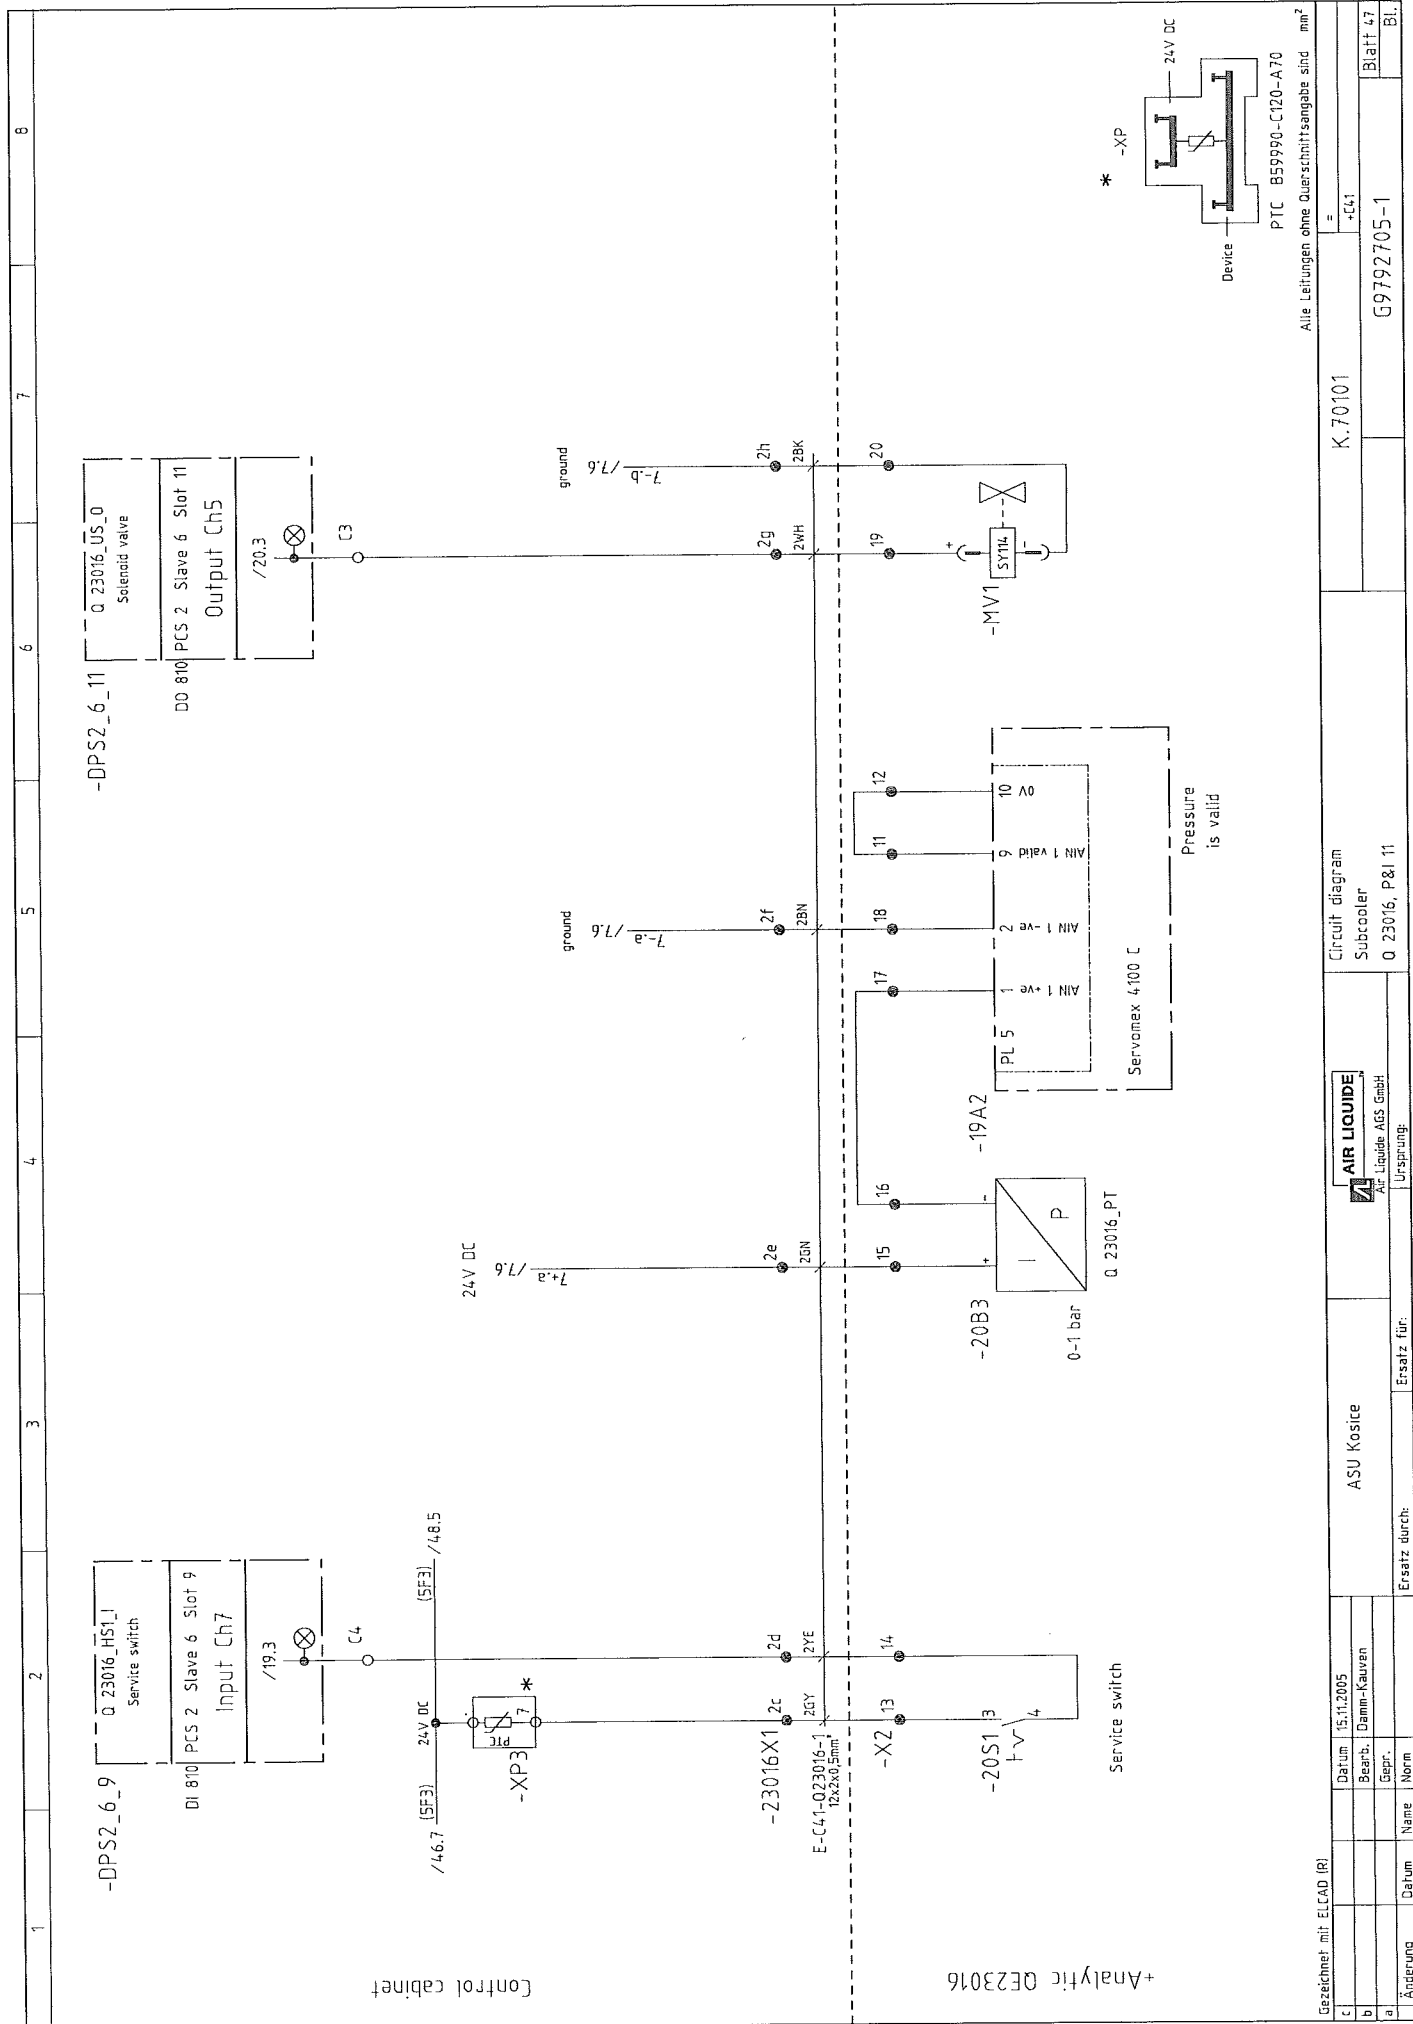

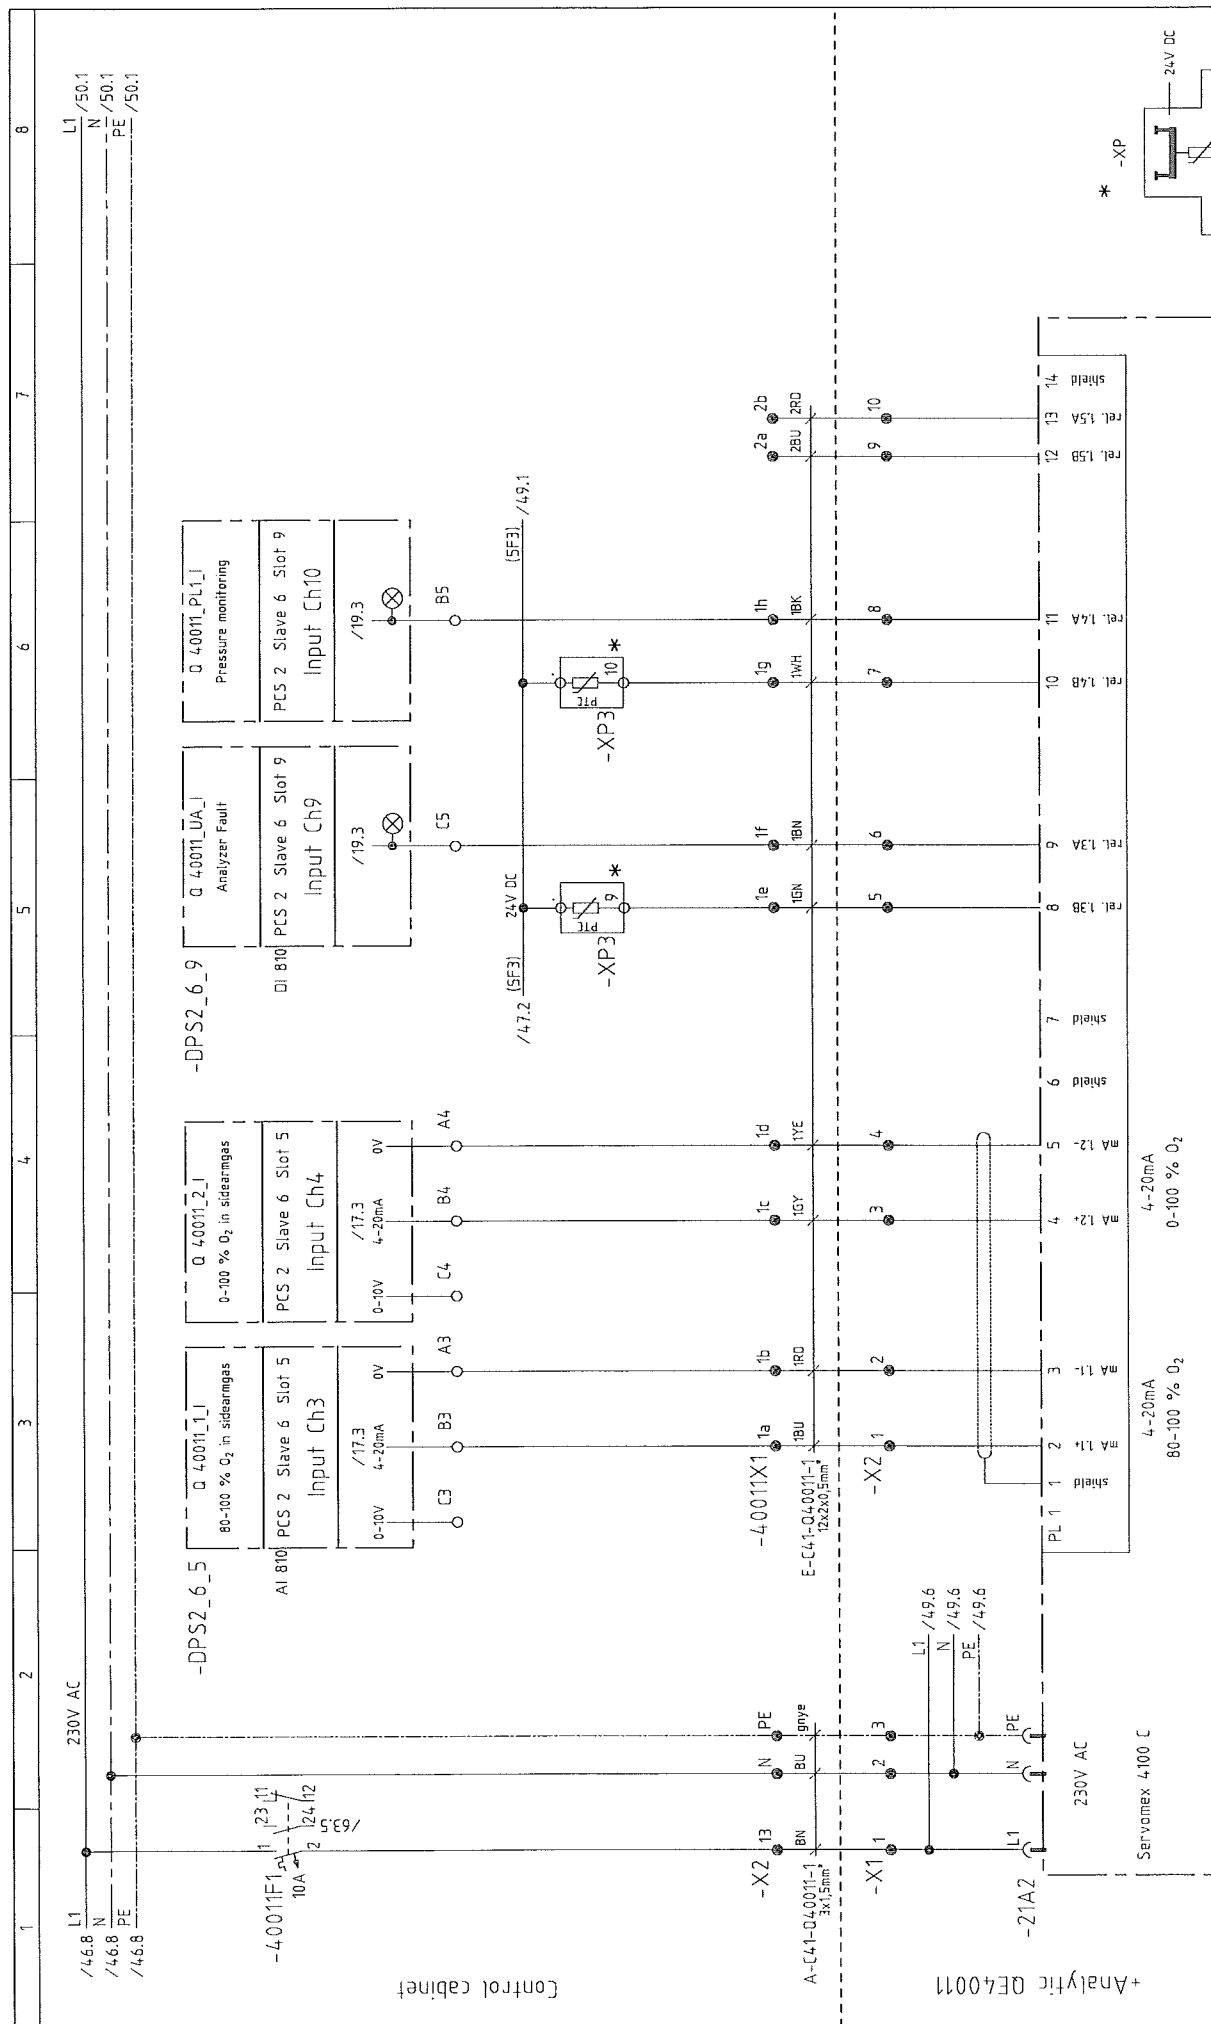
% O<sub>2</sub> in sidearm gas

PTC B59990-C120-A70

Alle Leitungen ohne Querschnittsangabe sind mm<sup>2</sup>

Gezeichnet mit ELCAD 102		ASU Koscice		 <b>AIR LIQUIDE</b> Air Liquide AGS GmbH		Circuit diagram Crude AR column 1		K.70101	=	+C41
c		Datum	15.11.2005							
b		Bezeichnet	Damm-Kauern							
a		Gepr.								
3		Norm								
		Ersatz für:		Ersatz für:		Q.40011, P&I 16		G9792705-1		
		Ursprung:		Ursprung:				Blatt 48		
								Bl.		



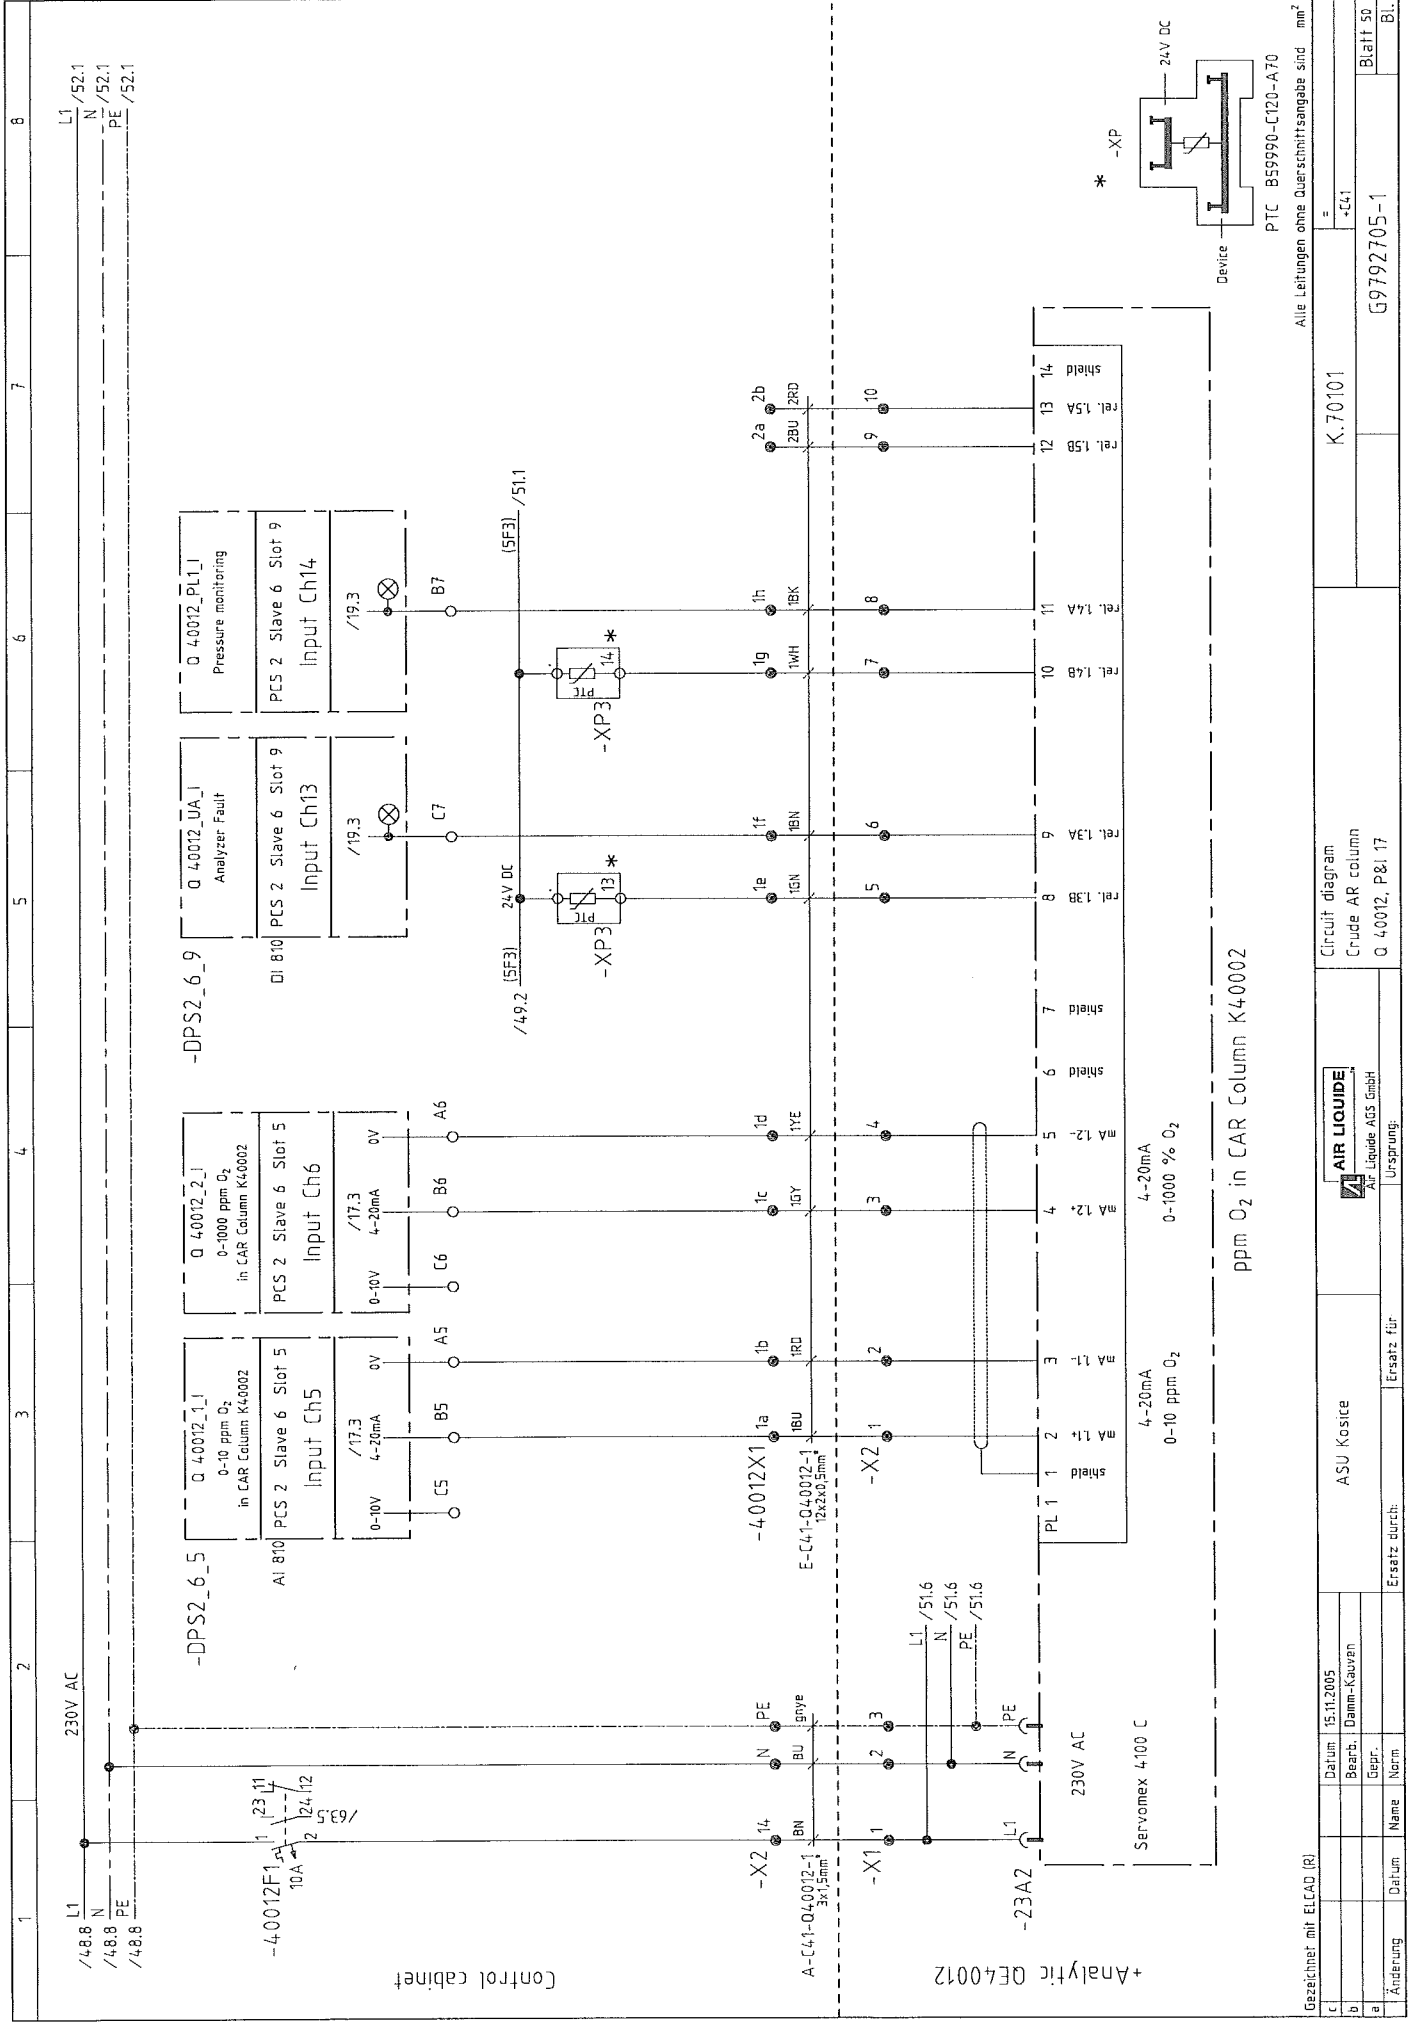










ppm O<sub>2</sub> in CAR Column K40002

Gezeichnet mit ELCAD (R)		ASU Kosice		AIR LIQUIDE		Circuit diagram		K.70101		PTC B59990-C120-A70	
Ersatz durch:		Ersatz für:		Ursprung:		Crude AR column		Q 40012, P&I 17		Blatt 50	
Ersatz durch:		Ersatz für:		Ursprung:		Q 40012, P&I 17		G9792705-1		Bl. 50	
Ersatz durch:		Ersatz für:		Ursprung:		Q 40012, P&I 17		G9792705-1		Bl. 50	

Alle Leitungen ohne Querschnittsangabe sind mm<sup>2</sup>


Control cabinet

+Analytic QE40012

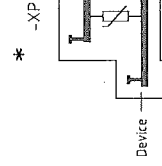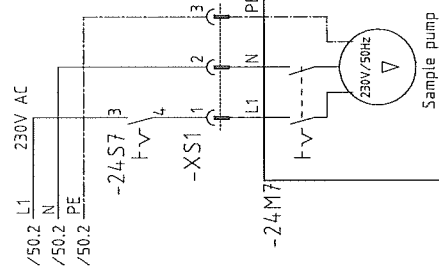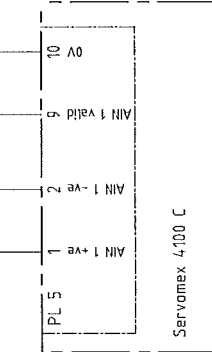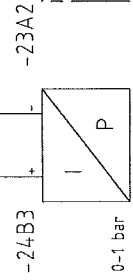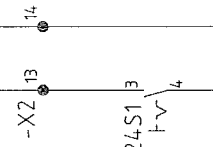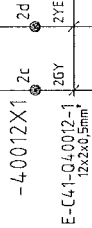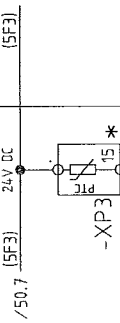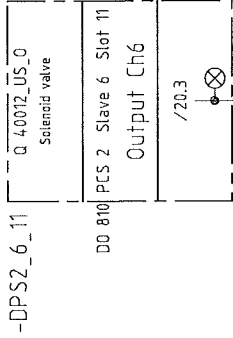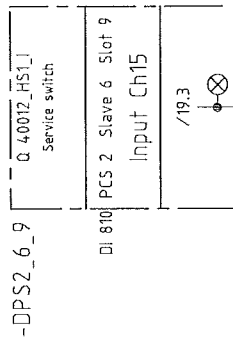


Gezeichnet mit ELCAD (R)				K.70101				Alle Leitungen ohne Querschnittsangabe sind mm <sup>2</sup>			
c		Datum	15.11.2005	Circuit diagram				=			
b		Bearb.	Dimm-Kauren	Crude AR column				-C41			
a		Gepr.		Q 40012, P&I 17				G9792705-1			
Änderung				Ersatz durch:				Blatt 51			
				Ersatz für:				Bl.			
				ASU Kosice							
				AIR LIQUIDE							
				Air Liquide ASG GmbH							
				Ursprung:							



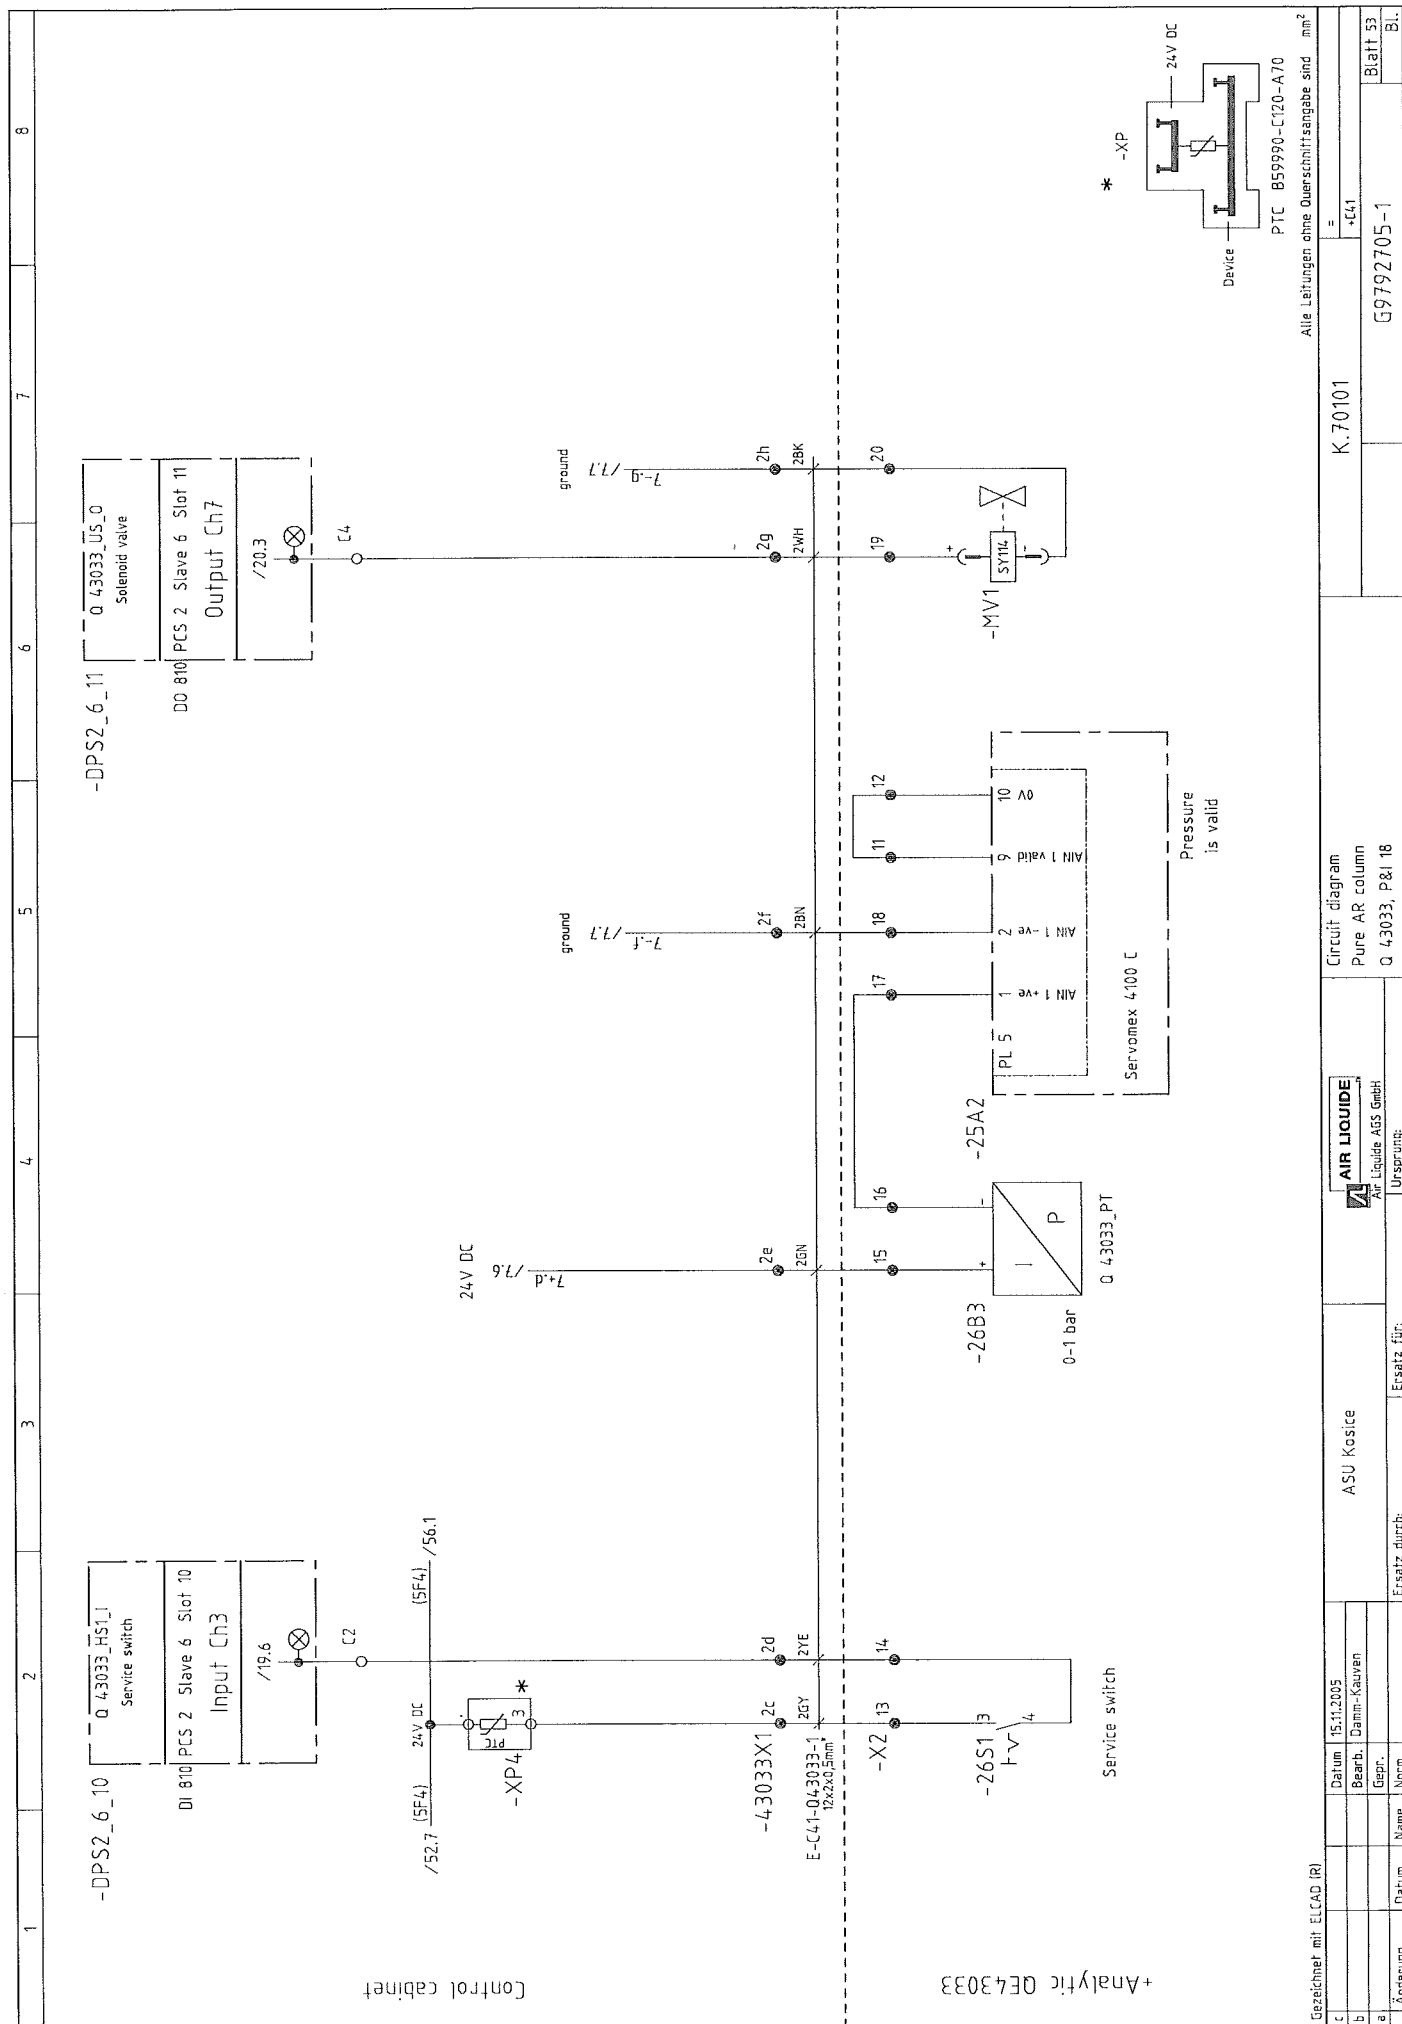


Gezeichnet mit ELCAD (R)


1		Datum	15.12.2005	<b>ASU Kosice</b>  <b>AIR LIQUIDE</b> Air Liquide AGS GmbH Ursprung:	Circuit diagram Pure AR column Q 43033, P&I 18	K.70101 = +C41	Blatt 53 Bl.
2		Bearb.	Danm-Kauven				
3		Gepr.					






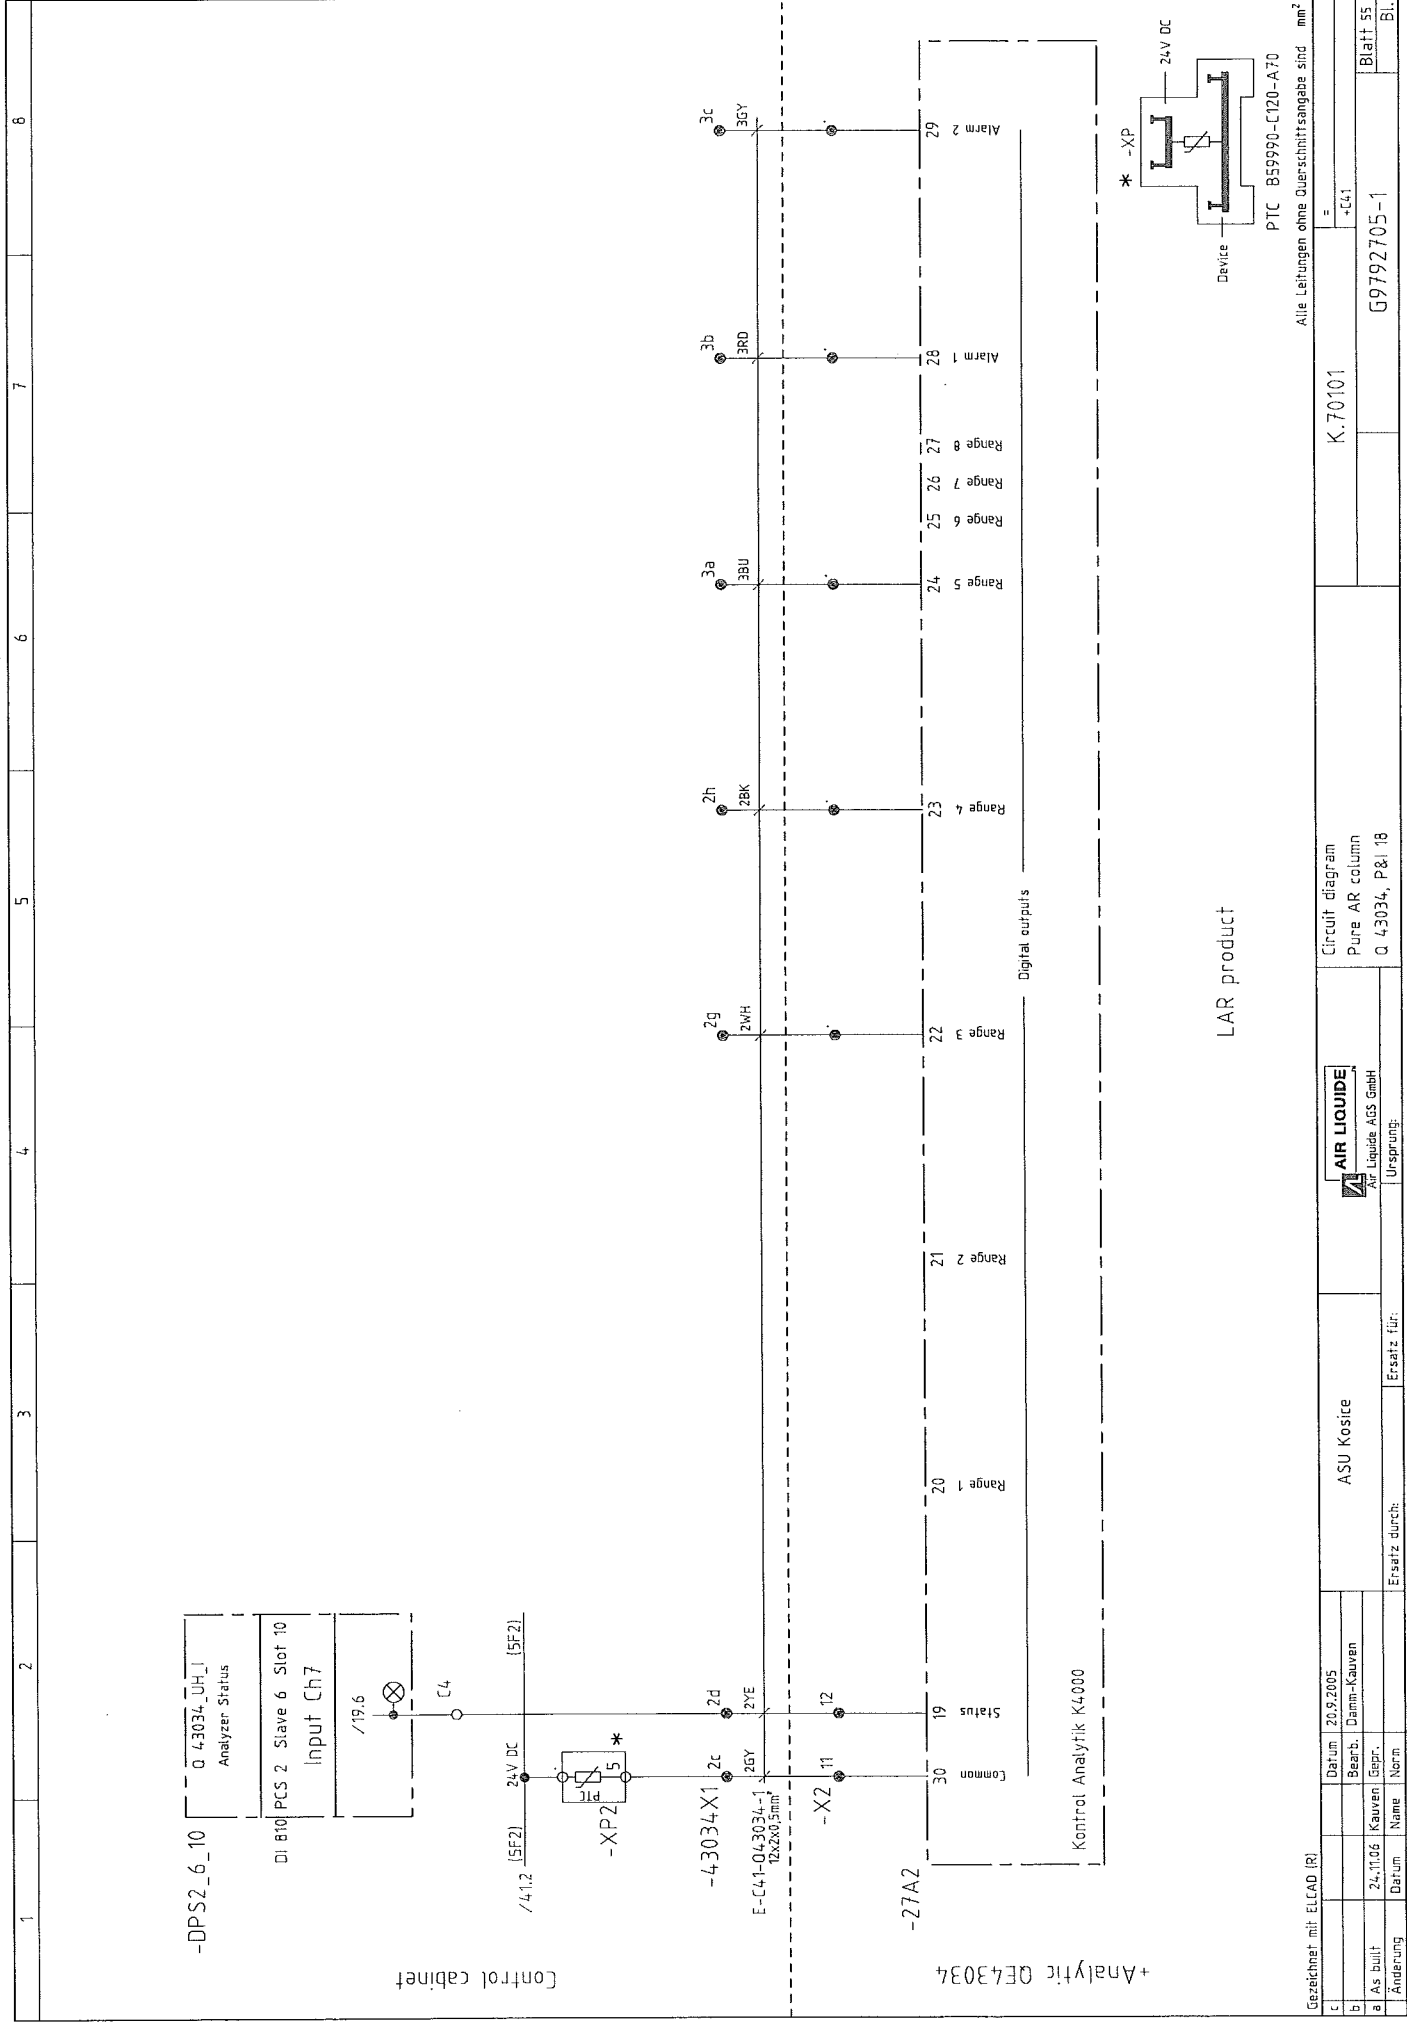


Gezeichnet mit ELCAD (R)		ASU Kosice		AIR LIQUIDE		Circuit diagram Pure AR column Q 43034, P& 18		K.70101		PTC B59990-C120-A70	
c		Datum	20.9.2005								
b		Bearb.	Damm-Kauven								
a	As built	24.11.06	Kauven								
Änderung		Datum	Name	Norm	Ersatz durch:		Ersatz für:		G9792705-1		
									Blatt 55		
									Bl.		

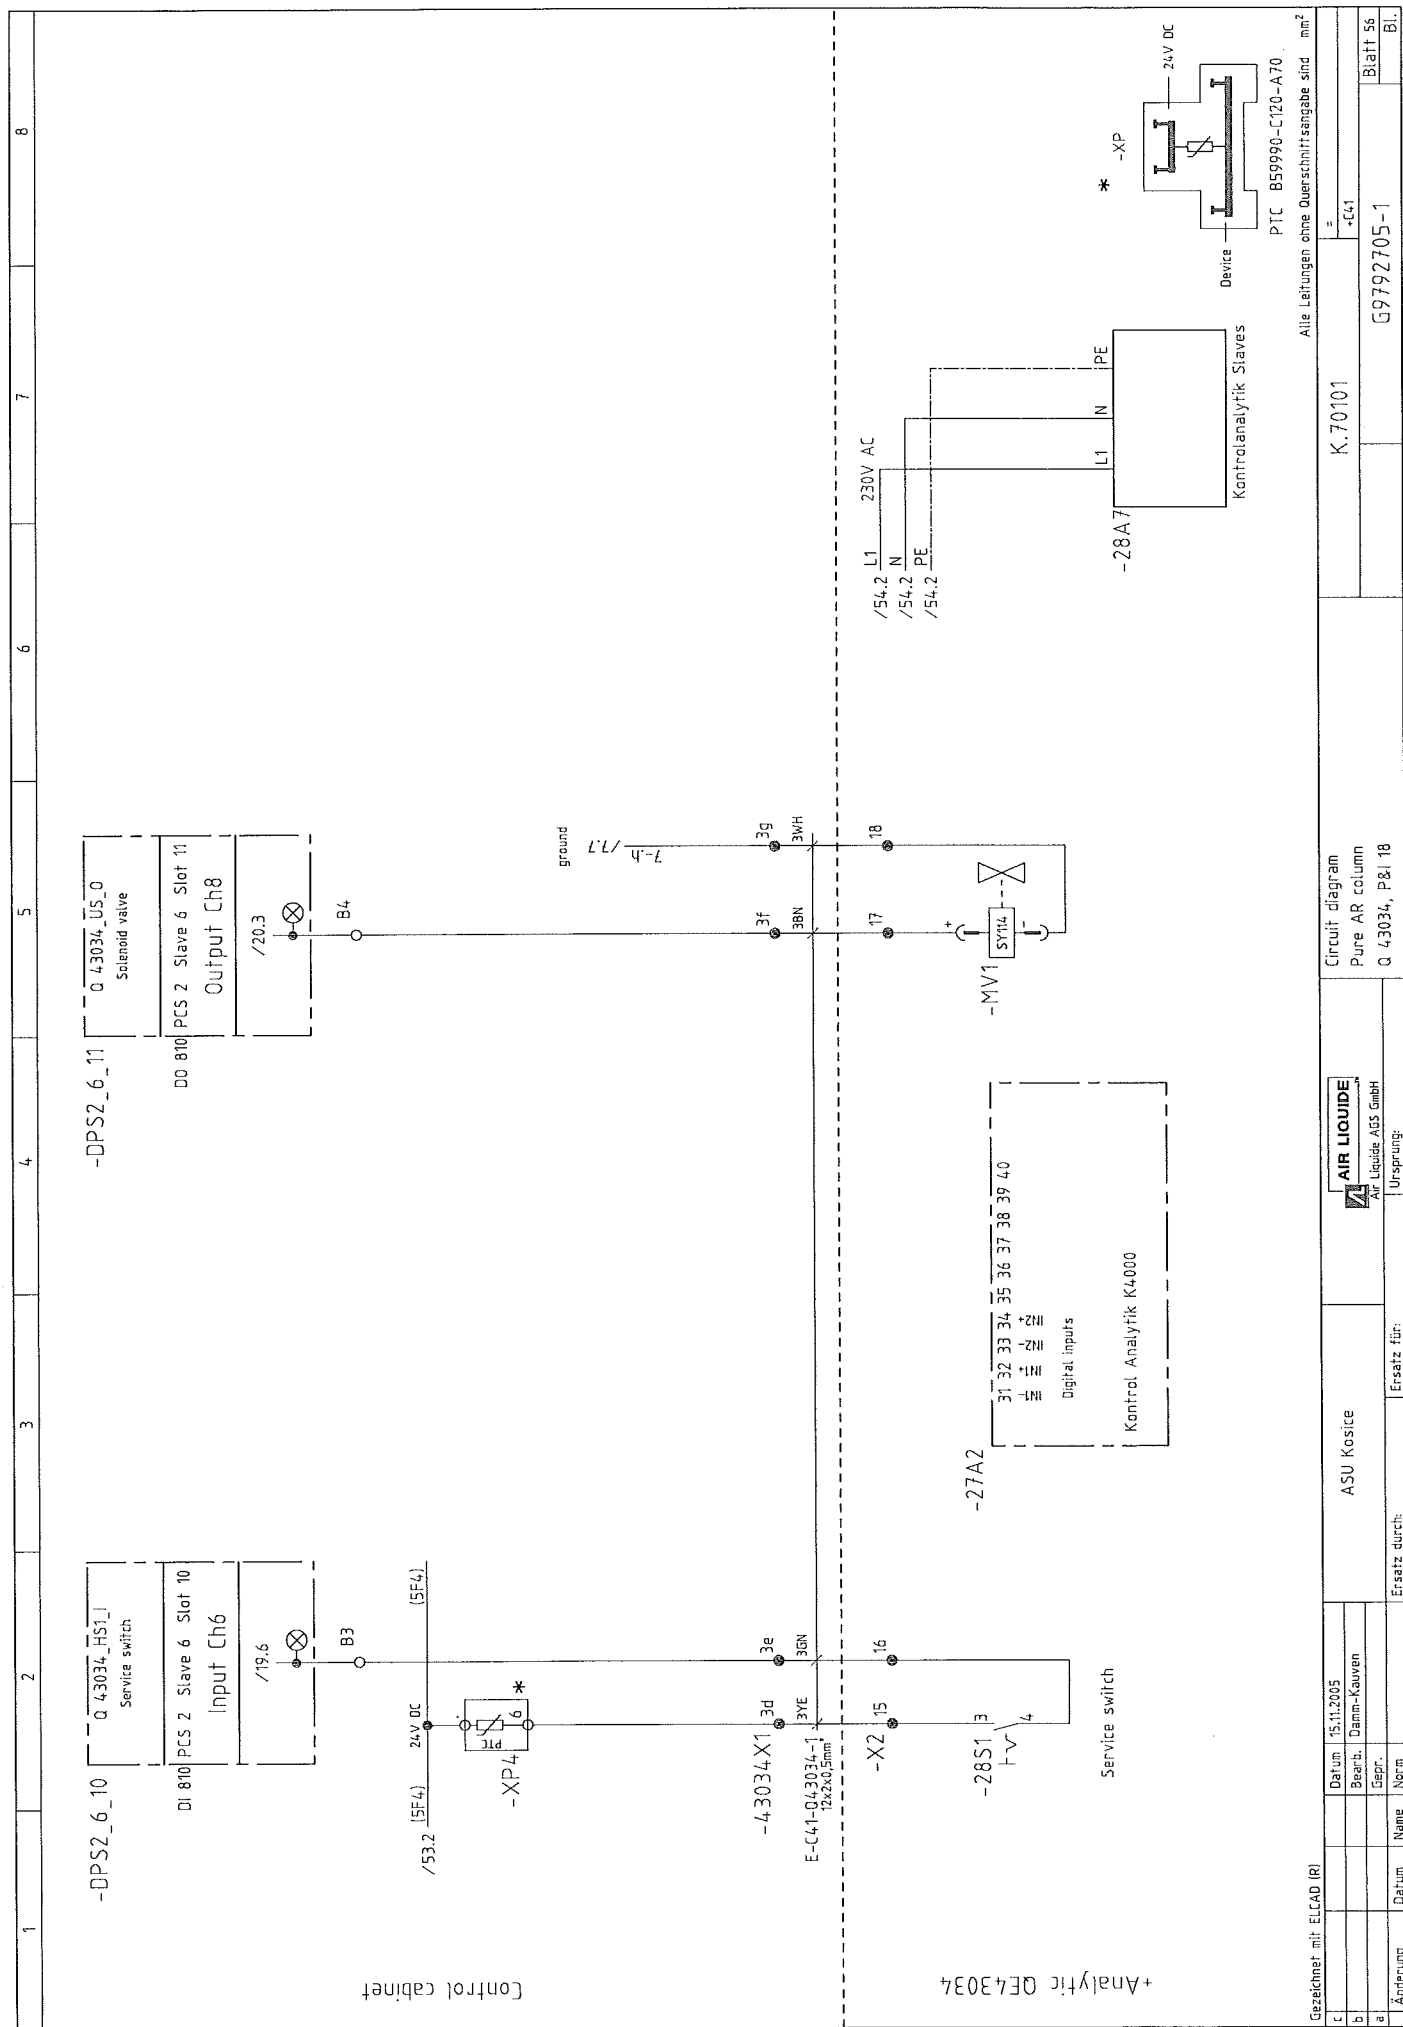


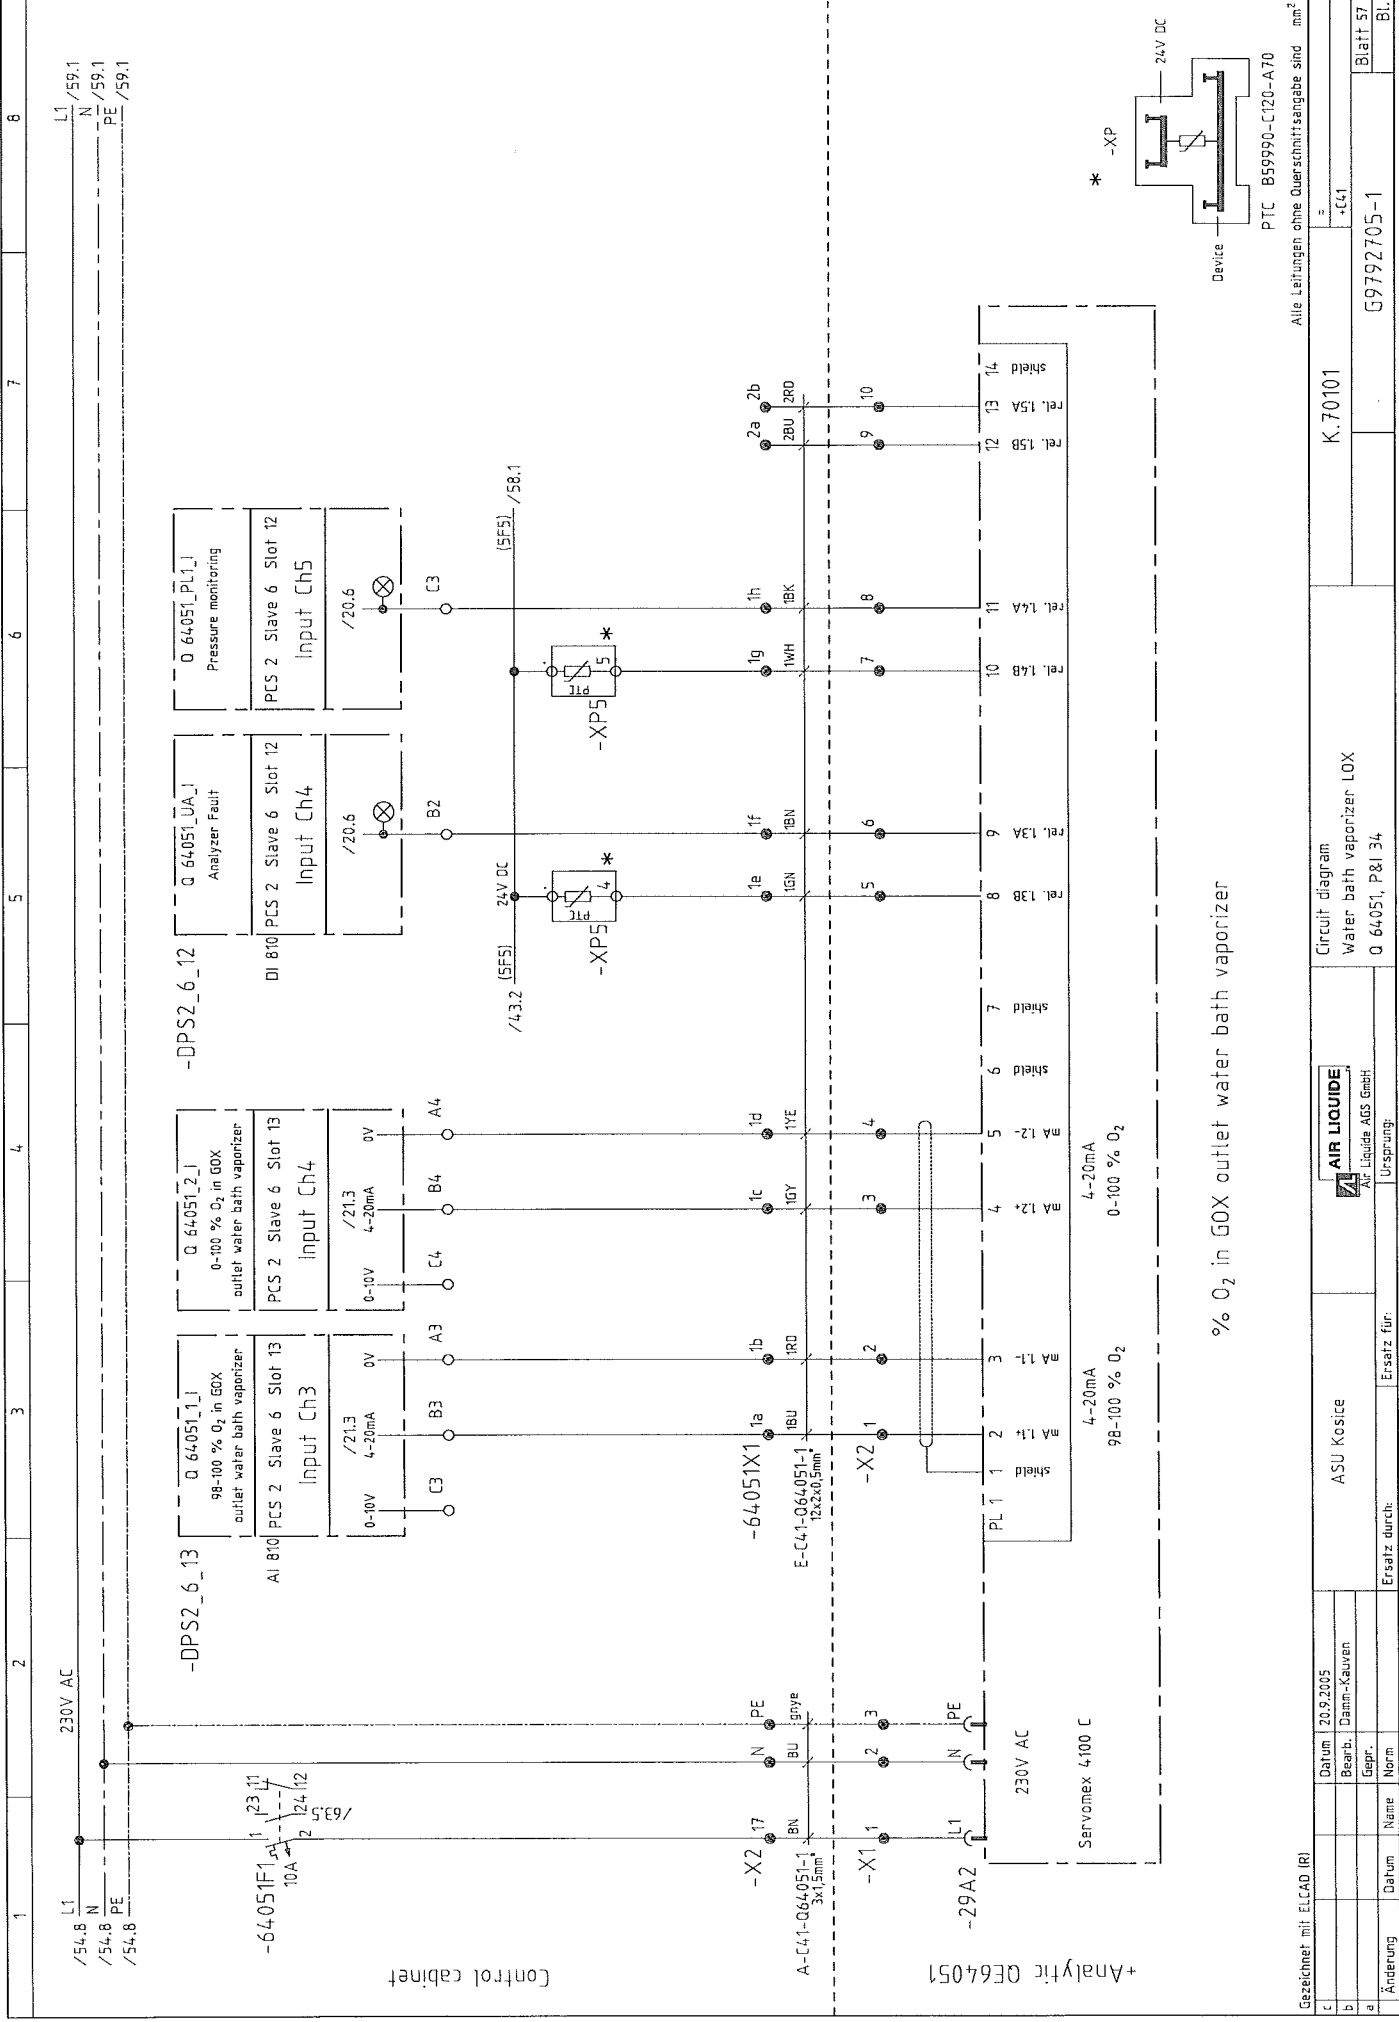


% O<sub>2</sub> in GOX outlet water bath vaporizer

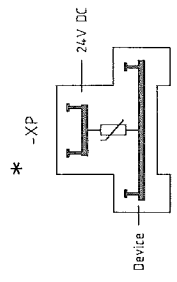



Gezeichnet mit ELCAD (R)		PTC B59990-C120-A70		Alle Leitungen ohne Querschnittsangabe sind mm <sup>2</sup>	
c	Datum	20.9.2005	K.70101		
b	Bearb.	Damm-Kauven	Circuit diagram		
a	Gepr.		Water bath vaporizer LOX		
Änderung		Datum	Name	Norm	Blatt 57
			Ersatz durch:	Ersatz für:	Bl.
			ASU Kosice	Q 64051, P&I 34	G9792705-1

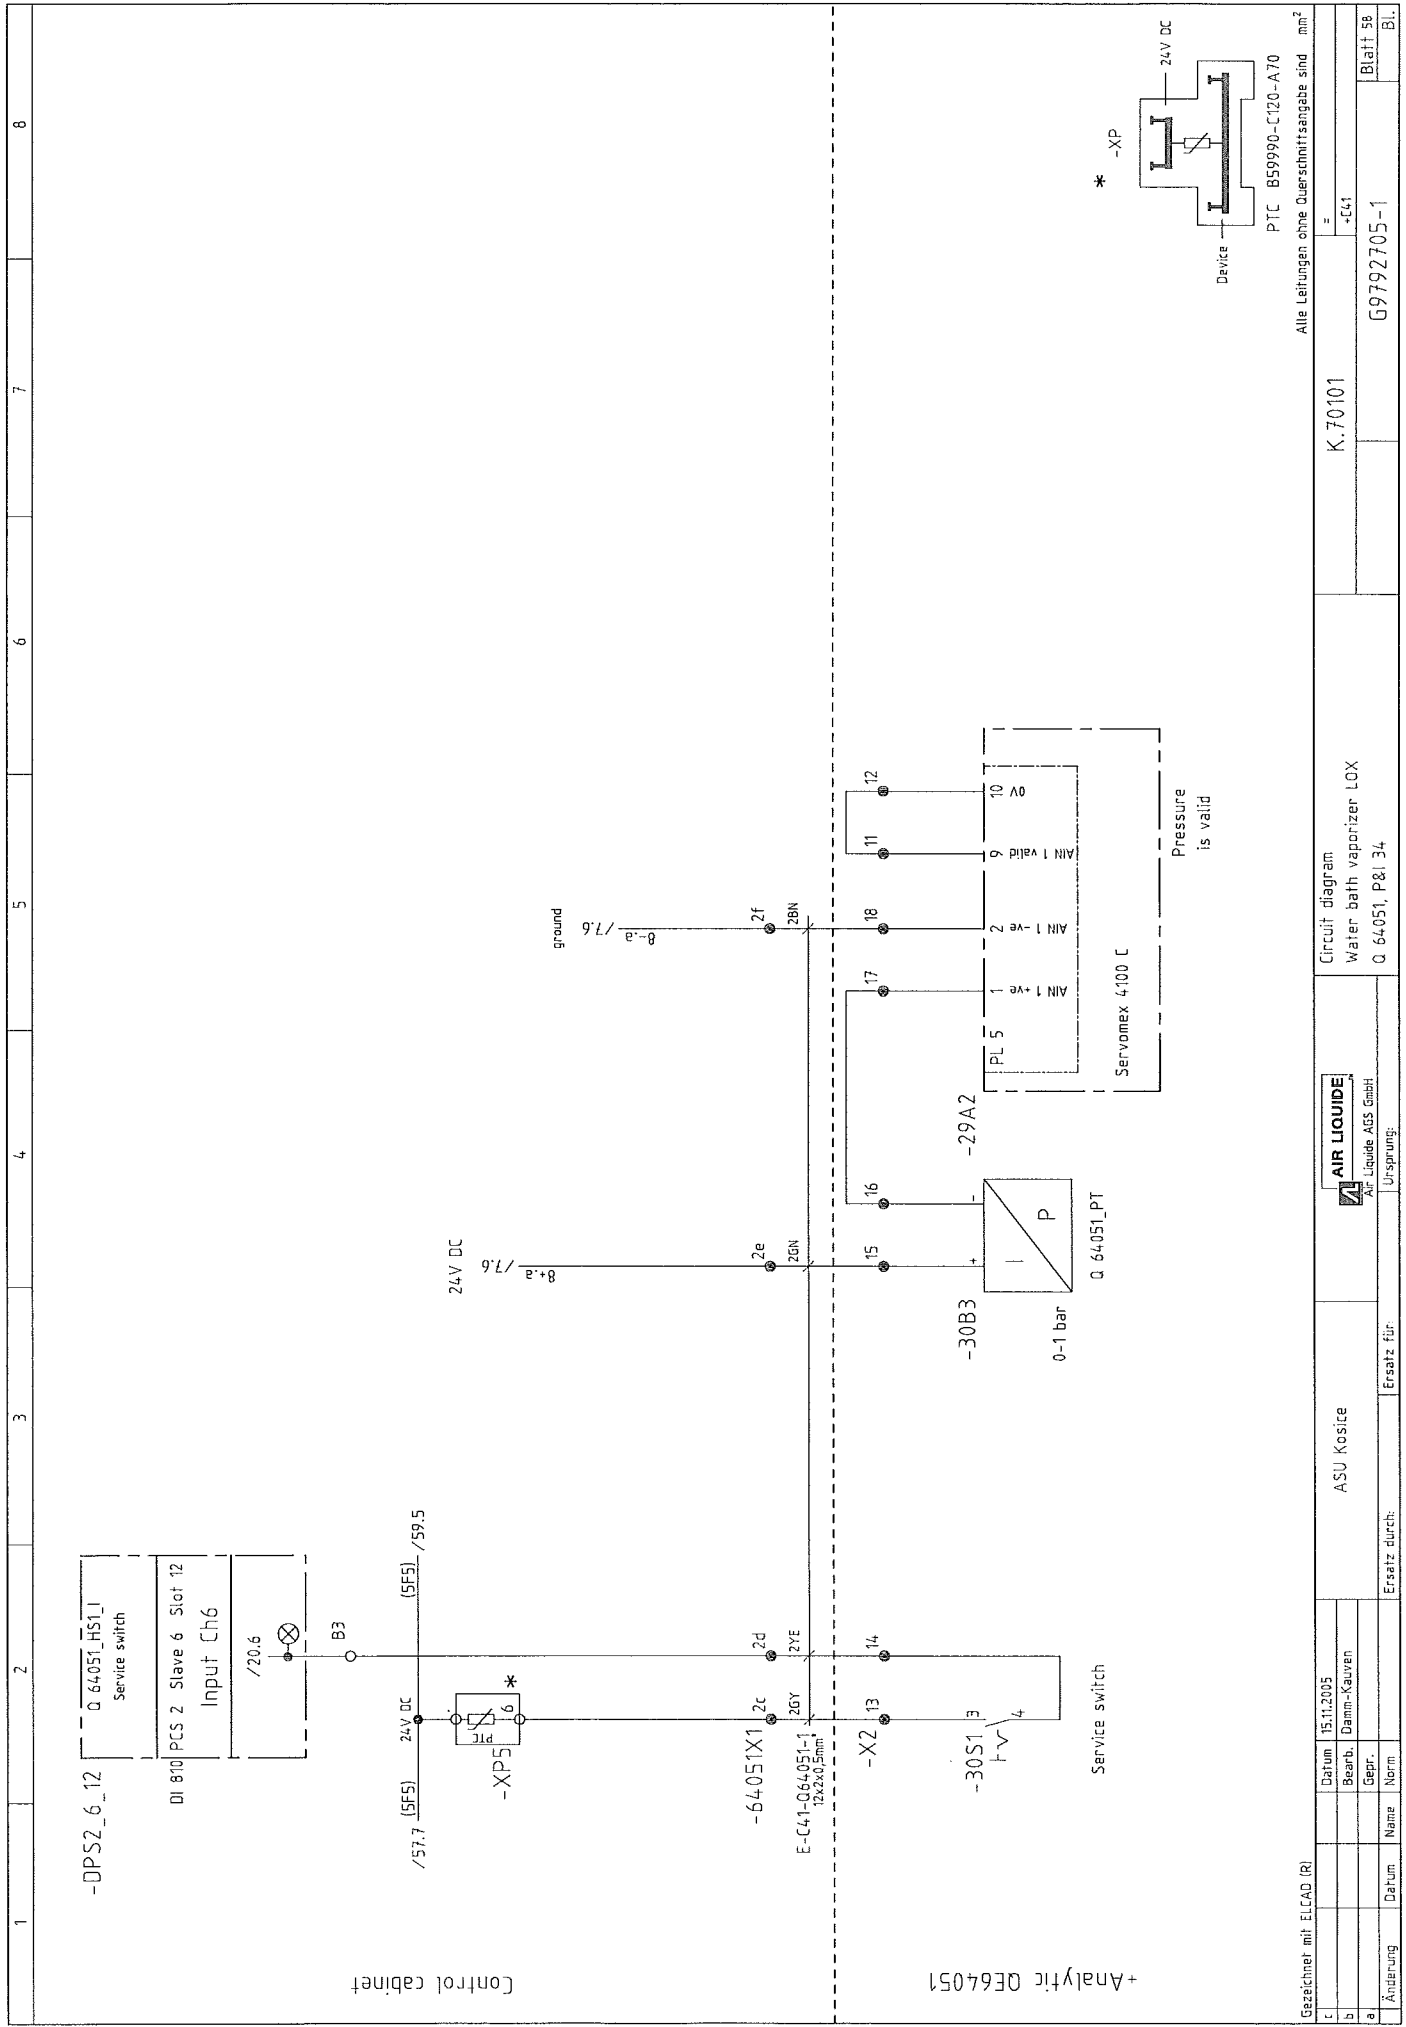



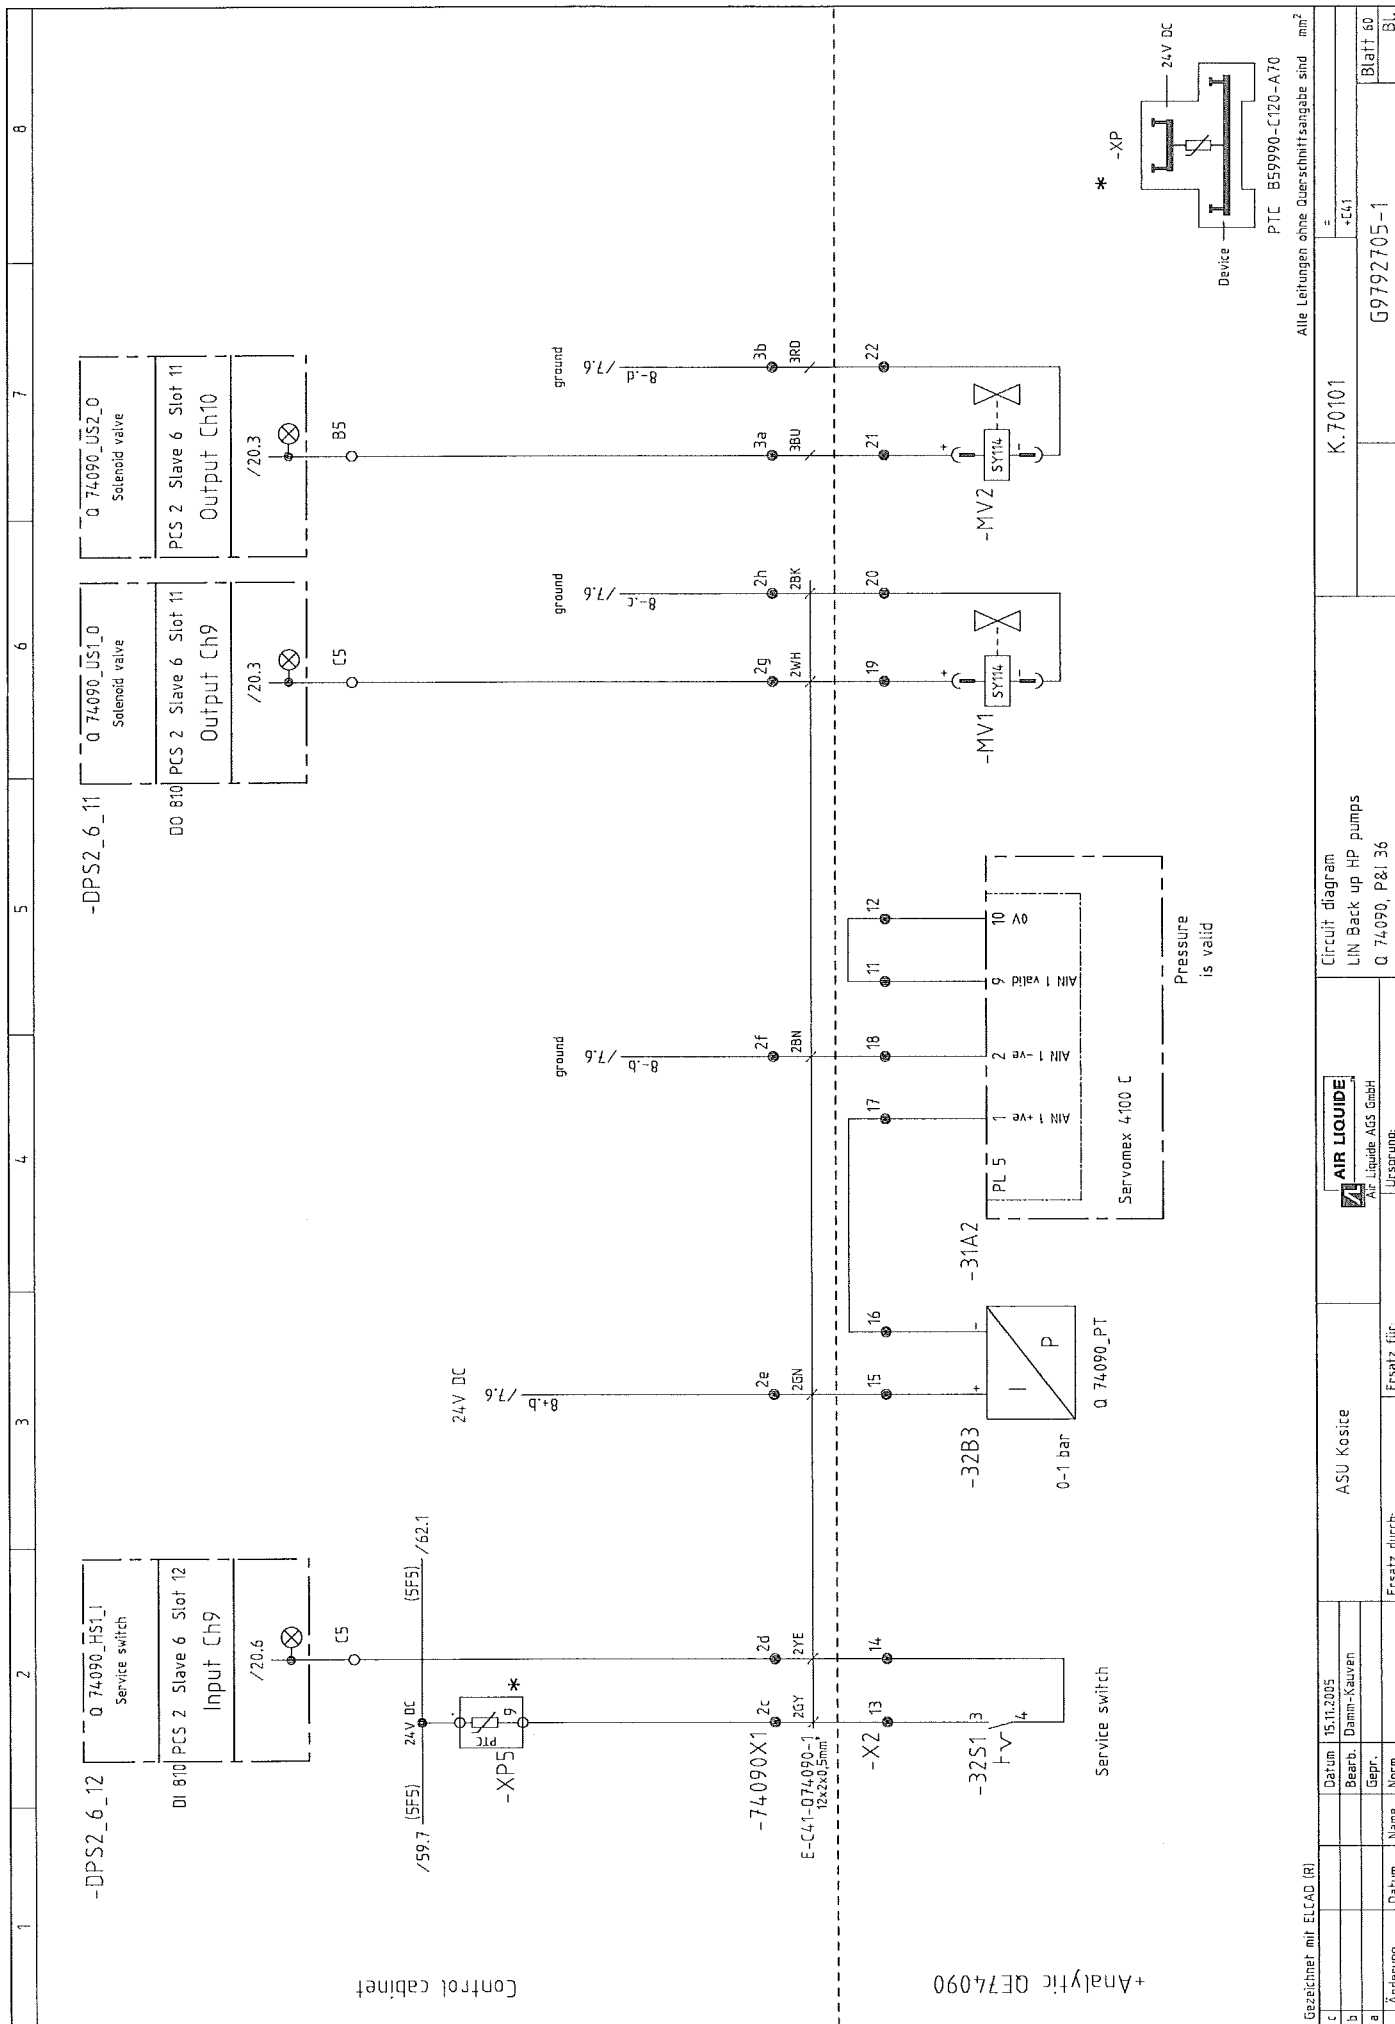


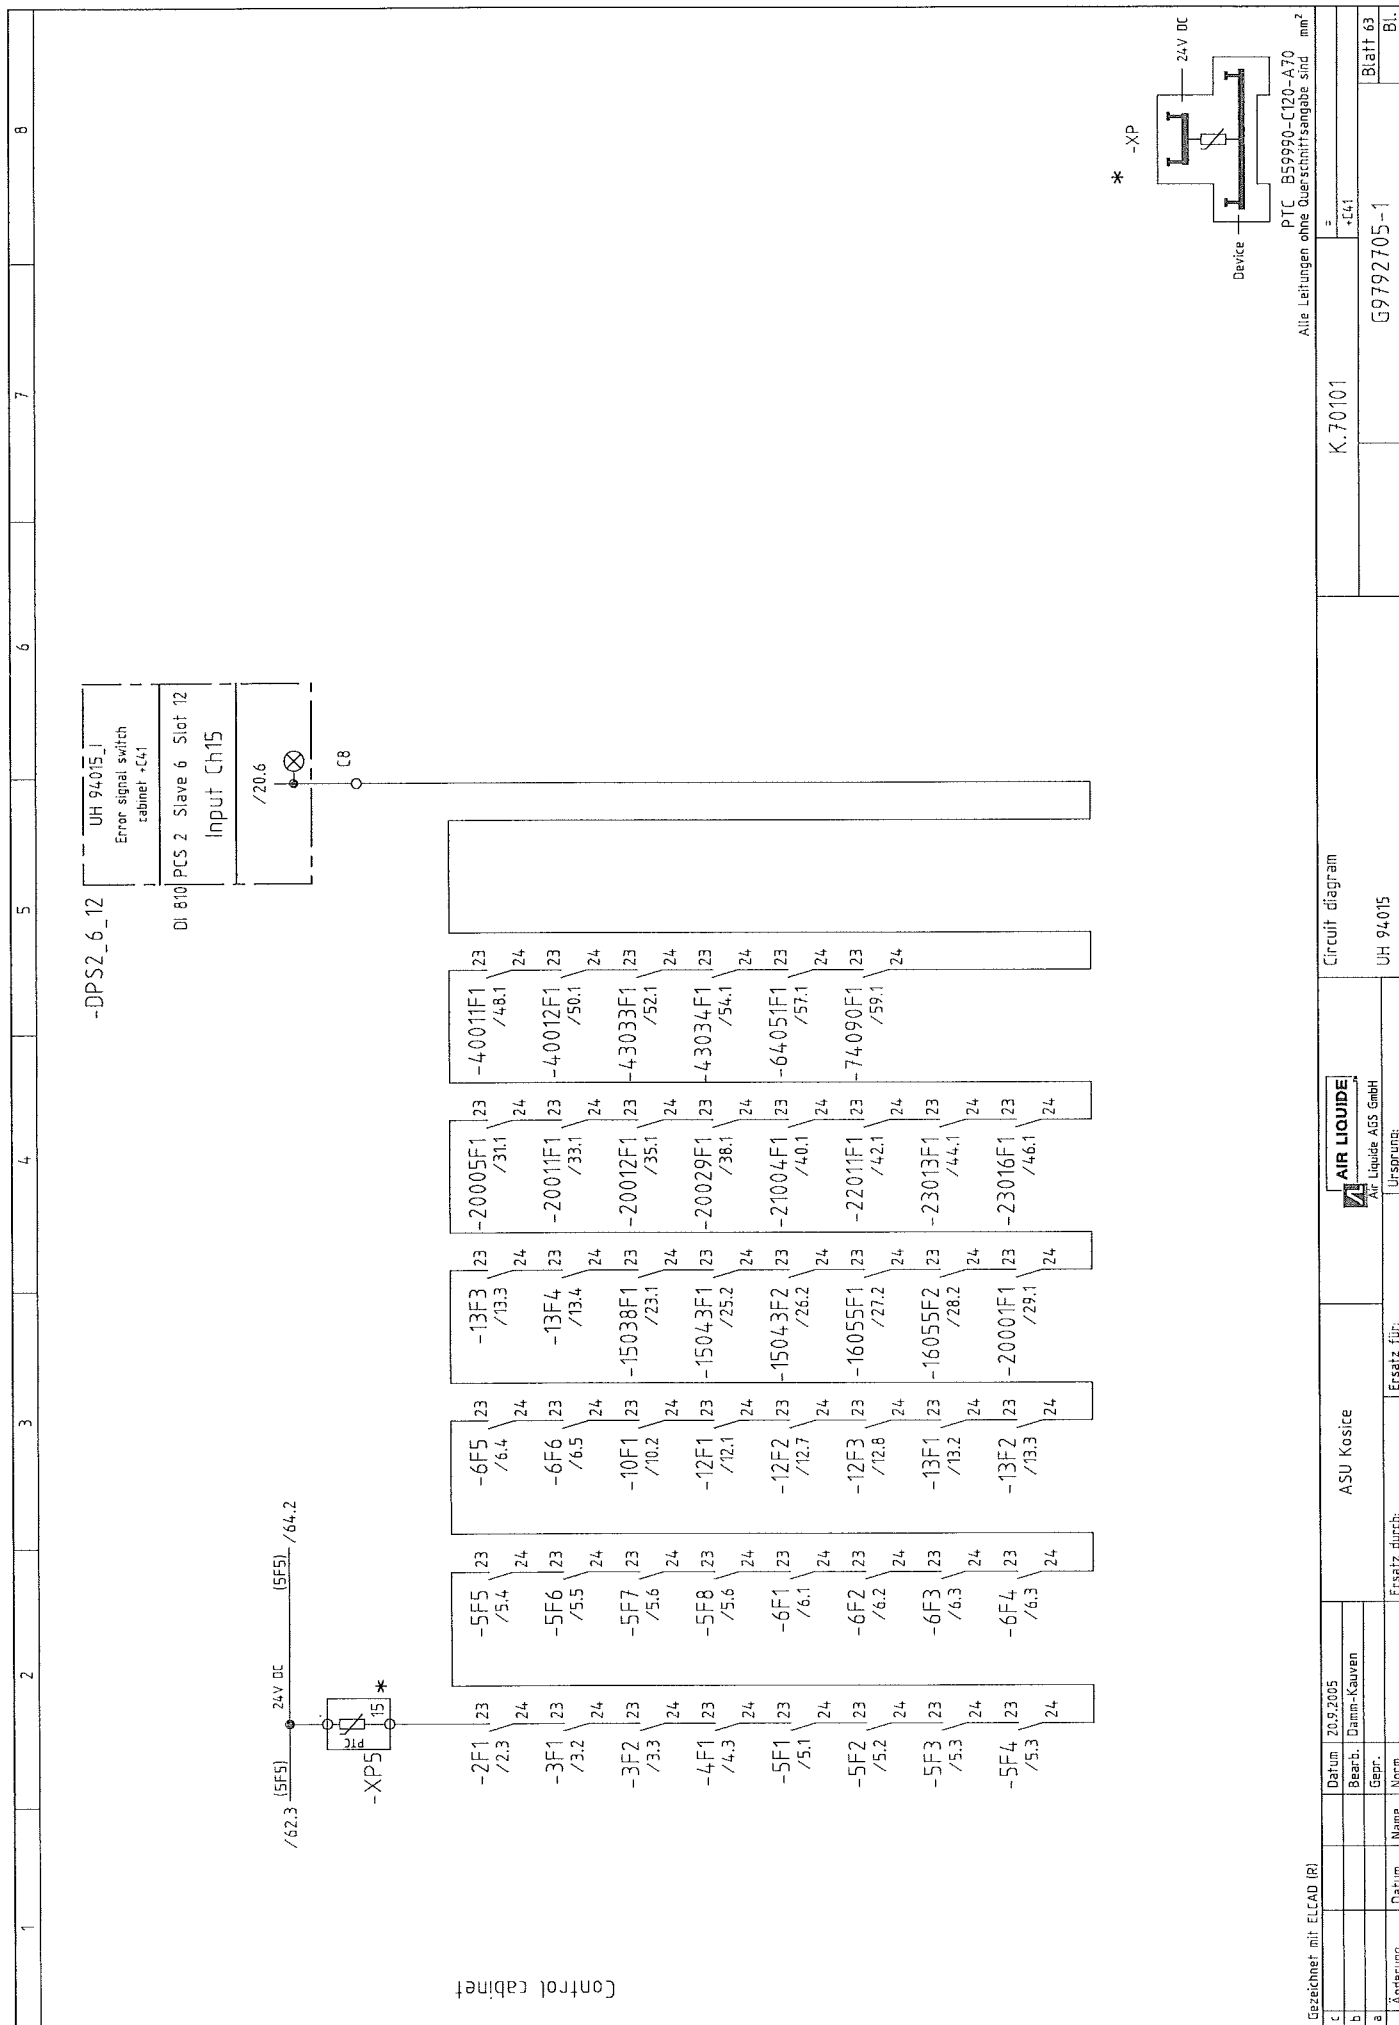
Control cabinet

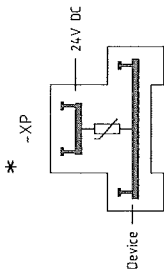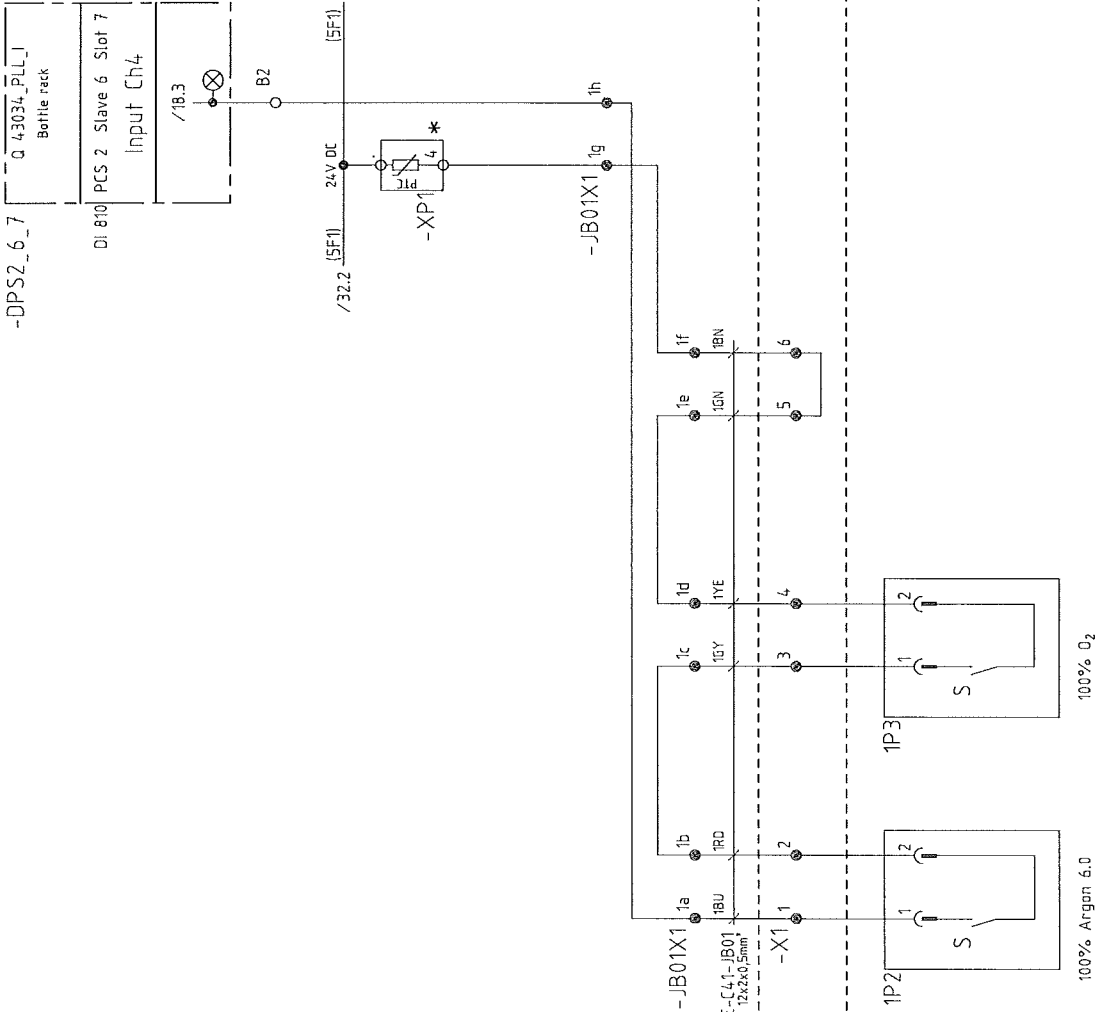


Gezeichnet mit ELCAD (R)				ASU Kosice		Circuit diagram Bottle rack Q 43034_PLL_1		K.70101		=		PTC B59990-C120-A70 Alle Leitungen ohne Querschnittsangebe sind mm <sup>2</sup>	
c	Datum	20.9.2005	Bearb.	Damm-Kauven	 AIR LIQUIDE Air Liquide AGS GmbH								
b	Äs built	24.11.06	Kauven	Gepr.									
a	Änderung		Name	Norm	Ersatz durch:		Ersatz für:		G9792705-1		Blatt 61		
					Unsprung:						Bl.		



[illegible]




Gezeichnet mit FLAD (R)

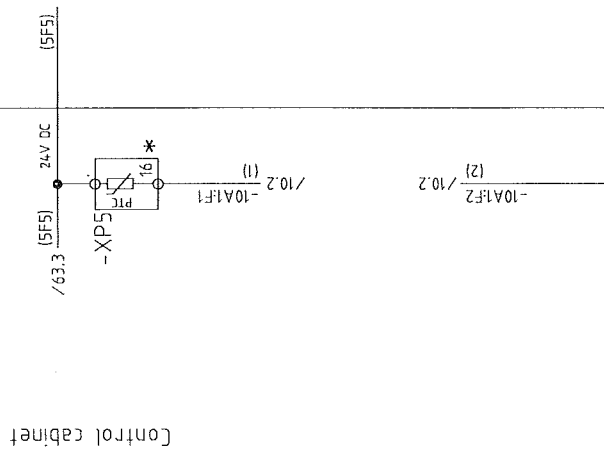[illegible]

1	2	3	4	5	6	7	8

Gezeichnet mit ELCAD [R]		Datum: 26.9.2005		ASU Kosice		AIR LIQUIDE		Circuit diagram		K.70101		=		Alle Leitungen ohne Querschnittsangabe sind mm <sup>2</sup>	
c															
b															
a															
Änderung		Datum	Name	Ersatz durch:		Ersatz für:		Ursprung:		Reserve		G9792705-1		Blatt 65	
								Air Liquide AGS GmbH						Bl.	

Gezeichnet mit ELCAD (R)		Datum: 22.9.2005		ASU Koste		 <b>AIR LIQUIDE</b> Air Liquide AGS GmbH Ursprung:		Klemmenplan		K.70101		= -C41		Blatt 66 G9792705-1	
Gerätekommentar		+E-Technics		+E-Technics		+E-Technics									
Kabelbezeichnung															
Zielzeichen extern		L1		N		N		PE							
Anschlußbezeichnung		L1		N		N		PE							
Gerätebezeichnung															
Anschlußbezeichnung															
Gerätebezeichnung															
Anschlußbezeichnung															
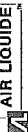







[illegible]

[illegible]












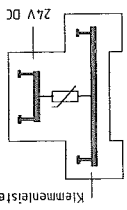

PTC B59990-C120-A70

u  
uay

Anschlußbezeichnung

Anschlußliste

## Drahtverbindung

Klemmenkommentar

Klemmennummer

### Anschlußbezeichnung

Gerätebezeichnung


Kabelbezeichnung

Gerätekommentar

Gezeichnet mit ELCAD (R)

22.9.2005

Damm-Kauven

Kauven	Gepr.
--------	-------

Name	Norm
------	------

---

Ersatz durch:

Ersatz für:	
-------------	--

**Ursprung:**

ASU Kosice

**AIR LIQUIDE**

**Air Liquide AGS GmbH**

## Klemmenplan

-yp5

K 70101

31

507070E 1

Blatt 77

18.




[illegible]

[illegible]



[illegible]



Zielzeichen		intern		Anschlußbezeichnung Gerätebezeichnung		Darstellungsort		Drahtverbindung		Klemmenkommentar Laschenverbindung Klemmennummer		Anschlußbezeichnung Gerätebezeichnung		Zielzeichen extern		Kabelbezeichnung		Gerätekommentar		Gezeichnet mit: ELCAD (R)		Datum		15.11.2005		Bearb.		Damm-Kauwen		a		Änderung		Datum		Name		Gepr.		Norm		Ersatz durch:		Ersatz für:		ASU Kosice		AIR LIQUIDE  Air Liquide AGS GmbH Air Ursprung:		Klemmenplan		K. 70101		=		-C41		Blatt 83		G9792705-1		Bl.	
-------------	--	--------	--	--	--	-----------------	--	-----------------	--	--	--	--	--	-----------------------	--	------------------	--	-----------------	--	---------------------------	--	-------	--	------------	--	--------	--	-------------	--	---	--	----------	--	-------	--	------	--	-------	--	------	--	---------------	--	-------------	--	------------	--	--	--	-------------	--	----------	--	---	--	------	--	----------	--	------------	--	-----	--



Gezeichnet mit: ELCAD (R)		Datum: 22.9.2005		ASU Kosice		AIR LIQUIDE		Klemmenplan		=		K.70101		-C41		G9792705-1		Blatt 85		
Erstellt durch:		Ersatz für:		Ersatz durch:		Air Liquide AGS GmbH		-20005X1										Bl.		
Zielzeichen	intern	Anschlußbezeichnung	Gerätebezeichnung	Gerätekommentar	+Analytic OE20005		+Analytic OE20005		+Analytic OE20005		+Analytic OE20005		+Analytic OE20005		+Analytic OE20005		+Analytic OE20005		+Analytic OE20005	
					+Analytic OE20005		+Analytic OE20005		+Analytic OE20005		+Analytic OE20005		+Analytic OE20005		+Analytic OE20005		+Analytic OE20005		+Analytic OE20005	
Zielzeichen	extern	Anschlußbezeichnung	Gerätebezeichnung	Gerätekommentar	1a		2a		9a		10a		13a		14a		15a		18a	
					1b		2b		9b		10b		13b		14b		15b		18b	
E-C41-Q20005-1					1bU1RD1C1CY1YE1BN1WH1BK		-X2		1a		2a		9a		10a		13a		14a	
Ja-L1YcYY 12x2x0,5 mm²					1bU1RD1C1CY1YE1BN1WH1BK		-X2		1a		2a		9a		10a		13a		14a	



[illegible]











Zielzeichen	Anschlußleiste	Gerätekommentar	Zielzeichen	Anschlußbezeichnung	Gerätebezeichnung	Darstellungsort	Drahtverbindung	Klemmenkommentar	Laschenverbindung	Klemmennummer	Anschlußbezeichnung	Gerätebezeichnung	Kabelbezeichnung	Gezeichnet mit ELCAD (R)	Datum	Bearb.	Damm-Kauern	Gepr.	Norm	Name	Datum	Anfert. von	a	b	c	
-------------	----------------	-----------------	-------------	---------------------	-------------------	-----------------	-----------------	------------------	-------------------	---------------	---------------------	-------------------	------------------	--------------------------	-------	--------	-------------	-------	------	------	-------	-------------	---	---	---	---	---	---	---	---	---	---	---	---	---	---	---	---	---	---	---	---	---	---	---	---	---	---	----	----	

[illegible]










Zielzeichen		Anschlußleiste		Gerätekommentar		Gezeichnet mit ELCAD (R)		ASU Kosice		AIR LIQUIDE		Klemmenplan		=		Bl.	
extern	intern	Anschlußbezeichnung	Gerätebezeichnung	Leiste: -64051X1	insgesamt 24 Klemmen	Je-L1YCY 12x2x0,5 mm <sup>2</sup>	E-C41-064051-1	1a	2b	3c	4d	5e	6f	7g	8h	9a	10b	11c	12d	13e	14f	15g	16h	17a	



[illegible]

Gezeichnet mit ELCAD (R)		Datum 22.9.2005		ASU Kosice		 AIR LIQUIDE Air Liquide AGS GmbH Ursprung:		Klemmenplan	K.70101	= -C41	
a) As built		24.11.06		Kauven		Gepr.				Blatt 100	
b) Änderung		Datum		Name		Norm				Bl.	
c)				Datum		Bearb.					
