

1	2	3	4	5	6	7	8
---	---	---	---	---	---	---	---

SCHEIB ELEKTROTECHNIK GmbH
DÜSSELDORF

DECKBLATT
COVER SHEET

AUFTRAGS - NR. : 09/7927/05 - UV
ORDER NO.

STEUERUNGSTYP : Junction Box JB20004
TYPE OF CONTROL

KUNDE : Air Liquide AGS
CUSTOMER : ASU Kosice

Betriebsspannung :
operating voltage


Steuerspannung :
control voltage

Spannung :
signal voltage


Ventilspannung :
valve voltage

Insgesamt 4 Blätter
total sheets

ELCAD (R)		ASU Kosice		AIR LIQUIDE		Cover sheet		K.70101		JB 20004	
c		date	27.9.2005								
b		made	Damm-Kauven								
a	As built	24.11.06	Kauven	check							page 0
	revision	date	name	stand.	replaced:	replaced:					4 sh.

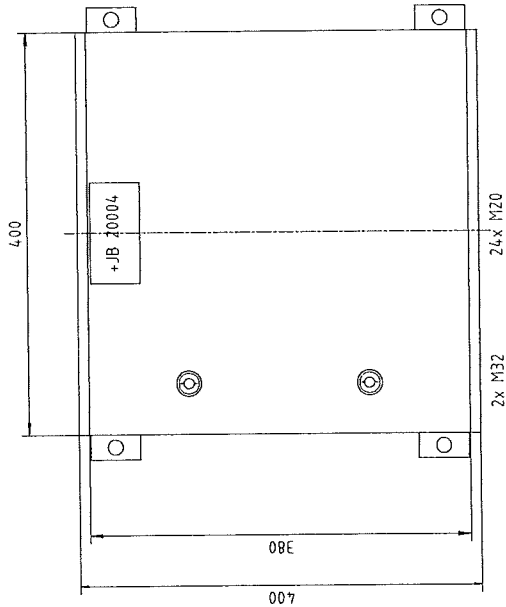

Rittal KS 1444.600
 RAL 7032, 200 mm deep
 Protection class: IP66

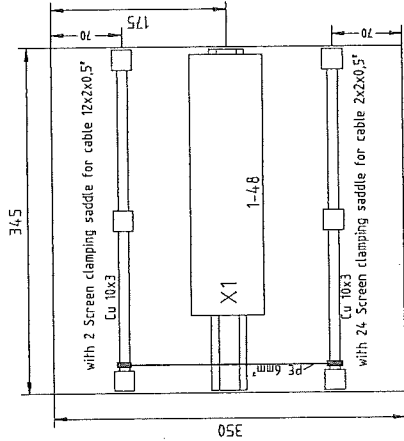

Mounting plate

Scale = 1 : 5
 (refer to DIN A3)

ELCAD IRI				AIR LIQUIDE				Assembly plan				K.70101				JB 20004				H9792705-11				page 1				sh.			
c				date	27.9.2005																										
b				made	Damm-Kauven																										
a				check																											
revision				date		name		replaced:		replaced:		ASU Kosice				Junction Box JB20004				JB20004				JB20004				JB20004			

Nr. No.	Stck. Qty.	Benennung Description	Hersteller Manufacturer	Kennzeichnung Mark	Type Type	Bemerkung Notes
1	1	Junction Box HxBxD: 400x400x200mm	Rittal		KS 1444.600	
2	4	Unterverteiler HxBxT: 400x400x200	Rittal		KS 1483.000	
3	24	Wall mounting parts			M20	
4	2	Skin top screwing ,with nut			M32	
5	48	Skin top Verschraubung mit Gegenmutter	Wago		880-681	
6	1	Terminals				
7	1	Klemmen	Wago		880-308	
8	1	Locking plate grey	Wago		777-310	
9	1	Abschlußplatte grau	Wago		SH1	
10	6	Screw driver for terminals	Weidmüller		790-124	6 to 24 mm
11	2	Schraubendreher für Klemmen	Wago		790-108	up to 8 mm
12	24	Isolated mounting carrier for busbar	Wago		210-133	(1000 mm)
13	2	Isolierter Halbleblock für Sammelschiene	Wago			
14	2	Screen clamping saddle 27mm wide	Wago			
15	24	Schirm-Klembügel 27mm breit	Wago			
16	24	Screen clamping saddle 11mm wide	Wago			
17	24	Schirm-Klembügel 11mm breit	Wago			
18	24	Busbar, tin plated Cu 10mm x 3mm	Wago			
19	24	Sammelschiene, verzinkt Cu 10mm x 3mm	Wago			
20						
21						
