


MAĽOVANÁ SÚSTAVA  
3PEN~50Hz, 400V/7N-C-S  
OCHRANA:  
SAMOČINNÝM ODPOJENÍM NAPÁJANIA

POHľad NA ROZVADZÁČ

M 1:10

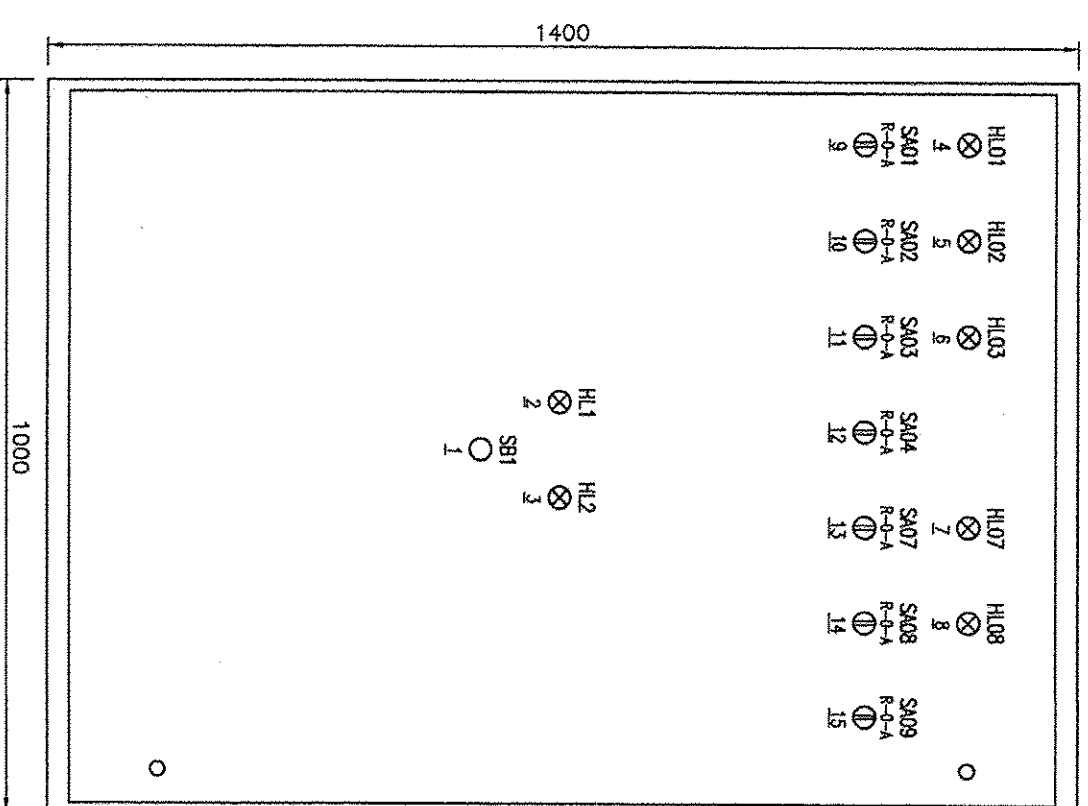


- POPS ŠTIKOV:
- 1 - HLAVNÝ VÝVOD
  - 2 - ZPE
  - 3 - VP
  - 4 - CHOD VENTILÁTORA M01
  - 5 - CHOD VENTILÁTORA M02
  - 6 - CHOD VENTILÁTORA M03
  - 7 - CHOD VENTILÁTORA M07
  - 8 - CHOD VENTILÁTORA M08
  - 9 - VENTILÁTOR M01
  - 10 - VENTILÁTOR M02
  - 11 - VENTILÁTOR M03

POZNÁMKY:  
1. ROZVADZÁČ LEPENÝ, TYP MAREK, PRE NÁSTENNÚ MONTÁŽ  

5. PRÍLOHA A VÝKRES: ŽIBRA

Diese Zeichnung ist urheberrechtlich geschützt. Sie darf ohne unsere ausdrückliche Zustimmung weder vervielfältigt noch in irgendeiner Weise verwertet oder Dritten mitgeteilt bzw. weitergegeben werden.

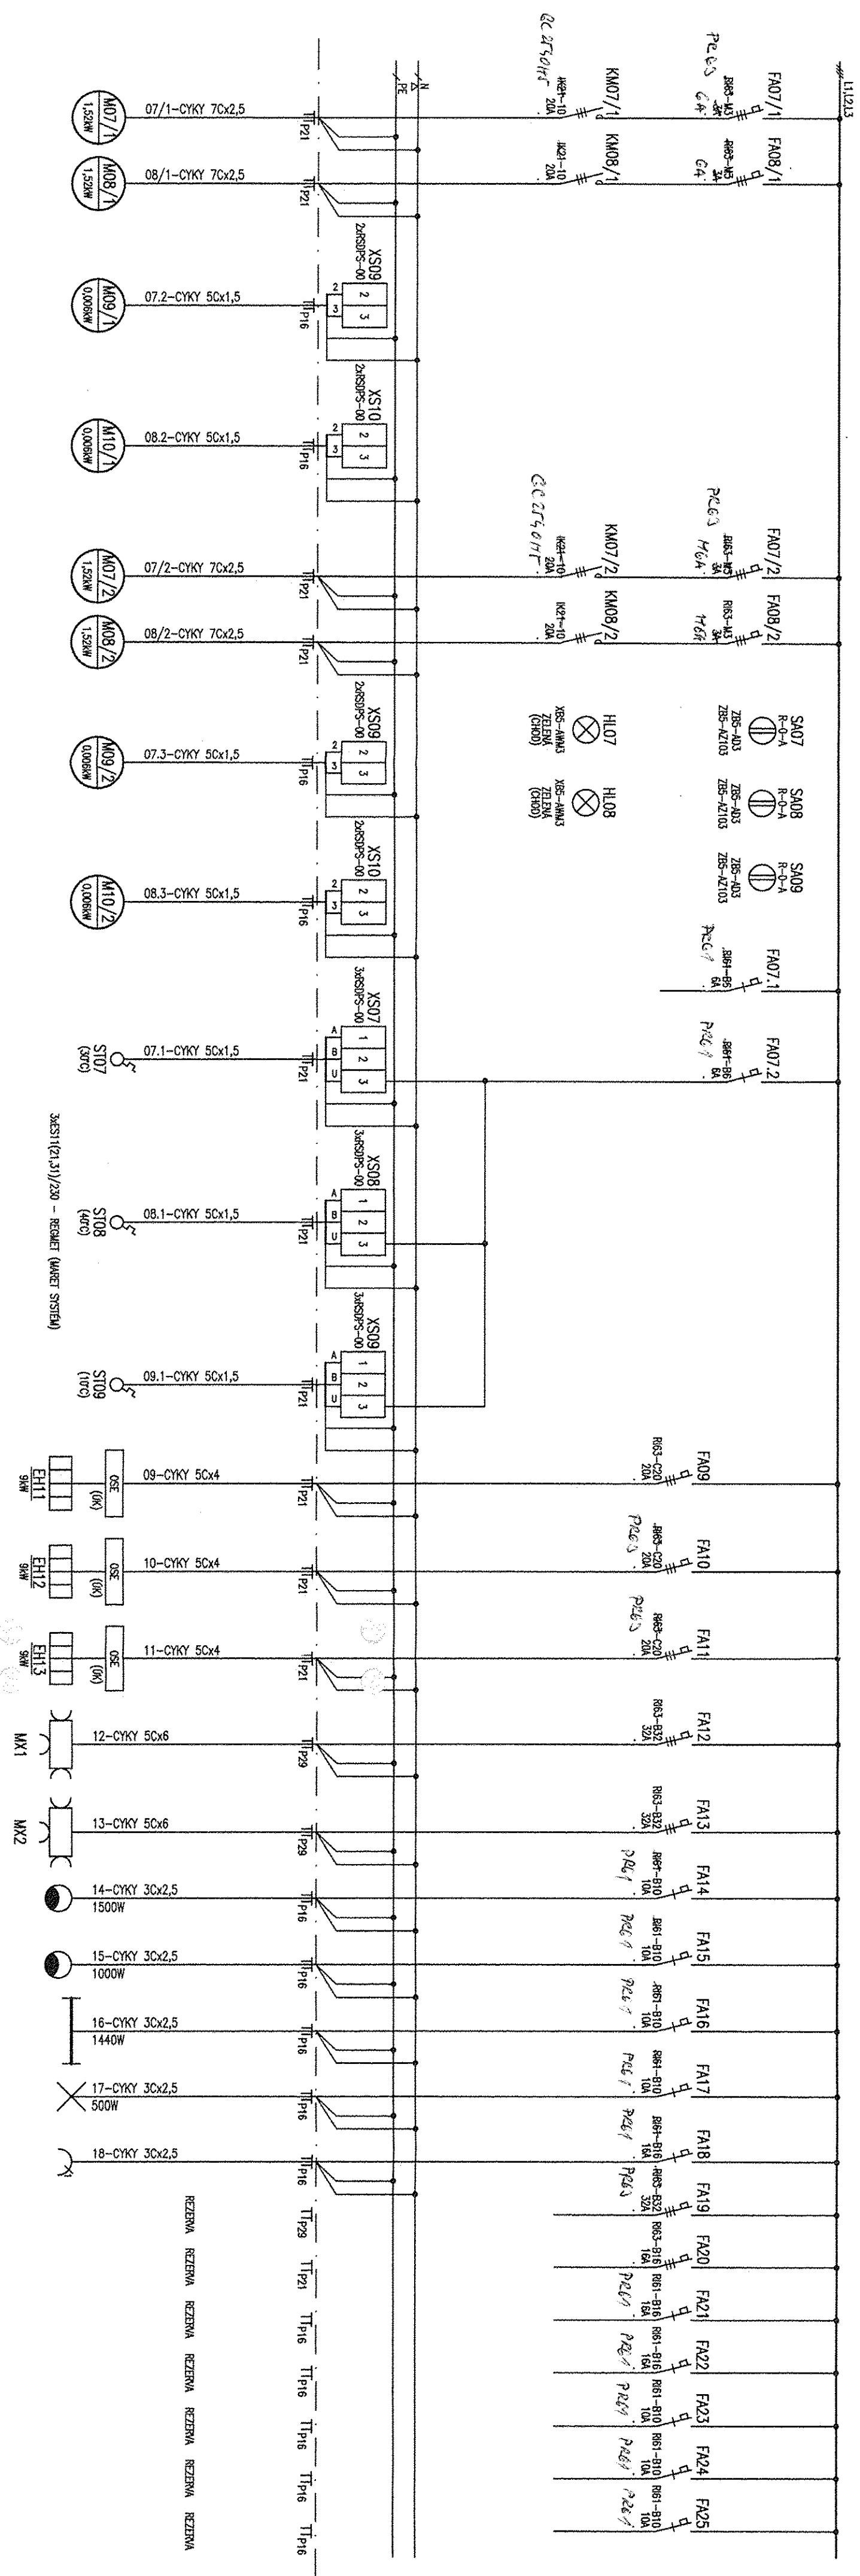

Otvorené: 11.11.12

PROJEKT SYSTÉMU

VÝKRES

4

REALIZOVANÝ PROJEKT JE SPRACOVANÝ POD Z.Č. 3821.2.002

<b>HPK</b> Engineering s.r.o.		B	
REV	A	DATE	06.07.2005
NAME	ZÁKLADNÝ KRES	CHECKED	ING. J. K. K.
JOB CODE: K70101		FIRST ISSUE	
REFERENCE: ASU No.9 KOŠICE		SHEET: 002	
TITLE: VÝKRES SYSTÉMU		DRAWING NO.: 792.87451	
REPLACES: 79		REV.	