



PRÍLOHA
KOŠICE; 23. 6.
PRE P. POSOLAHU
Košice
ÚPRAVA ŽB STENY A DNÁ
(PO CELOM DĚLODE)

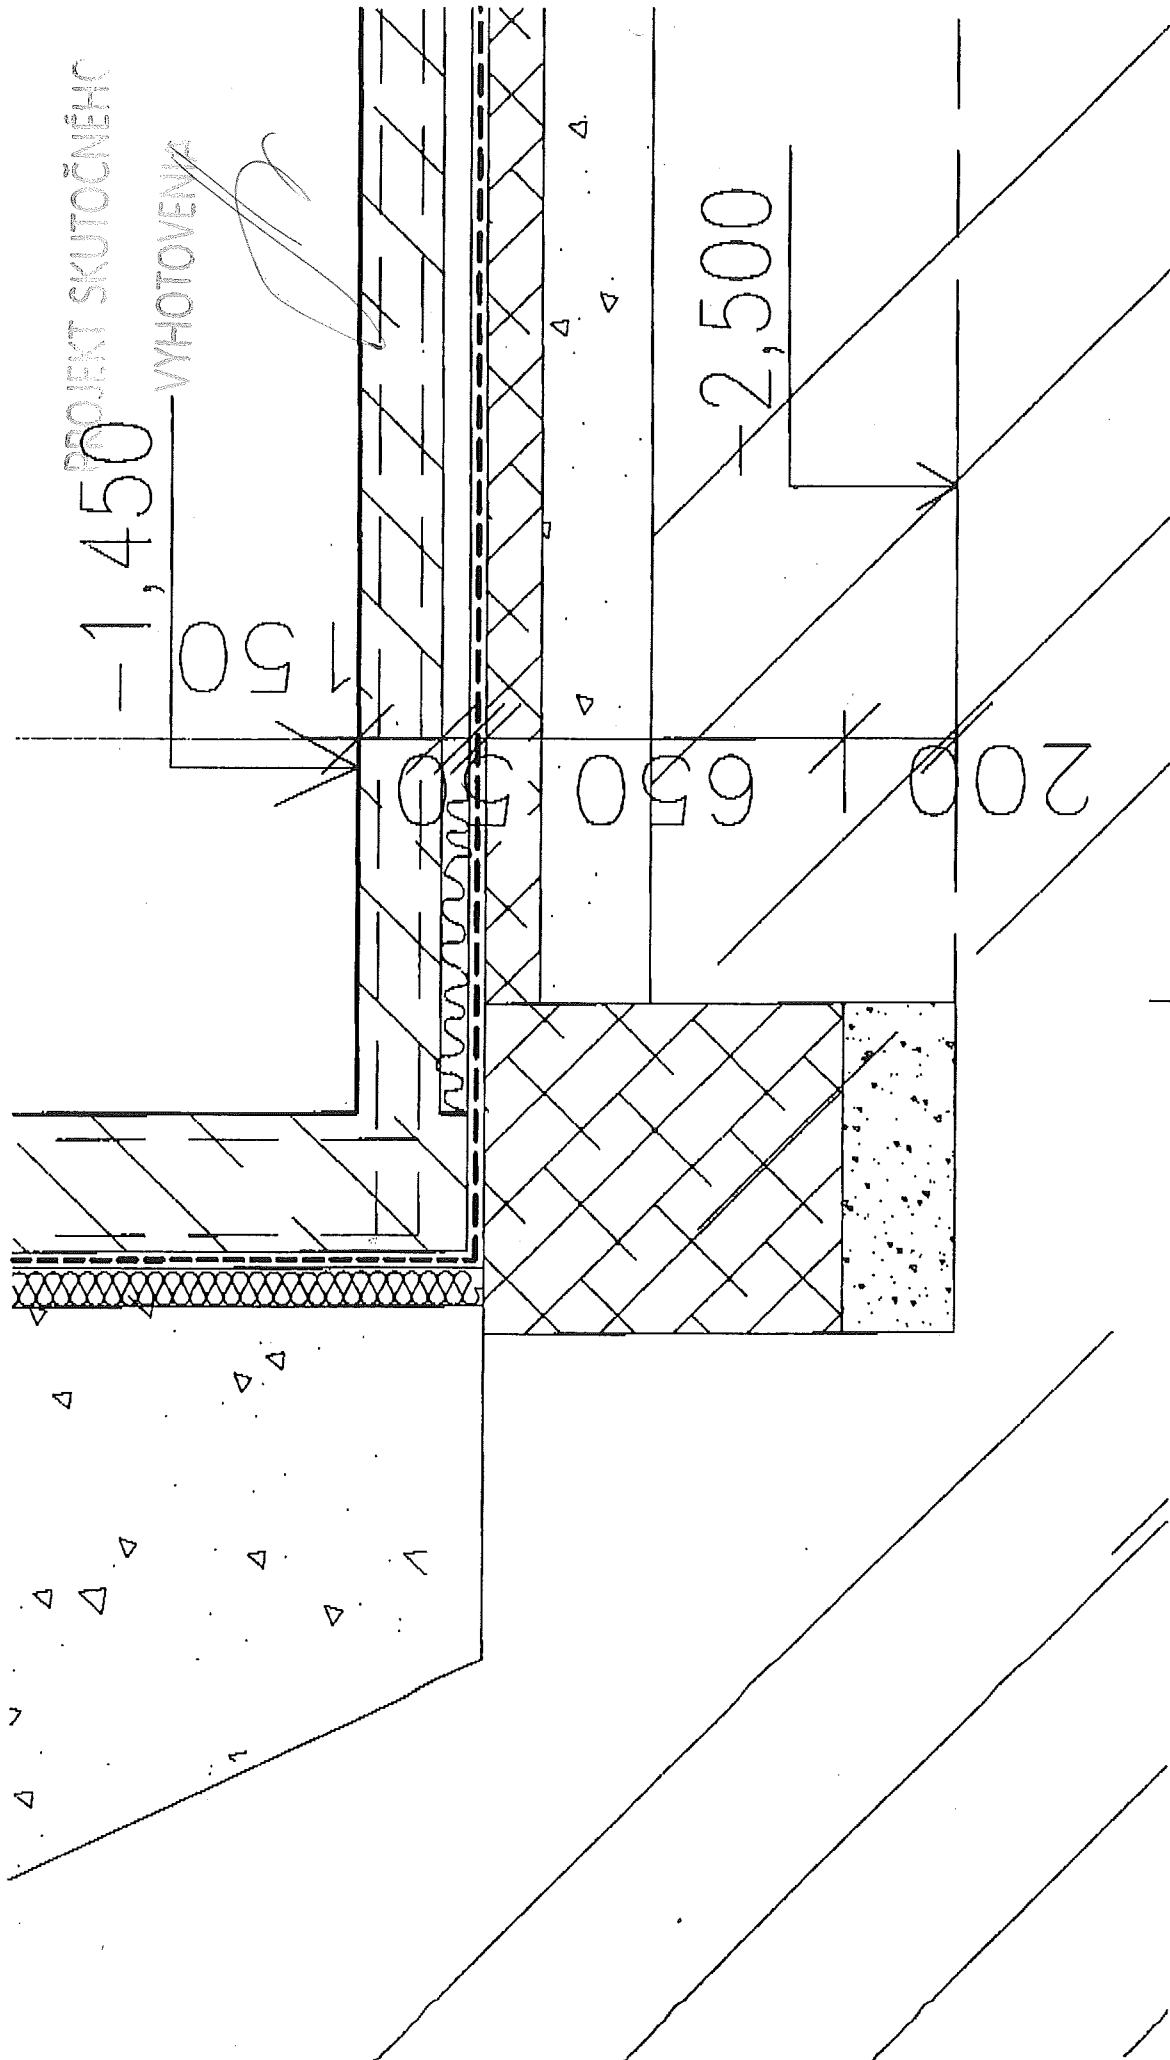


PRÍLOHA
 KE: 23.6.0
 PRE P. ROZOLANIE
 KOLY

ZÁSTPY MUSIA
 BYŤ ZO ŠTRUK
 ALBO Z LOMOVÉHO
 KAMERIA,
 NEDOTERUČUJTE
 STRUKOVÉ ZÁSTPY
 KOLY

PROJEKT SKUTOČNÝ
 VYHOTOVENÝ

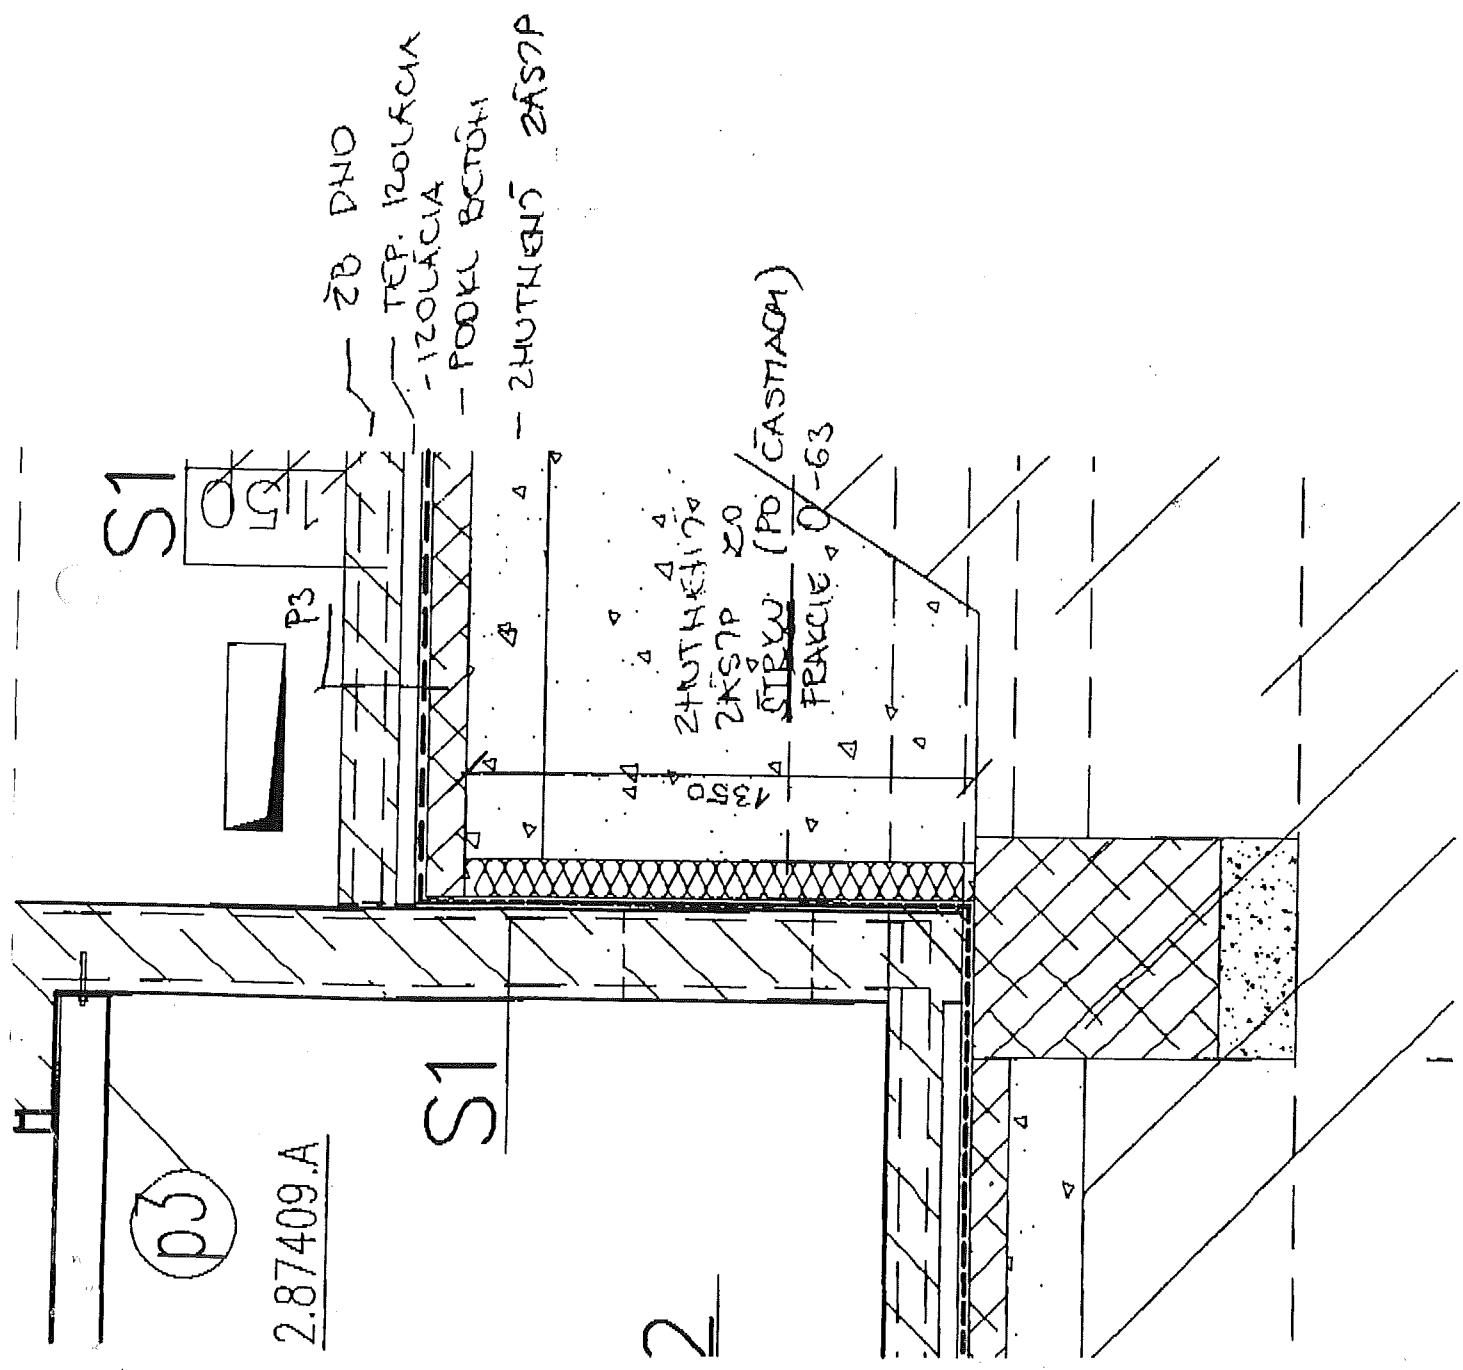

PRŮLOHAČ, 3
VE: 23.6.01.

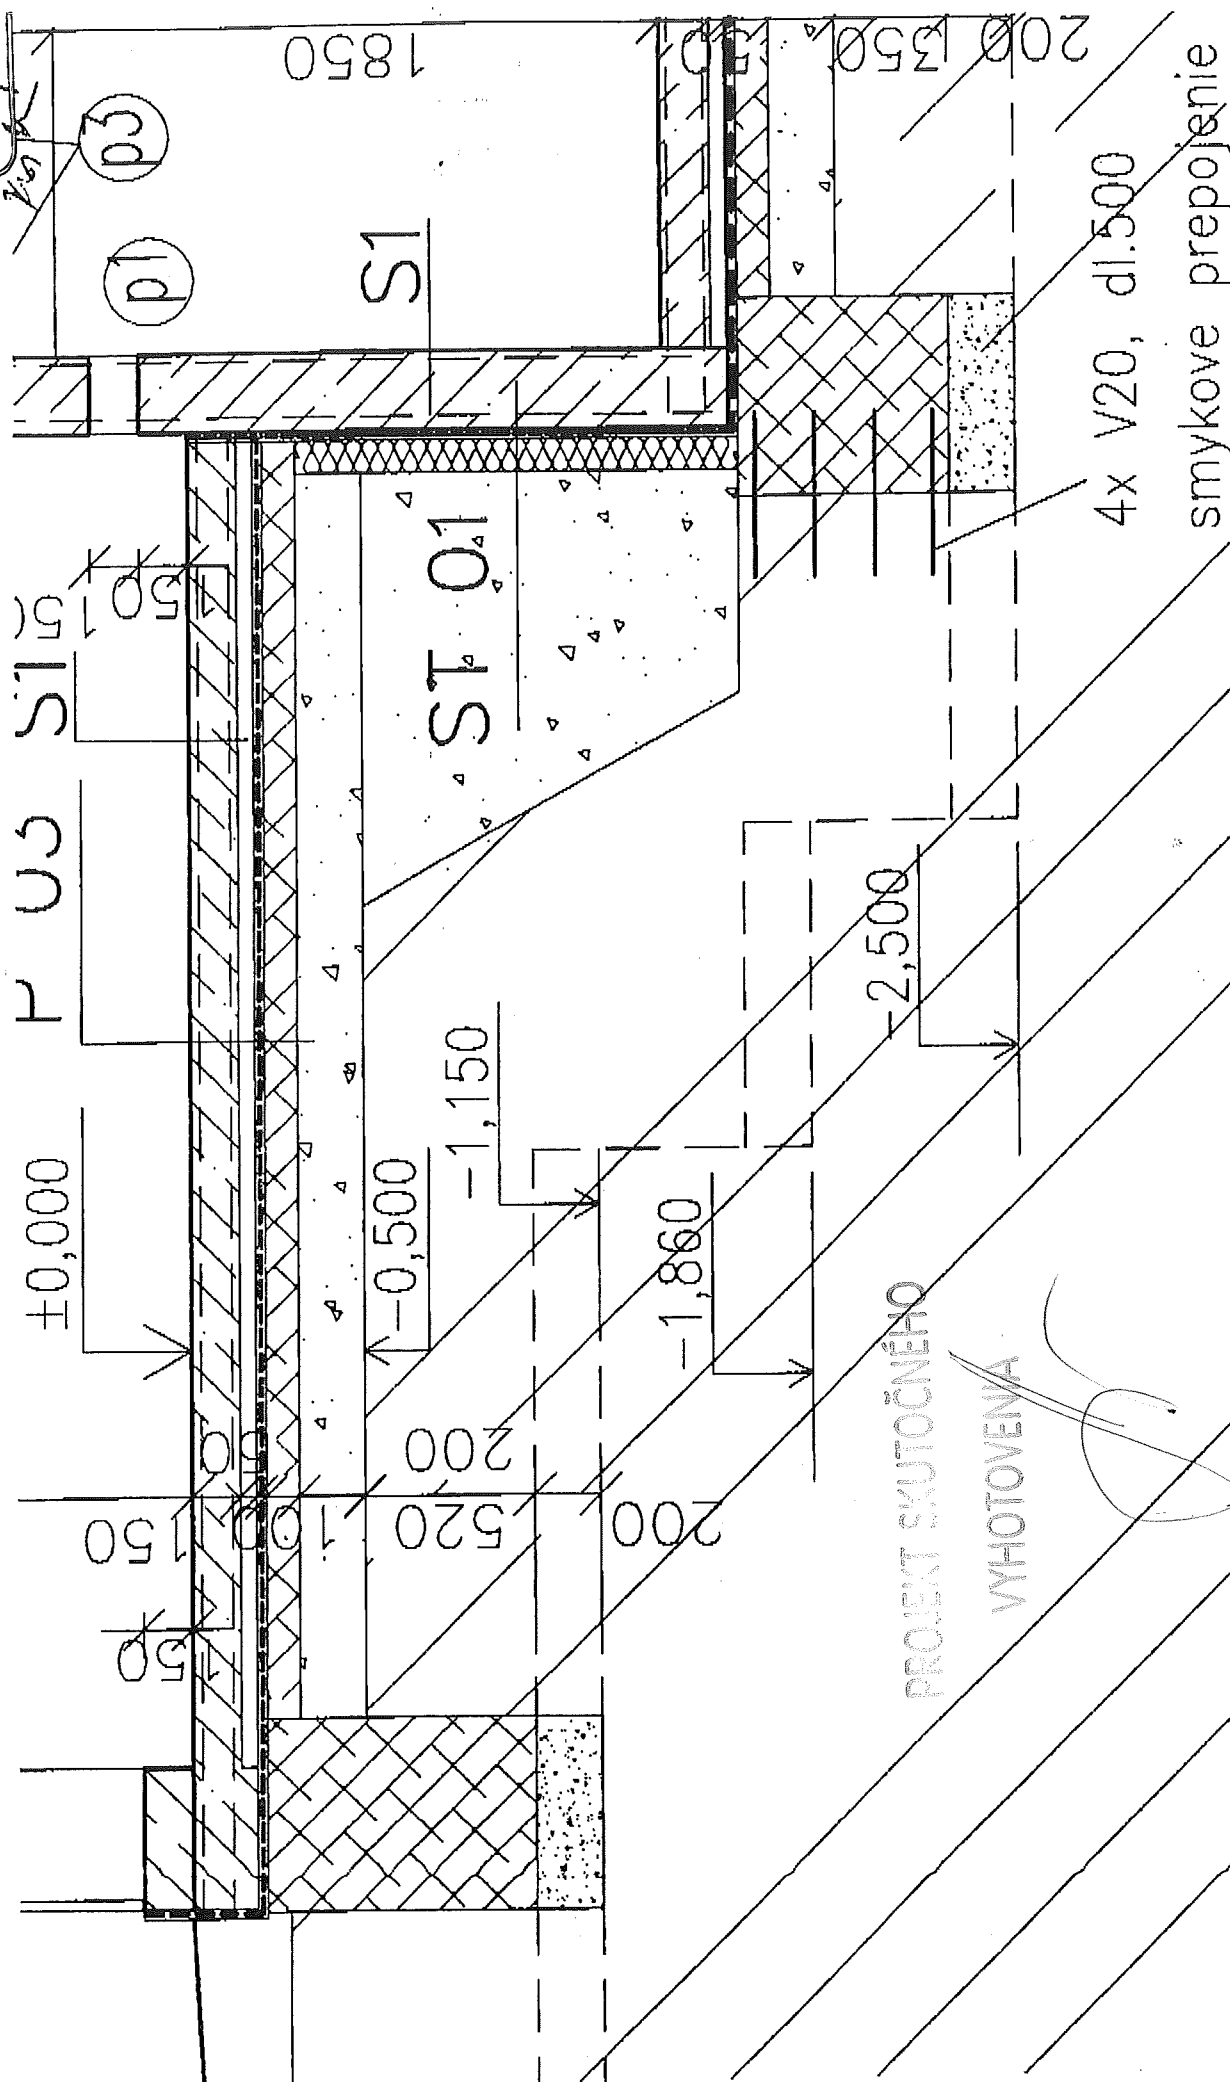

PROJEKT SKUTOČNÉHO
VYHOTOVENÁ

