Diese Zeichnung ist urheberrechtlich geschützt. Sie darf ohne unsere ausdrückliche Zustimmung weder vervielfältigt noch in irgendeiner Weise verwertet oder Dritten mitgeteilt bzw. weitergegeben werden.

PÔDORYS STRECHY/PLANE OF ROOF

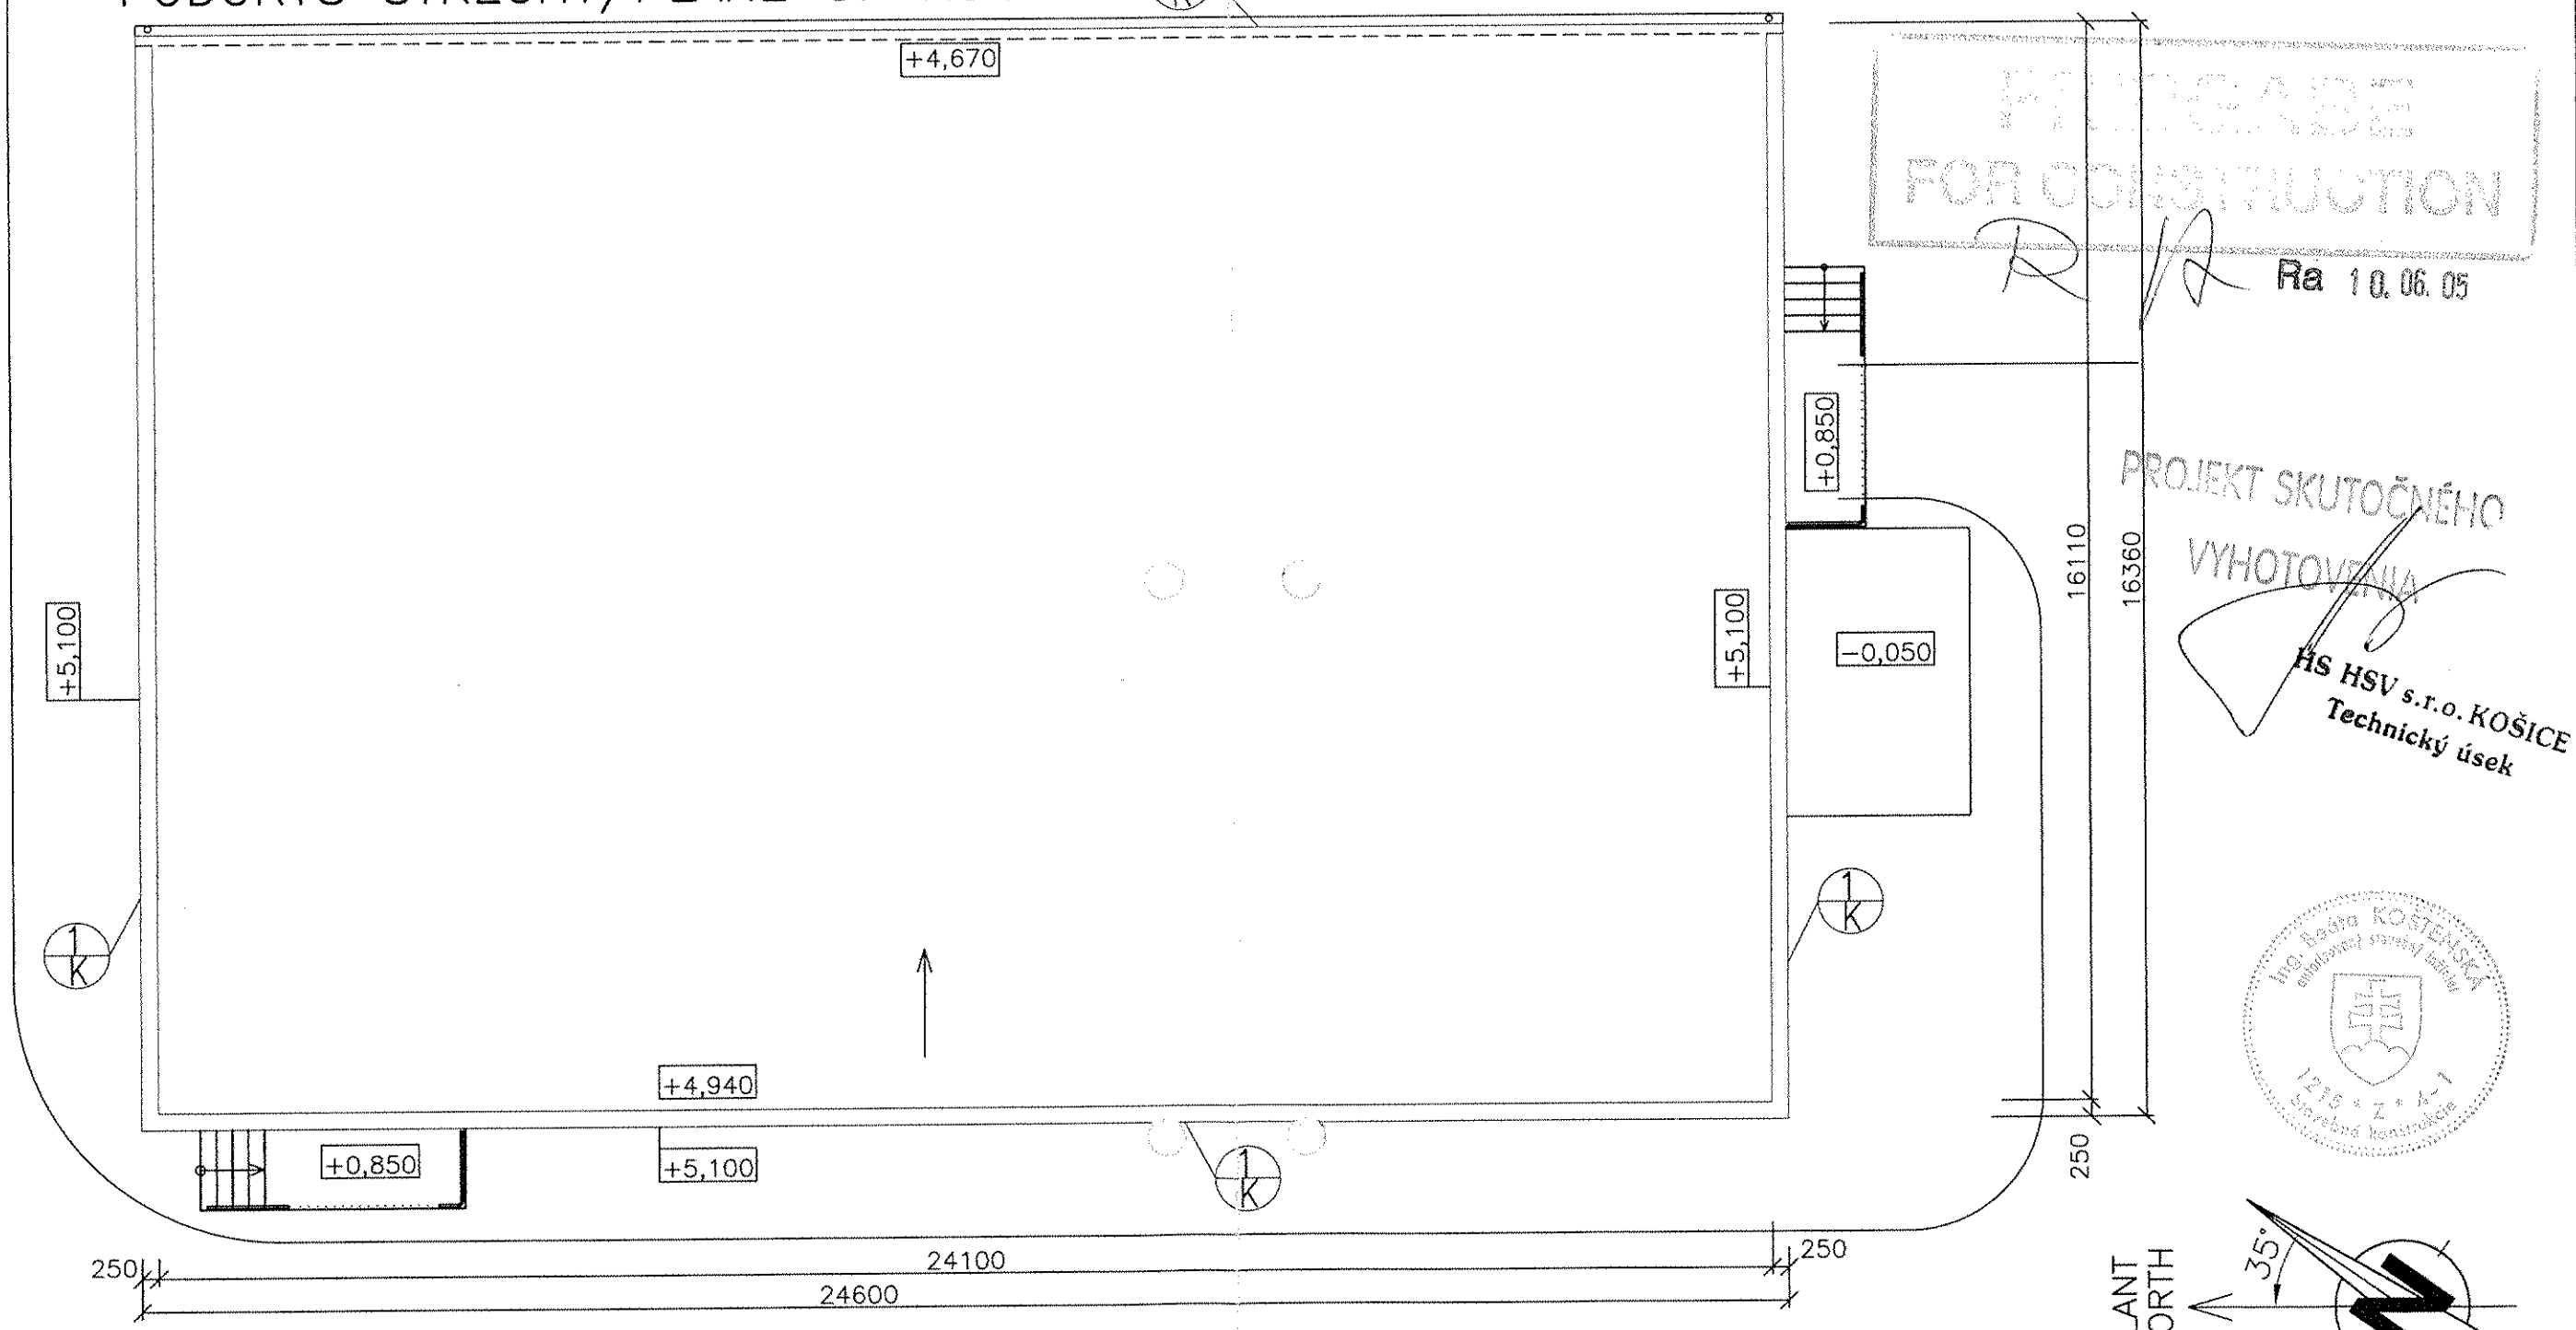

RELEASE FOR CONSTRUCTION
Ra 10. 06. 05
PROJEKT SKUTOČNÉHO VYHOTOVENIA
HS HSV s.r.o. KOŠICE
Technický úsek
Ing. Beáta KOŠTENSKÁ
Stavebná konštrukcia

6

±0,000=225,150m.n.m

SPRACOVANÉ POD ZÁKAZKOVÝM ČÍSLOM:158/2004/SO/

REFLEX-PRO spol. s r.o.				
	10.06. 2005	ING.KOŠTENSKÁ	ING.RAČEK	ZMENA DISPOZICIE CHANGE DISPOSITION	A
	Date :	Name :	Checked:	History file:	Rev.
AIR LIQUIDE	10.02. 2005	ING.KOŠTENSKÁ	ING.RAČEK		0
Air Liquide AGS GmbH	Job code: K 70101			Scale 1:100	Original format DIN A2
	Reference: ASU No.9 KOSICE			Sheet: ---	of --- Sheets
Replaces: 79_----- Replaced by: 79_-----	Title: ROZVODŇA T81 ELECTRICAL ROOM T81 PÔDORYS STRECHY/PLANE OF ROOF			Drawing No.: 792.87402	Rev. A