

**FREIGABE
FOR CONSTRUCTION**

25 NOV 2005

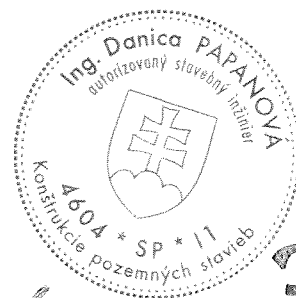
POZNÁMKA:

1. PRED VÝROBOU KLAMPIARSKÝCH PRÁC JE POTREBNÉ
SKUTOČNÉ ROZMERY OTVOROV ZAMERAŤ NA STAVBE !!

BEFORE PRODUCTION PLUMBERY WORKS
DIRECT AND SPECIFY PROPORTIONS

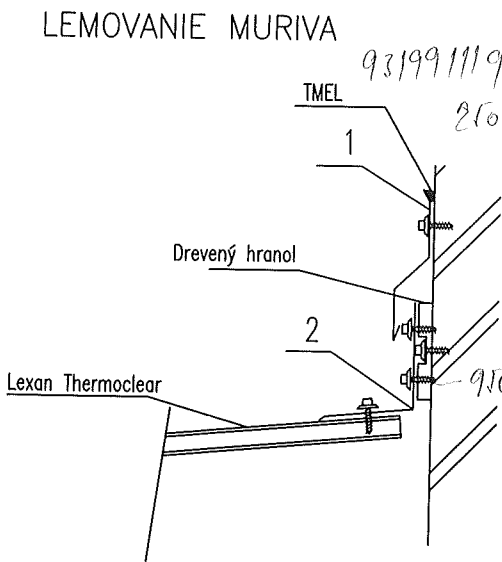
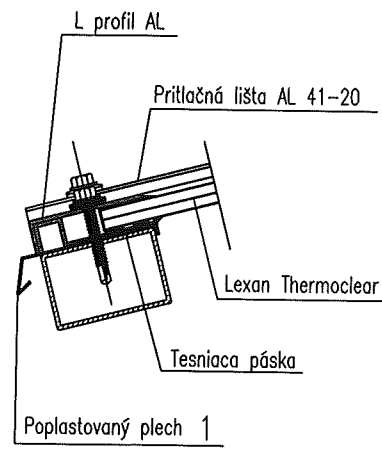
PROJEKT SKUTOČNÉHO
VYHOTOVENIA

HS HSV s.r.o. KOŠICE
Technický úsek



SPRACOVANÉ POD ZÁKAZKOVÝM ČÍSLOM: 168/2005/SO/

REFLEX-PRO <small>REFLEX-PRO spol. s r.o.</small>				
	23.11. 2005	ING. PAPANOVA	ING. RAČEK	DOPLNENIE 7/K COMPLETE 7/K
AIR LIQUIDE <small>TM</small>	Date :	Name :	Checked:	History file:
	07. 2005	ING. KOŠTENSÁ	ING. RAČEK	
Air Liquide AGS GmbH	Job code: K 70101	Reference: ASU No.9 KOSICE	Scale	Original format DIN A3
Replaces: 79_----- Replaced by: 79_-----	Title: ROZVODŇA T80 ELECTRICAL ROOM T80 KLAMPIARSKÉ PRÁCE/PLUMBERY WORKS		Sheet: --- of --- Sheets	Drawing No.: 792.87666
				Rev. A

OZN. Sign.	SCHEMAT.OBRÁZOK SCHEMATIC PICTURE	POPIS DESCRIPTION	Č. No.	ROZVIN. ŠÍRKA /mm/ DEVELOPED LENGTH	DLŽKA /m/ KUSY LENGTH PIECES	POZNÁM. NOTE
6 K	LEMOVANIE MURIVA 	POPLASTOVANÝ PLECH PLASTIC SHEET th.0,6mm	1	200	4,5 bm	464 73 112 130
		POPLASTOVANÝ PLECH PLASTIC SHEET th.0,6mm	2	250	4,5 bm	283 464 73 111 3
7 K		POPLASTOVANÝ PLECH PLASTIC SHEET th.0,6mm	1	150	4,5 bm	200