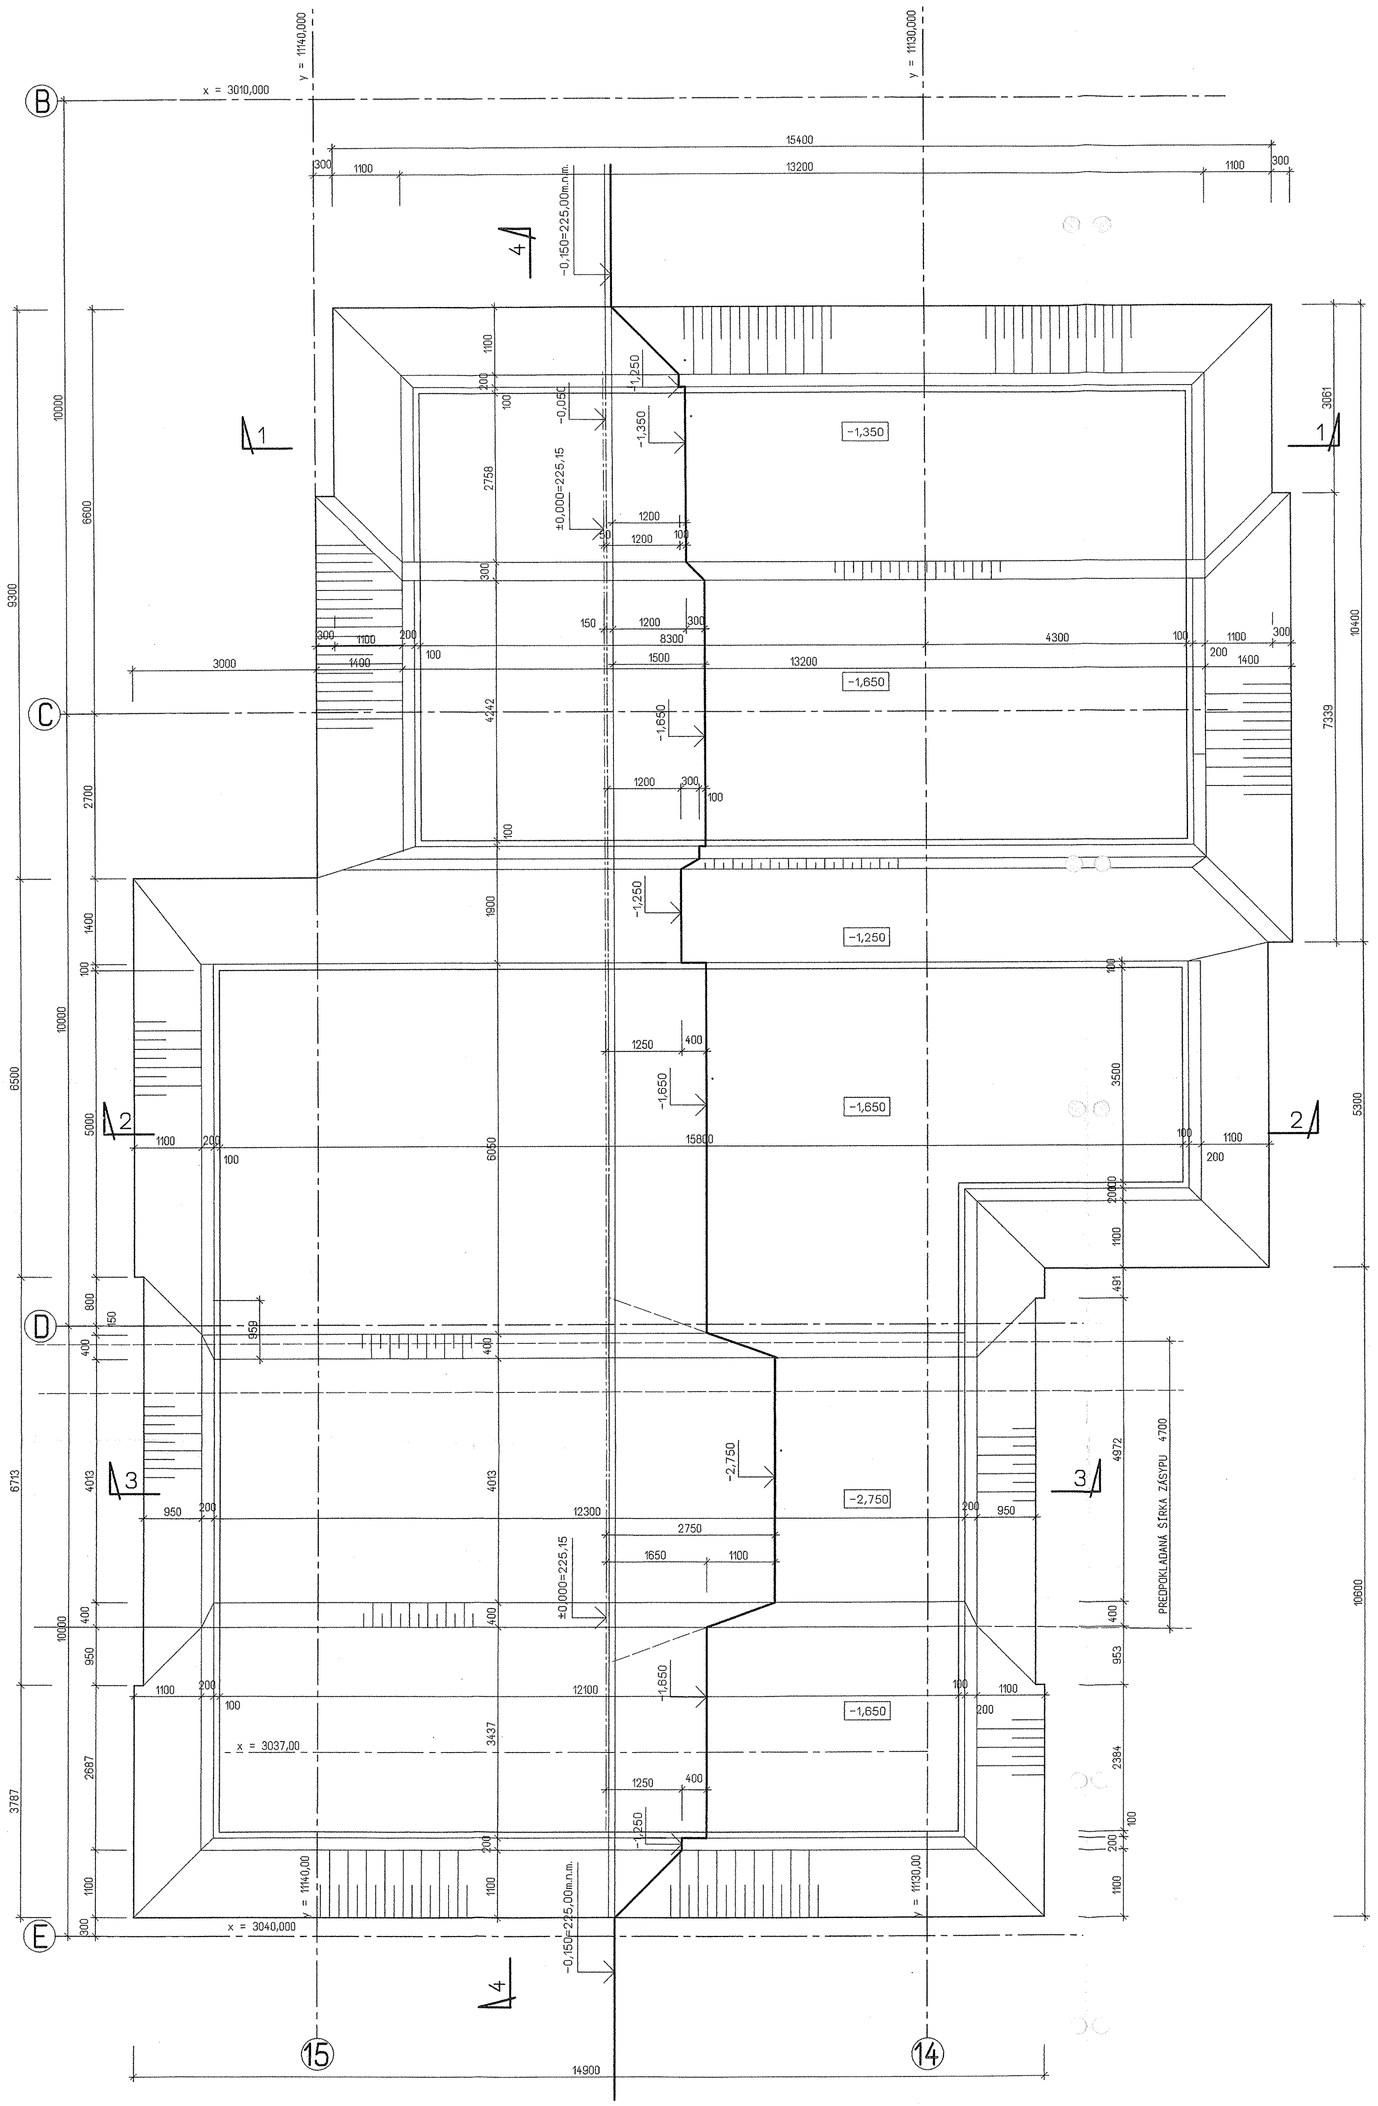

REZ 4-4
SECTION 4-4

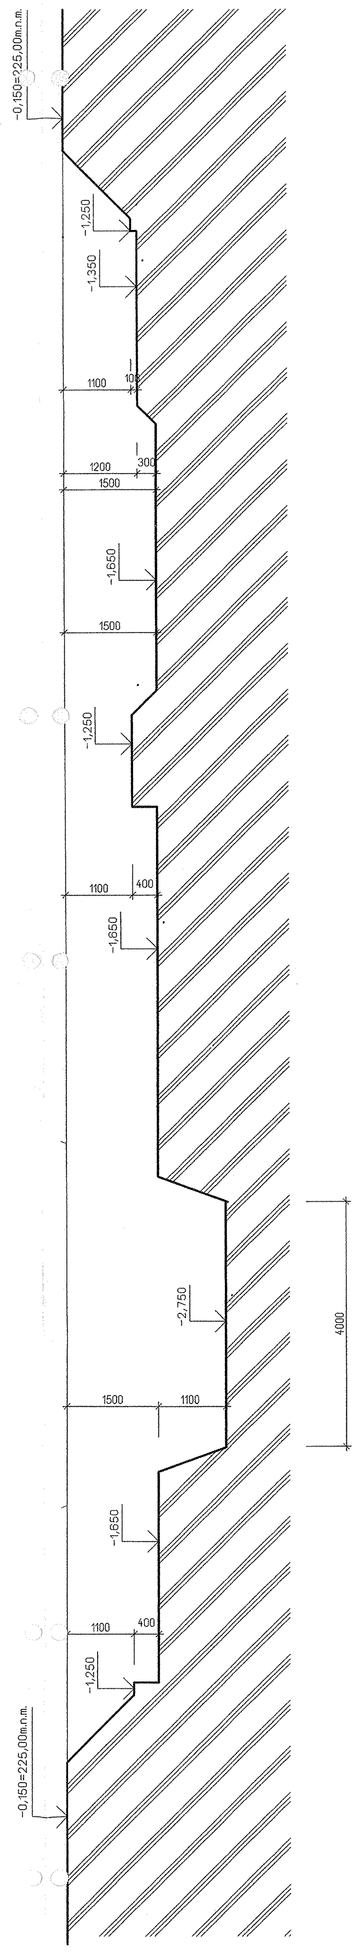

REZ 1-1
SECTION 1-1

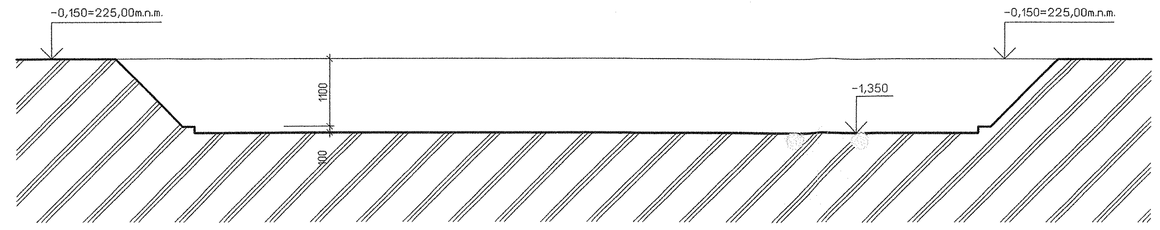

REZ 2-2
SECTION 2-2

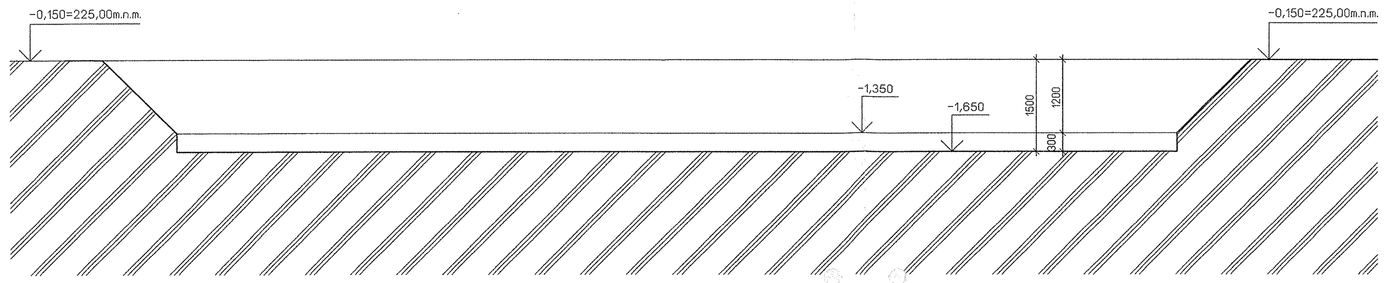

REZ 3-3
SECTION 3-3

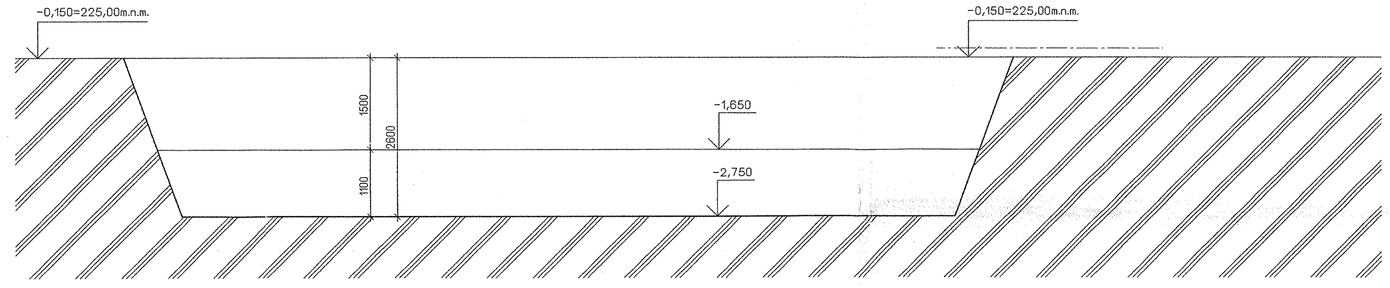

POZNÁMKA: VÝKOPOVÉ PRÁCE SA REALIZUJÚ V ZEMINE ŤAŽITEĽNOSTI 3-4.
ODVOZ PREBYTOČNEJ ZEMINY DO VZDIALENOSTI 10 km.

SEVER
NORTH

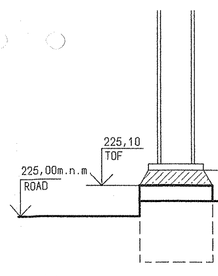

HS HSV a.s. KOŠICE
Technický útvar

LEVELS
TOP OF INTERNAL ROADS: 225,00n.m.
TOP OF FOUNDATION: 225,10m
BOTTOM OF STEEL STRUCTURE: 225,15m=±0,00

FREIGABE
FOR CONSTRUCTION
Ra 21.04.05

±0,000=225,15 m n.m. Jadro

PROJEKT SKUTOČNÉHO 5

PROJEKT PRE REALIZÁCIU STAVBY SPRACOVANÝ POD z.č. 38212.003 AS-02

HPK engineering a.s.	B	11.4.2005	HUŽVÁR	ING.PAVLÍČKO	
	A	31.3.2005	HUŽVÁR	ING.PAVLÍČKO	
	Rev.:	Date :	Name :	Checked:	History file:
AIR LIQUIDE	Job code: K70101			Scale 1:50	Original format DIN A3
	Reference: ASU No.9 KOŠICE			Sheet: 001	of 001 Sheets
Replaces: 79_------	Title: UNIT 7-FRONT END			Drawing No.:	Rev
Replaced by: 79_------	SO 003 PRÍPRAVA VZDUCHU 003 AIR PREPARATION VÝKOPY /EXCAVATION/			792.87455	B

This drawing

v/s M4841.0 / 1189.0 (1.00m2) 15 16 ALLPLAN FT