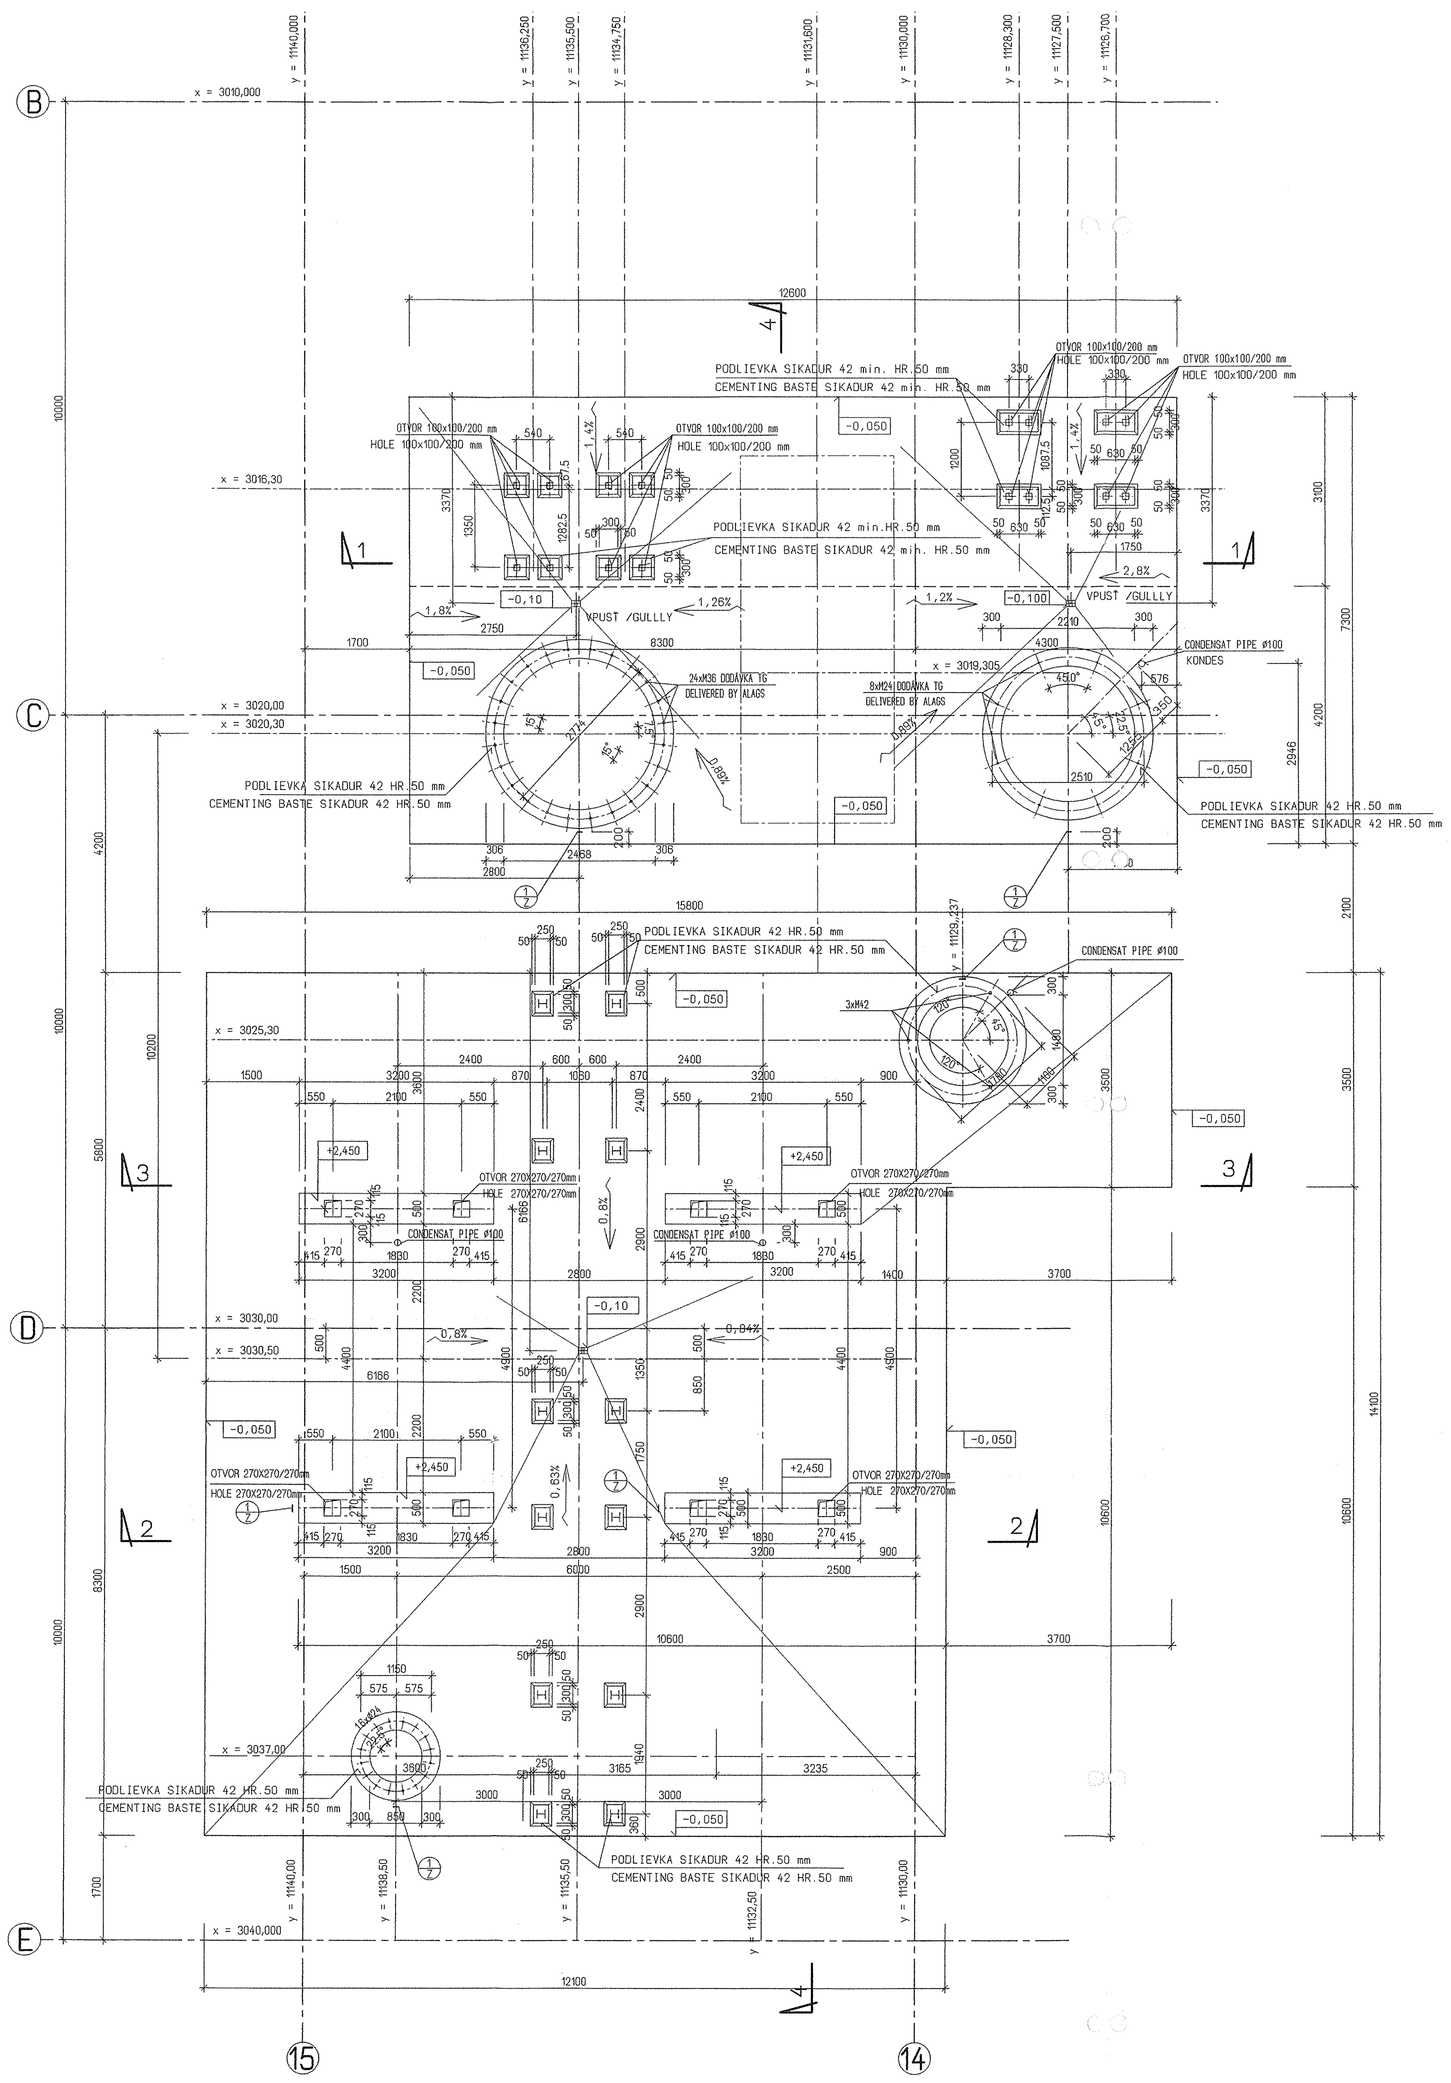

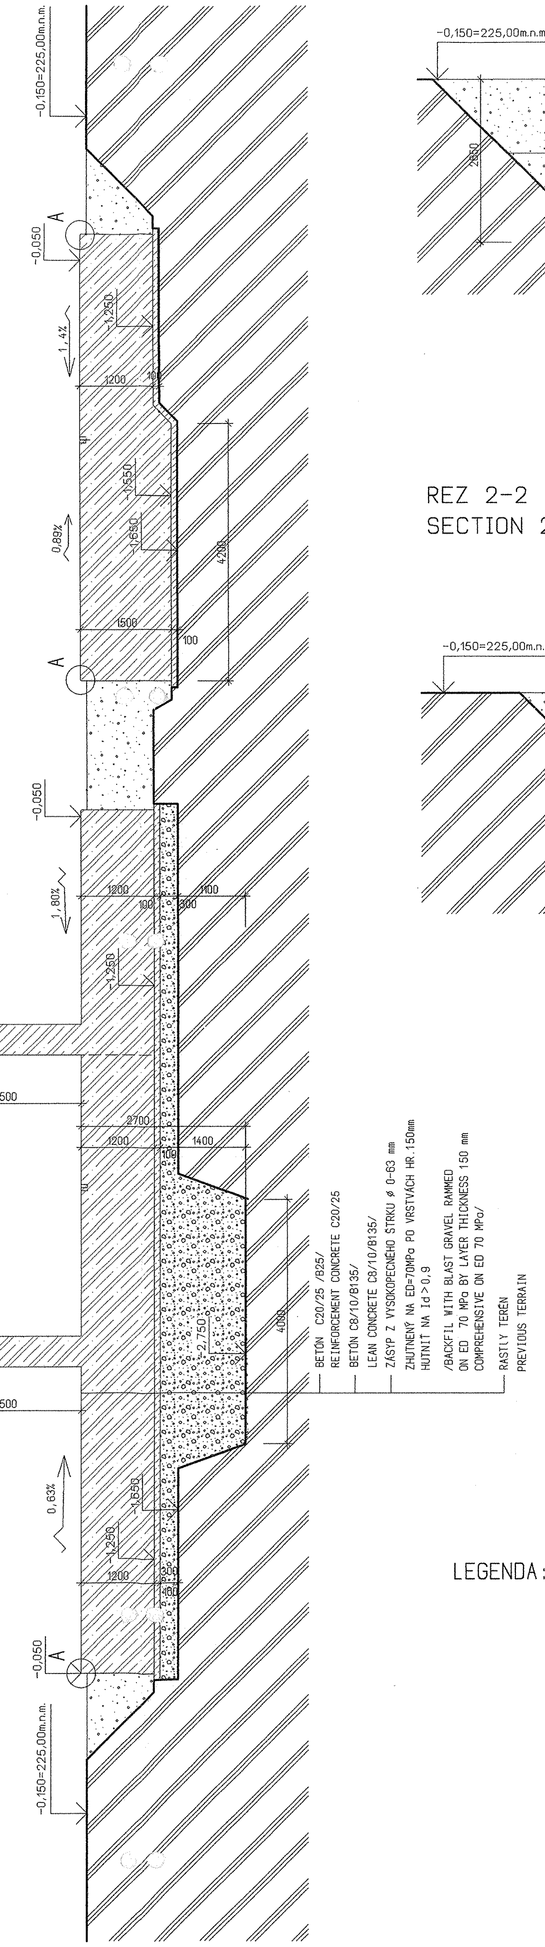

REZ 4 – 4
SECTION 4 – 4

REZ 3-3
SECTION 3-3

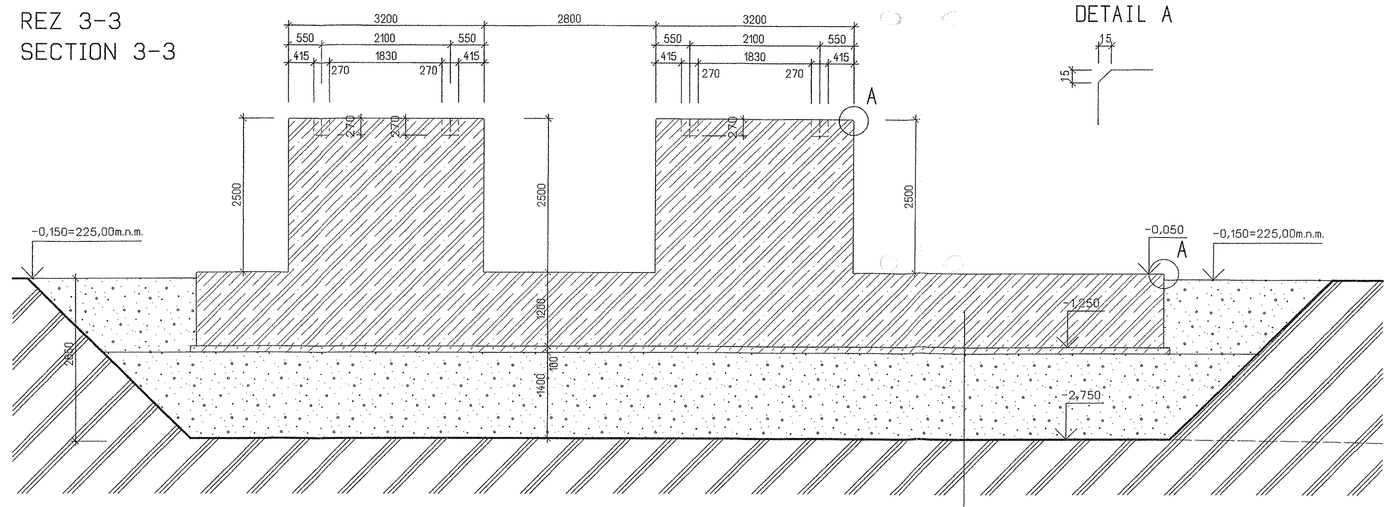

DETAIL A

REZ 2-2
SECTION 2-2

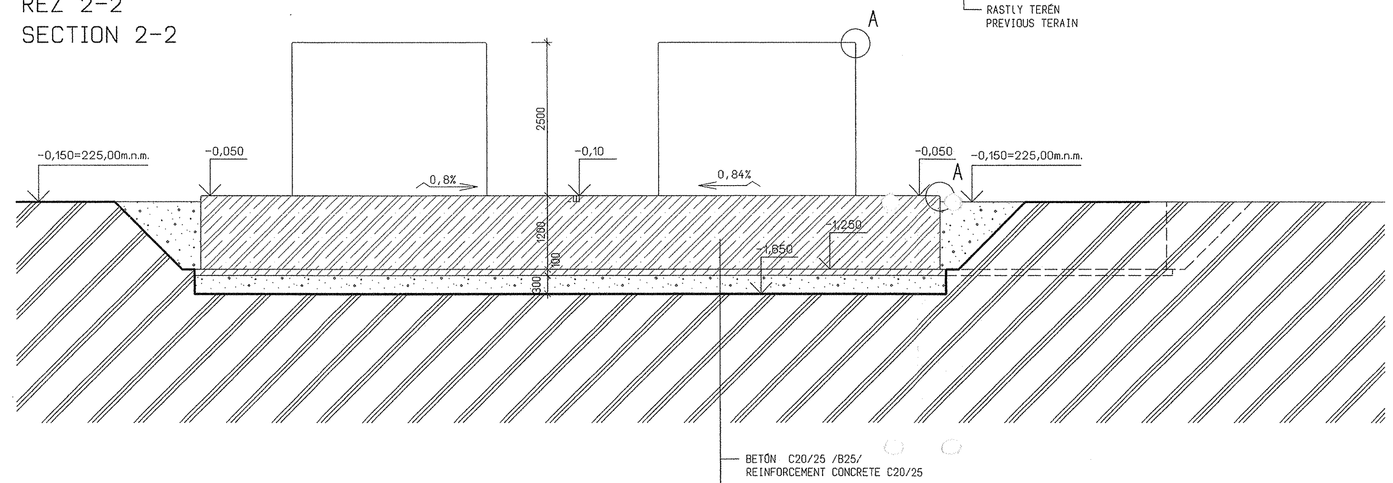

REZ 1-1
SECTION 1-1

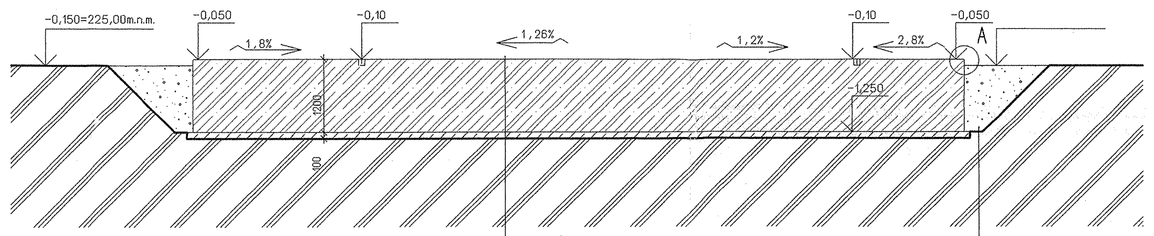

LEGENDA:

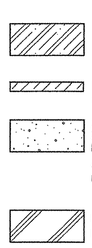

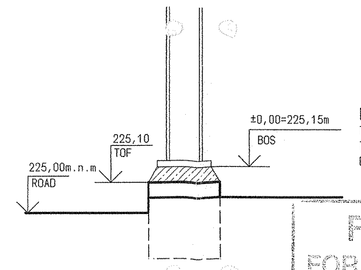

LEVELS
TOP OF INTERNAL ROADS: 225,00m.n.
TOP OF FOUNDATION: 225,10m
BOTTOM OF STEEL STRUCTURE: 225,15m=±0,00

HS HSV s.r.o. KOŠICE
Technický dozór

SEVER
NORTH

FREIGABE
FOR CONSTRUCTION
Re 21.04.05

±0,000=225,15 m n.m. Jadran

PROJEKT SKUTOČNÉHO VYHOTOVENIA

5

PROJEKT PRE REALIZÁCIU STAVBY SPRACOVANÝ POD z.č. 3821.2.003.AS-03

B	11.4.2005	HUŽVÁR	ING.PAVLÍČKO	COMPLEMENT LANGUAGE TRANSLATION
A	31.3.2005	HUŽVÁR	ING.PAVLÍČKO	REVISION CONDENSAT PIPE
0	14.3.2005	HUŽVÁR	ING.PAVLÍČKO	
Rev.	Date :	Name :	Checked:	History file:

HPK engineering a.s.

AIR LIQUIDE

Job code: K70101
Reference: ALV Nový - 0 KOŠICE
Title: UNIT 7-FRONT END
SO 003 PRÍPRAVA VZDUCHU
003 AIR PREPARATION
ZÁKLADY / FOUNDATIONS

Scale 1:50
Original format DIN A0
Sheet: 001 of 010 Sheets
Drawing No.: 792.87456
Rev. B
Replaces: 79_.----- Replaced by: 79_.-----

v/s M4841.0 / 1189.0 (1.00m2) 15 16 ALLPLAN FT

This drawing