POHLAD/VIEW P1

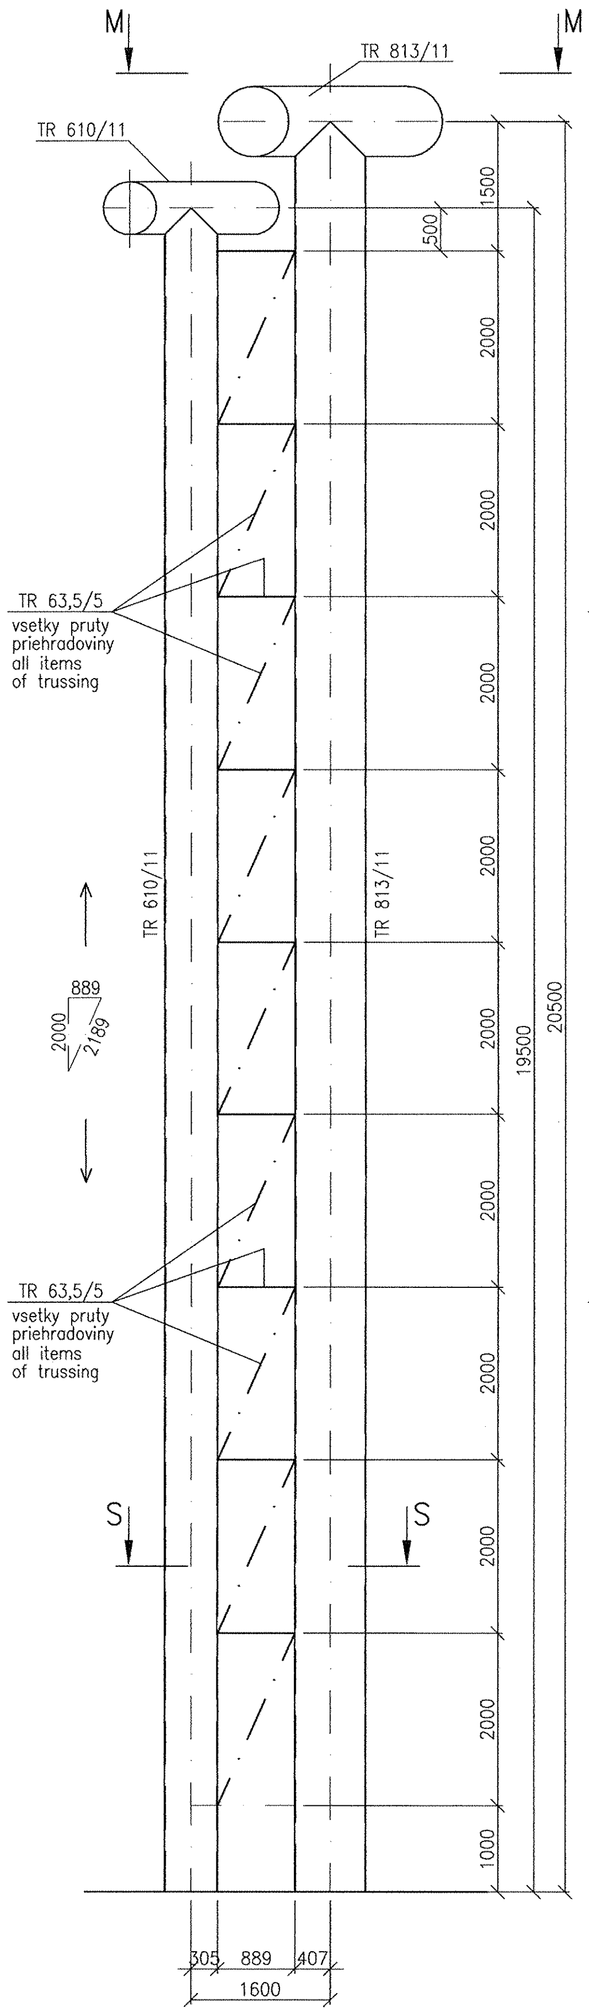

POHLAD/VIEW P2

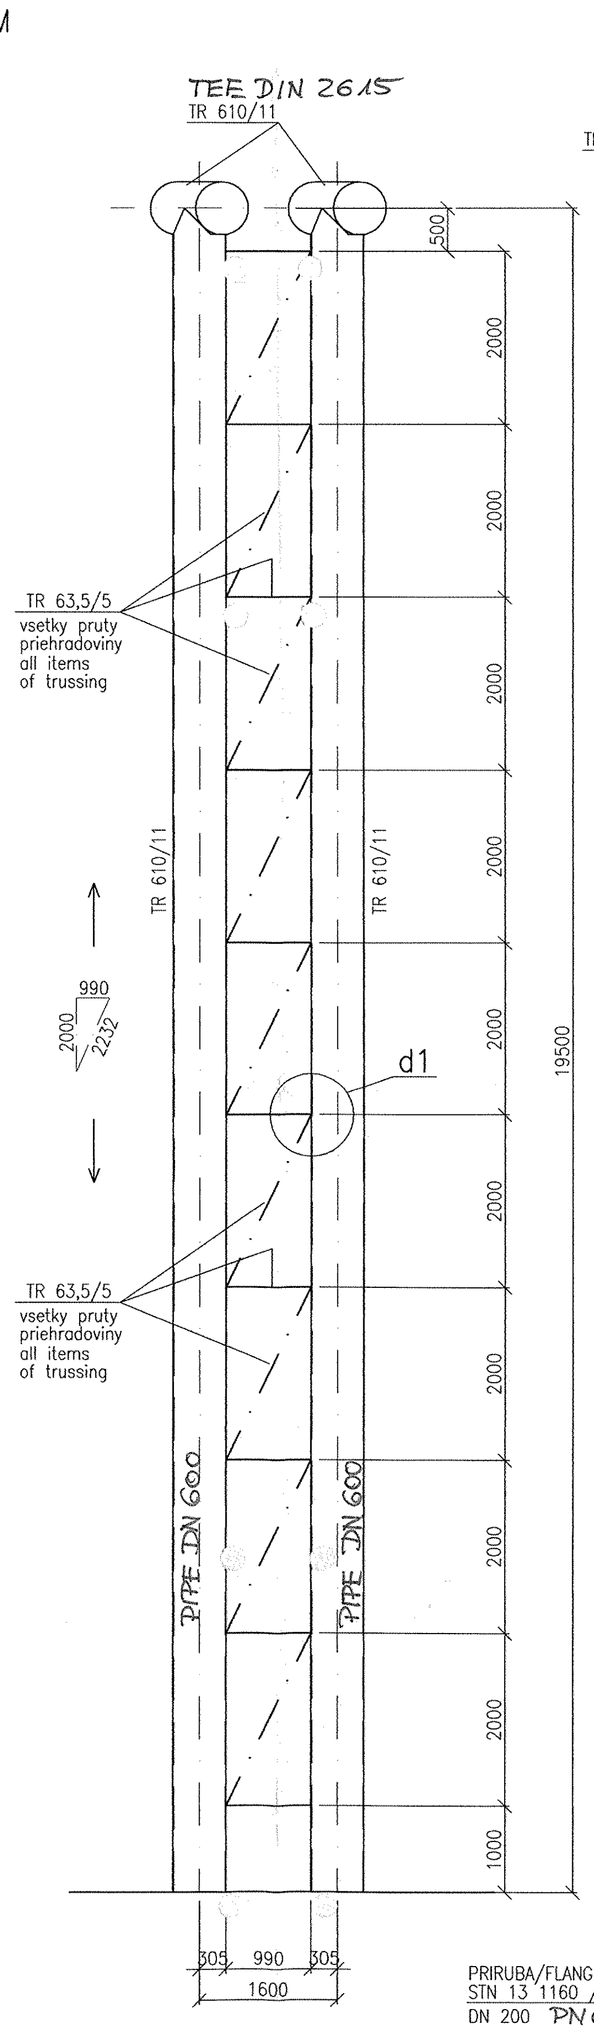

POHLAD/VIEW P3

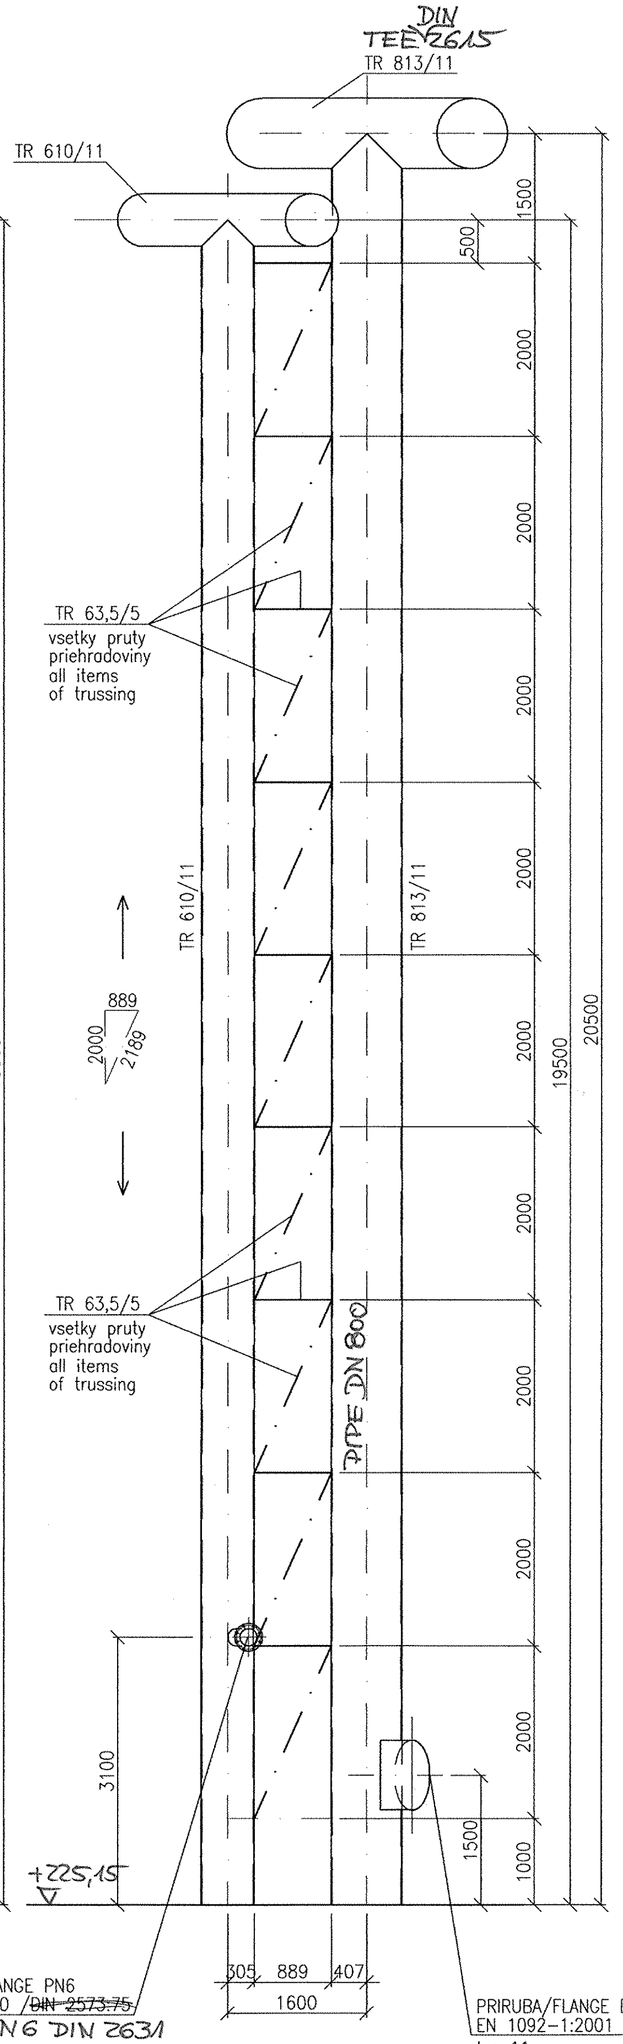

PRIRUBA/FLANGE PN6
STN 13 1160 /~~DIN 2573.75~~
DN 200 PN6 DIN 2631

PRIRUBA/FLANGE DN 800 PN6
EN 1092-1:2001 DIN 2631
typ 11

KOTVENIE/ANCHORING

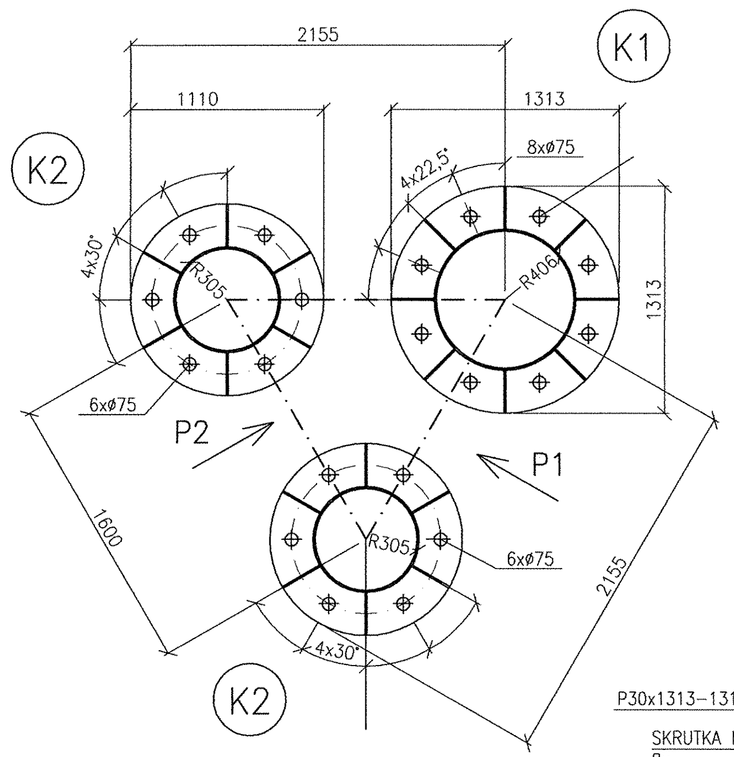

TYP K1

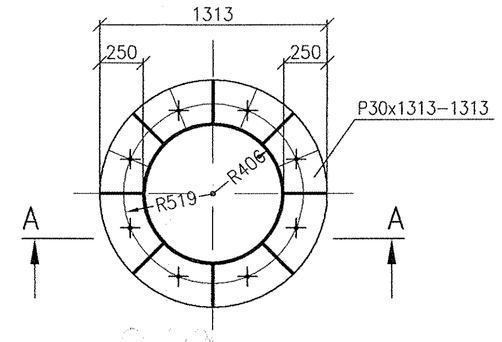

TYP K2

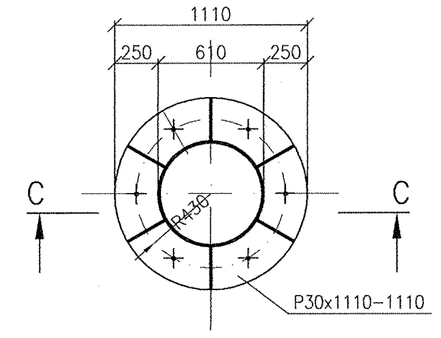

REZ/SECTION A–A

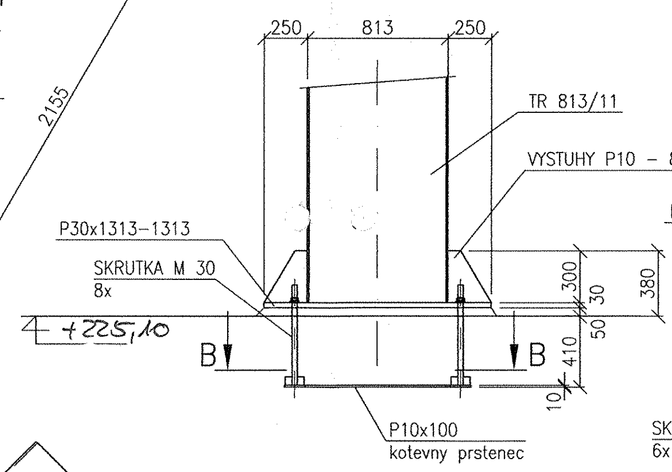

REZ/SECTION C–C

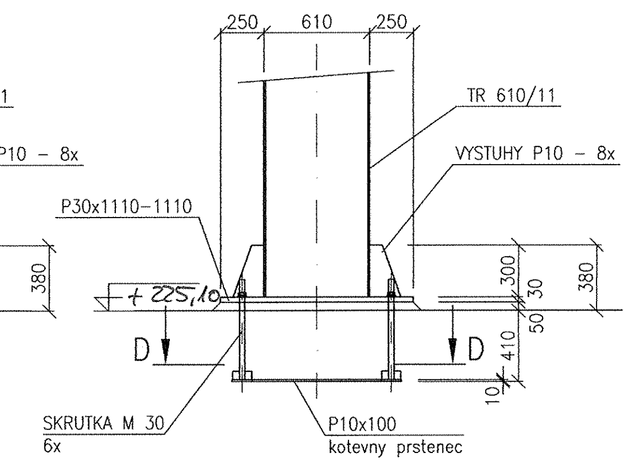

REZ/SECTION M–M

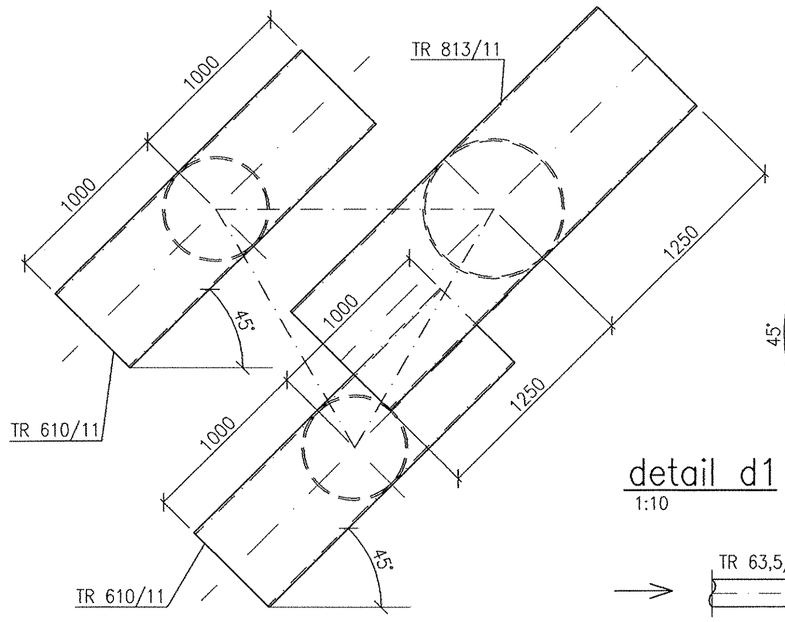

REZ/SECTION B–B

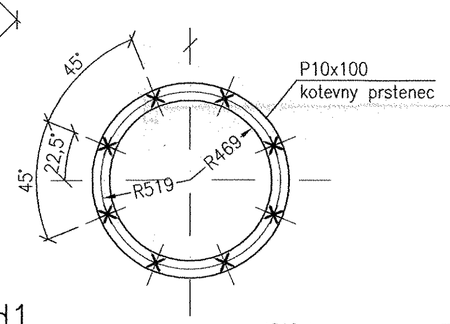

REZ/SECTION D–D

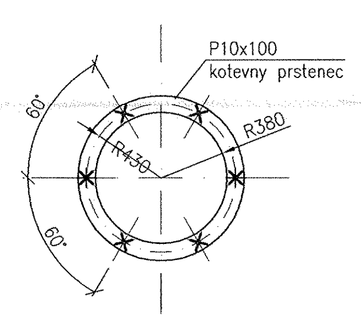

detail d1

1:10

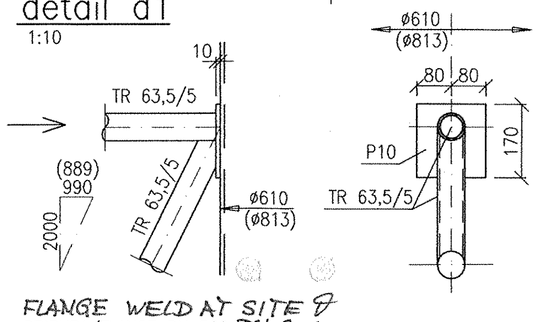

FLANGE WELD AT SITE?
PRIRUBA/FLANGE DN 800 PN6
EN 1092-1:2001 DIN 2631
typ 11

REZ/SECTION S–S

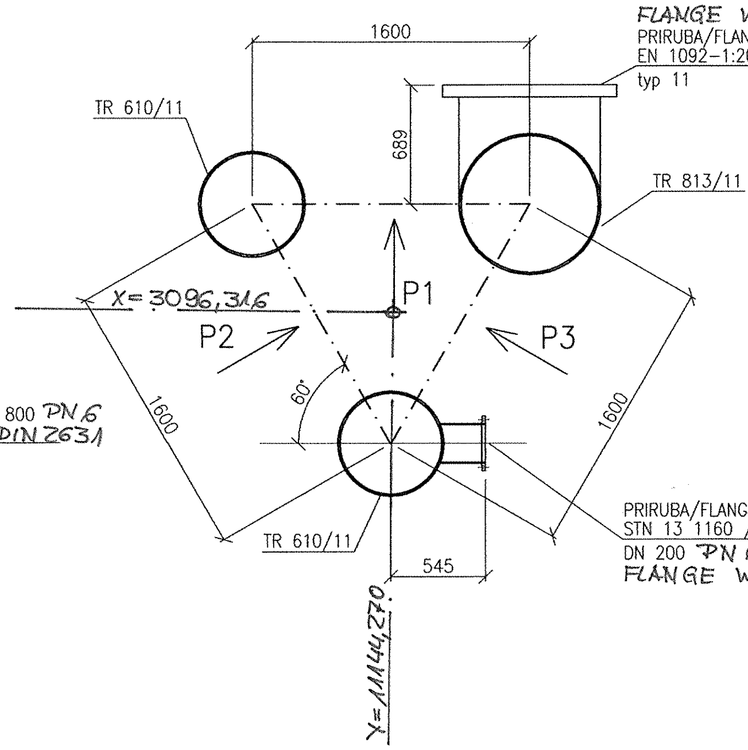

PRIRUBA/FLANGE PN6
STN 13 1160 /~~DIN 2573.75~~
DN 200 PN6 DIN 2631
FLANGE WELD AT SITE?

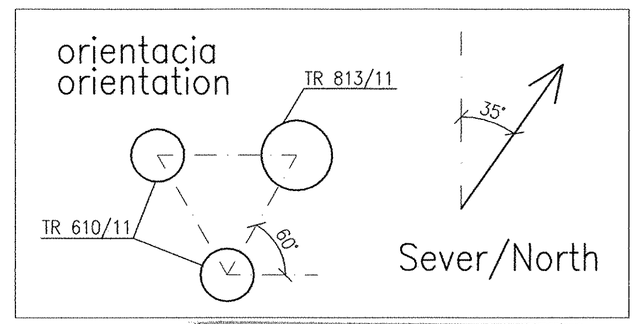

POZNÁMKY/NOTES:

1. POUZITY MATERIAL OCEL S 375
2. SPOJE – SKRUTKY, ZVARY
3. DLZKY NOSNÍKOV PRISPOSOBIT NA MONTAZI
4. KOTEVNY PRSTENEC P10/100 A VOPRED ZABETONOVANE KOTEVNE SKRUTKY M30 SU DODAVKOU STAVEBNEJ CASTI
5. VYKRES NIE JE RIESENY NA UROVNI VYROBNEJ DOKUMENTACIE

1. APPLIED MATERIAL STEEL S 375, PIPE MATERIAL: ST 37.0 (1.0254) DIN 1626 CERTIFICATE 3.1.B DIN EN 10204
2. JOINTS– BOLTS, WELDS
3. THE LENGHTS OF BEAMS ADAPT ON ASSEMBLY
4. ANCHORING RING AND ANCHORING BOLTS M30 –SUPPLY OF CONCRETE PART
5. DRAWING IS NOT SOLVING WORKSHOP
6. PIPES INSIDE: SANDBLASTING SA2,5 AND FREE OF OIL GREASE ON SLIP ADDITIVE (MAX. 300 MS/h²)

FREIGABE
FOR CONSTRUCTION
Re 3.1.08.05

±0,000=225,150m.n.m

SPRACOVANÉ POD ZÁKAZKOVÝM ČÍSLOM:180/2005/OK

5

REFLEX-PRO spol. s r.o.				
AIR LIQUIDE	Date : 08/2005	Name : ING.KACSO	Checked: ING.SOBOTA	History file:
Air Liquide AGS GmbH	Job code:		Scale 1:50,25	Original format DIN A1
	Reference: ASU No.9 KOSICE		Sheet: ---	of --- Sheets
Replaces: 79_------ Replaced by: 79_------	Title: PRODUCT BLOW OUT OK/STEEL_STRUCTURE PREHLADNÝ_VÝKRES/GENERAL_DRAWING		Drawing No.: 792.88072	Rev. 0