

TURBINES ET24101 / 102

MAIN HEAT EXCHANGER W20010


HP HIGH PRESSURE COLUMN K21001

LP LOW PRESSURE COLUMN K22001

CAR CRUDE ARGON COLUMN 1 K40001

CAR CRUDE ARGON COLUMN 2 K40002

DUMP VAPORIZER W90001 / K70101

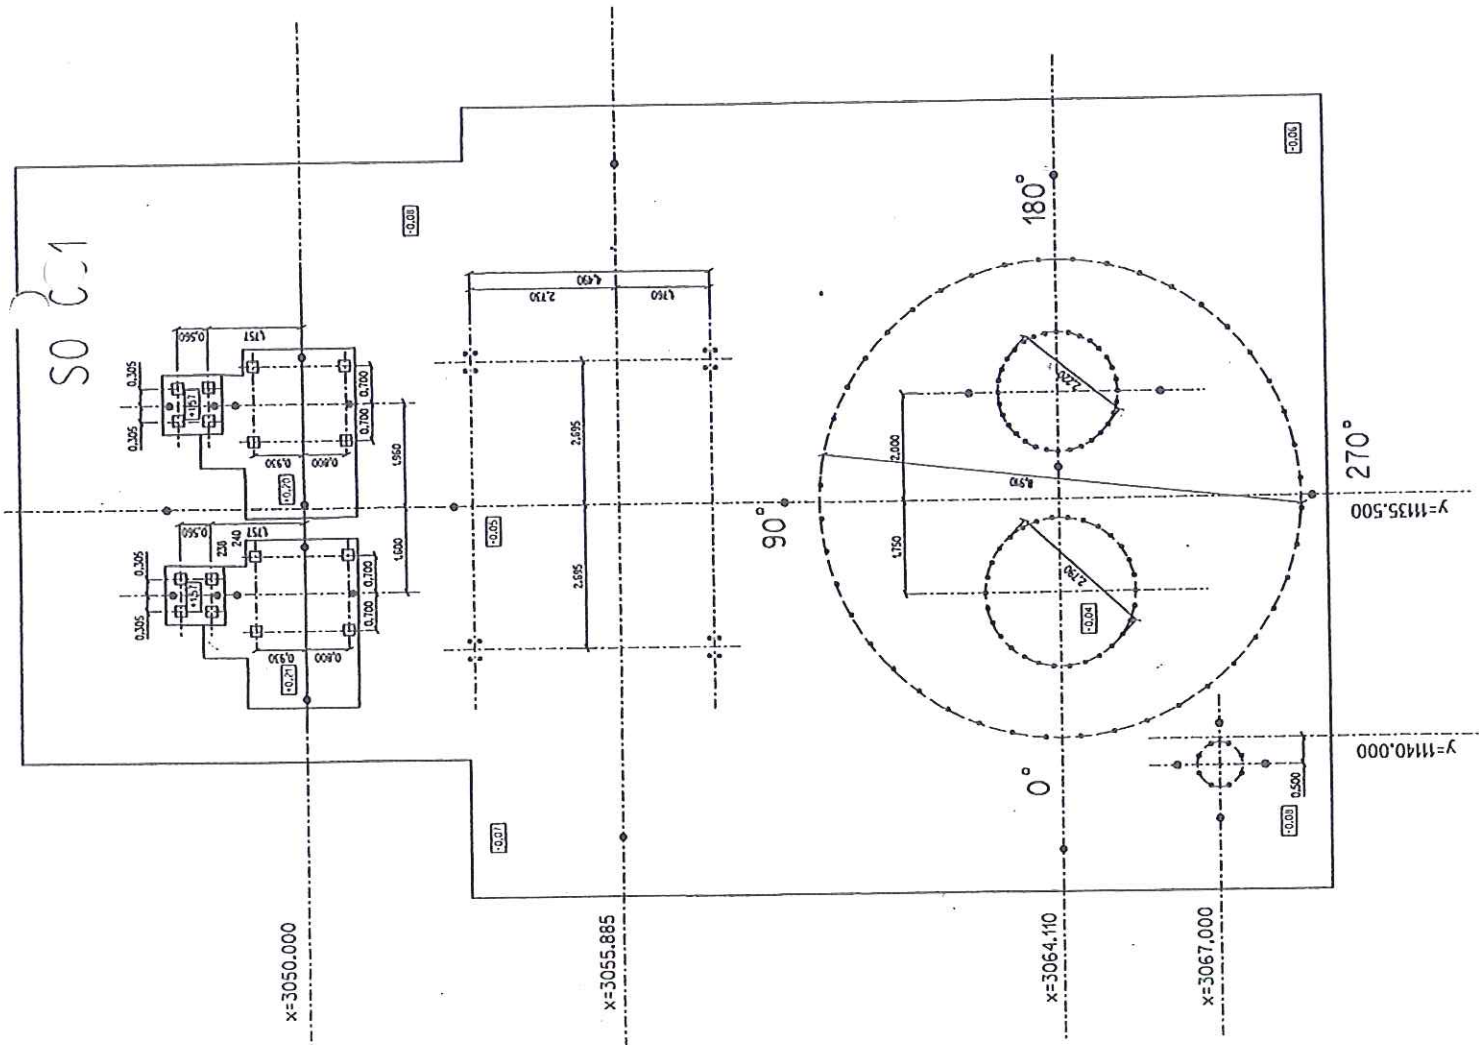

LEGENDA :

- Projektovaná os
- vytýčený bod na osi

Poznámka: výška je meraná na vrchu betónu a je signalizovaná krížikom na betóne



Ra 25.08.05

± 0,000 = 225,150 m n.m.

Náležitostami a presnosťou zodpovedá predpisom.

Autorizačne overil: Prof. Ing. L. Kundák, CSc.

Vyhotovali : Ing. Filo, Ing. Szabó	Merai : Ing. Filo, Ing. Szabó	Kontrola : Prof. Ing. L. Kundák, CSc.
Oblasť : Košice II	Kraj : Košický	Dátum : 25.08.2005
Investor : U.S.Steel Košice s.r.o.	Dodávateľ :	
Objekt :	KYSLÍKOVÝ APARÁT č.9	
vytýčenie osí pre osadenie technológie na S0 001		
Súr. systém :		Lokálny
výšk. systém :		Jadran
Formát :		
Zákazka č.:		-
Mierka :		Arch. číslo :
-		-