

LAR REFLEX PUMP P40100

LAR BACK UP PUMP P48100

LAR TRUCK FILLING PUMP P44100

HP LAR TANK B44101 / B44201

HP LAR TANK B48001


LAR VAPORIZER

VAM GmbH & Co
Anlagentechnik und Montagen

VAM

Organizačná zložka zahraničnej osoby
Letisko Košice 998
SK - 040 17 Košice - Barca



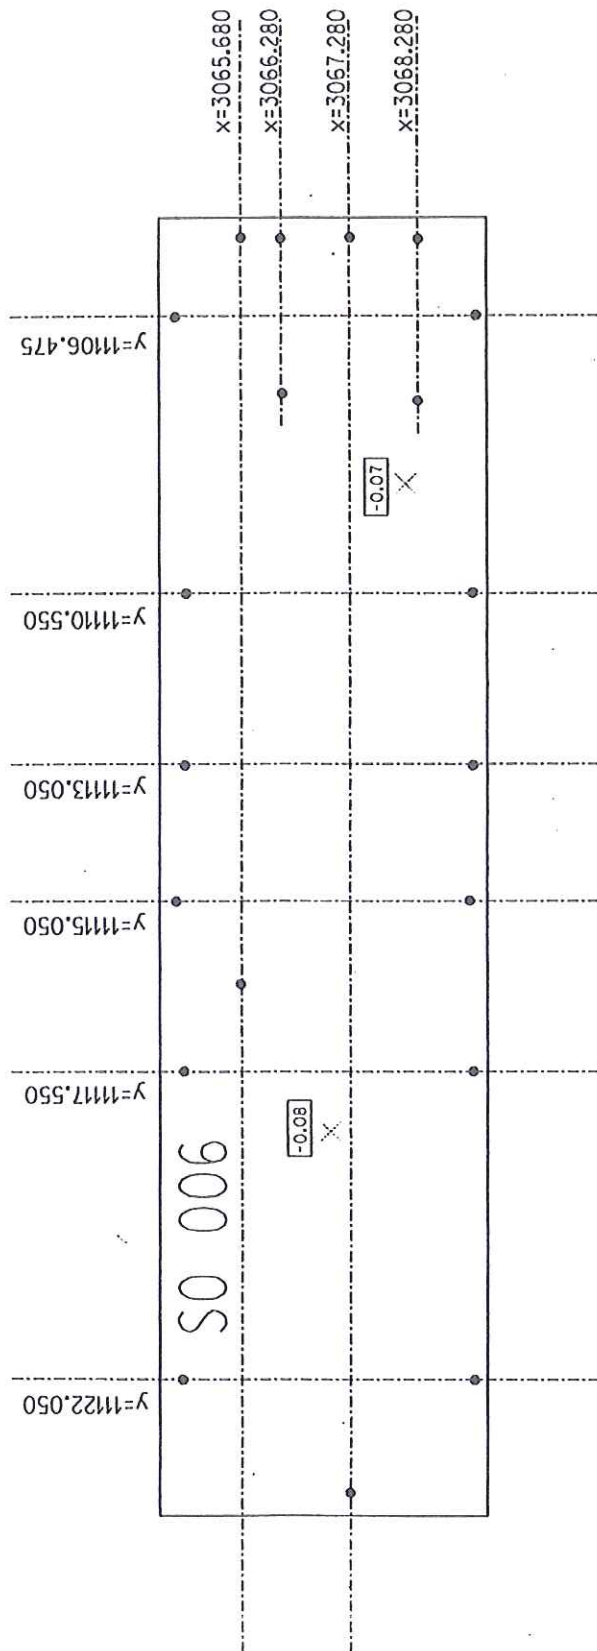

Poznámka: výška je meraná na vrchu betónu a je signalizovaná krížikom na betóne

$\pm 0,000 = 225,150 \text{ m n.m.}$

Náležitosti a presnosťou zodpovedá predpisom.

LEGENDA :

- - - - - Projektovaná os
- vytýčený bod na osi

Ra 25.08.05



Autorizované overil: Prof. Ing. L. Kundák, CS

Vyhotočil: Ing. Filo, Ing. Szabó	Meral: Ing. Filo, Ing. Szabó	Kontrola: Prof. Ing. L. Kundák, CSc.	
		Dátum: 25.08.2005	
Okres: Košice II	Kraj: Košický	Dodávateľ: U.S.SteelKošice s.r.o.	
Investor: U.S.SteelKošice s.r.o.		Súr. systém : Lokálny	
Objekt: KYSLÍKOVÝ APARÁT č.9		výšk. systém : Jadran	
		Formát :	
		Zkazka č.: -	
Vytýčenie osí pre osadenie technológie na SO 006		Mierka :	Arch. číslo :
		-	-