Grundriß Gitterrost-Auflage 1:20

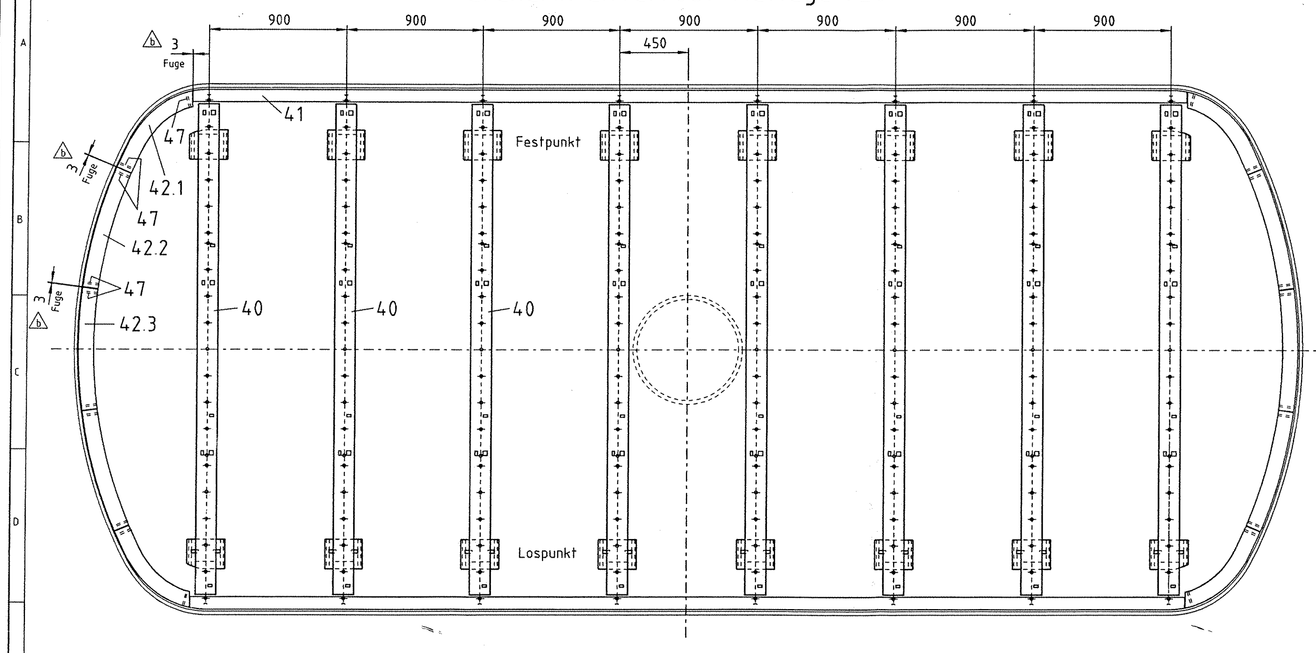

Grundriß Leisten Pos 43,58 1:20

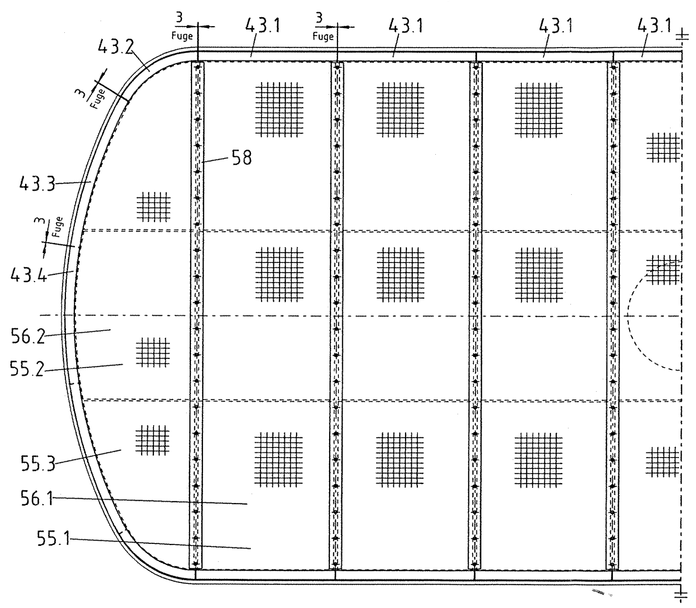

Grundriß Leisten Pos 45,46 1:20

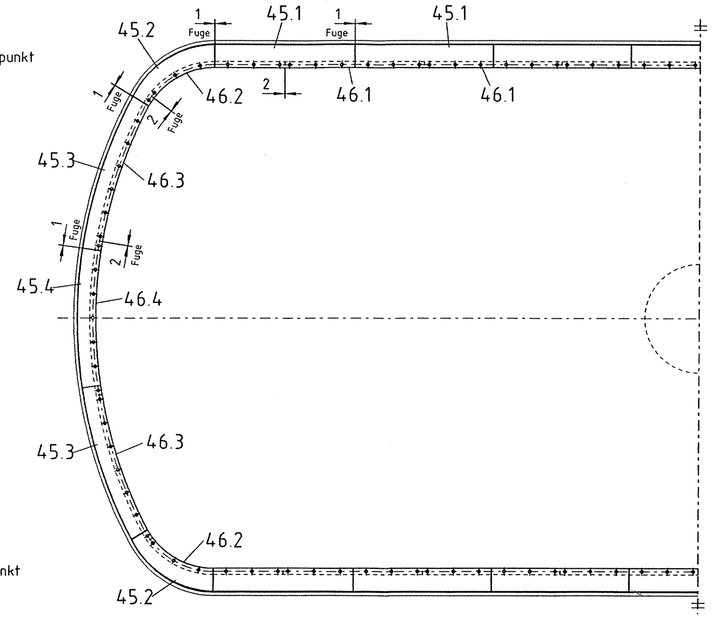

Drahtgewebe Pos 57 1:20

Drahtgewebe , 1mm Maschenweite, 0,35-0,4mm Draht-Ø (1.4301)
(Maße sind abgewickelte Längen vor dem Umbiegen der Ränder)
Löcher zur Befestigung bei Montage herstellen.

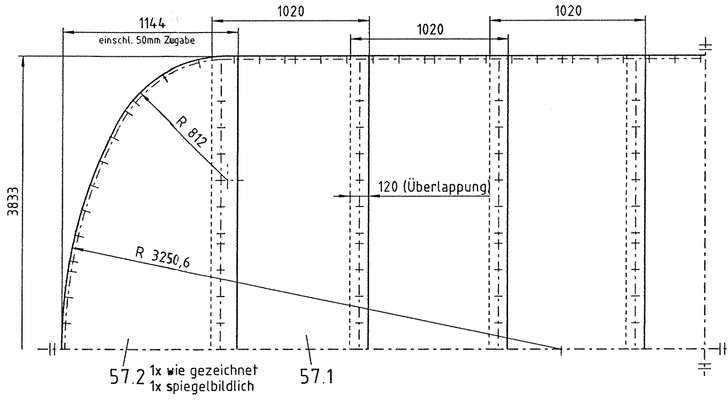

Z 1:5

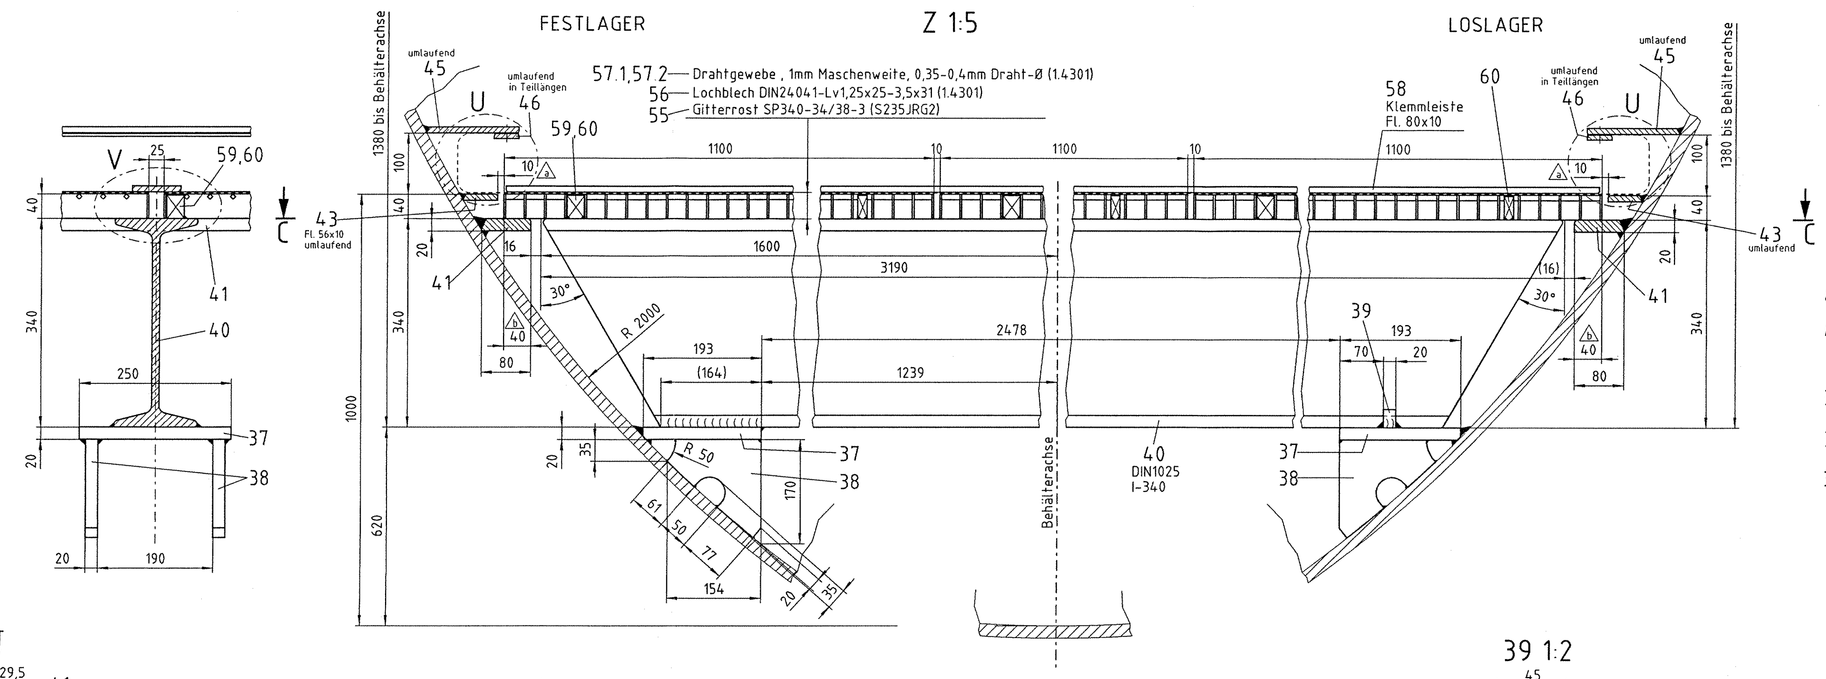

Y 1:5

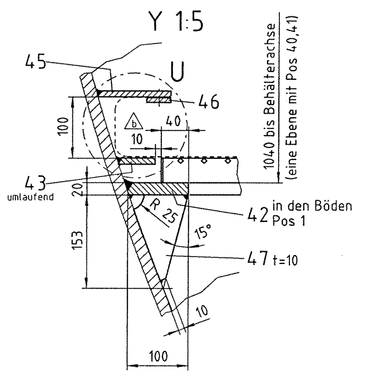

V 1:1

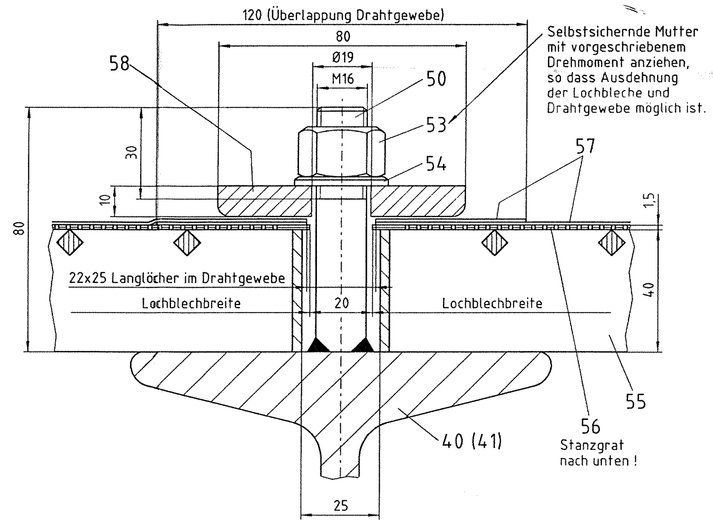

C-C 1:10

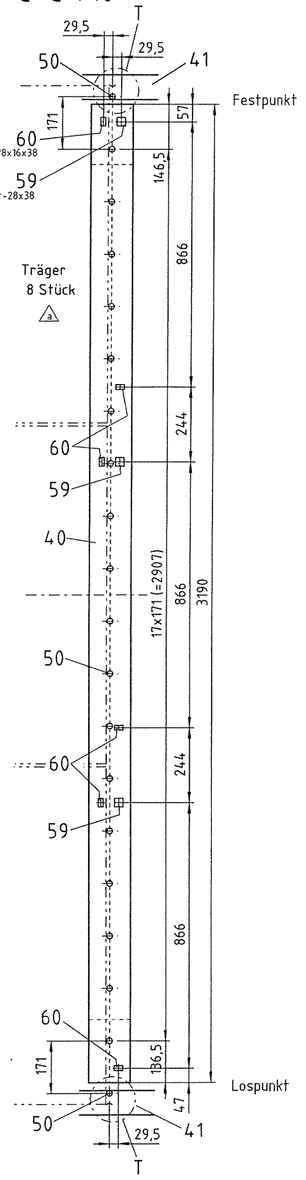

S 2:1

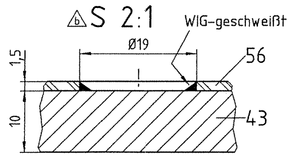

58 1:10

6 Stück

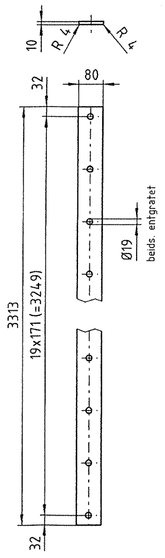

T 1:2

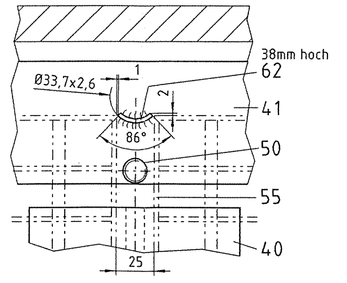

Einbaulage Pos 59,60 1:2

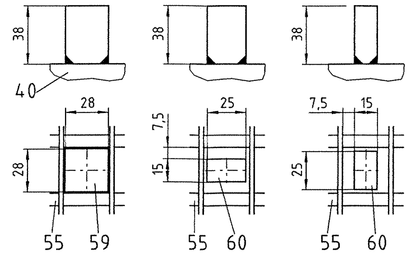

39 1:2

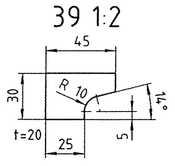

Pos 56 Lochblech Lv 1,25x25-3,5-31 DIN 24043

56.2 1:20

1 Stück wie gezeichnet
1 Stück spiegelbildlich

Stanzgrat nach unten !

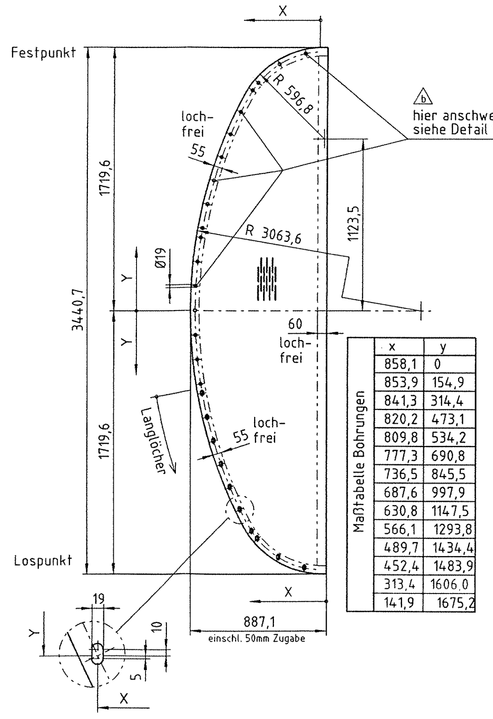

Maßtabelle Bohrungen

x	y
858,1	0
853,9	154,9
841,3	314,4
820,2	473,1
809,8	534,2
777,3	690,8
736,5	845,5
687,6	997,9
630,8	1147,5
566,1	1293,8
489,7	1434,4
452,4	1483,9
313,4	1606,0
141,9	1675,2

56.1 1:20

7 Stück

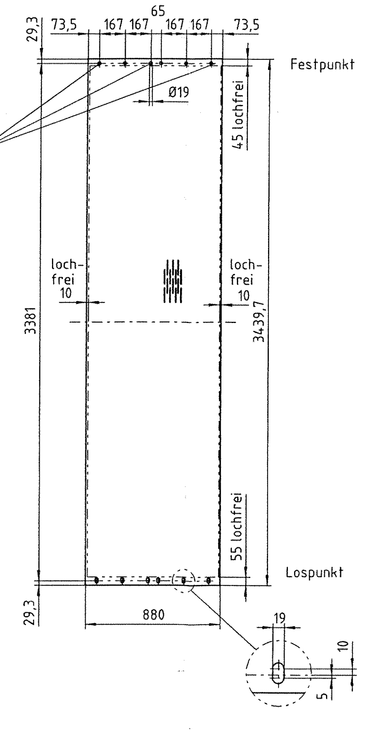

Pos 55 Gitterrost SP340-34/38-3

55.3 1:20

2 Stück wie gezeichnet
2 Stück spiegelbildlich

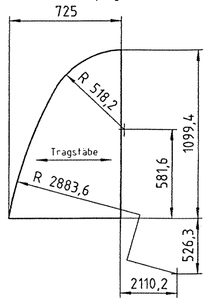

55.2 1:20

2 Stück

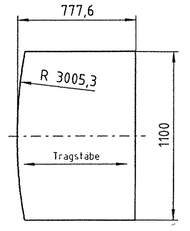

55.1 1:20

21 Stück

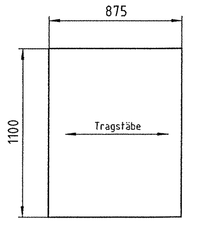

FESTLAGER U 1:1 LOSLAGER

Alle Kanten, die mit dem Drahtgewebe in Berührung kommen, abrunden.

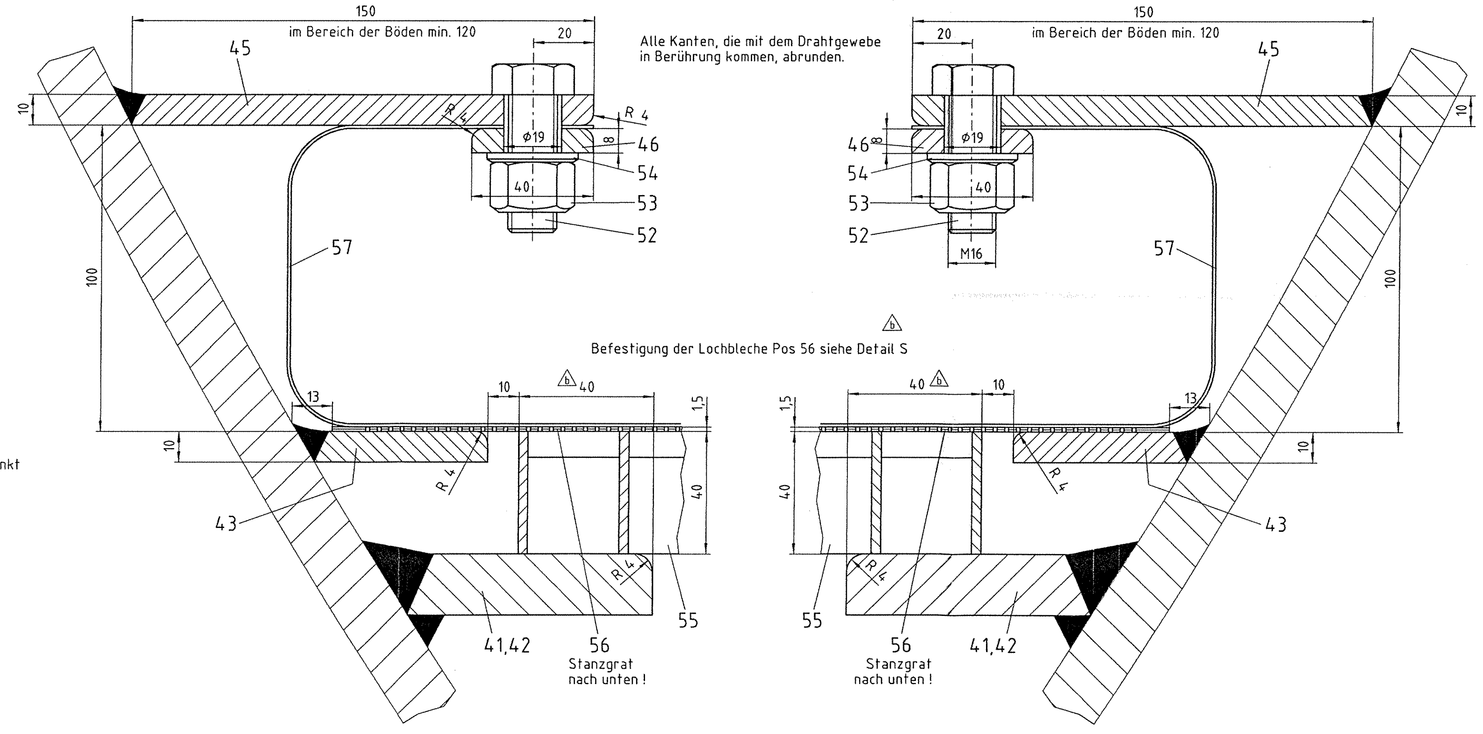

Rev.	Datum	Art der Änderung	Name	geprüft
b	29.03.05	Detail S,U,Y,Z, Schnitt C-C	Häger	
a	19.01.05	gem. genehm. Zeichn. v. 22.12.04	Häger	

AIR LIQUIDE AGS GmbH

Besser-Zeichn.: Best.-Nr.d.Kunden: Projekt Nr.: Projekt:

Anlage: ASU Kosice No. 9

Zugehörige Zeichnungen

Bes.-Nr.: Pos.-Nr.: Stadort/Werk: Konstr.-Nr.d. Lieferers

Reg.-vers. Blatt Ltzt. Ausgabe-Nr.

	Datum	Name	Kom. Nr.
gezeichnet	13.12.	Häger	37.106
geprüft			
freigegeben geprüft			

Maßstab 1:20 1:10 1:5

Einzelheiten zu Molsieb Adsorber W15001 / W15002

WOLF GmbH & Co. KG Behälter- und Apparatebau Dorfteunder Strasse 2 D-53474 Wiesdorf, GERMANY Tel:02733918970-0 Fax:02733918970-10

Zeichn. Nr. A11437-0 Rev. b

100 MM

Fa Wolf behält sich für diese Zeichnung alle Rechte gem. DIN 34 vor / Wolf copy reserves all rights for this drawing acc. to DIN 34.